



Planimetria Idraulica Asse 16_0_1-22 tav 11/2
Scala 1:1500

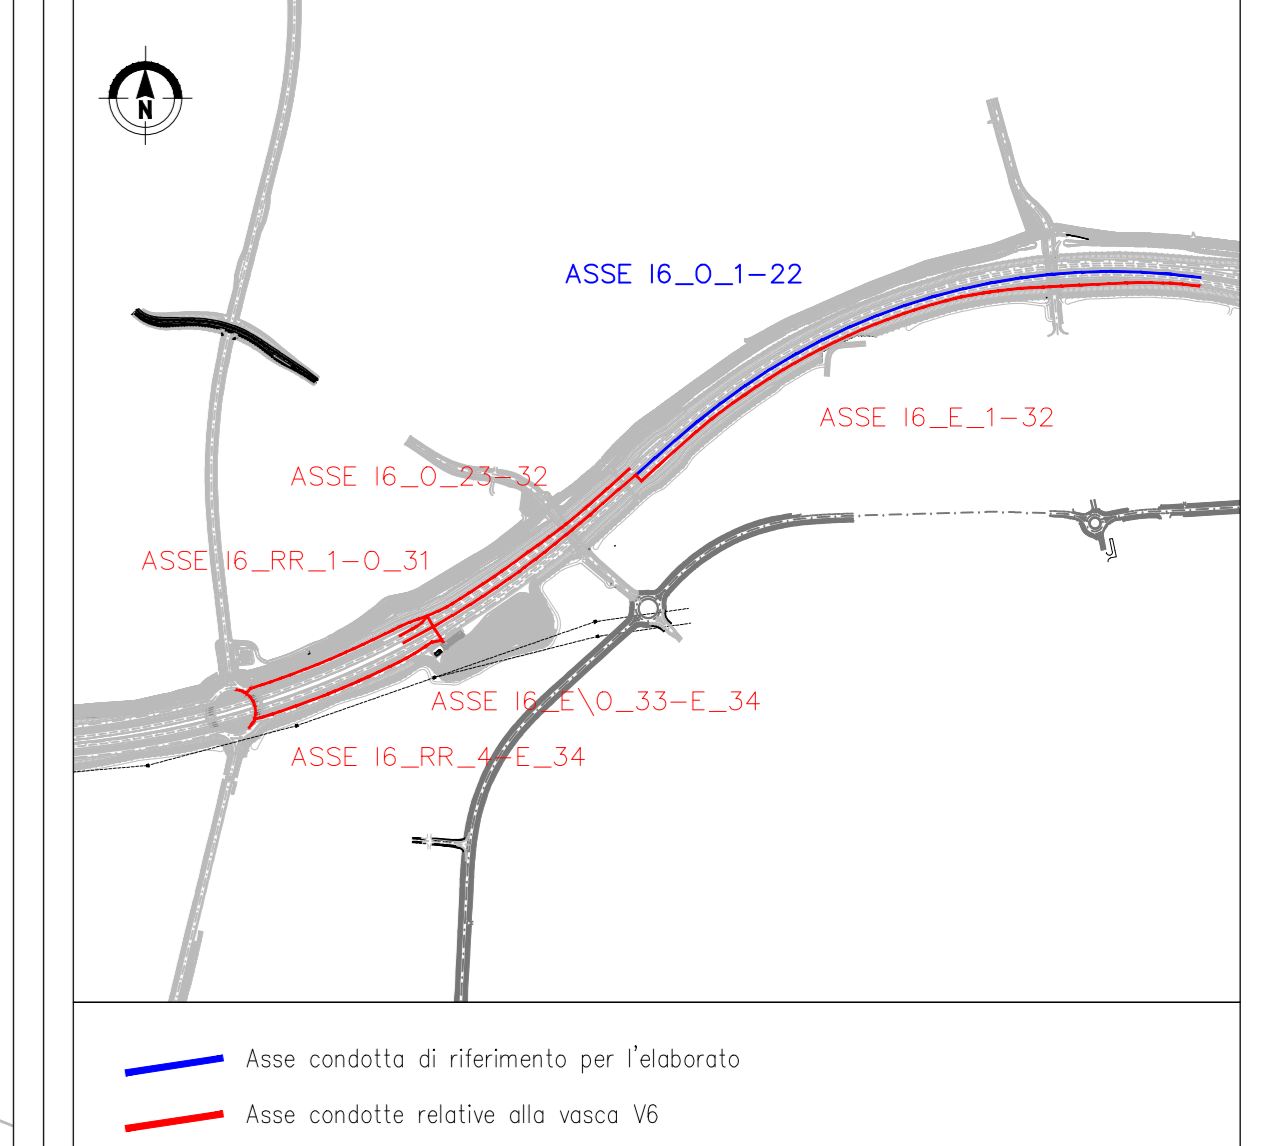

Profilo Idraulico Asse 16_0_1-22 tav 11/2
Scala 1:1000/100

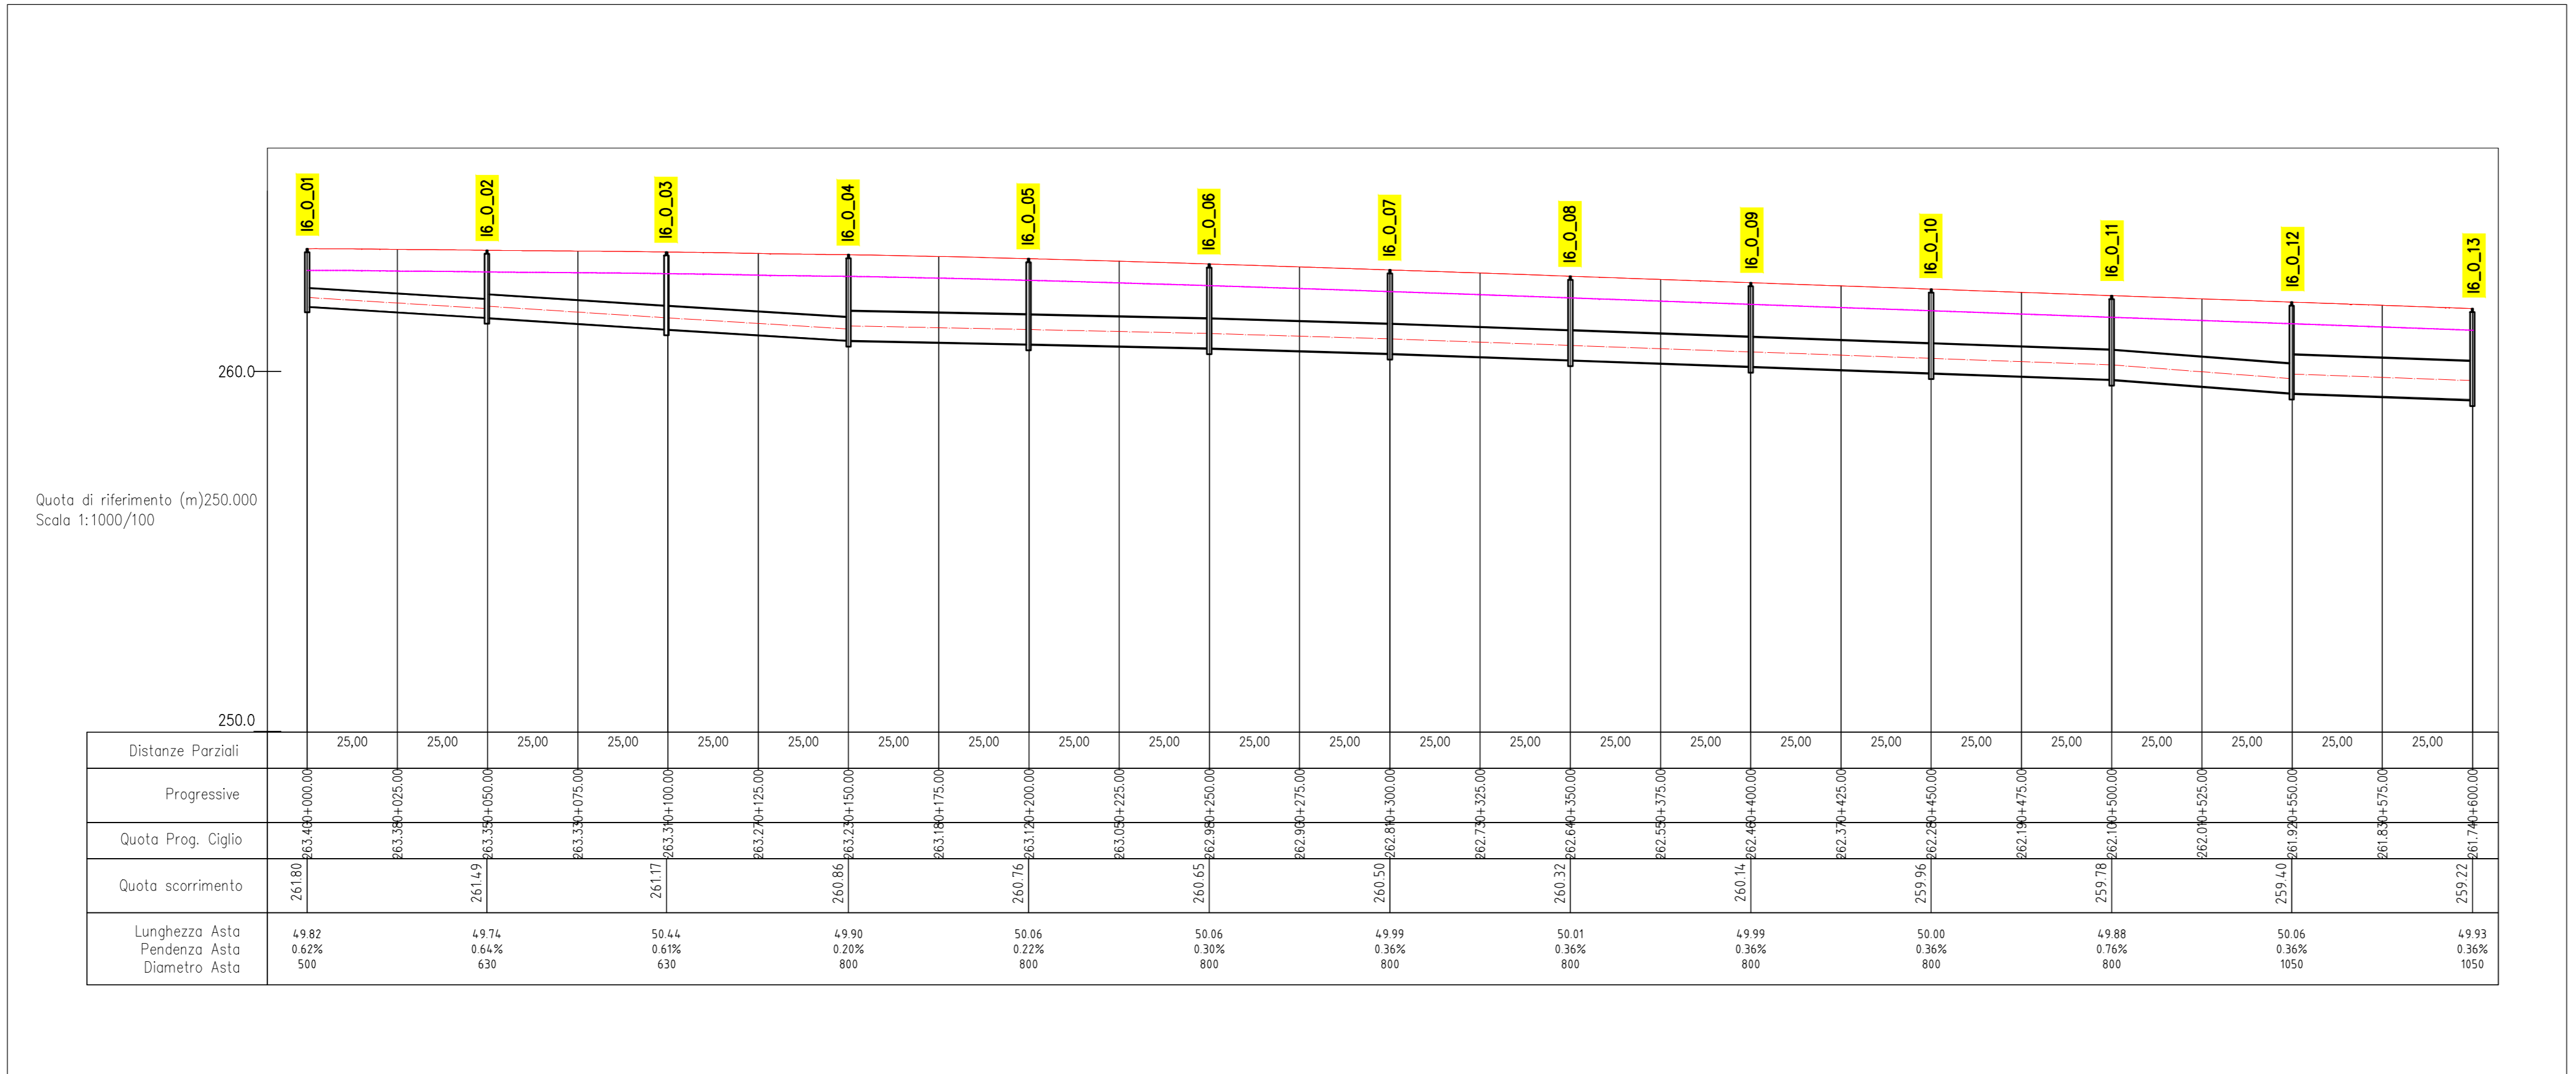

Asse condotta di riferimento per l'elaborato

LEGGENDA PROFILO

- ciglio di progetto
- estradosso inferiore pacchetto stradale
- condotta in PEAD diametro 500 - 1200
- pozzetto in PEAD altezza variabile
- giunzione tra condotte in PEAD

LEGGENDA PLANIMETRIA

- condotta in PEAD diametro 500 - 1200
- pozzetto in PEAD altezza variabile
- nord

MATRICE DI REVISIONE

REV	DATA	DESCRIZIONE MODIFICA

N.B. LA TAVOLA SOTTOSCRIVE QUELLA RELATIVA AL CODICE E... DEL PROGETTO ESECUTIVO

COLLEGAMENTO AUTOSTRADALE
DALMINE - COMO - VARESE - VALICO DEL GAGGIOLO E OPERE AD ESSO CONNESSE
SCELE DI PROGETTO
TRATTE B1, B2, C, D, TRATTA 14A, GREENWAY
AS BUILT
TRATTA B1
IDROLOGIA E IDRAULICA
SMALTIMENTO ACQUE DI PIATTAFORMA
ASSE PRINCIPALE
PLANIMETRIA E PROFILO DI DRENAGGIO ASSE #_0_1-22_A

IDENTIFICAZIONE ELABORAZIONE

DESCRIZIONE	NUMERO	DATA	PROF. / VERIF.
PROGETTO	001	2014	A.

