


- LEGENDA PROFILO
- ciglio di progetto
 - estradosso inferiore pacchetto stradale
 - condotta in PEAD
diametro 300 - 1200
 - pozzetto in PEAD
altezza variabile
 - giunzione tra condotte in PEAD

- LEGENDA PLANIMETRIA
- condotta in PEAD
diametro 300 - 1200
 - condotta in acciaio
diametro 300
 - pozzetto in PEAD
altezza variabile
 - caditoie
altezza variabile
 - nord

Profilo Idraulico Asse I6_RR_1-0_31
Scala 1:1000/100

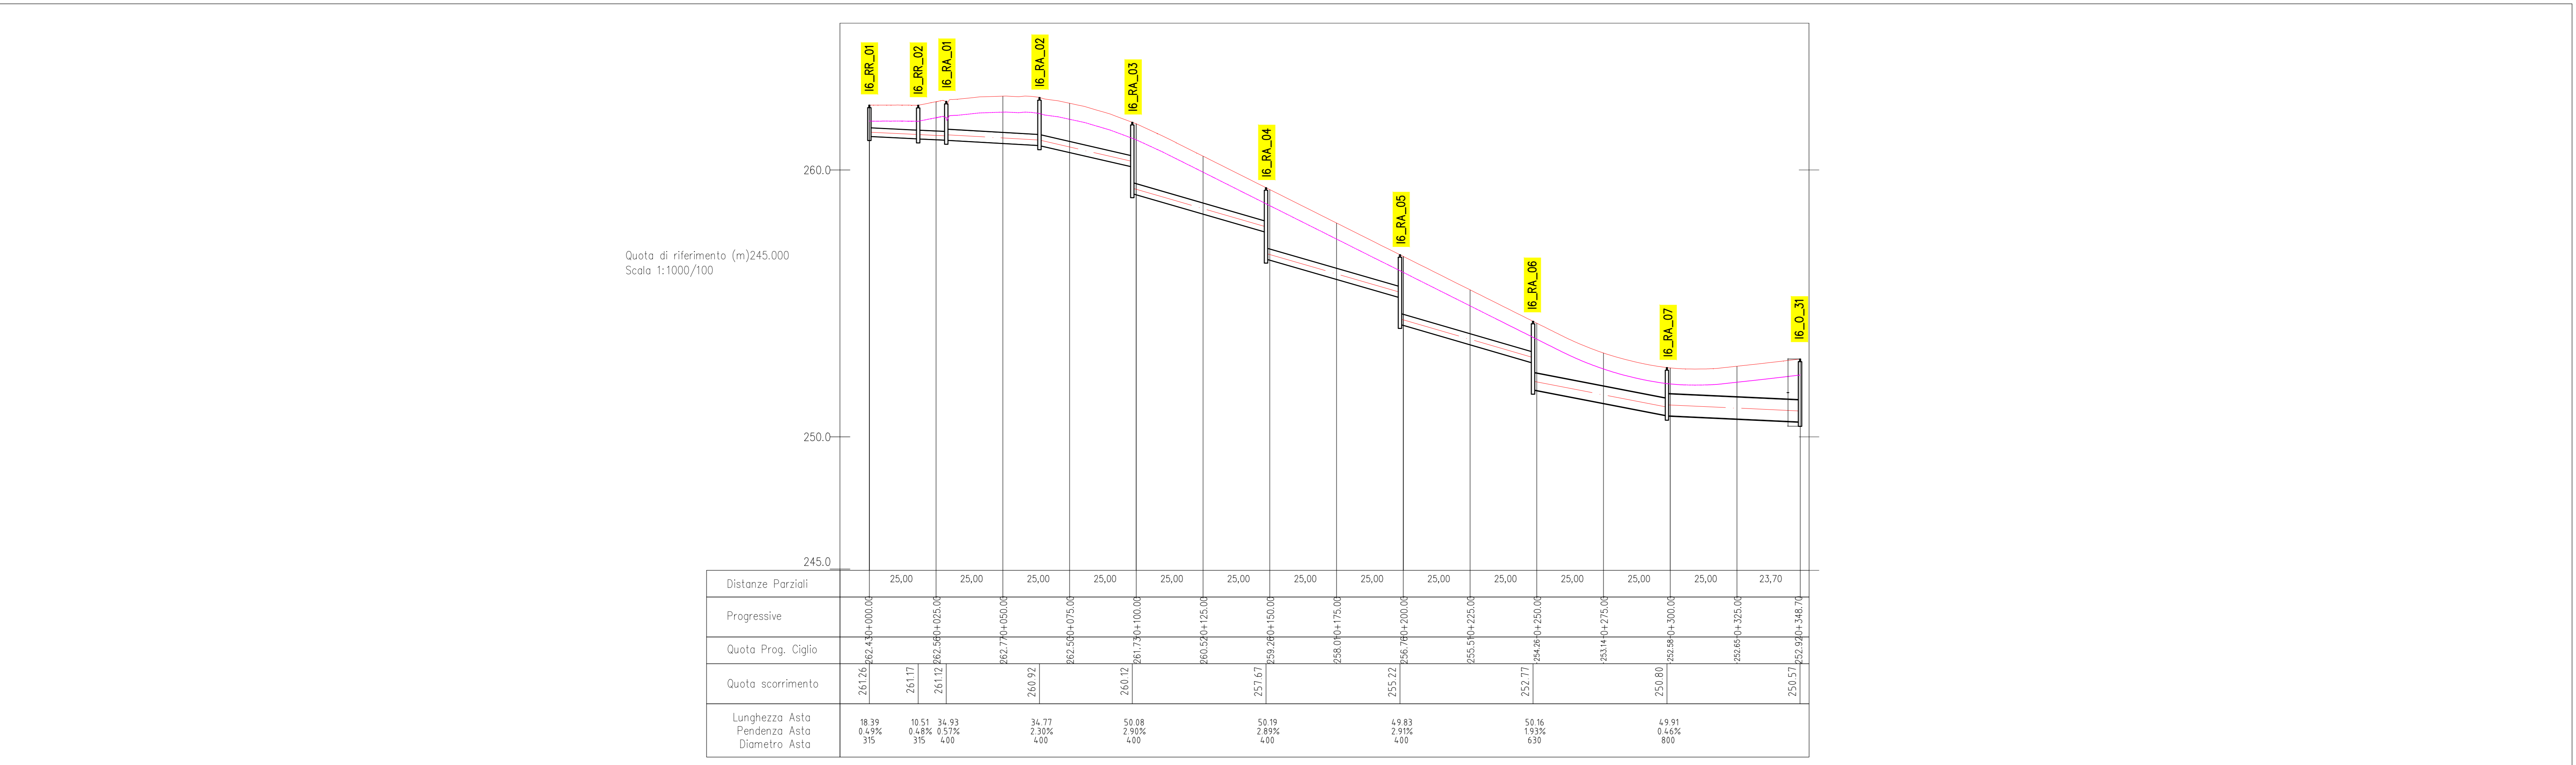

MATRICE DI REVISIONE

REV	DATA	DESCRIZIONE MODIFICA
-	-	-
-	-	-
N.B. LA TAVOLA SOSTITUISCE QUELLA RELATIVA AL CODICE [] DEL PROGETTO ESECUTIVO

COLLEGAMENTO AUTOSTRADALE
DALMINE - COMO - VARESE - VALICO DEL GAGGIOLO E OPERE AD ESSO CONNESSE
CODICE CUP N° F11000002004
TRATTE B1, B2, C, D, TRAI13-14, GREENWAY
AS BUILT
TRATTA B1
IDROLOGIA E IDRAULICA
SMALTIIMENTO ACQUE DI PIATTAFORMA
ASSE PRINCIPALE
PLANIMETRIA E PROFILO DI DRENAGGIO ASSE I6_RR_1-0_31

IDENTIFICAZIONE ELABORATO CODICE PROGETTO: F01070 AUTORE: WBS	IMPRESA RAGGRUPPAMENTO TEMPORANEO IMPRESE Mandatario: STRABAG A.G. Mentore: GLF Mandatario: IMPRESA COSTRUZIONI Fincosit S.p.A. Mentore: STRABAG S.p.A.
CONCEDENTE CONSORZIO AUTOSTRADALE DALMINE - COMO - VARESE	PROGETTISTA - PROGETTO ESECUTIVO DI DETTAGLIO RAGGRUPPAMENTO TEMPORANEO PROGETTISTI Mandatario: STRABAG A.G. Mentore: STALTAURO S.p.A.
CONCEDIENARIO Autoreda: Ditta Tecnica Progettazione: Ing. Enrico Anzi Lavori: Ing. Roberto Tassinari Incarico: Ing. Gianfranco	LABORAZIONE PROGETTUALE PROGETTISTA: 3TI PROGETTI ITALIA S.p.A. 3TI ITALIA S.p.A. DIRETTORE TECNICO Ing. Stefano Inaso Pissardi Gratifica degli Ingegneri Provincia di Roma n. 20809
APPROVATO Autoreda: Il Direttore dei Lavori Progettazione: Ing. Francesco Ornano	REDAZIONE Redatto: Angeli Verificato: Baglio Approvato: Possati