


LEGENDA PROFILO

- ciglio di progetto
- estradosso inferiore pozzetto stradale
- condotta in PEAD diametro 300 – 1200
- pozzetto in PEAD altezza variabile
- giunzione tra condotte in PEAD

LEGENDA PLANIMETRIA

- condotta in PEAD diametro 300 – 1200
- condotta in acciaio diametro 300
- pozzetto in PEAD altezza variabile
- caditoie altezza variabile
- ⬆ nord

Profilo Idraulico Asse I6_RR_4-E_34
Scala 1:1000\100

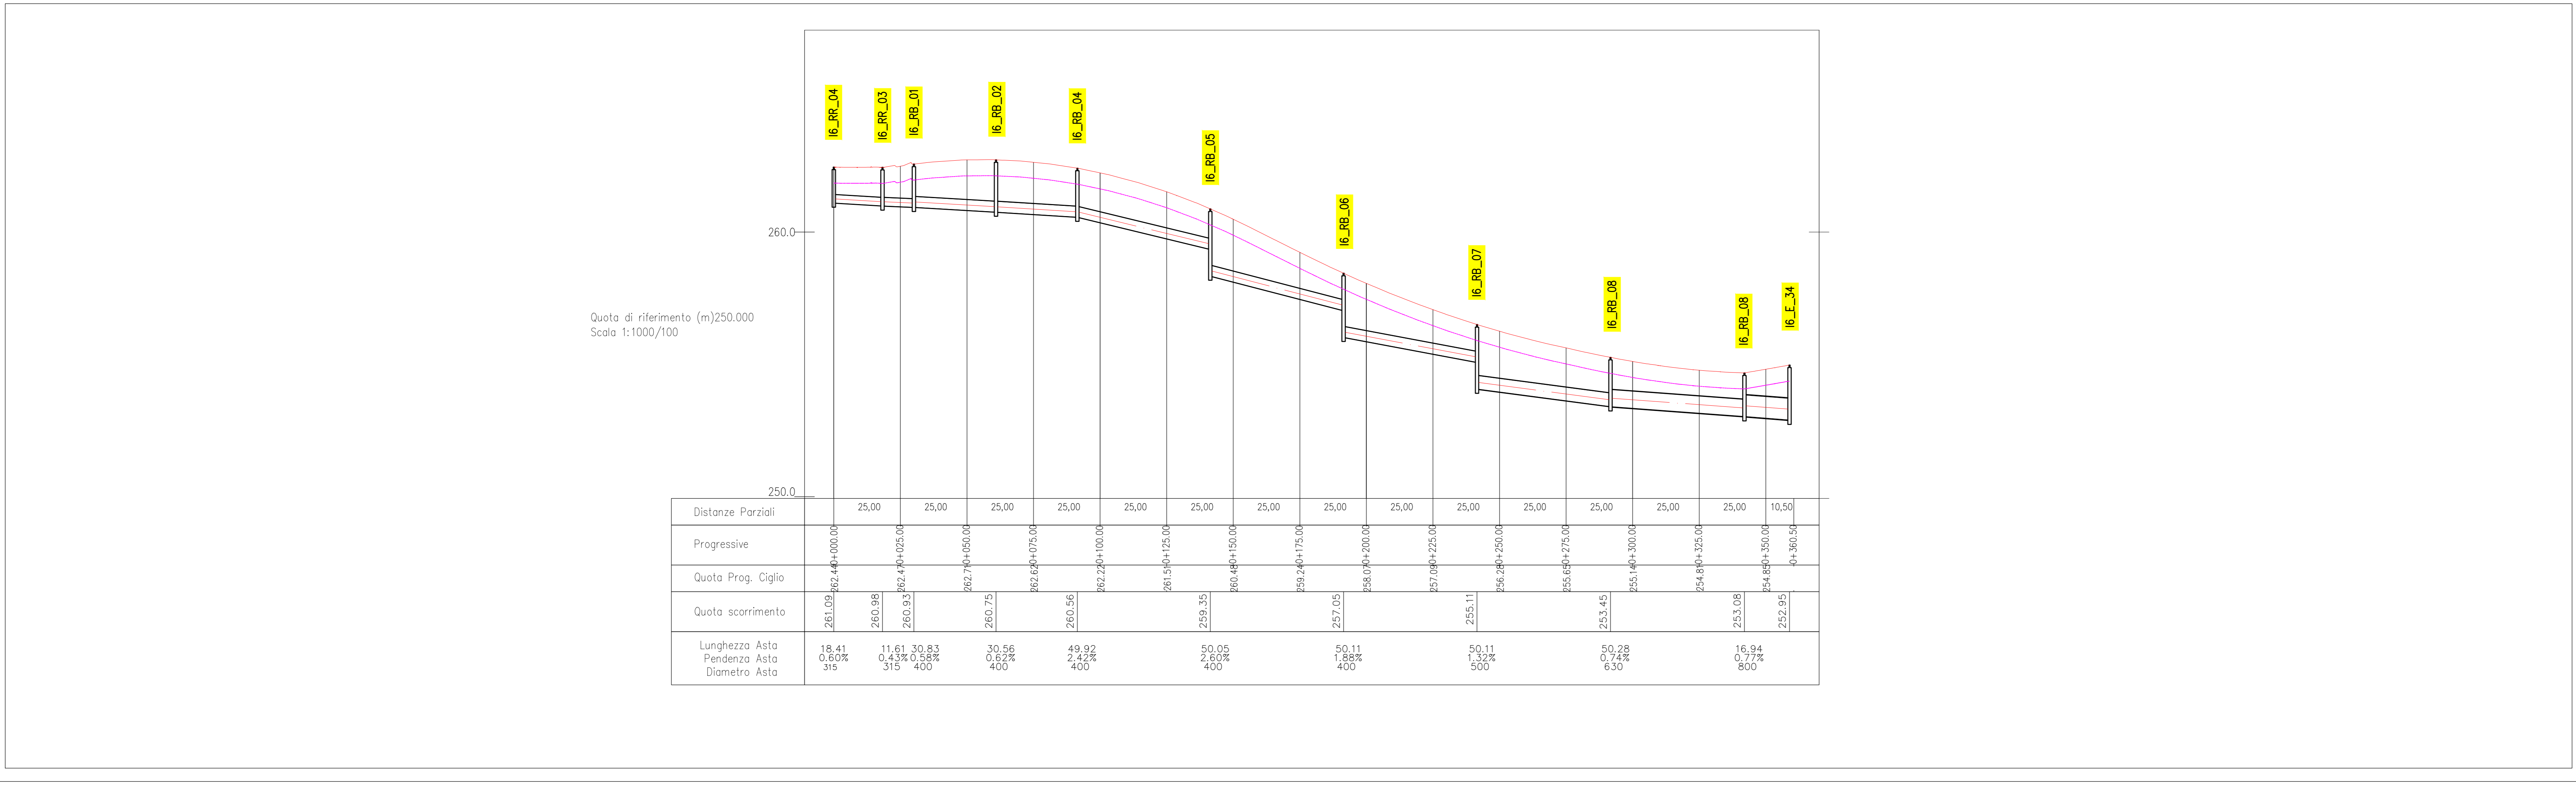

MATRICE DI REVISIONE

REV	DATA	DESCRIZIONE MODIFICA
1		
2		
3		
4		
5		
6		

N.B. LA TAVOLA SOSTITUISCE QUELLA RELATIVA AL CODICE [] DEL PROGETTO ESECUTIVO

COLLEGAMENTO AUTOSTRADALE DALMINE - COMO - VARESE - VALICO DEL GAGGIOLO E OPERE AD ESSO CONNESSE
CODICE CAP: FI1000700000
TRATTE B1, B2, C, D, TRV13-14, GREENWAY
AS BUILT
TRATTA B1
IDROLOGIA E IDRAULICA
SMALTIMENTO ACQUE DI PIATTAFORMA
ASSE PRINCIPALE
PLANIMETRIA E PROFILO DI DRENAGGIO ASSE I6_RR_4-E_34

IDENTIFICAZIONE ELABORATO: CODICE PROGETTO: FONTORE: URS

IMPRESA: RAGGRUPPAMENTO TEMPORANEO IMPRESE
Mandatario: STRABAG A.G.
Mandatario: GLF Grandi Lavori Fincant S.p.A.
Mandatario: Impresa costruzioni Salvatore Veruggio S.p.A.

RESPONSABILI DI PROGETTO ED INCARICATI DELL'INTEGRAZIONE E RA.LE VARESE: ING. Alberto Cacciari

PROGETTISTA: STI PROGETTI ITALIA S.p.A.

CONCEDENTE: CONSORZIO AUTOSTRADALE

ELABORAZIONE PROGETTUALE: STI ITALIA S.p.A. DIREZIONE TECNICA: Ing. Stefano Inza Pavesi Ordine degli Ingegneri Provincia di Roma n. 20899

Redatto: Angeli Verificato: Baglio Approvato: Possati