

Asse condotta di riferimento per l'elaborato
Asse condotte relative alla vasca V6


LEGENDA PROFILO

- ciglio di progetto
- estradosso inferiore pacchetto stradale
- condotta in PEAD diametro 500 - 1200
- pozzetto in PEAD altezza variabile
- giunzione tra condotte in PEAD

LEGENDA PLANIMETRIA

- condotta in PEAD diametro 500 - 1200
- pozzetto in PEAD altezza variabile
- nord

Profilo Idraulico Asse I6_0_01-22 tav. 2/2
Scala 1:1000/100

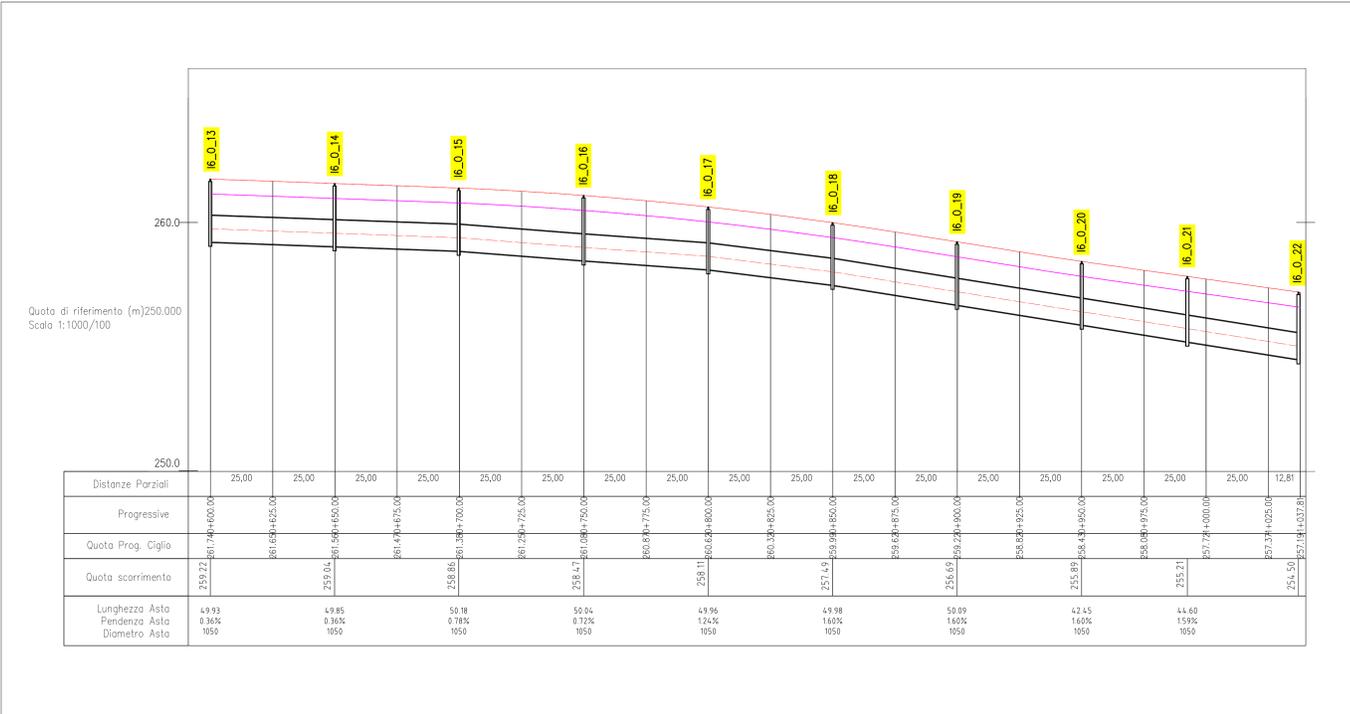

MATRICE DI REVISIONE

REV	DATA	DESCRIZIONE MODIFICA
C	Febbraio 2015	Emissione
-	-	-
-	-	-
N.B. LA TAVOLA SOSTITUISCE QUELLA RELATIVA AL CODICE [] DEL PROGETTO ESECUTIVO

COLLEGAMENTO AUTOSTRADALE DALMINE - COMO - VARESE - VALICO DEL GAGGIOLO E OPERE AD ESSO CONNESSE
TRATTE B1, B2, C, D, TRVA13+14, GREENWAY
AS BUILT
TRATTA B1
 IDROLOGIA E IDRAULICA
 SMALTIMENTO ACQUE DI PIATTAFORMA
 ASSE PRINCIPALE
 PLANIMETRIA E PROFILO DI DRENAGGIO ASSE I6_0_1-22_B

CONCESSIONARIO

PROGETTISTA
 STI PROGETTI ITALIA S.p.A.

IMPIRESA
 STRABAG S.p.A.
 Grandi Lavori Fincoat S.p.A.

CONCEDENTE
 CONCESSIONARI AUTOSTRADALI (ANAS)

RESPONSABILI DI PROGETTO ED INCARICATO DELL'INTEGRAZIONE PER LE VARIE PRESTAZIONI
 Ing. Alberto Cecchini

CONCORSO EUROPEO PER LA REALIZZAZIONE DEL PROGETTO
 2014

APPROVATO
 Il Direttore dei Lavori
 Ing. Francesco Carrara

VERIFICATO
 Verificato: Beglio

APPROVATO
 Approvato: Possati