

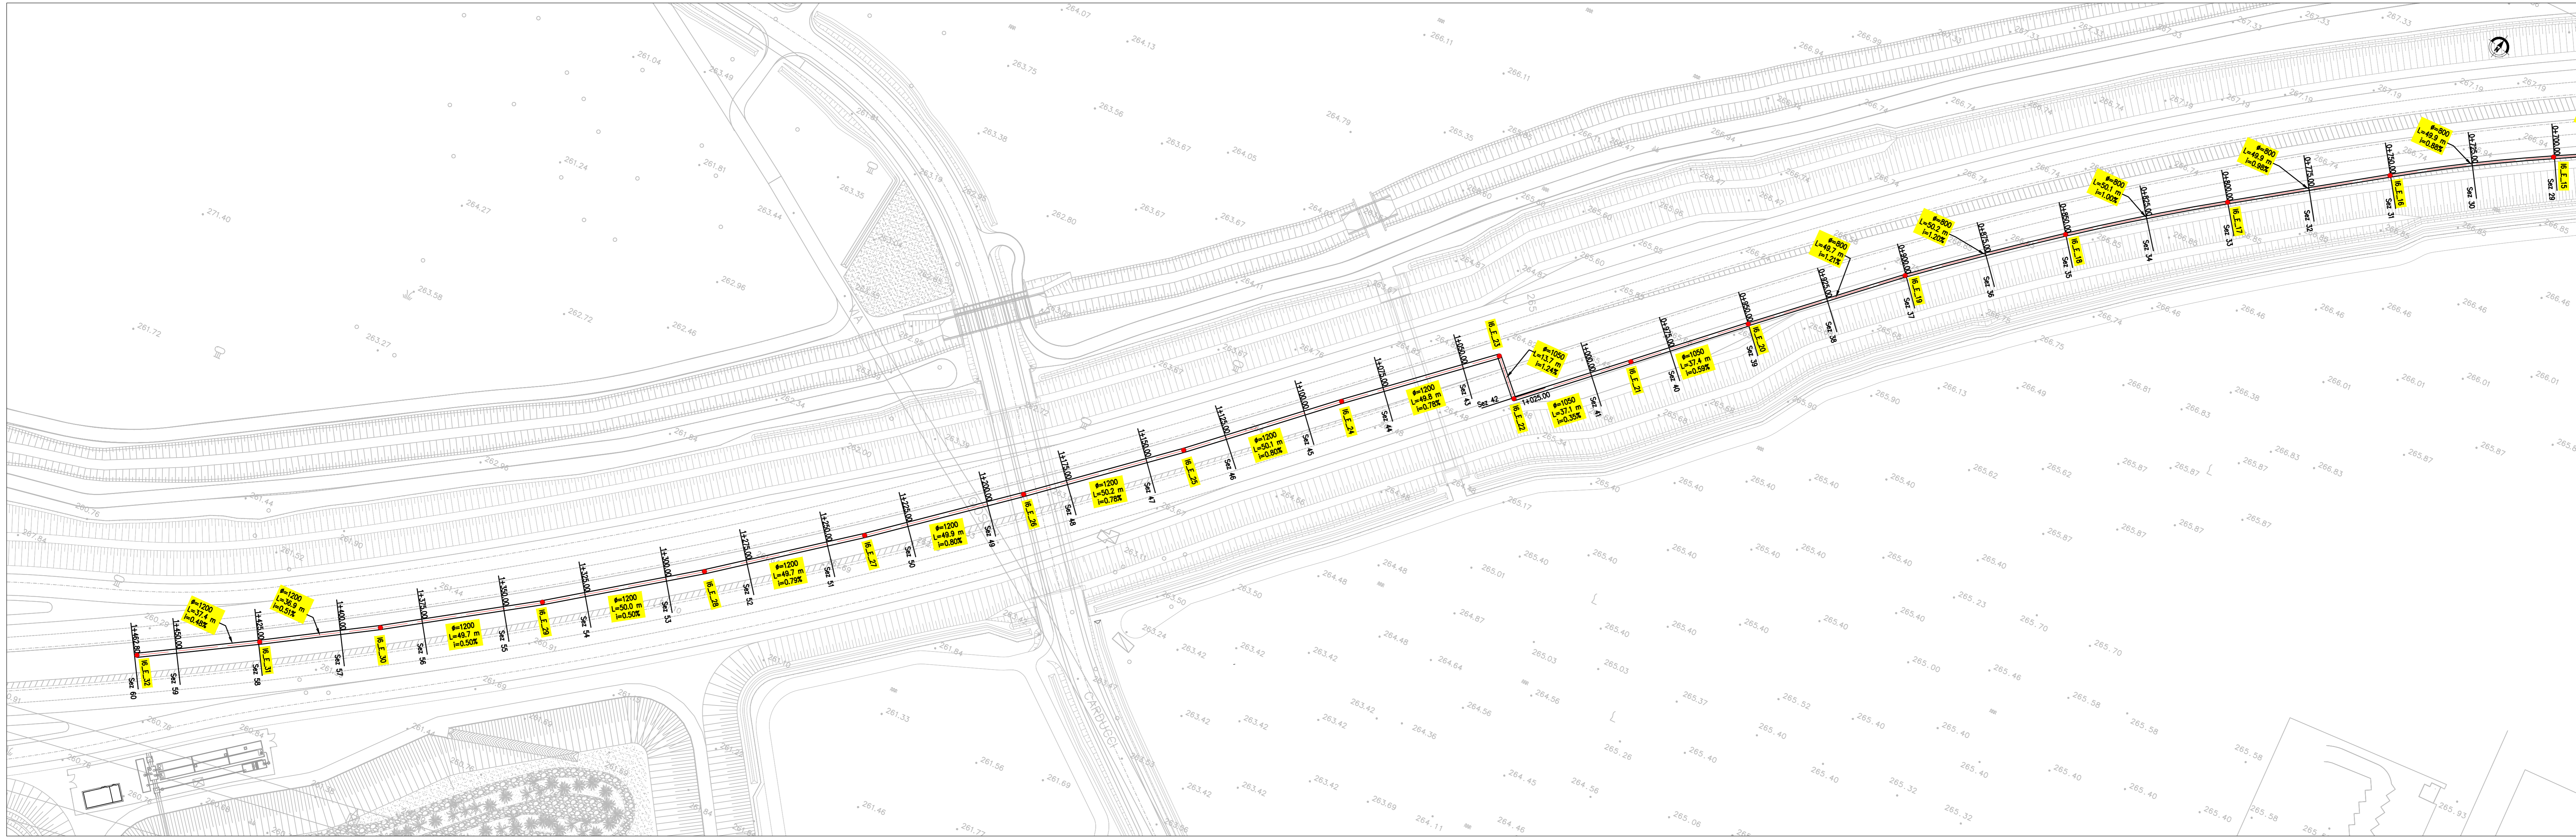


Planimetria Isotrica Asse 6, E. 01-32 box 2/2
Scala 1:500

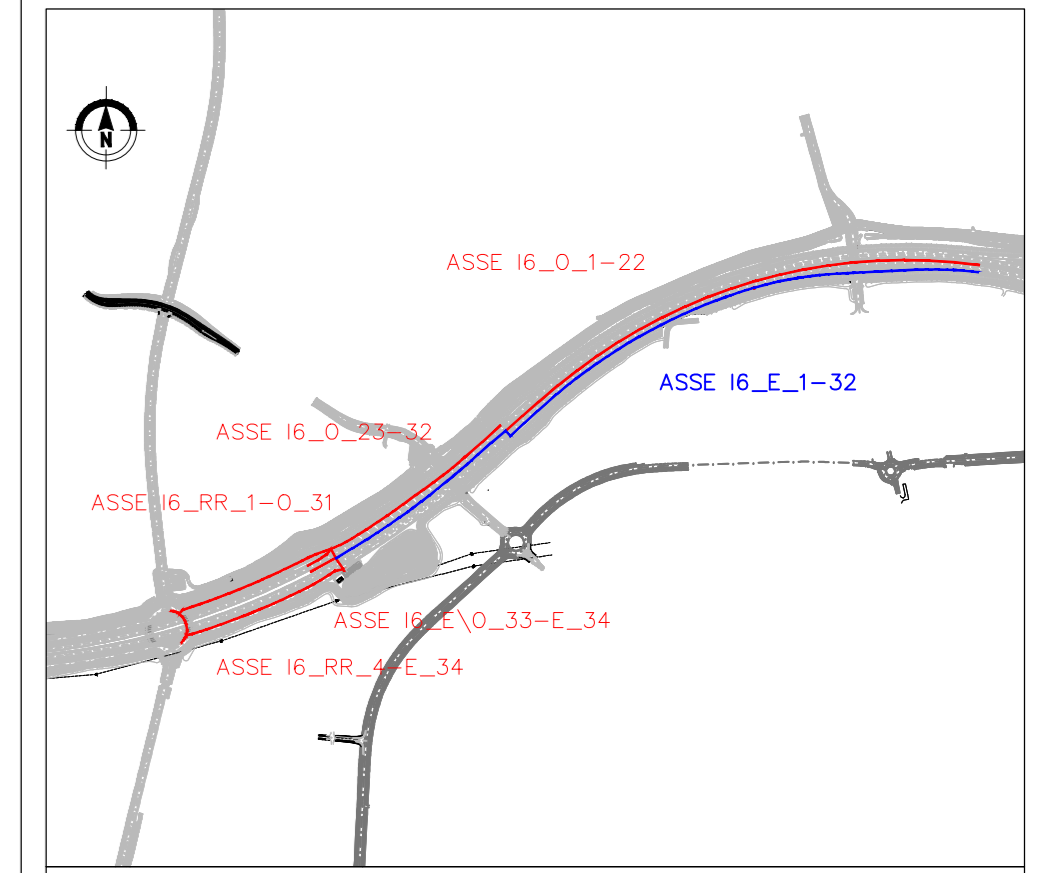

Profilo Isotrico Asse 6, E. 01-32 box 2/2
Scala 1:1000/100

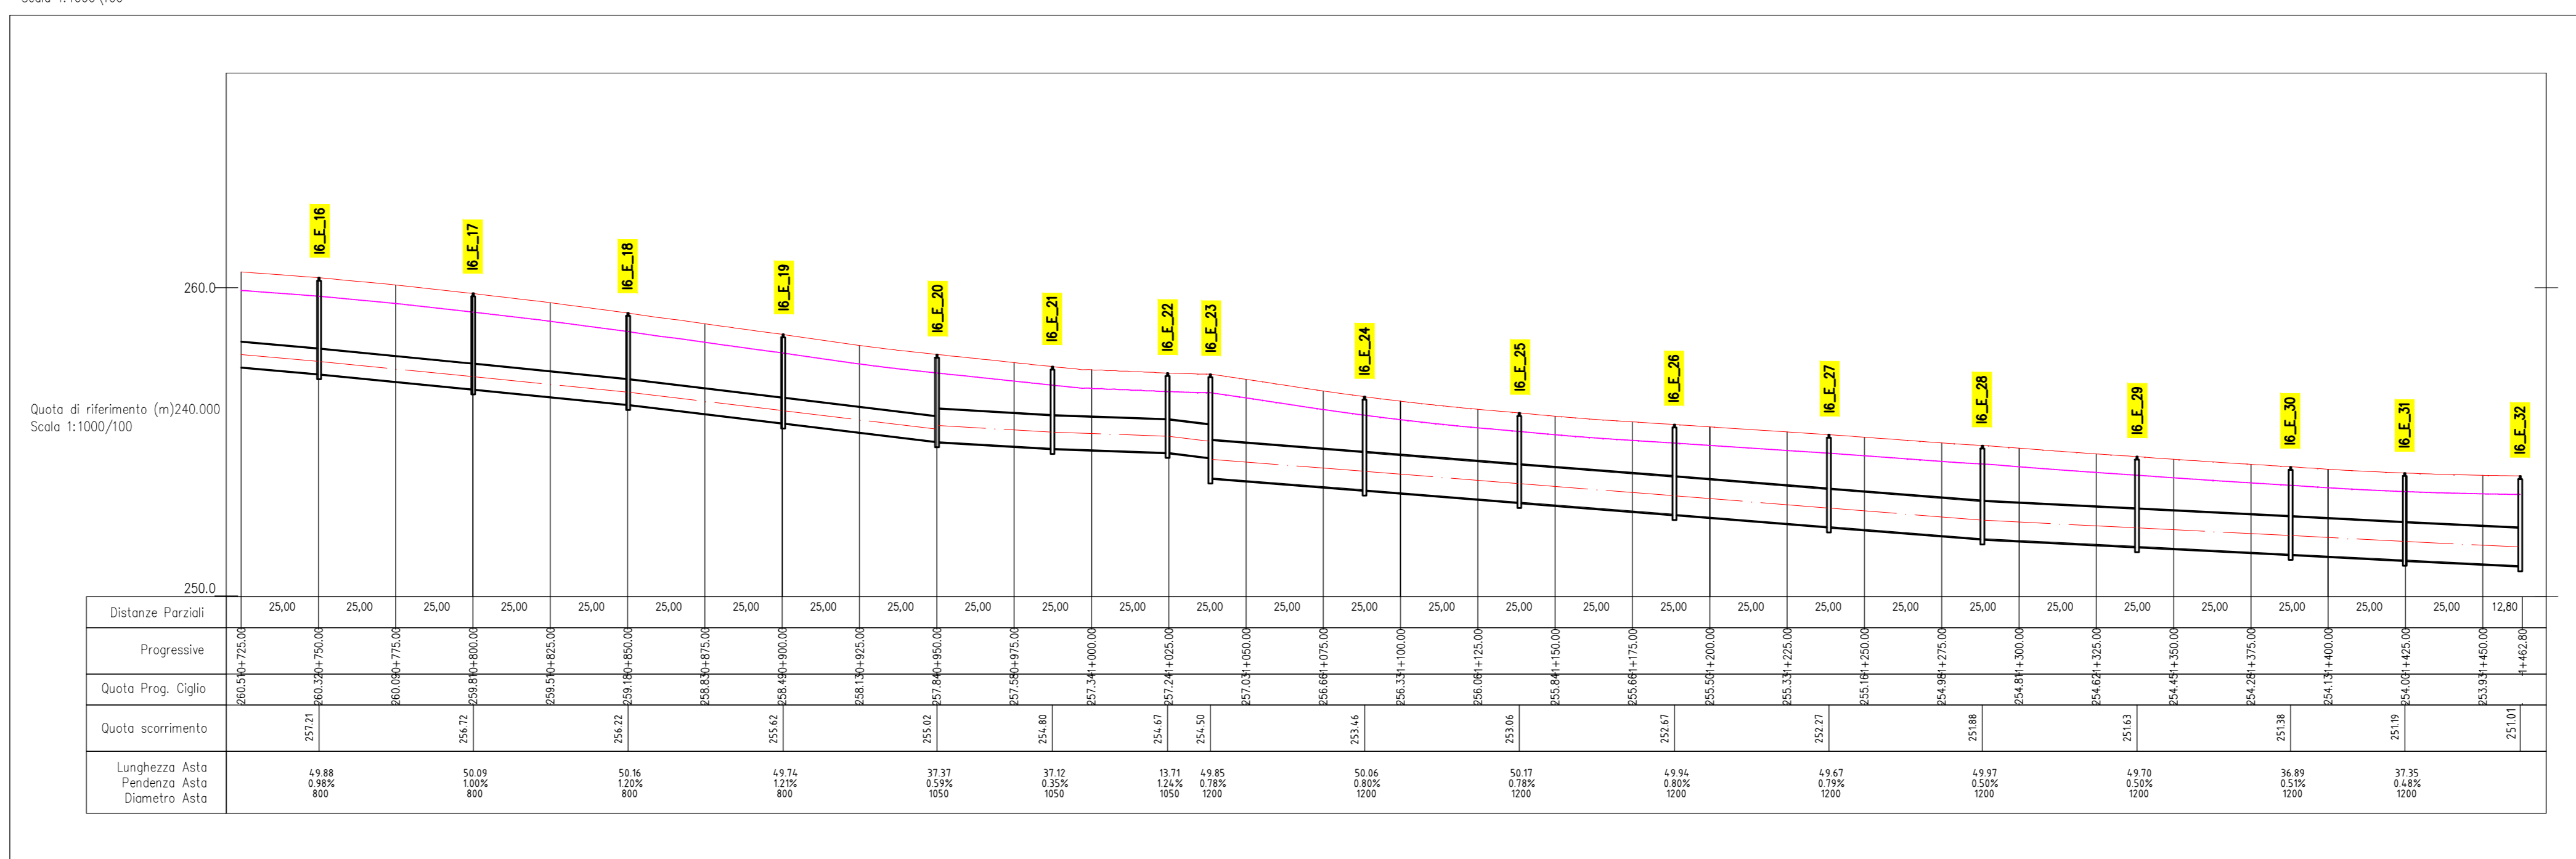

- LEGENDA PROFILO**
- ciglio di progetto
 - estradosso inferiore pacchetto stradale
 - condotta in PEAD diametro 500 - 1200
 - pozzetto in PEAD altezza variabile
 - giunzione tra condotte in PEAD

- LEGENDA PLANIMETRIA**
- condotta in PEAD diametro 500 - 1200
 - pozzetto in PEAD altezza variabile
 - nord

MATRICE DI REVISIONE

REV	DATA	DESCRIZIONE MODIFICA

N.B. LA TAVOLA SOSTITUISCE QUELLA RELATIVA AL CODICE [] NEL PROGETTO ESECUTIVO

COLLEGAMENTO AUTOSTRADALE
DALMINE - COMO - VARESE - VALICO DEL CAGGIOLIO E OPRE AD ESSO CONNESSE
CORRETTIVA E AMPLIATIVA
TRATTE B1, B2, C, D, TRAVI+M, GREENWAY

AS BUILT
TRATTA B1
IDROLOGICA E IDRAULICA
SMALTIMENTO ACQUE DI PIATTAFORMA
ASSE PRINCIPALE
PLANIMETRIA E PROFILO DI CRENAGGIO ASSE 6, E, 1-32, B

STRABAG