
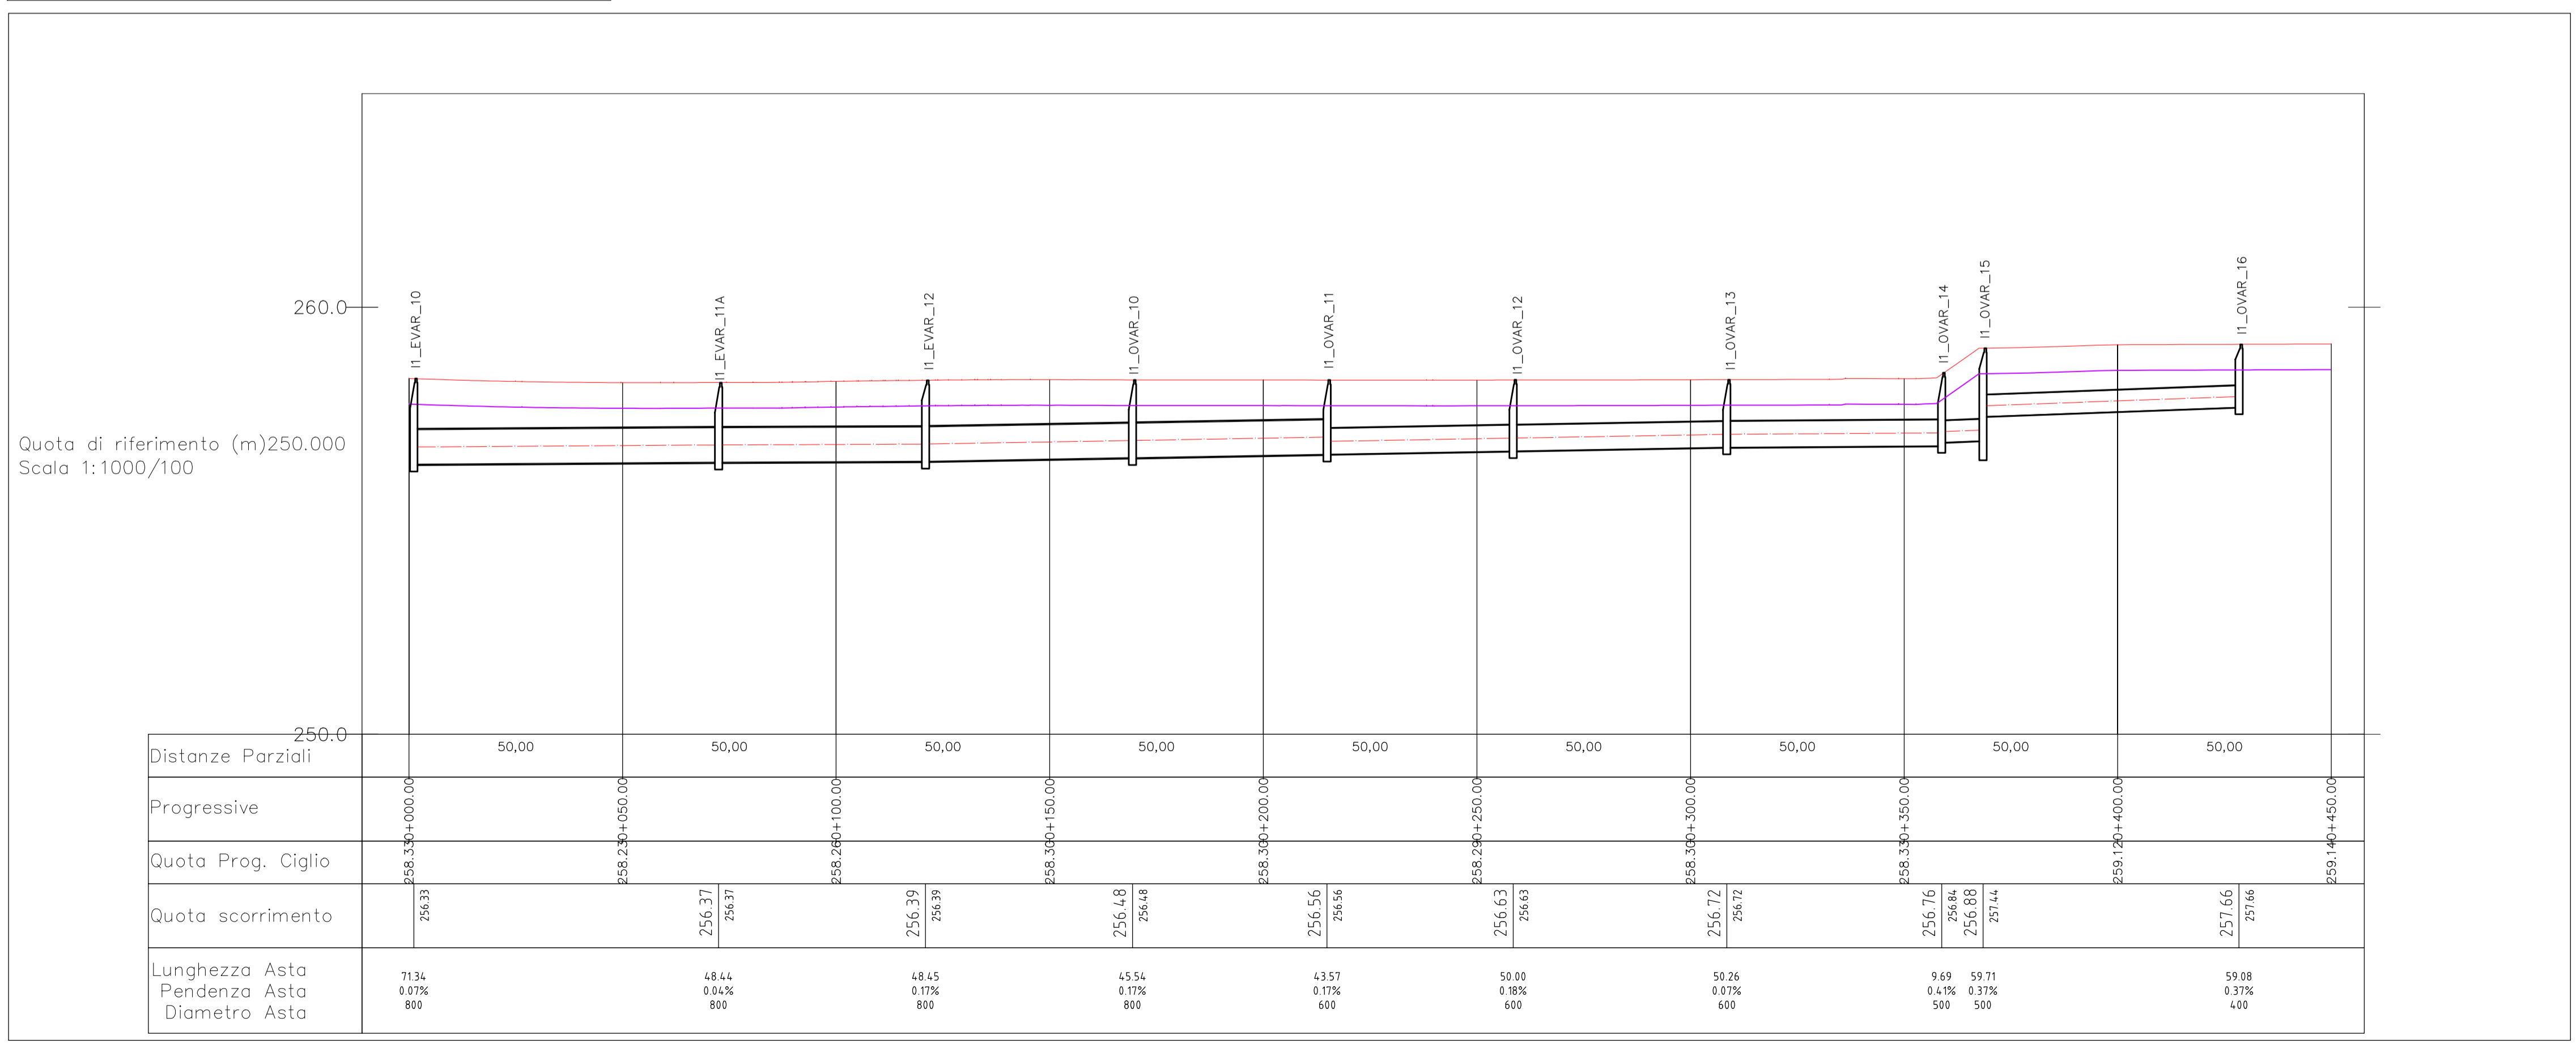


**LEGENDA**

- condotta in PEAD  
diametro 400/500/600/800/1200
- pozzetto in PEAD  
altezza variabile
- pozzetto in PEAD  
150x250cm
- nord

**LEGENDA**

- ciglio di progetto
- estradosso inferiore pacchetto stradale (60cm)
- condotta in PEAD  
diametro 400/500/600/800/1200
- pozzetto in PEAD  
altezza variabile
- giunzione tra condotte in PEAD

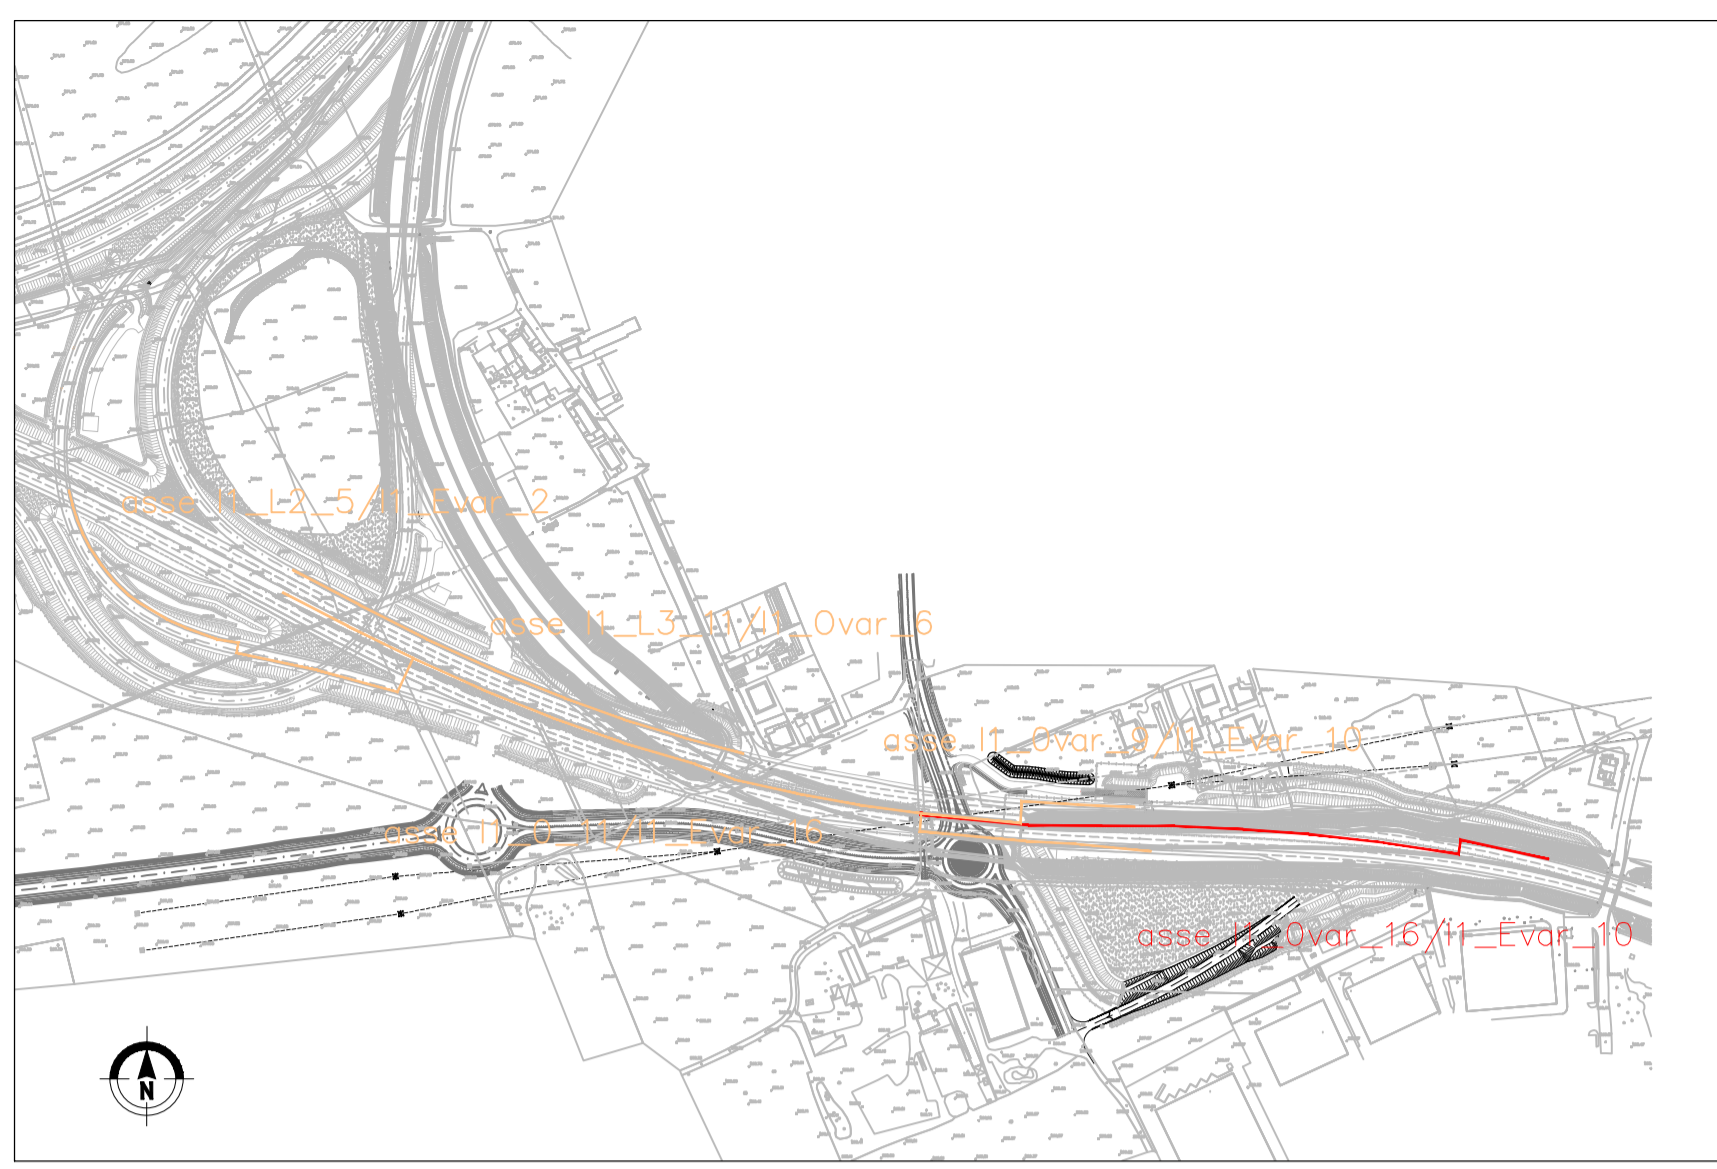

**MATRICE DI REVISIONE**

REV	DATA	DESCRIZIONE MODIFICA

N.B.: LA TAVOLA SOSTITUISCE QUELLA RELATIVA AL CODICE [ ] DEL PROGETTO ESECUTIVO

**COLLEGAMENTO AUTOSTRADALE DALMINE - COMO - VARESE - VALICO DEL GAGGIOLO E OPERE AD ESSO CONNESSE**  
 CODICE C.U.P. F11B06000270007  
**TRATTE B1, B2, C, D, TRVA13+14, GREENWAY**  
**AS BUILT**  
**TRATTA B1**  
 IDROLOGIA E IDRAULICA  
 SMALTIMENTO ACQUE DI PIATTAFORMA  
 ASSE PRINCIPALE  
 PLANIMETRIA E PROFILO DI DRENAGGIO ASSE I1\_OVAR\_16-EVAR10

**IDENTIFICAZIONE ELABORATO**  
 CODICE PROGETTO: F00107B  
 WBS

**IMPRESA**  
 RAGGRUPPAMENTO TEMPORANEO IMPRESE:  
 Mandataria: STRABAG A.G.  
 Mandante: GLF Grandi Lavori Fincosit S.p.A.  
 Mandante: Giuseppe Maltauro S.p.A.  
 Mandante cooptata: STRABAG S.p.A.

**CONCEDENTE**  
 CONCESSIONARI AUTOSTRADALI LOMBARDE

**CONCESSIONARIO**  
 Autstrada Padovese  
 Direttore Tecnico: Ing. Enrico Airo  
 Referente Tecnico: Ing. Daniel PACINELLI

**APPROVATO**  
 Autstrada Padovese  
 Il Direttore dei Lavori: Ing. Francesco Donnicchio

**PROGETTISTA - PROGETTO ESECUTIVO DI DETTAGLIO**  
 RAGGRUPPAMENTO TEMPORANEO PROGETTISTI:  
 Mandataria: 3TI PROGETTI ITALIA S.p.A.  
 Mandante: GP  
 Mandante: ALBERTO VERMIGLIO

**RESPONSABILE DI PROGETTO ED INCARICATO DELL'INTEGRAZIONE FRA LE VARIE PRESTAZIONI:**  
 Ing. Alberto Cecchini

**ELABORAZIONE PROGETTUALE**  
 PROGETTISTA:  
 3TI PROGETTI ITALIA S.p.A.  
**3TI ITALIA S.p.A.**  
 DIRETTORE TECNICO  
 Ing. Stefano Luca Possati  
 Ordine degli Ingegneri Provincia di Roma n. 20809

Redatto: Festa      Verificato: Bagivo      Approvato: Possati