





PROVINCIA : Como
COMUNE : Lomazzo

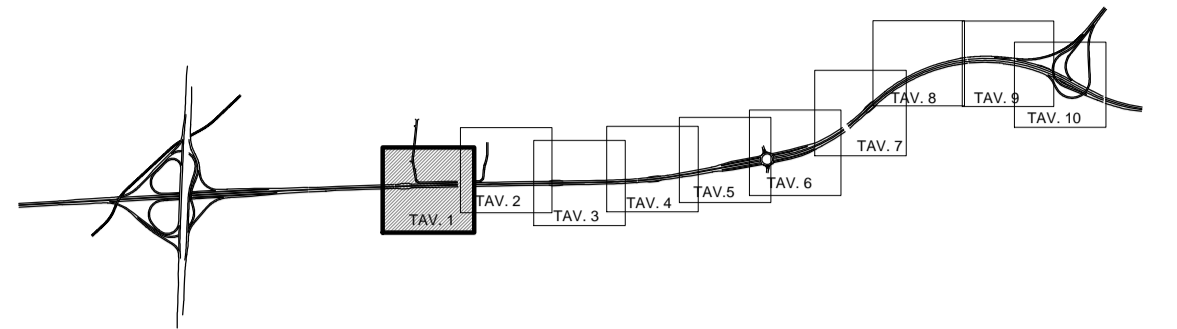

LEGGENDA

- Pozzetto in PEAD
- Pozzetto sifone
- Codaioa grigliata
- Scarico nel fosso di guardia
- Pozzetto di salto in PEAD
- Pozzetto scarico concaletta isolata
- Embrice
- Pozzetto per concaletta in cls
- Pozzetto in calcestruzzo
- Pluviale impalcati
- Pozzo disperdente (h=3m)
- Pozzo disperdente (h=5m)
- Collettore PEAD DN315
- Collettore PEAD DN400
- Collettore PEAD DN630
- Collettore PEAD DN800
- Collettore PEAD DN1200
- Collettore PEAD SPIRALATO DN1360 S (diametro interno 1200mm)
- Collettore PEAD SPIRALATO DN1625 S (diametro interno 1400mm)
- Collettore PEAD SPIRALATO DN1730 S (diametro interno 1500mm)
- Collettore PEAD SPIRALATO DN1840 S (diametro interno 1600mm)
- Collettore ACCIAIO INOX DN300
- Collettore ACCIAIO INOX DN500
- Collettore ACCIAIO INOX DN700
- Collettore CLS DN300
- Collettore CLS DN400
- Collettore CLS DN500
- Collettore CLS DN600
- Collettore CLS DN800
- Collettore PVC DN200
- Collettore PEAD DN160
- Collettore ACCIAIO INOX DN125
- Canaletta prefabbricata in cls
- Canaletta isolata DN300 in CLS con sistema tagliafiamma
- Cuneletta alla francese
- Canaletta isolata DN400 in CLS con sistema tagliafiamma
- Canaletta in PEAD con scarico ogni 15m
- Canaletta isolata DN400 in CLS con sistema tagliafiamma
- Fosso / trincea disperdente
- Interferenza XXXX: sifone fognario o attraversamento fognatura
- Codice pozzetto
- 114 E 13 Progressiva pozzetto
- Carreggiata Est - Ovest / Rampo / Condotta Esterna
- Impianto di recapito
- O.S. 260,20 Quota di Scorrimento [m s.m.m.]

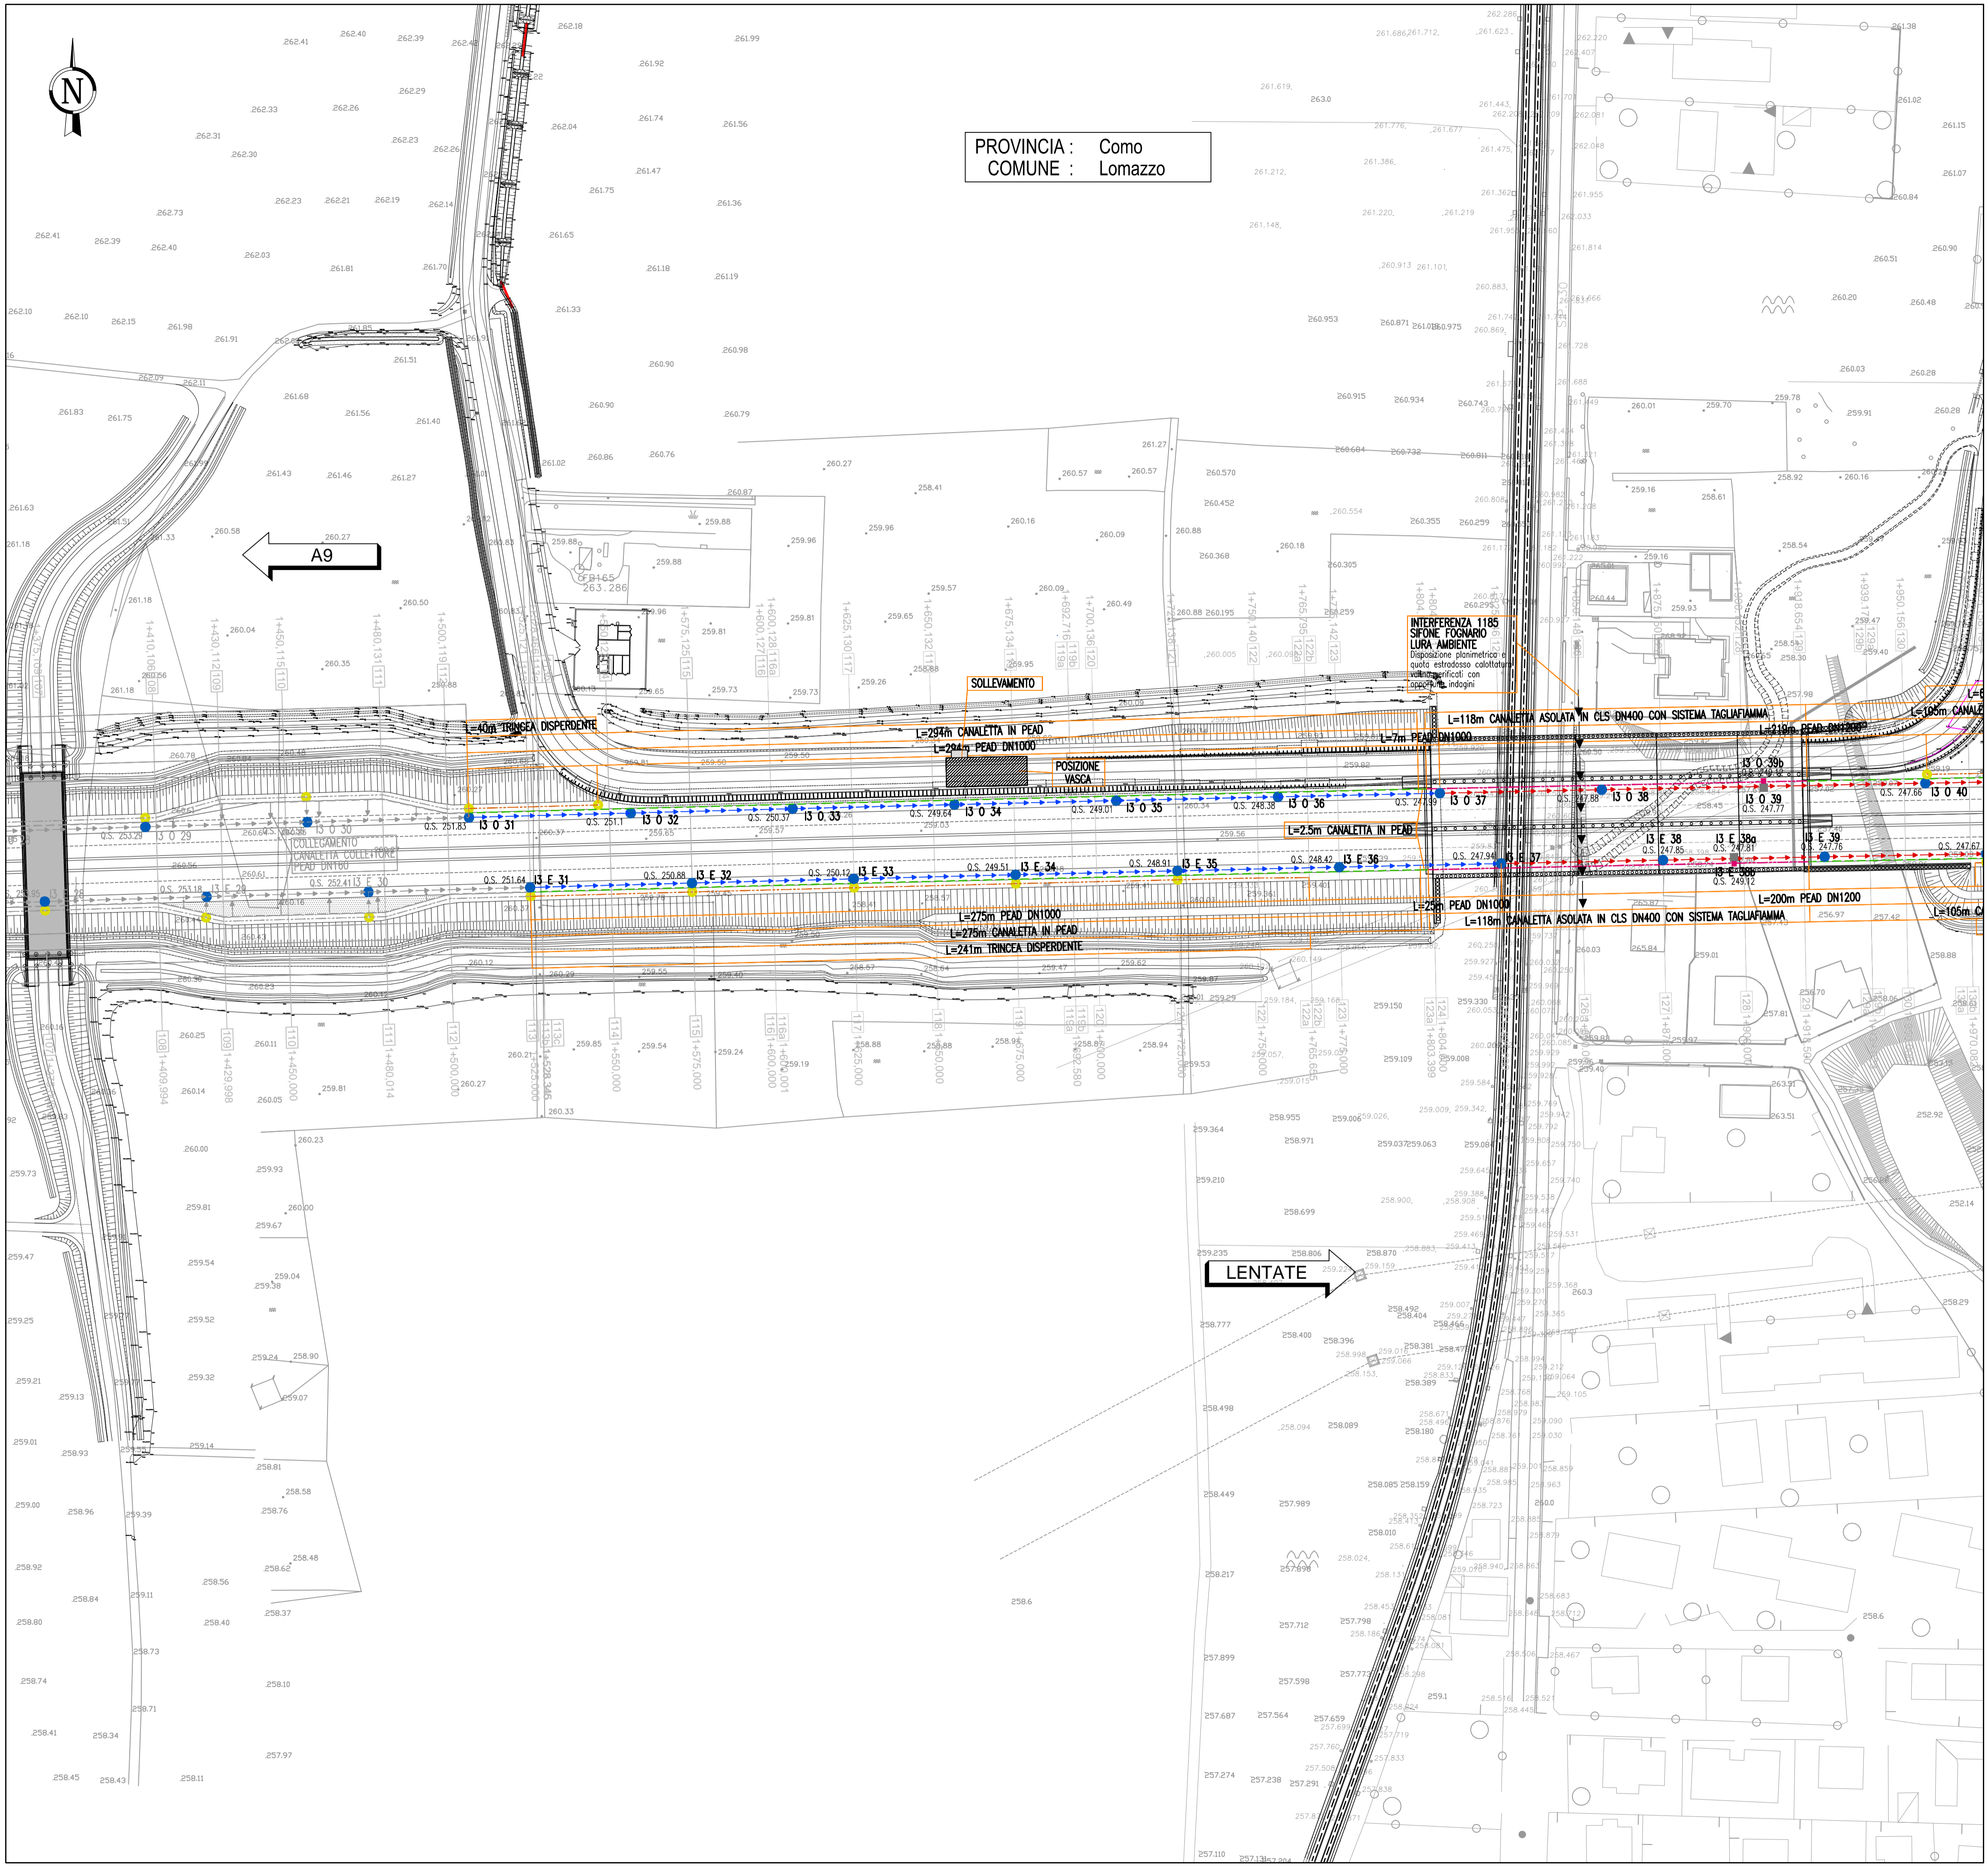

MATRICE DI REVISIONE

REV	DATA	DESCRIZIONE MODIFICA

N.B.: LA TAVOLA SOSTITUISCE QUELLA RELATIVA AL CODICE [E] DEL PROGETTO ESECUTIVO

**COLLEGAMENTO AUTOSTRADALE
DALMINE - COMO - VARESE - VALICO DEL GAGGIOLO E OPERE AD ESSO CONNESSE**
CODICE C.U.P. F118060027007

**TRATTE B1, B2, C, D, TRVA13+14, GREENWAY
AS BUILT**

**TRATTA B1
IDROLOGIA E IDRAULICA
SMALTIMENTO ACQUE DI PIATTAFORMA
ASSE PRINCIPALE
PLANIMETRIA DRENAGGIO ACQUE DI PIATTAFORMA TAV. 1**

IDENTIFICAZIONE ELABORATO CODICE PROGETTO: F010178 WBS	IMPRESA RAGGRUPPAMENTO TEMPORANEO IMPRESE: Mandatario: STRABAG A.G. Mandante: GLF Grandi Lavori Fincosit S.p.A. Mandante cooptata: ICM S.p.A. Mandante: STRABAG S.p.A.
PASE PROGETTUALE LOTTO: A ZONA: 1 OPERA: ADX TRATTO D'OPERA: TW00 0 AMBITO: IP TIPO ELABORATO: P1 PROGRESSIVO: 001 REVISIONE: E 01	RAGGRUPPAMENTO TEMPORANEO PROGETTISTI: Mandatario: 3TI PROGETTI ITALIA Mandante: OP Progettare Mandante: Arch. Salvatore Vermiglio
DATA Genno 2016 Emissione: Giugno 2018 Seconda Emissione:	PROGETTISTA - PROGETTO ESECUTIVO DI DETTAGLIO RAGGRUPPAMENTO TEMPORANEO PROGETTISTI: Mandatario: 3TI PROGETTI ITALIA Mandante: OP Progettare Mandante: Arch. Salvatore Vermiglio
CONCEDENTE Autosstrade Pedemontane Lombardia	RESPONSABILE DI PROGETTO ED INCARICATO DELL'INTEGRAZIONE FRA LE VARIE PRESTAZIONI: Ing. Alberto Cecchini
CONCESSIONARIO Autosstrade Pedemontane Lombardia	ELABORAZIONE PROGETTUALE PROGETTISTA: 3TI PROGETTI ITALIA S.p.A. 3TI ITALIA S.p.A. DIRETTORF TECNICO Ing. Stefano Luca Pacinotti Ordine degli Ingegneri Provincia di Roma n. 20809
APPROVATO Autosstrade Pedemontane Lombardia	Redatto: Russo Verificato: Baglio Approvato: Possati