


PROVINCIA : Como
 COMUNE : Lomazzo

PROVINCIA : Como
 COMUNE : Rovellasca

QUADRO DI UNIONE TRATTA B1

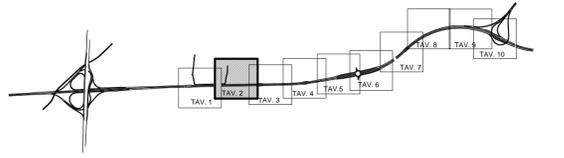

LEGENDA

- Pozzetto in PEAD
- Pozzetti sifone
- Codaioa grigliata
- Scarico nel fosso di guardia
- Collettore PEAD DN315
- Collettore PEAD DN630
- Collettore PEAD DN1200
- Collettore PEAD SPIRALATO DN1360 S (diametro interno 1200mm)
- Collettore PEAD SPIRALATO DN1625 S (diametro interno 1400mm)
- Collettore PEAD SPIRALATO DN1730 S (diametro interno 1500mm)
- Collettore PEAD SPIRALATO DN1840 S (diametro interno 1600mm)
- Collettore ACCIAIO INOX DN300
- Collettore ACCIAIO INOX DN500
- Collettore ACCIAIO INOX DN700
- Collettore CLS DN300
- Collettore CLS DN600
- Collettore PVC DN200
- Canaletta prefabbricata in cls
- Cunetta alla francese
- Canaletta in PEAD con scarico ogni 15m
- Pozzetto di salto in PEAD
- Pozzetto scarico canaletta assoluta
- Embrice
- Pozzetto per canaletta in cls
- Collettore PEAD DN400
- Collettore PEAD DN800
- Collettore ACCIAIO INOX DN400
- Collettore ACCIAIO INOX DN600
- Collettore CLS DN400
- Collettore CLS DN800
- Collettore PEAD DN160
- Canaletta assoluta DN300 in CLS con sistema tagliafiamma
- Canaletta assoluta DN400 in CLS con sistema tagliafiamma
- Fosso / trincea disperdente
- Pozzetto in calcestruzzo
- Piuviale impalcato
- Pozzo disperdente (h=3m)
- Pozzo disperdente (h=5m)
- Collettore PEAD DN500
- Collettore PEAD DN1000
- Collettore ACCIAIO INOX DN125

114 E 13
 L Progressive pozzetto
 L Carreggiate Est - Ovest / Rampa / Condotta Esterna
 L Impianto di recapito
 O.S. 260.20
 Quota di Scorrimento [m s.r.m.]

MATRICE DI REVISIONE

REV	DATA	DESCRIZIONE MODIFICA

N.B.: LA TAVOLA SOSTITUISCE QUELLA RELATIVA AL CODICE [E] DEL PROGETTO ESECUTIVO

COLLEGAMENTO AUTOSTRADALE
 DALMINE - COMO - VARESE - VALICO DEL GAGGIOLIO E OPERE AD ESSO CONNESSE
 CODICE C.U.P. F11806000270007
 TRATTE B1, B2, C, D, TRVA13+14, GREENWAY
AS BUILT
 TRATTA B1
 IDROLOGIA E IDRAULICA
 SMALTIMENTO ACQUE DI PIATTAFORMA
 ASSE PRINCIPALE
 PLANIMETRIA DRENAGGIO ACQUE DI PIATTAFORMA TAV. 2

IDENTIFICAZIONE ELABORATO
 CODICE PROGETTO: F001078
 WBS

IMPRESA
RAGGRUPPAMENTO TEMPORANEO IMPRESE:
 Mandataria: STRABAG A.G.
 Mandatario: GLF Grandi Lavori Fincosit S.p.A.
 Mandatario: ICM S.p.A.
 Mandatario cooptato: STRABAG S.p.A.

CONCEDENTE
 CONCESSIONI AUTOSTRADALI LOMBARDE

CONCEDIARIO
 Autostradale Pedemontana Lombarda
 Direttore Tecnico: Ing. Giuseppe Samba
 Referente Tecnico: Ing. Daniel Pacinelli

APPROVATO
 Autostradale Pedemontana Lombarda
 Il Direttore dei Lavori: Ing. Francesco Domarico

PROGETTISTA - PROGETTO ESECUTIVO DI DETTAGLIO
RAGGRUPPAMENTO TEMPORANEO PROGETTISTI:
 Mandataria: 3TI PROGETTI ITALIA INNOVATION MEDIANA S.p.A.
 Mandatario: GP Progettazione e Gestione Progetti di Ingegneria
 Mandatario: Arch. Salvatore Vermiglio

RESPONSABILE DI PROGETTO ED INCARICATO DELL'INTEGRAZIONE FRA LE VARIE PRESTAZIONI:
 Ing. Alberto Cecchini

ELABORAZIONE PROGETTUALE
PROGETTISTA:
 3TI PROGETTI ITALIA S.p.A.
3TI ITALIA S.p.A.
 DIRETTORIS TECNICO
 Ing. Stefano Loren Piccinotti
 Ordine degli Ingegneri Provincia di Roma n. 20809

Redatto: Russo Verificato: Baglio Approvato: Possati