





A9

PROVINCIA : Como
COMUNE : Bregnano

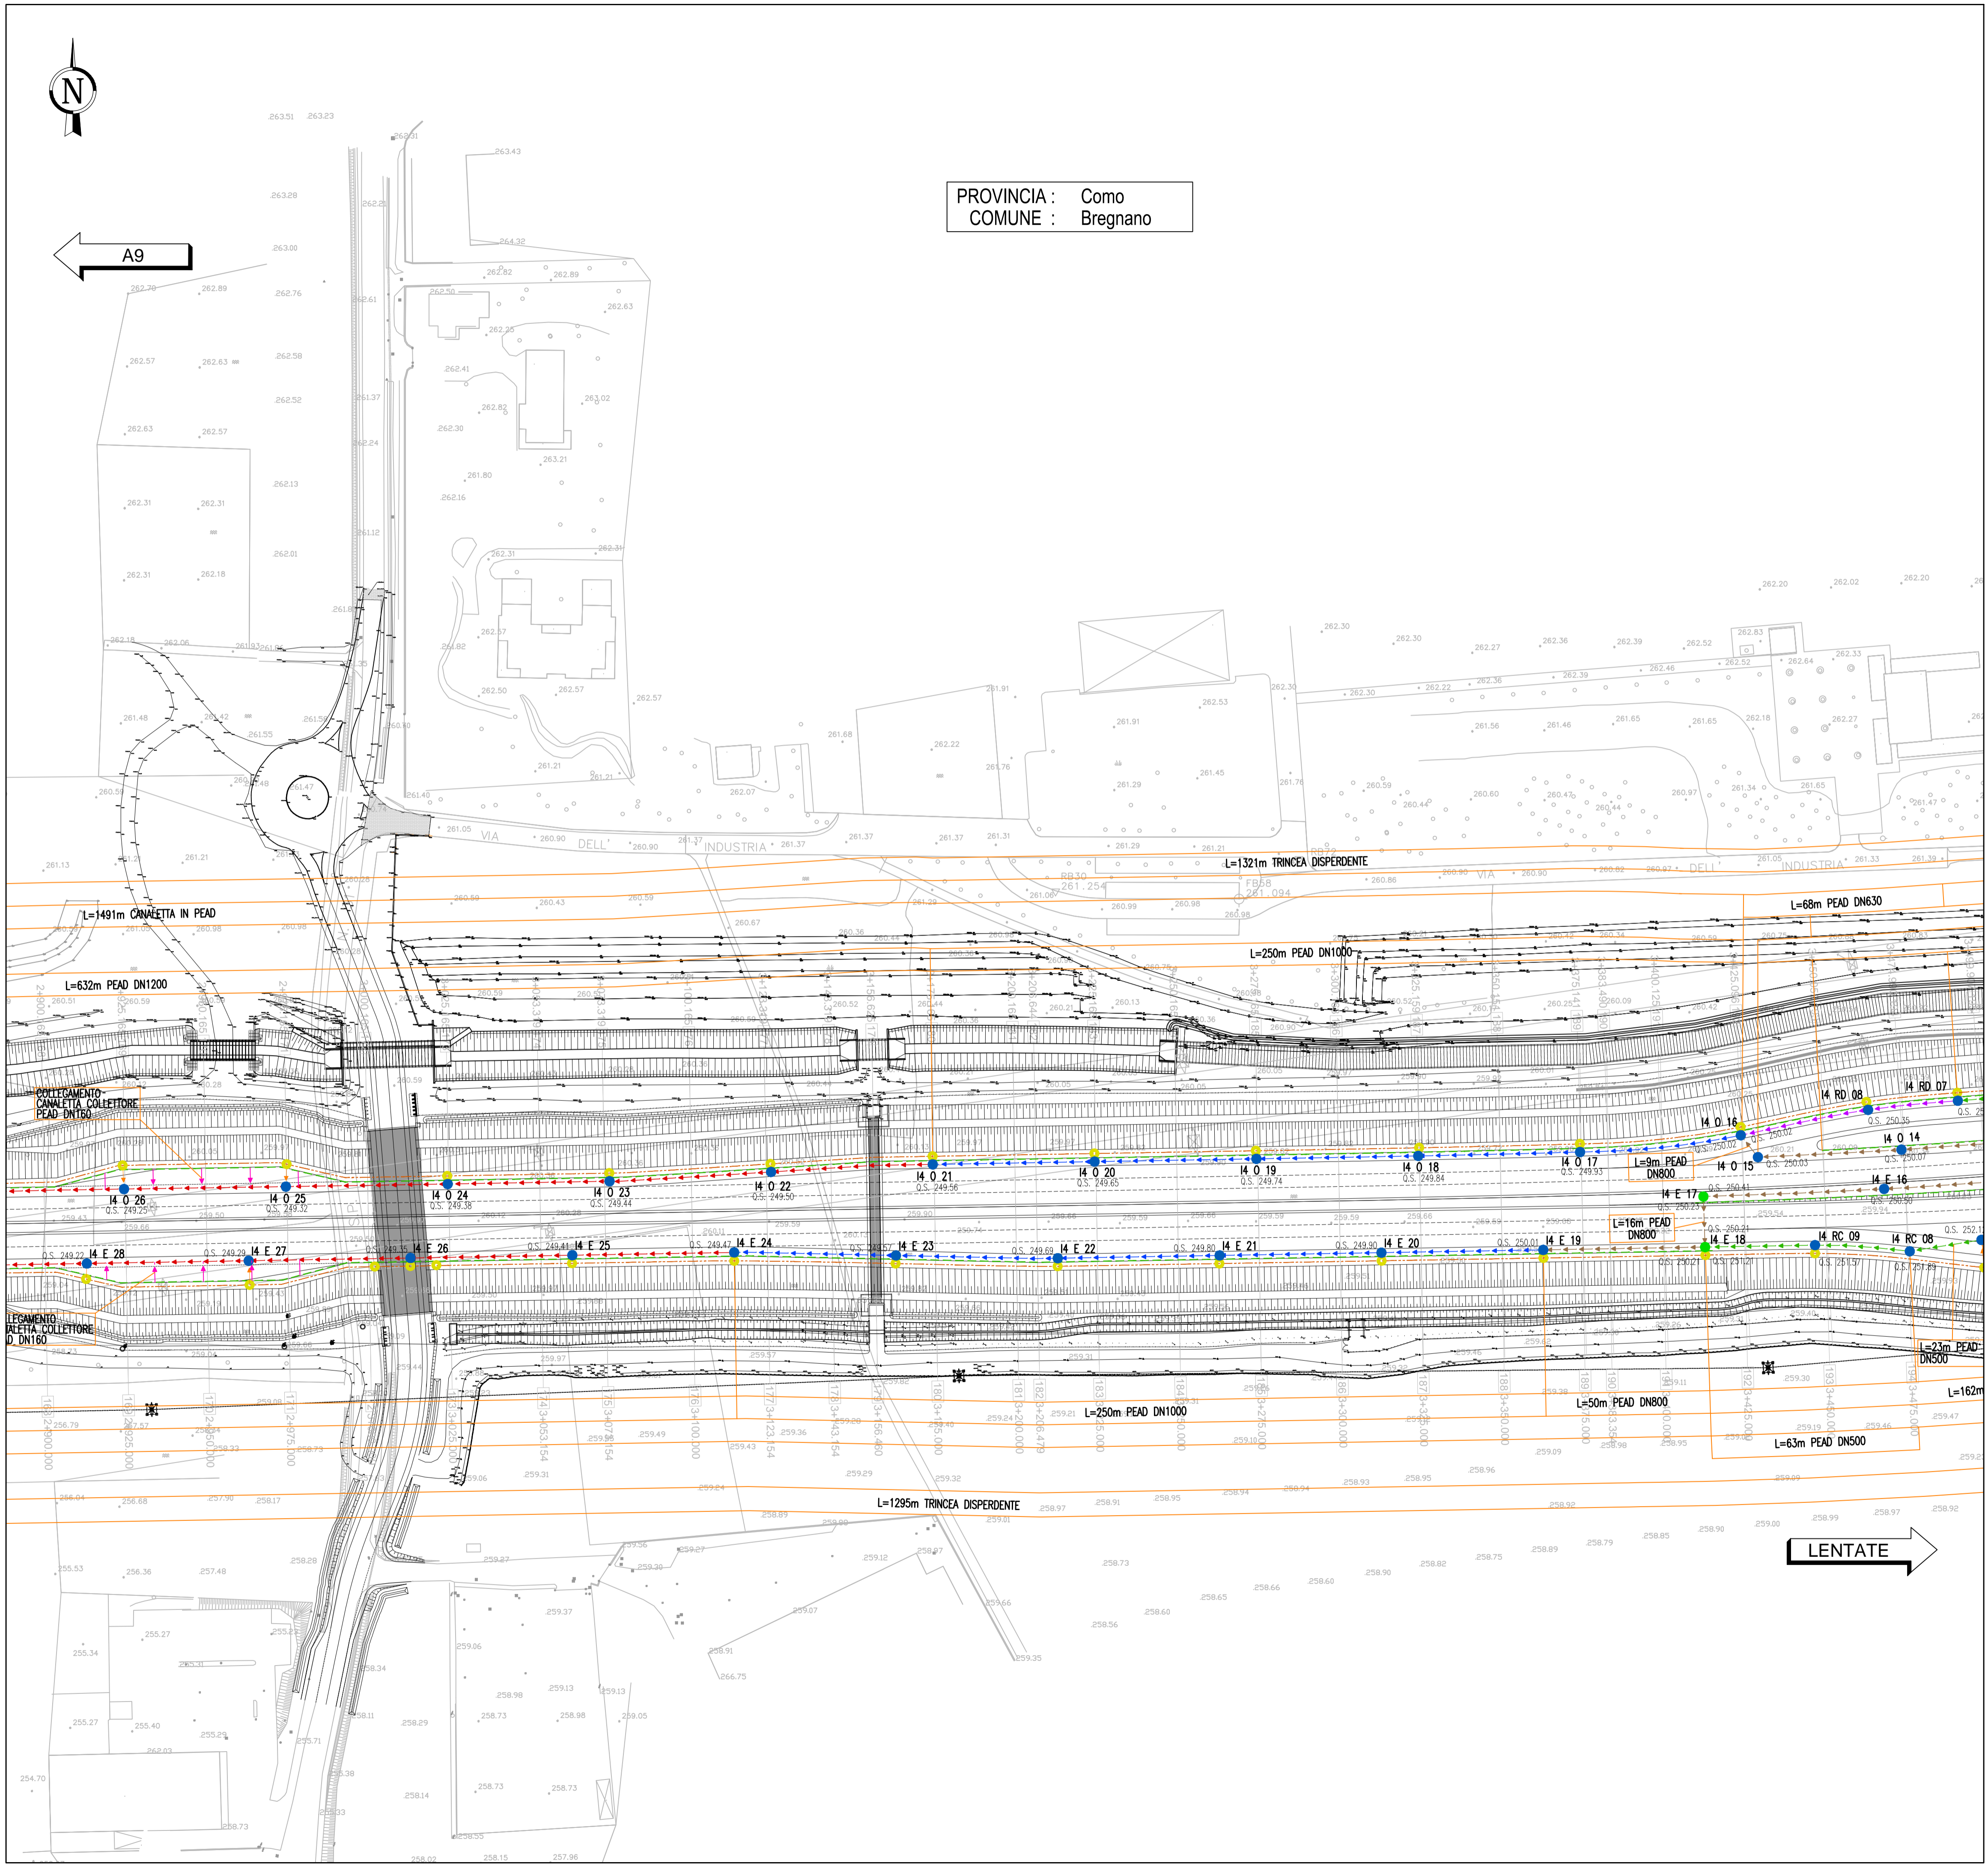

LENTATE

QUADRO DI UNIONE TRATTA B1

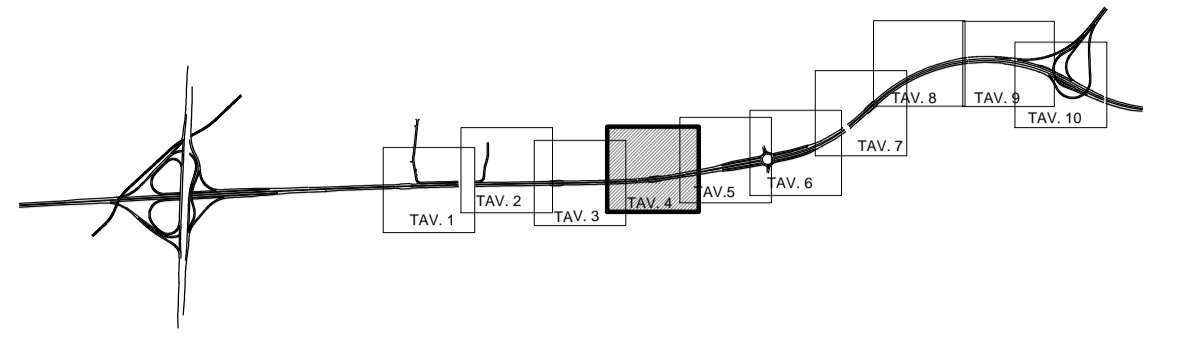

LEGENDA

- Pozzetto in PEAD
- Pozzetti sifone
- Caditoia grigliata
- Scarico nel fosso di guardia
- Collettore PEAD DN315
- Collettore PEAD DN630
- Collettore PEAD DN1200
- Collettore PEAD SPIRALATO DN1360 S (diametro interno 1200mm)
- Collettore PEAD SPIRALATO DN1625 S (diametro interno 1400mm)
- Collettore PEAD SPIRALATO DN1730 S (diametro interno 1500mm)
- Collettore PEAD SPIRALATO DN1840 S (diametro interno 1600mm)
- Collettore ACCIAIO INOX DN300
- Collettore ACCIAIO INOX DN500
- Collettore ACCIAIO INOX DN700
- Collettore CLS DN300
- Collettore CLS DN600
- Collettore PVC DN200
- Canaletta prefabbricata in cls
- Cunetta alla francese
- Canaletta in PEAD con scarico ogni 15m
- Interferenza XXXX: sifone fognario o attraversamento fognatura
- Codice pozzetto
- Progressiva pozzetto
- Carreggiata Est - Ovest / Rampa / Condotta Esterna
- Impianto di recapito
- Quota di Scorrimento [m s.m.m.]
- Pozzetto di salto in PEAD
- Pozzetto scarico canaletta assolata
- Embrice
- Pozzetto per canaletta in cls
- Pozzetto in calcestruzzo
- Pluviale impalcato
- Pozzo disperdente (h=3m)
- Pozzo disperdente (h=5m)
- Collettore PEAD DN500
- Collettore PEAD DN800
- Collettore PEAD DN1000
- Collettore ACCIAIO INOX DN400
- Collettore ACCIAIO INOX DN600
- Collettore CLS DN400
- Collettore CLS DN800
- Collettore CLS DN500
- Collettore PEAD DN160
- Collettore ACCIAIO INOX DN125
- Canaletta assolata DN300 in CLS con sistema tagliafiamma
- Canaletta assolata DN400 in CLS con sistema tagliafiamma
- Fosso / trincea disperdente

MATRICE DI REVISIONE

REV	DATA	DESCRIZIONE MODIFICA

N.B.: LA TAVOLA SOSTITUISCE QUELLA RELATIVA AL CODICE [E] DEL PROGETTO ESECUTIVO

COLLEGAMENTO AUTOSTRADALE DALMINE - COMO - VARESE - VALICO DEL GAGGIOLO E OPERE AD ESSO CONNESSE
 CODICE C.U.P. F11800000270007

TRATTE B1, B2, C, D, TRVA13+14, GREENWAY

AS BUILT

TRATTA B1
 IDROLOGIA E IDRAULICA
 SMALTIMENTO ACQUE DI PIATTAFORMA
 ASSE PRINCIPALE
 PLANIMETRIA DRENAGGIO ACQUE DI PIATTAFORMA TAV. 4

FASE	PROGETTUALE	LOTTO	ZONA	OPERA	TRATTO D'OPERA	AMBITO	PROGRESSIVO	REVISIONE
A	1	AD1	TW00	0	IP	P1	004	E_01

Scala: 1:1000

DATA	DESCRIZIONE	REV
Gennaio 2016	Emissione	E
Giugno 2018	Seconda Emissione	E_01

IMPRESA
RAGGRUPPAMENTO TEMPORANEO IMPRESE:

Mandatario STRABAG A.G.	Mandatario GLF Grandi Lavori Fincosit S.p.A.	Mandatario ICM S.p.A.	Mandatario cooptato STRABAG S.p.A.
-----------------------------------	---	--------------------------	---------------------------------------

STRABAG **ICM** **STRABAG**

PROGETTISTA - PROGETTO ESECUTIVO DI DETTAGLIO
RAGGRUPPAMENTO TEMPORANEO PROGETTISTI:

Mandatario 3TI PROGETTI ITALIA INGEGNERIA SOCIETA' S.p.A.	Mandatario OP Progettista e direttore responsabile di incarico	Mandatario ALBERTO CECCHINI	Mandatario Arch. Salvatore Vermiglio
--	---	---------------------------------------	---

CONCEDENTE
 CONCESSIONARI AUTOSTRADALI LOMBARDE

CONCESSIONARIO
 Autostradale Pedemontana Lombardia
 Direttore Tecnico: Ing. Giuseppe Samba
 Referente Tecnico: Ing. Daniel Pacinelli

APPROVATO
 Autostradale Pedemontana Lombardia
 Il Direttore dei Lavori: Ing. Francesco Donarico

RESPONSABILE DI PROGETTO ED INCARICATO DELL'INTEGRAZIONE FRA LE VARIE PRESTAZIONI:
 Ing. Alberto Cecchini

ELABORAZIONE PROGETTUALE
PROGETTISTA:
 3TI PROGETTI ITALIA S.p.A.

3TI ITALIA S.p.A.
 DIRETTORE TECNICO
 Ing. Stefano Lorenzini
 Ordine degli Ingegneri
 Provincia di Roma n. 20809

Redatto: Russo Verificato: Bagivo Approvato: Possati