





PROVINCIA : Como
 COMUNE : Cernate

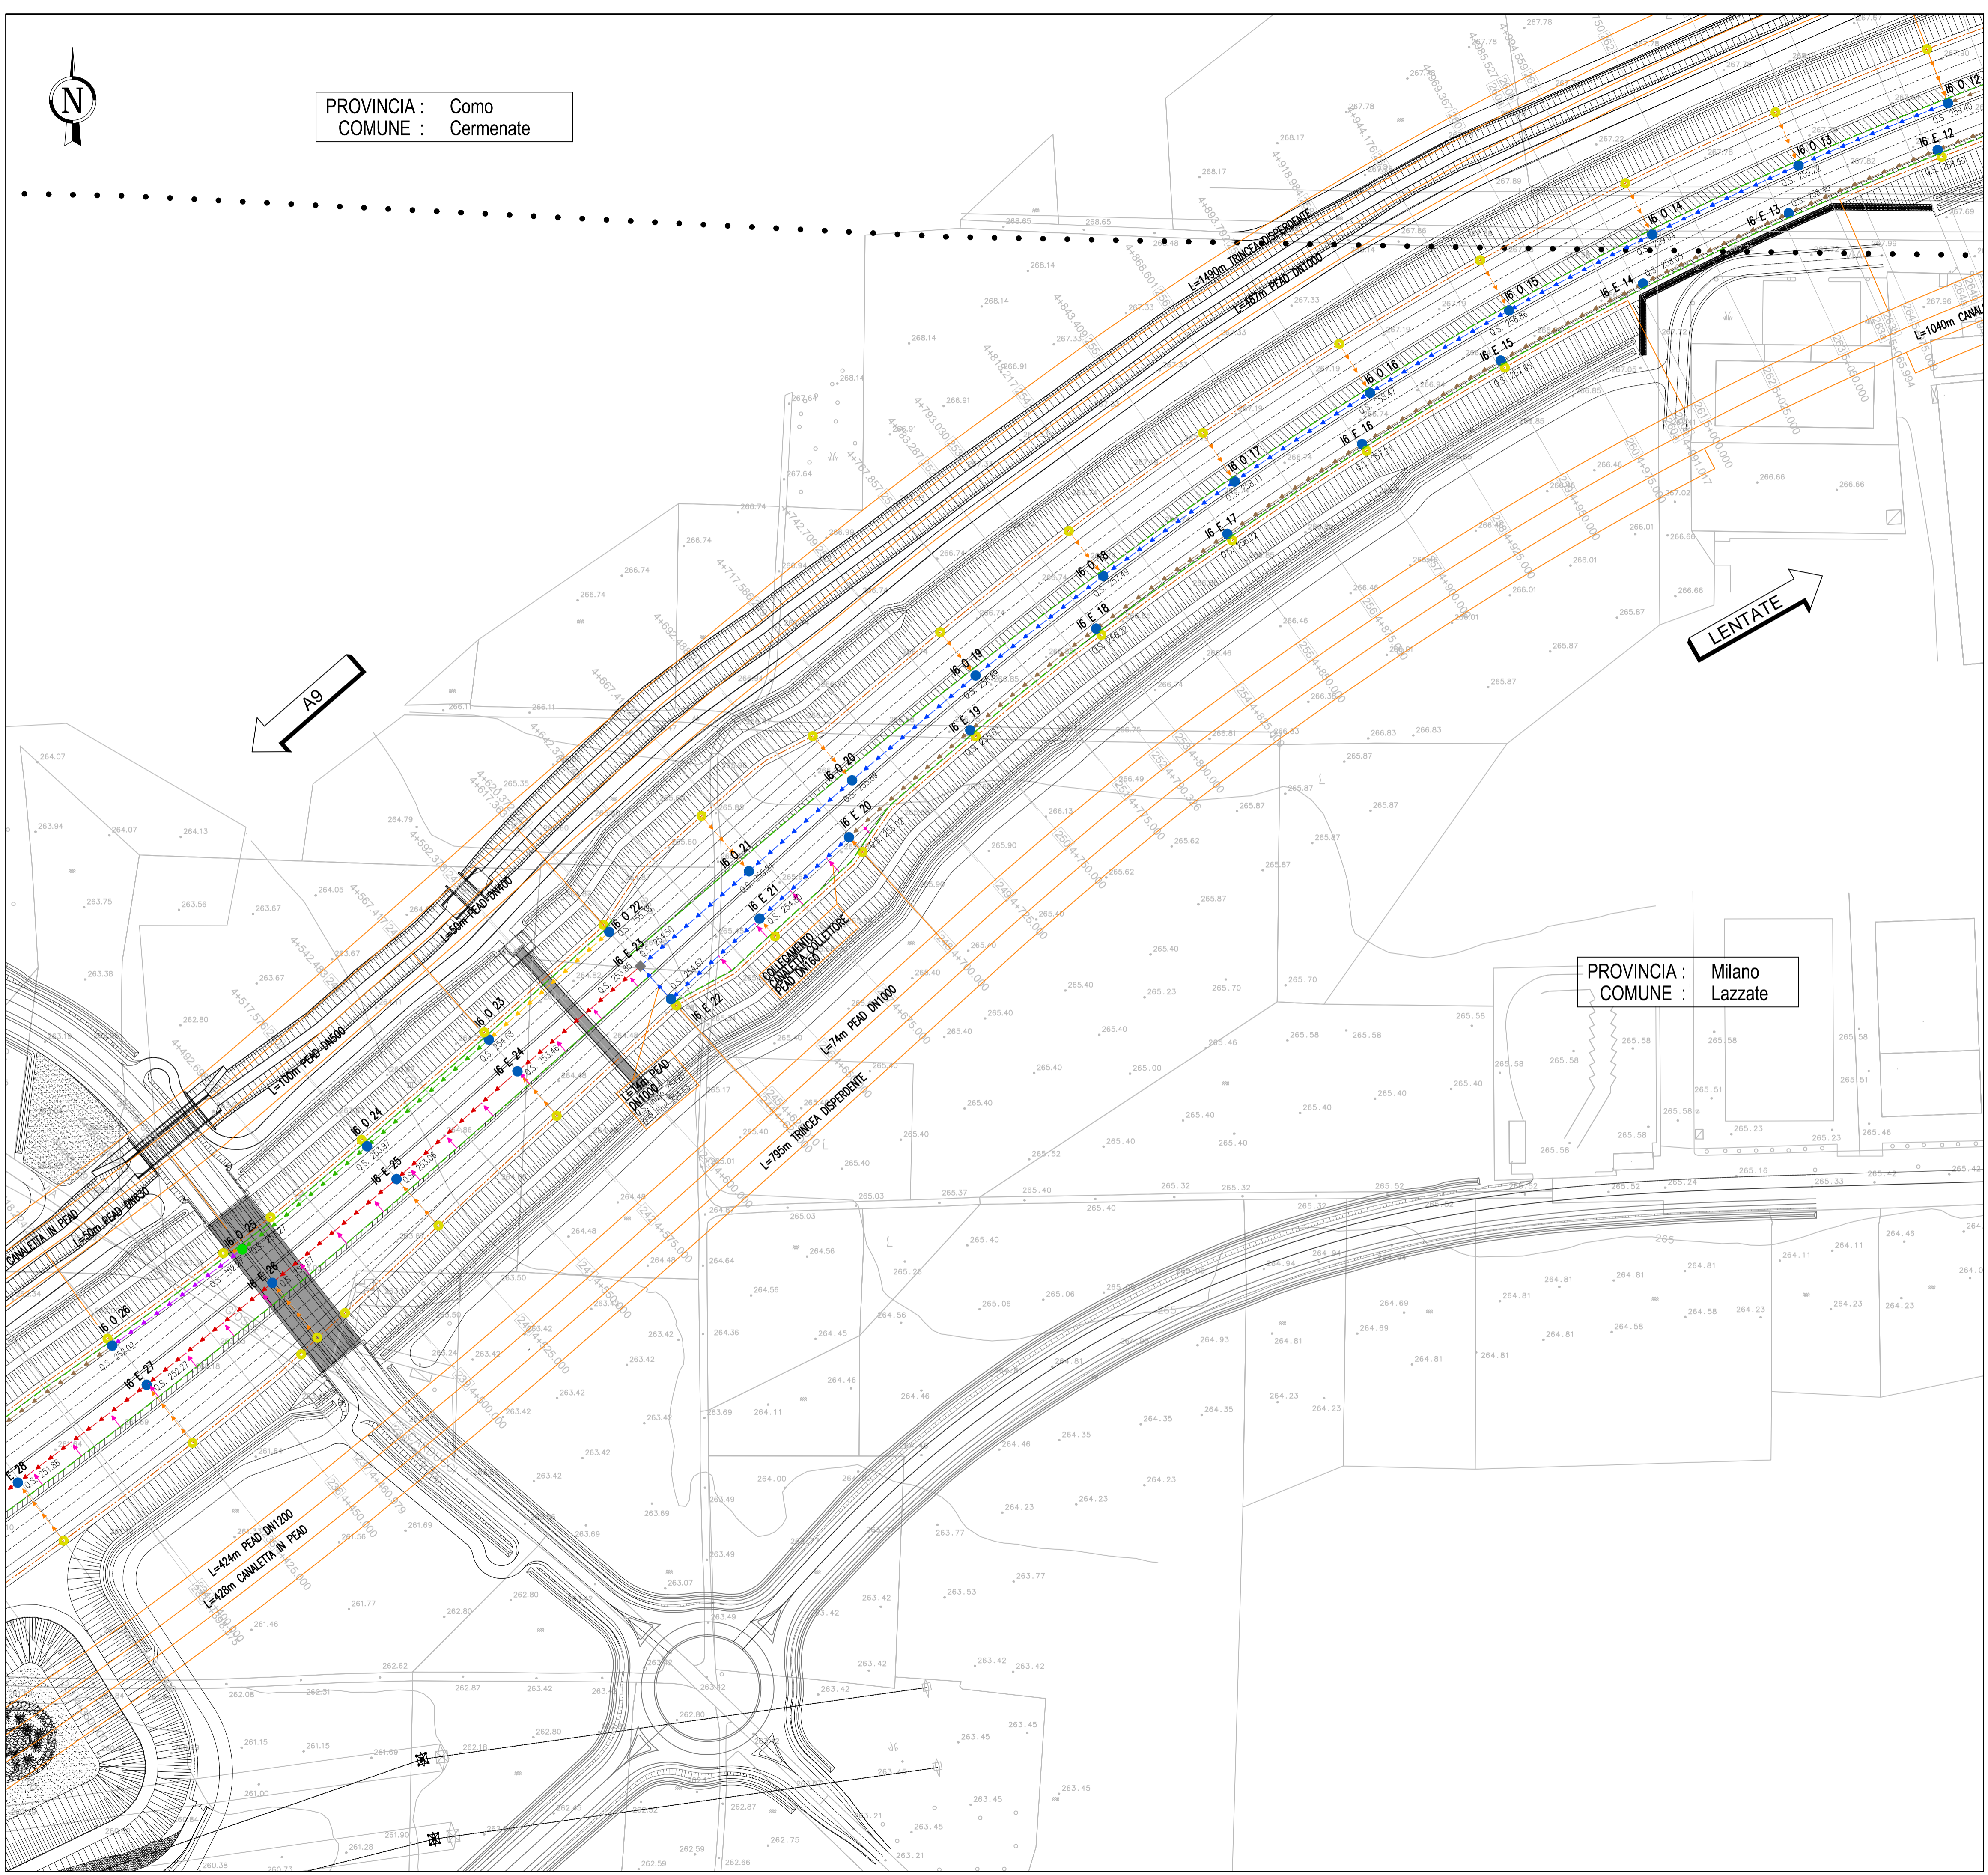

QUADRO DI UNIONE TRATTA B1

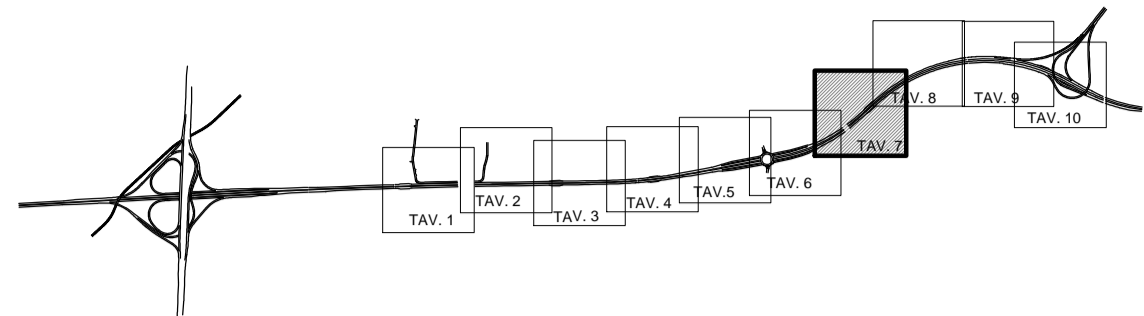

LEGENDA

- Pozzetto in PEAD
- Pozzetti sifone
- Cavidotta grigliata
- Scarico nel fosso di guardia
- Collettore PEAD DN315
- Collettore PEAD DN630
- Collettore PEAD DN1200
- Collettore PEAD SPIRALATO DN1360 S (diametro interno 1200mm)
- Collettore PEAD SPIRALATO DN1625 S (diametro interno 1400mm)
- Collettore PEAD SPIRALATO DN1730 S (diametro interno 1500mm)
- Collettore PEAD SPIRALATO DN1840 S (diametro interno 1600mm)
- Collettore ACCIAIO INOX DN300
- Collettore ACCIAIO INOX DN500
- Collettore ACCIAIO INOX DN700
- Collettore CLS DN300
- Collettore CLS DN600
- Collettore PVC DN200
- Canaletta prefabbricata in cls
- Cuneletta alla francese
- Canaletta in PEAD con scarico ogni 15m
- Interferenza XXXX: sifone fognario o attraversamento fognatura
- Codice pozzetto
- Pozzetto di salto in PEAD
- Pozzetto scarico canaletta asolata
- Embrice
- Pozzetto per canaletta in cls
- Collettore PEAD DN400
- Collettore PEAD DN800
- Collettore ACCIAIO INOX DN400
- Collettore ACCIAIO INOX DN600
- Collettore CLS DN400
- Collettore CLS DN800
- Collettore PEAD DN160
- Canaletta asolata DN300 in CLS con sistema tagliafiamma
- Canaletta asolata DN400 in CLS con sistema tagliafiamma
- Fosso / Irinca dispersente
- Pozzetto in calcestruzzo
- Pluviale impalcati
- Pozzo disperdente (h=3m)
- Pozzo disperdente (h=5m)
- Collettore PEAD DN500
- Collettore PEAD DN1000
- Collettore ACCIAIO INOX DN125

114 E 13
 O.S. 260.20
 Quota di Scorrimento [m s.m.m.]

MATRICE DI REVISIONE

REV	DATA	DESCRIZIONE MODIFICA

N.B.: LA TAVOLA SOSTITUISCE QUELLA RELATIVA AL CODICE [E] DEL PROGETTO ESECUTIVO

COLLEGAMENTO AUTOSTRADALE DALMINE - COMO - VARESE - VALICO DEL GAGGIOLO E OPERE AD ESSO CONNESSE
 CODICE C.U.P. F1190000270007
TRATTE B1, B2, C, D, TRVA13+14, GREENWAY
AS BUILT
TRATTA B1
 IDROLOGIA E IDRAULICA
 SMALTIMENTO ACQUE DI PIATTAFORMA ASSE PRINCIPALE
 PLANIMETRIA DRENAGGIO ACQUE DI PIATTAFORMA TAV. 7

IDENTIFICAZIONE ELABORATO CODICE PROGETTO: F001078 WBS	IMPRESA RAGGRUPPAMENTO TEMPORANEO IMPRESE: Mandatario: STRABAG A.G. Mandatario: GLE Grandi Lavori Fincosit S.p.A. Mandatario: ICM S.p.A. Mandatario copiatore: STRABAG S.p.A.
FASE PROGETTUALE LOTTO: A ZONA: ADX OPERA: TW000 TRATTO D'OPERA: 0 AMBITO: ID IPPO ELABORATO: P1 PROGRESSIVO: 007 REVISIONE: E.01	PROGETTISTA - PROGETTO ESECUTIVO DI DETTAGLIO RAGGRUPPAMENTO TEMPORANEO PROGETTISTI: Mandatario: 3TI PROGETTI ITALIA S.p.A. Mandatario: OP Progettista Mandatario: Arch. Salvatore Vermiglio
CONCEDENTE CONCESSIONI AUTOSTRADALI LOMBARDE	RESPONSABILE DI PROGETTO ED INCARICATO DELL'INTEGRAZIONE FRA LE VARIE PRESTAZIONI: Ing. Alberto Cecchini
CONCESSIONARIO Autstrada Padovana Lombarde Direttore Tecnico: Ing. Giuseppe Samba Referente Tecnico: Ing. Daniel Pacelli	ELABORAZIONE PROGETTUALE PROGETTISTA: 3TI PROGETTI ITALIA S.p.A. 3TI ITALIA S.p.A. DIRETTORE TECNICO Ing. Stefano Irena Pacelli Ordine degli Ingegneri Provincia di Roma n. 20809
APPROVATO Autstrada Padovana Lombarde Il Direttore dei Lavori: Ing. Francesco Domenico	Redatto: Russo Verificato: Baglio Approvato: Possati