




PROVINCIA : Como
 COMUNE : Cernate

A9

LENTATE

PROVINCIA : Milano
 COMUNE : Lazzate

QUADRO DI UNIONE TRATTA B1

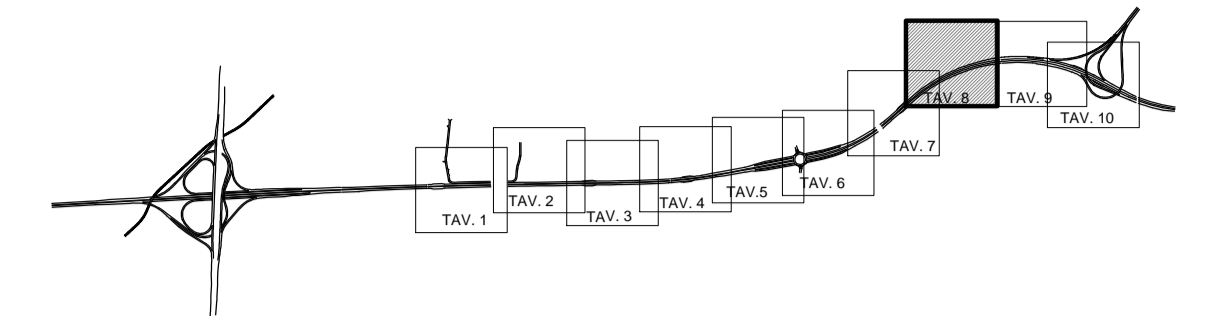

LEGENDA

- Pozzetto in PEAD
- Pozzetti sifone
- Codaioa grigliata
- Scarico nel fosso di guardia
- Collettore PEAD DN315
- Collettore PEAD DN630
- Collettore PEAD DN1200
- Collettore PEAD SPIRALATO DN1360 S (diametro interno 1200mm)
- Collettore PEAD SPIRALATO DN1625 S (diametro interno 1400mm)
- Collettore PEAD SPIRALATO DN1730 S (diametro interno 1500mm)
- Collettore PEAD SPIRALATO DN1840 S (diametro interno 1600mm)
- Collettore ACCIAIO INOX DN300
- Collettore ACCIAIO INOX DN500
- Collettore ACCIAIO INOX DN700
- Collettore CLS DN300
- Collettore CLS DN600
- Collettore PVC DN200
- Canaletta prefabbricata in cls
- Cunetta alla francese
- Canaletta in PEAD con scarico ogni 15m
- Interferenza XXXX: sifone fognario o attraversamento fognatura
- Codice pozzetto
- Pozzetto di salto in PEAD
- Pozzetto scarico canaletta asolata
- Embrice
- Pozzetto per canaletta in cls
- Collettore PEAD DN400
- Collettore PEAD DN800
- Collettore ACCIAIO INOX DN400
- Collettore ACCIAIO INOX DN600
- Collettore CLS DN400
- Collettore CLS DN800
- Collettore PEAD DN160
- Canaletta asolata DN300 in CLS con sistema tagliafiamma
- Canaletta asolata DN400 in CLS con sistema tagliafiamma
- Fosso / trincea disperdente
- Pozzetto in calcestruzzo
- Pluviale impalcati
- Pozzo disperdente (h=3m)
- Pozzo disperdente (h=5m)
- Collettore PEAD DN500
- Collettore PEAD DN1000
- Collettore CLS DN500
- Collettore ACCIAIO INOX DN125

114 E 13
 o.s. 260.20
 Carreggiata Est - Ovest / Rampa / Condotta Esterna
 Impianto di recapito
 Quota di Scorrimento [m s.m.m.]

MATRICE DI REVISIONE

REV	DATA	DESCRIZIONE MODIFICA

N.B.: LA TAVOLA SOSTITUISCE QUELLA RELATIVA AL CODICE [E] DEL PROGETTO ESECUTIVO

COLLEGAMENTO AUTOSTRADALE DALMINE - COMO - VARESE - VALICO DEL GAGGIOLO E OPERE AD ESSO CONNESSE
 CODICE C.U.P. F118900027007

TRATTE B1, B2, C, D, TRVA13+14, GREENWAY

AS BUILT

TRATTA B1
 IDROLOGIA E IDRAULICA
 SMALTIMENTO ACQUE DI PIATTAFORMA
 ASSE PRINCIPALE
 PLANIMETRIA DRENAGGIO ACQUE DI PIATTAFORMA TAV. 8

<p>IDENTIFICAZIONE ELABORATO CODICE PROGETTO: F001078 WBS</p> <table border="1" style="width: 100%; font-size: small;"> <tr> <th>FASE</th> <th>PROGETTUALE</th> <th>LOTTO</th> <th>ZONA</th> <th>OPERA</th> <th>TRATTO D'OPERA</th> <th>AMBITO</th> <th>PROGRESSIVO</th> <th>REVISIONE</th> </tr> <tr> <td>A</td> <td>1</td> <td>ADL</td> <td>TW000</td> <td>0</td> <td>IP</td> <td>P1</td> <td>008</td> <td>E_01</td> </tr> </table> <p>Scala: 1:1000</p> <table border="1" style="width: 100%; font-size: small;"> <tr> <th>DATA</th> <th>DESCRIZIONE</th> <th>REV</th> </tr> <tr> <td>Genno 2016</td> <td>Emissione</td> <td>E</td> </tr> <tr> <td>Giugno 2018</td> <td>Seconda Emissione</td> <td>E</td> </tr> <tr> <td> </td> <td> </td> <td>E</td> </tr> <tr> <td> </td> <td> </td> <td>E</td> </tr> </table> <p>CONCEDENTE CONCESSIONARI AUTOSTRADALI LOMBARDE</p> <p>CONCESSIONARIO Autstrada Padovana</p> <p>APPROVATO Il Direttore dei Lavori: Ing. Francesco Donarico</p>	FASE	PROGETTUALE	LOTTO	ZONA	OPERA	TRATTO D'OPERA	AMBITO	PROGRESSIVO	REVISIONE	A	1	ADL	TW000	0	IP	P1	008	E_01	DATA	DESCRIZIONE	REV	Genno 2016	Emissione	E	Giugno 2018	Seconda Emissione	E			E			E	<p>IMPRESA RAGGRUPPAMENTO TEMPORANEO IMPRESE:</p> <table border="0" style="width: 100%; font-size: small;"> <tr> <td>Mandatario STRABAG A.G.</td> <td>Mandatario GLE Grandi Lavori Fincosit S.p.A.</td> <td>Mandatario ICM S.p.A.</td> <td>Mandatario cooptato STRABAG S.p.A.</td> </tr> </table> <p>STRABAG ICM STRABAG</p> <p>PROGETTISTA - PROGETTO ESECUTIVO DI DETTAGLIO RAGGRUPPAMENTO TEMPORANEO PROGETTISTI:</p> <table border="0" style="width: 100%; font-size: small;"> <tr> <td>Mandatario 3TI PROGETTI ITALIA INGEGNERIA ASSOCIATA S.p.A.</td> <td>Mandatario OP Progettare - Osservatorio Progettisti di Ingegneria</td> <td>Mandatario Arch. Salvatore Vermiglio</td> </tr> </table> <p>RESPONSABILE DI PROGETTO ED INCARICATO DELL'INTEGRAZIONE FRA LE VARIE PRESTAZIONI: Ing. Alberto Cecchini</p> <p>ELABORAZIONE PROGETTUALE PROGETTISTA: 3TI PROGETTI ITALIA S.p.A.</p> <p>3TI ITALIA S.p.A. DIRETTORE TECNICO Ing. Stefano Irena Pizzardi Ordine degli Ingegneri Provincia di Roma n. 20809</p> <p>Redatto: Russo Verificato: Baglio Approvato: Possati</p>	Mandatario STRABAG A.G.	Mandatario GLE Grandi Lavori Fincosit S.p.A.	Mandatario ICM S.p.A.	Mandatario cooptato STRABAG S.p.A.	Mandatario 3TI PROGETTI ITALIA INGEGNERIA ASSOCIATA S.p.A.	Mandatario OP Progettare - Osservatorio Progettisti di Ingegneria	Mandatario Arch. Salvatore Vermiglio
FASE	PROGETTUALE	LOTTO	ZONA	OPERA	TRATTO D'OPERA	AMBITO	PROGRESSIVO	REVISIONE																																	
A	1	ADL	TW000	0	IP	P1	008	E_01																																	
DATA	DESCRIZIONE	REV																																							
Genno 2016	Emissione	E																																							
Giugno 2018	Seconda Emissione	E																																							
		E																																							
		E																																							
Mandatario STRABAG A.G.	Mandatario GLE Grandi Lavori Fincosit S.p.A.	Mandatario ICM S.p.A.	Mandatario cooptato STRABAG S.p.A.																																						
Mandatario 3TI PROGETTI ITALIA INGEGNERIA ASSOCIATA S.p.A.	Mandatario OP Progettare - Osservatorio Progettisti di Ingegneria	Mandatario Arch. Salvatore Vermiglio																																							