


LEGENDA

- Pozzetto in PEAD
- Pozzetti sifone
- Caditoia grigliata
- Scarico nel fosso di guardia
- Collettore PEAD DN315
- Collettore PEAD DN630
- Collettore PEAD DN1200
- Collettore PEAD DN400
- Collettore PEAD DN800
- Collettore PEAD SPIRALATO DN1360 S (diametro interno 1200mm)
- Collettore PEAD SPIRALATO DN1625 S (diametro interno 1400mm)
- Collettore PEAD SPIRALATO DN1730 S (diametro interno 1500mm)
- Collettore PEAD SPIRALATO DN1840 S (diametro interno 1600mm)
- Collettore ACCIAIO INOX DN300
- Collettore ACCIAIO INOX DN500
- Collettore ACCIAIO INOX DN700
- Collettore CLS DN300
- Collettore CLS DN600
- Collettore PVC DN200
- Canaletta prefabbricata in cls
- Cunetta alla francese
- Canaletta in PEAD con scarico ogni 15m
- Pozzetto di salto in PEAD
- Pozzetto scarico canaletta isolata
- Embrice
- Pozzetto per canaletta in cls
- Pozzetto in calcestruzzo
- Pluviale impalcati
- Pozzo disperdente (h=3m)
- Pozzo disperdente (h=5m)
- Collettore PEAD DN500
- Collettore PEAD DN1000
- Collettore ACCIAIO INOX DN400
- Collettore ACCIAIO INOX DN600
- Collettore CLS DN500
- Collettore CLS DN800
- Collettore ACCIAIO INOX DN125
- Canaletta isolata DN300 in CLS con sistema tagliapiamma
- Canaletta isolata DN400 in CLS con sistema tagliapiamma
- Fosso / trincea disperdente

Interferenza XXXX: sifone fognario a attraversamento fognatura
 Codice pozzetto
 114 E 13
 ↳ Progressiva pozzetto
 ↳ Carreggiata Est - Ovest / Rampa / Condotta Esterna
 ↳ Impianto di recapito
 O.S. 260.20
 ↳ Quota di Scorrimento [m s.m.m.]

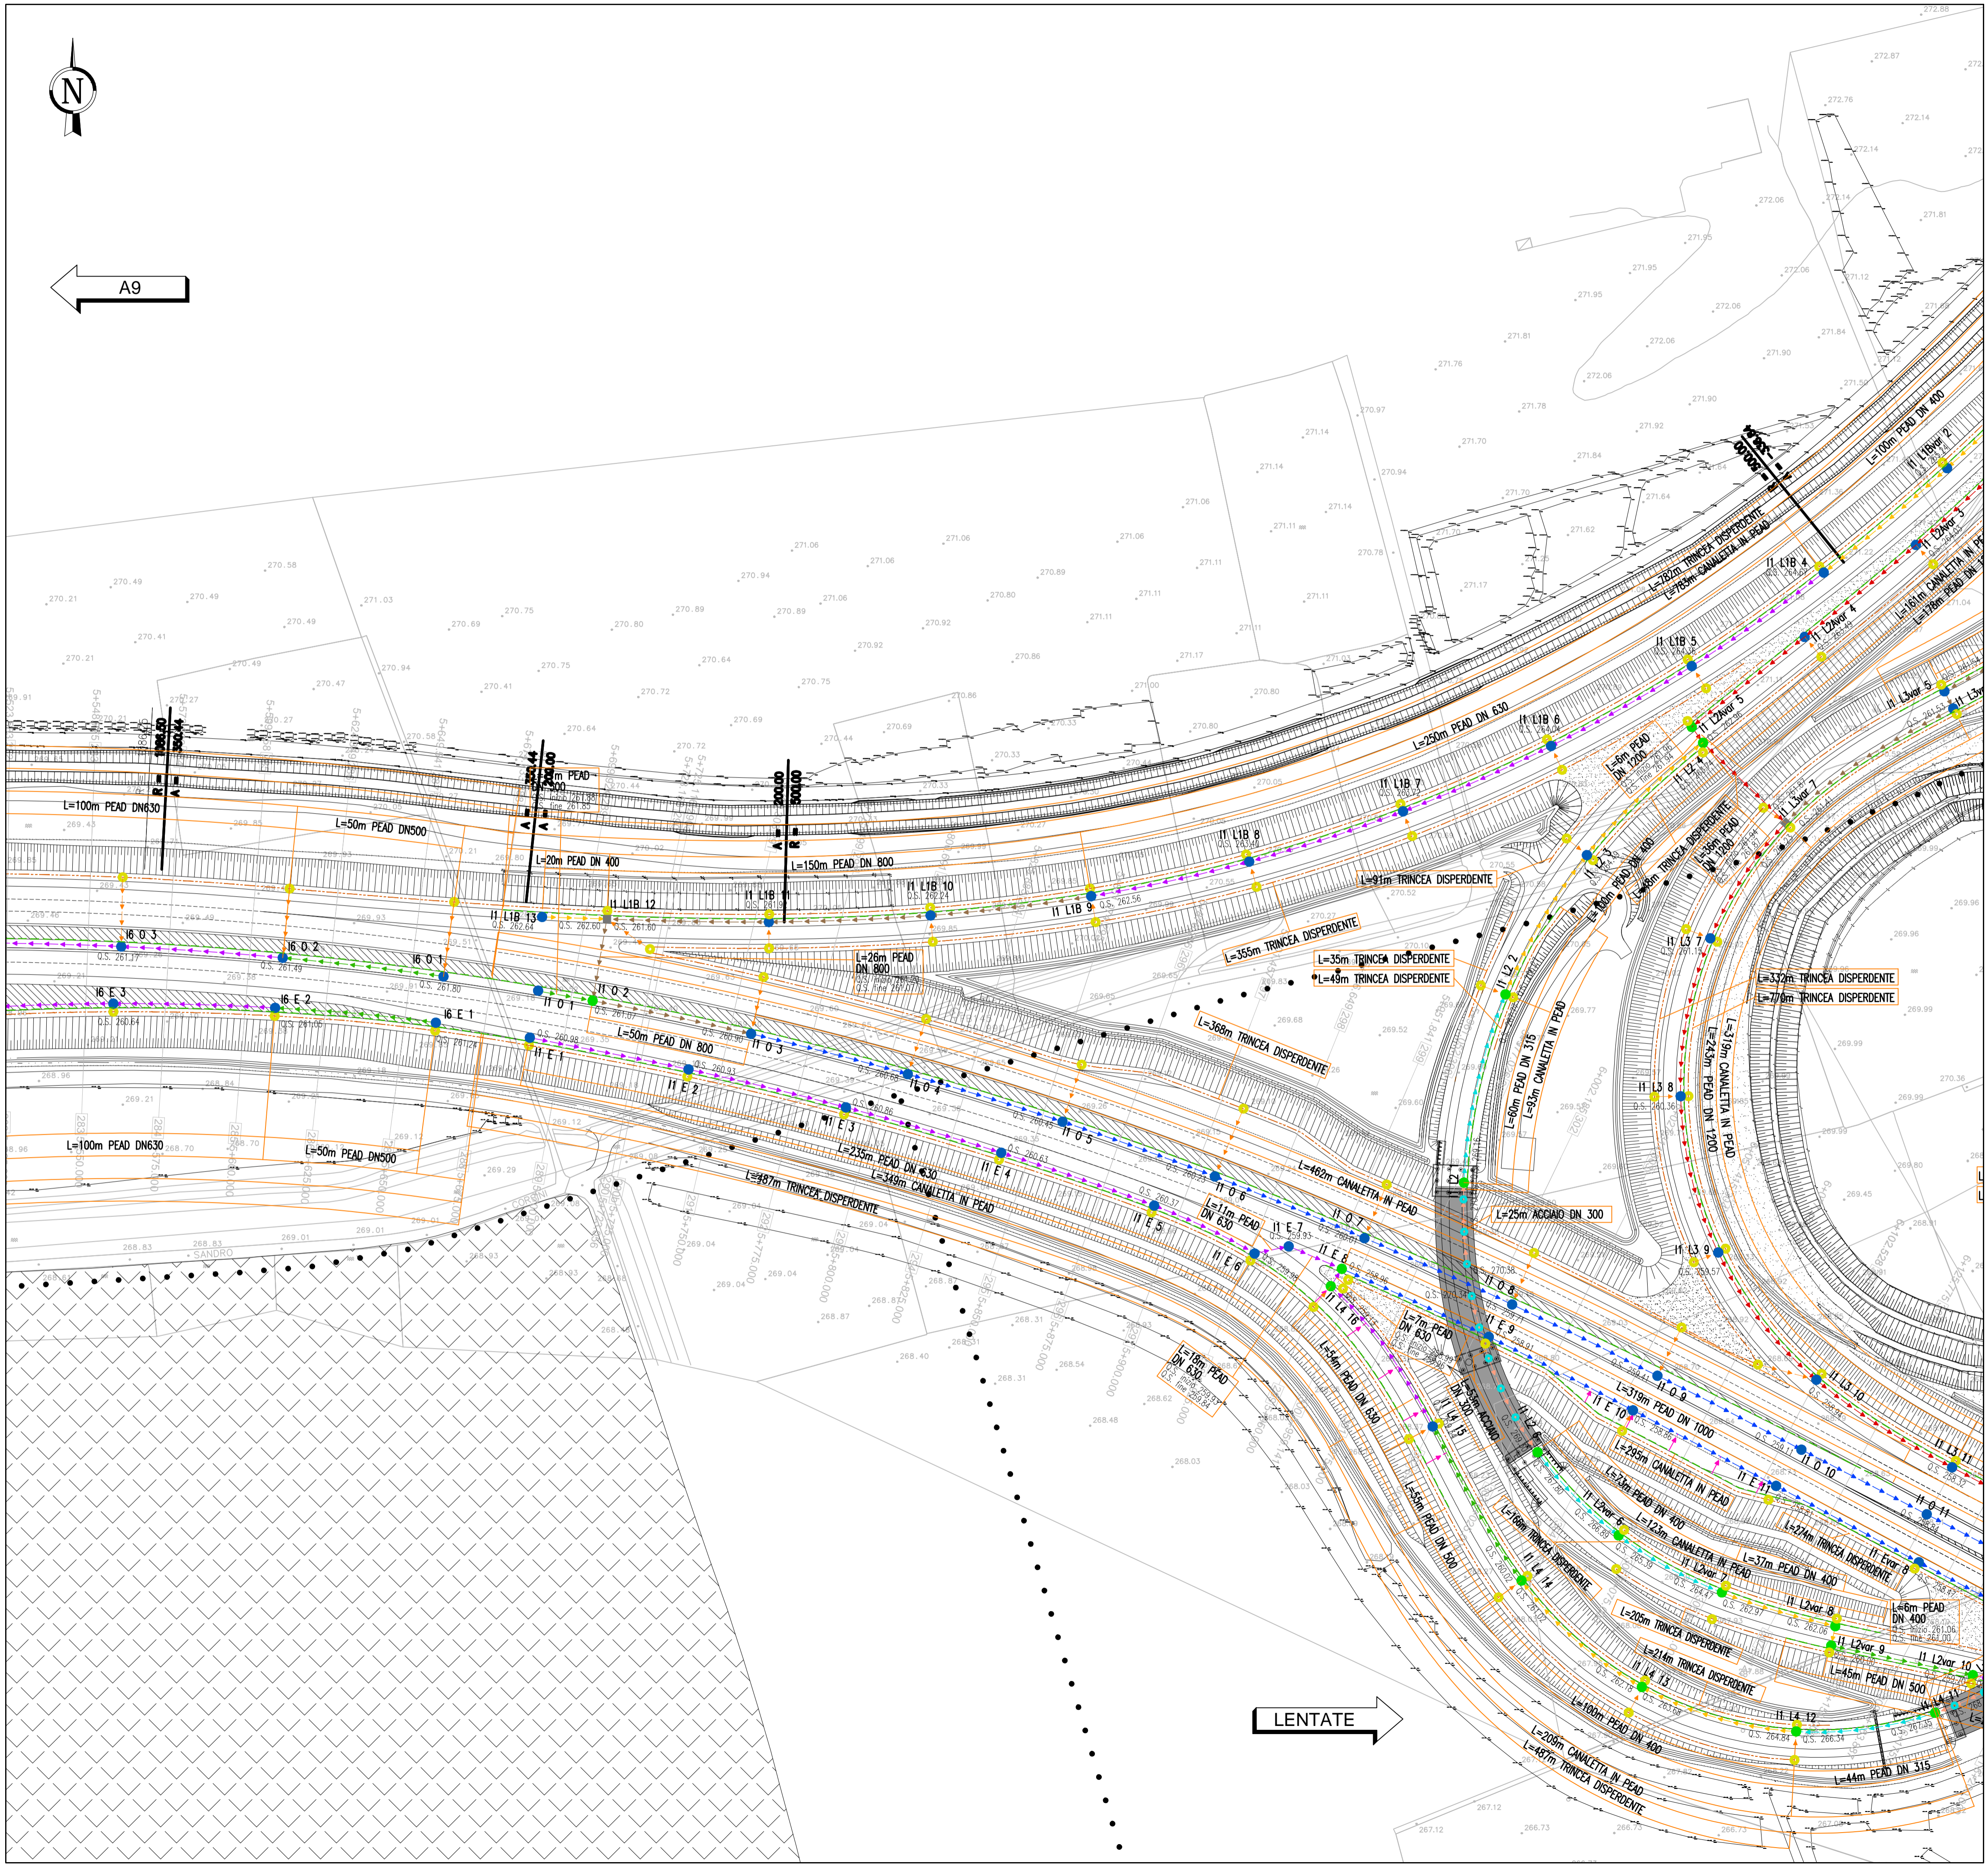

MATRICE DI REVISIONE

REV	DATA	DESCRIZIONE MODIFICA

N.B.: LA TAVOLA SOSTITUISCE QUELLA RELATIVA AL CODICE [E] DEL PROGETTO ESECUTIVO

**COLLEGAMENTO AUTOSTRADALE
DALMINE - COMO - VARESE - VALICO DEL GAGGIOLO E OPERE AD ESSO CONNESSE**
 CODICE C.U.P. F1180600270007

TRATTE B1, B2, C, D, TRVA13+14, GREENWAY

AS BUILT

**TRATTA B1
IDROLOGIA E IDRAULICA
SMALTIMENTO ACQUE DI PIATTAFORMA
ASSE PRINCIPALE
PLANIMETRIA DRENAGGIO ACQUE DI PIATTAFORMA TAV. 9**

IDENTIFICAZIONE ELABORATO CODICE PROGETTO: F001078 WBS	IMPRESA RAGGRUPPAMENTO TEMPORANEO IMPRESE: Mandataria: STRABAG A.G. Mandante: GLF Grandi Lavori Fincosit S.p.A. Mandatario: ICM S.p.A. Mandatario coadiuvato: STRABAG S.p.A.
FASE PROGETTUALE LOTTO: A ZONA: ADX OPERA: TAV00 TRATTO D'OPERA: 0 AMBITO: IP TIPO ELABORAZIONE: P1 PROGRESSIVO: 009 REVISIONE: E_01	PROGETTISTA - PROGETTO ESECUTIVO DI DETTAGLIO RAGGRUPPAMENTO TEMPORANEO PROGETTISTI: Mandataria: 3TI PROGETTI ITALIA INNOVATION MODENA S.p.A. Mandante: OP Progettazione e gestione progetti di assistenza Mandatario: Arch. Salvatore Vermiglio Mandatario coadiuvato: 3TI ALBERTO CECCHINI
CONCEDENTE CONCESSIONARI AUTOSTRADALI LOMBARDE	RESPONSABILE DI PROGETTO ED INCARICATO DELL'INTEGRAZIONE FRA LE VARIE PRESTAZIONI: Ing. Alberto Cecchini
CONCESSIONARIO Autostradale Pedemontana Lombardia Direttore Tecnico: Ing. Giuseppe Sandoz Referente Tecnico: Ing. Daniel Pacinelli	ELABORAZIONE PROGETTUALE PROGETTISTA: 3TI PROGETTI ITALIA S.p.A. 3TI ITALIA S.p.A. DIRETTORIS TECNICO Ing. Stefano Luca Pacinelli Ordine degli Ingegneri Provincia di Roma n. 20809
APPROVATO Autostradale Pedemontana Lombardia Il Direttore dei Lavori: Ing. Francesco Domani	Redatto: Russo Verificato: Baglio Approvato: Possati