


QUADRO DI UNIONE TRATTA B1

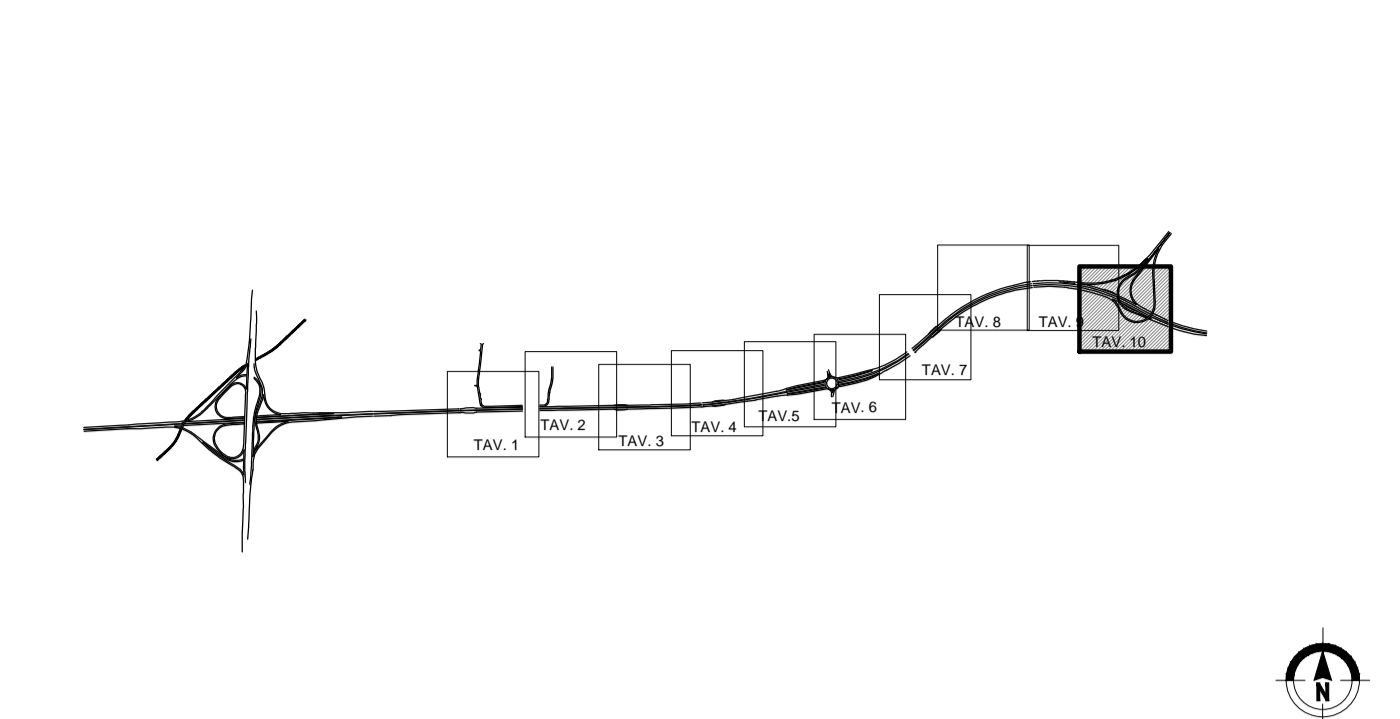

LEGENDA

- Pozzetto in PEAD
- Pozzetto sifone
- ▣ Codaioa grigliata
- ↘ Scarico nel fosso di guardia
- Collettore PEAD DN315
- Collettore PEAD DN630
- Collettore PEAD DN1200
- Collettore PEAD SPIRALATO DN1360 S (diametro interno 1200mm)
- Collettore PEAD SPIRALATO DN1625 S (diametro interno 1400mm)
- Collettore PEAD SPIRALATO DN1730 S (diametro interno 1500mm)
- Collettore PEAD SPIRALATO DN1840 S (diametro interno 1600mm)
- Collettore ACCIAIO INOX DN300
- Collettore ACCIAIO INOX DN500
- Collettore ACCIAIO INOX DN700
- Collettore CLS DN300
- Collettore CLS DN600
- Collettore PVC DN200
- Canaletta prefabbricata in cls
- Canaletta all francese
- Canaletta in PEAD con scarico ogni 15m
- Canaletta assolata DN300 in CLS con sistema tagliafiamma
- Canaletta assolata DN400 in CLS con sistema tagliafiamma
- Fosso / trincea disperdente
- Pozzetto in calcestruzzo
- Pozzetto scarico canaletta assolata
- Embrice
- Pozzetto per canaletta in cls
- Pozzo disperdente (h=3m)
- Pozzo disperdente (h=5m)
- Piuvette impalcati
- Pozzo disperdente (h=5m)
- Collettore PEAD DN500
- Collettore PEAD DN1000
- Collettore ACCIAIO INOX DN400
- Collettore ACCIAIO INOX DN600
- Collettore CLS DN400
- Collettore CLS DN800
- Collettore CLS DN500
- Collettore ACCIAIO INOX DN125
- Interferenza XXXX: sifone fognario o attraversamento fognatura
- Codice pozzetto
- Progressiva pozzetto
- Impianto di recapito

O.S. 260.20
Quota di Scorrimento [m s.m.m.]

LENTATE

MATRICE DI REVISIONE

REV	DATA	DESCRIZIONE MODIFICA

N.B.: LA TAVOLA SOSTITUISCE QUELLA RELATIVA AL CODICE [E] DEL PROGETTO ESECUTIVO

COLLEGAMENTO AUTOSTRADALE
DALMINE - COMO - VARESE - VALICO DEL GAGGIULO E OPERE AD ESSO CONNESSE
CODICE C.U.P. F118000027007

TRATTE B1, B2, C, D, TRVA13+14, GREENWAY

AS BUILT

TRATTA B1
IDROLOGIA E IDRAULICA
SMALTIMENTO ACQUE DI PIATTAFORMA
ASSE PRINCIPALE
PLANIMETRIA DRENAGGIO ACQUE DI PIATTAFORMA TAV. 10

IDENTIFICAZIONE ELABORATO
CODICE PROGETTO: F001078
WBS

FASE PROGETTUALE	LOTTO	ZONA	OPERA	TRATTO D'OPERA	IMBITO	IPQ ELABORATO	PROGRESSIVO	REVISIONE
A	1	ADL	TW00	0	IP	P1	010	E_01

Scala: 1:1000

DATA	DESCRIZIONE	REV
Genio 2016	Emissione	E
Giugno 2018	Seconda Emisione	E_01

IMPRESA
RAGGRUPPAMENTO TEMPORANEO IMPRESE:
Mandatario: STRABAG A.G.
Mandante: GLE Grandi Lavori Fincosit S.p.A.
Mandante: ICM S.p.A.
Mandatario copiatista: STRABAG S.p.A.

PROGETTISTA - PROGETTO ESECUTIVO DI DETTAGLIO
RAGGRUPPAMENTO TEMPORANEO PROGETTISTI:
Mandatario: 3TI PROGETTI ITALIA
Mandante: GP
Mandatario: 3TI
Mandante: Arch. Salvatore Vermiglio
Mandatario: 15/58

CONCEDENTE
CONCESSIONI AUTOSTRADALI LOMBARDE

RESPONSABILE DI PROGETTO ED INCARICATO DELL'INTEGRAZIONE FRA LE VARIE PRESTAZIONI:
Ing. Alberto Cecchini

CONCESSIONARIO
Autstrada Pedemontana Lombarda
Direttore Tecnico: Ing. Giuseppe Sandoz
Referente Tecnico: Ing. Daniel Piacenti

ELABORAZIONE PROGETTUALE
PROGETTISTA:
3TI PROGETTI ITALIA S.p.A.
3TI ITALIA S.p.A.
DIRETTORE TECNICO
Ing. Stefano Luca Piacenti
Ordine degli Ingegneri Provincia di Roma n. 20809

APPROVATO
Autstrada Pedemontana Lombarda
Il Direttore dei Lavori:
Ing. Francesco Domenico

Redatto: Russo Verificato: Baglio Approvato: Possati