


SCATOLARE GIUNTO SALDATO
IN cls. ARMATO VIBROCOMPRESSO
cm. 400 x 175 x h.77 - spess. cm. 25
m³ 2,46 - peso 6.150 Kg.

SCATOLARE GIUNTO SALDATO
IN cls. ARMATO VIBROCOMPRESSO
cm. 400 x 175 x h.200 - spess. cm. 25
m³ 6,40 - peso 16.000 Kg. (cadauno)

SCATOLARE GIUNTO SALDATO
IN cls. ARMATO VIBROCOMPRESSO
cm. 400 x 175 x H.260 - spess. cm. 25
Soletta di fondo cm. 400x175 sp. 25 cm
m³ (8,52+ 1,75) - peso 25.675 Kg.

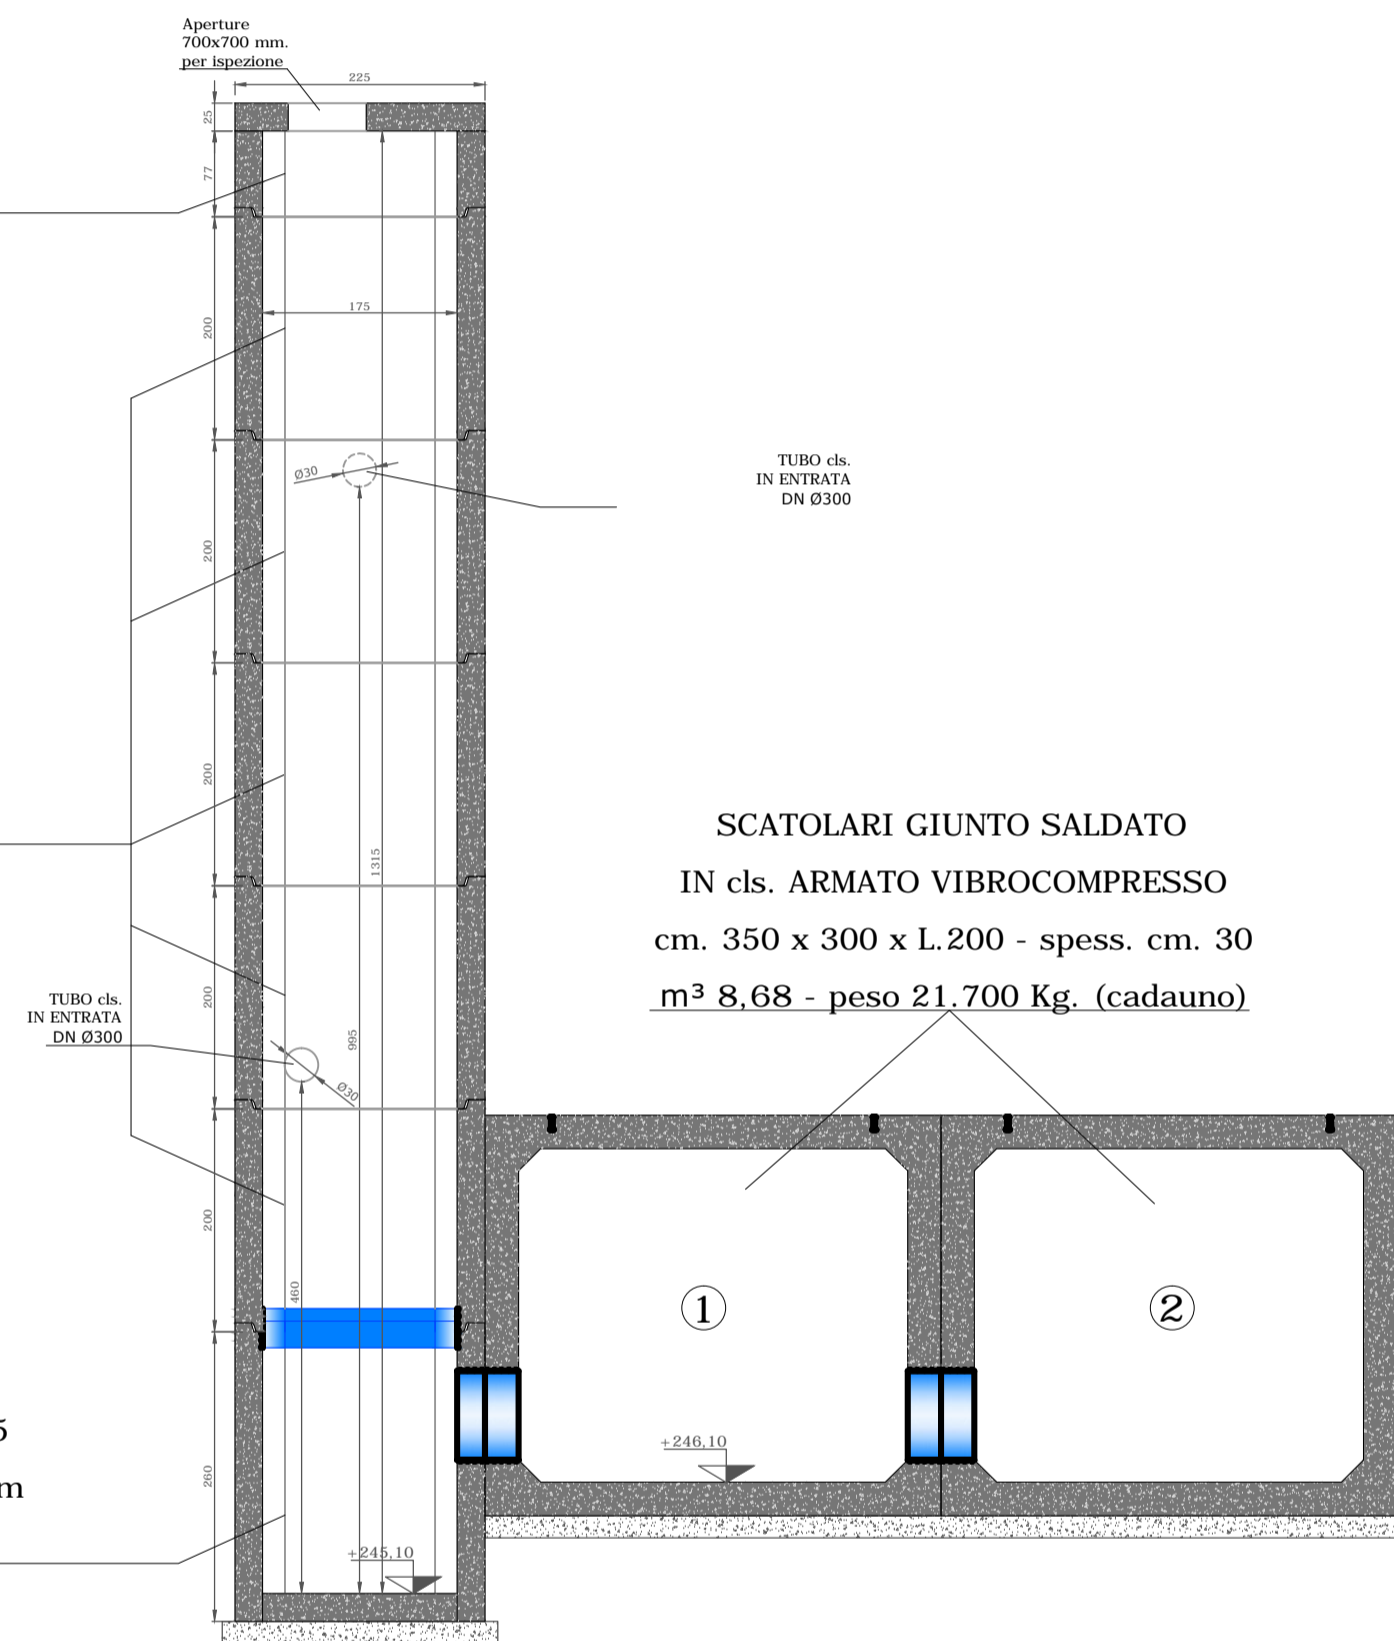


SEZIONE D-D 1:100

SCATOLARE GIUNTO SALDATO
IN cls. ARMATO VIBROCOMPRESSO
cm. 400 x 175 x h.237 - spess. cm. 25
m³ 7,58 - peso 18.950 Kg. (cadauno)

SCATOLARE GIUNTO SALDATO
IN cls. ARMATO VIBROCOMPRESSO
cm. 400 x 175 x h.200 - spess. cm. 25
m³ 6,40 - peso 16.000 Kg. (cadauno)

SCATOLARE GIUNTO SALDATO
IN cls. ARMATO VIBROCOMPRESSO
cm. 400 x 175 x H.260 - spess. cm. 25
Soletta di fondo cm. 400x175 sp. 25 cm
m³ (6,41+ 1,75) - peso 20.400 Kg. (cadauno)

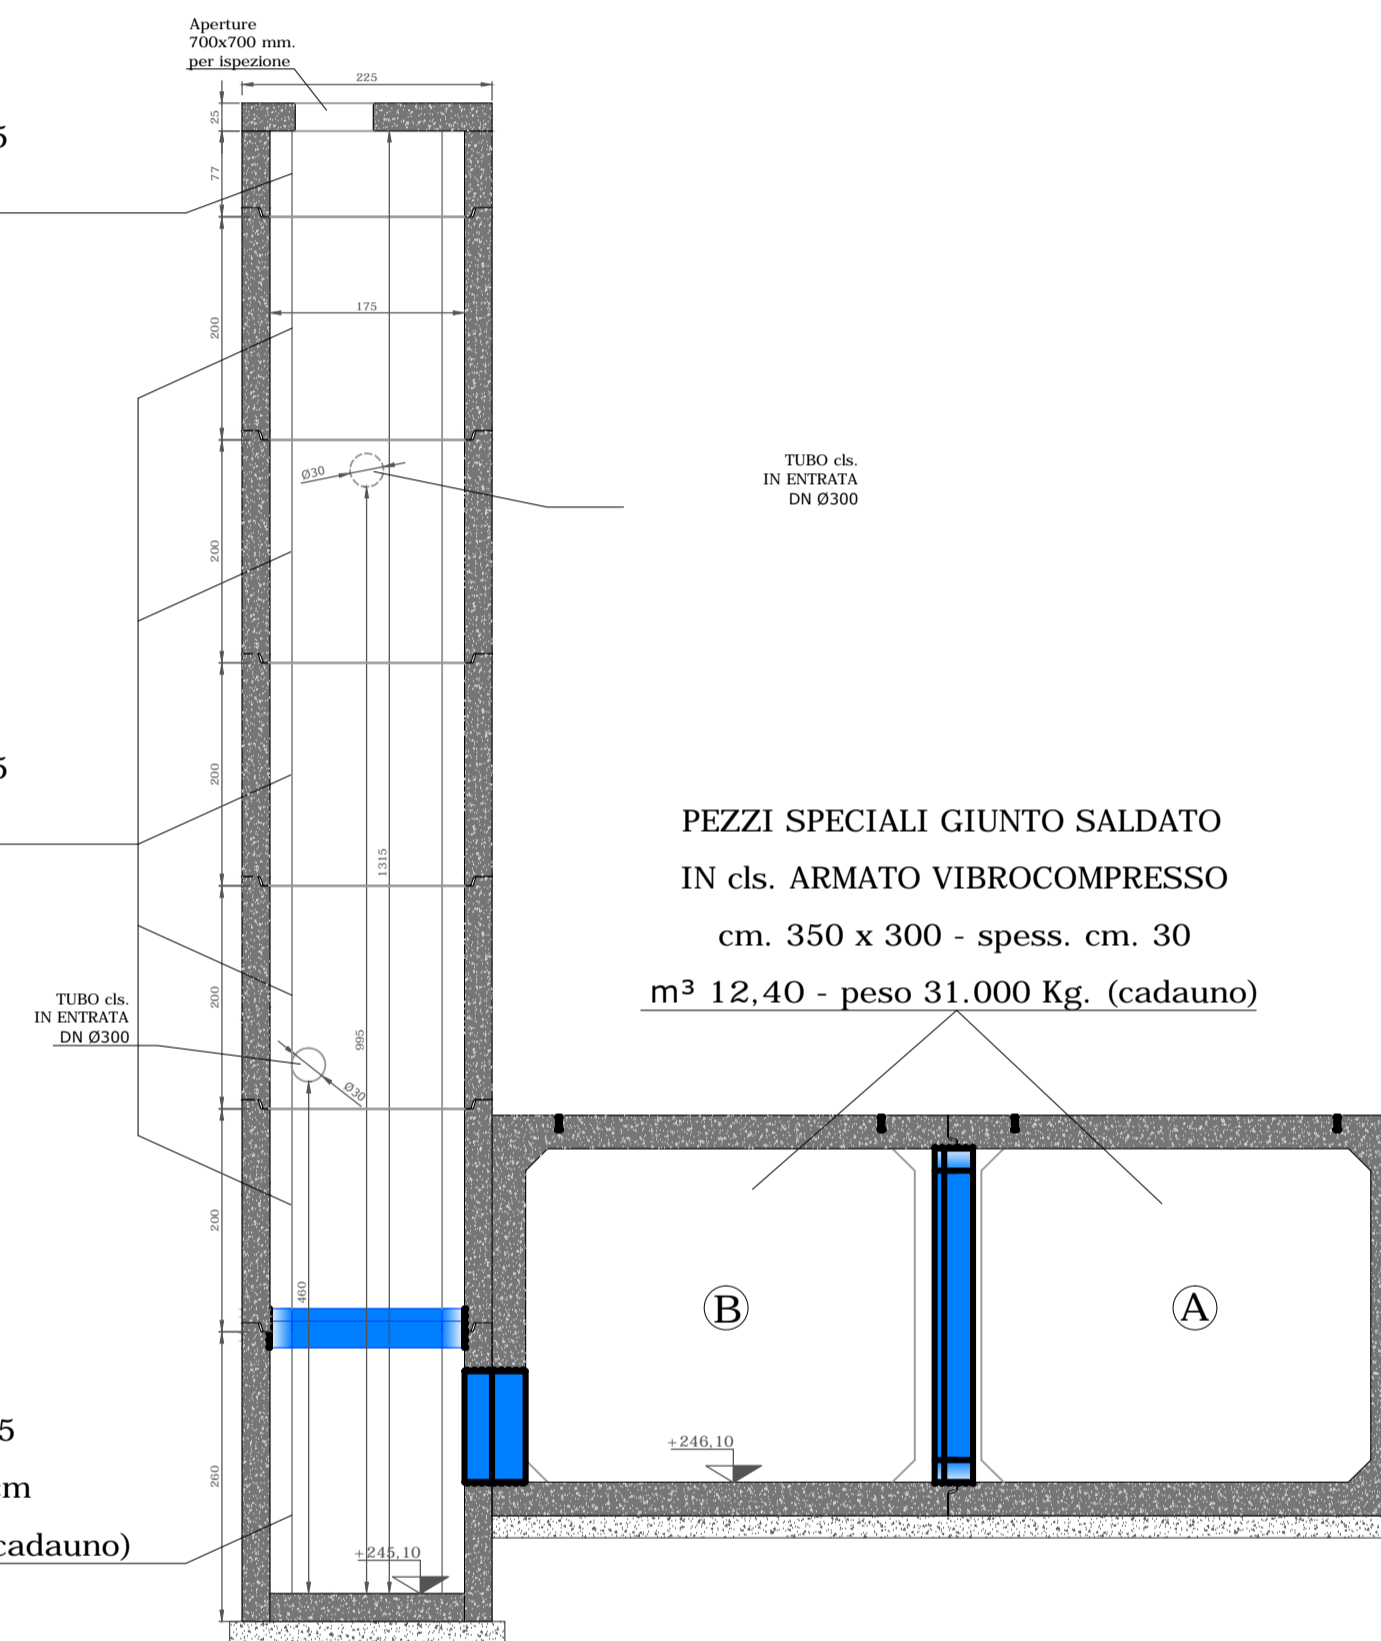

SEZIONE C-C 1:100

MATRICE DI REVISIONE		
REV	DATA	DESCRIZIONE MODIFICA

N.B.: LA TAVOLA SOSTITUISCE QUELLA RELATIVA AL CODICE [] DEL PROGETTO ESECUTIVO

**COLLEGAMENTO AUTOSTRADALE
DALMINE - COMO - VARESE - VALICO DEL GAGGIOLO E OPERE AD ESSO CONNESSE
CODICE C.P.P. F118060027007**

TRATTE B1, B2, C, D, TRVA13+14, GREENWAY

AS BUILT

TRATTA B1
IDROLOGIA E IDRALUICA
SMALTIMENTO ACQUE DI PIATTAFORMA
OPERE PARTICOLARI ACQUE DI PIATTAFORMA
SEZIONI TRASVERSALI VASCA DI LAMINAZIONE VIA LOMBARDIA

IDENTIFICAZIONE ELABORATO	IMPRESA

Scala: 1:10

DATA	DESCRIZIONE	REV	PROGETTISTA - PROGETTO ESECUTIVO DI DETTAGLIO

CONCEDENTE	RESPONSABILE DI PROGETTO ED INCARICATO DELL'INTEGRAZIONE FRA LE VARIE PRESTAZIONI:
CONCESSIONE AUTOSTRADE TIRALI LOMBARDIE	Ing. Alberto Cecchi

CONCESSIONARIO	ELABORAZIONE PROGETTUALE

Redatto: Russo Verificato: Bajio Approvato: Possati