



SEZIONE TIPO GALLERIA ARTIFICIALE

scala 1:100

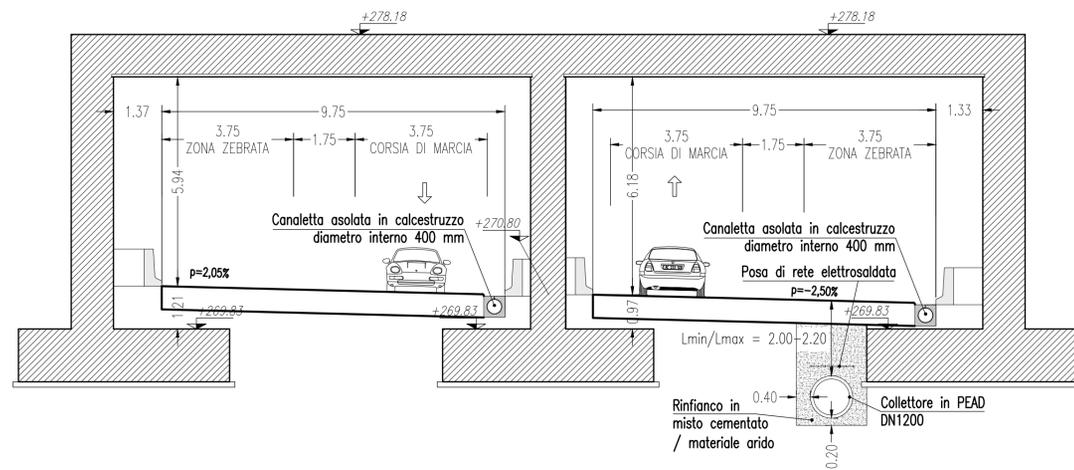


PARTICOLARE CANALETTA ASOLATA IN CALCESTRUZZO

scala 1:20

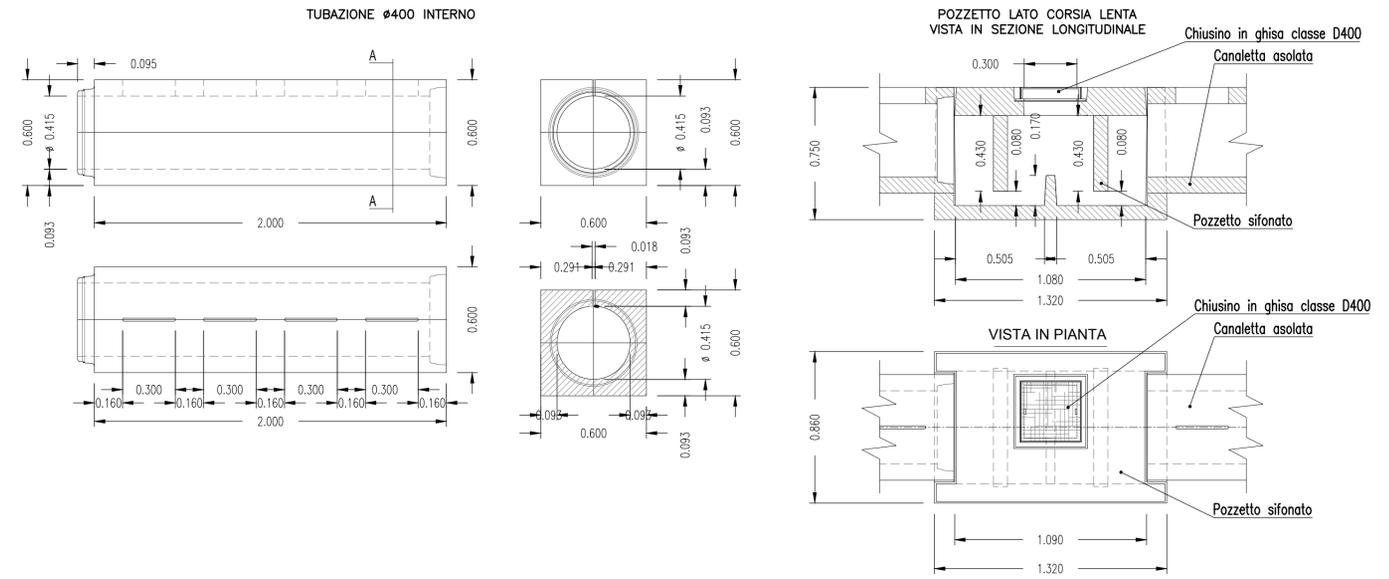

POZZETTO IN CALCESTRUZZO PER COLLEGAMENTO CANALETTA ASOLATA - COLLETTORE PRINCIPALE

scala 1:20

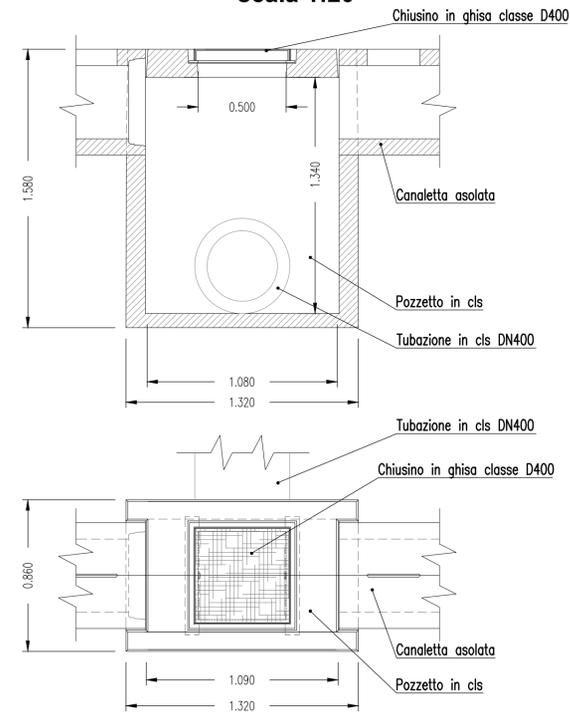


SEZIONE TIPO GALLERIA ARTIFICIALE LOMAZZO

scala 1:100


SEZIONE TIPO GA VIA LOMBARDIA

SEZIONE TIPO 2 CORSIE GALLERIA ARTIFICIALE LOMAZZO CARR. OVEST

SEZIONE TIPO 2 CORSIE GALLERIA ARTIFICIALE LOMAZZO CARR. EST

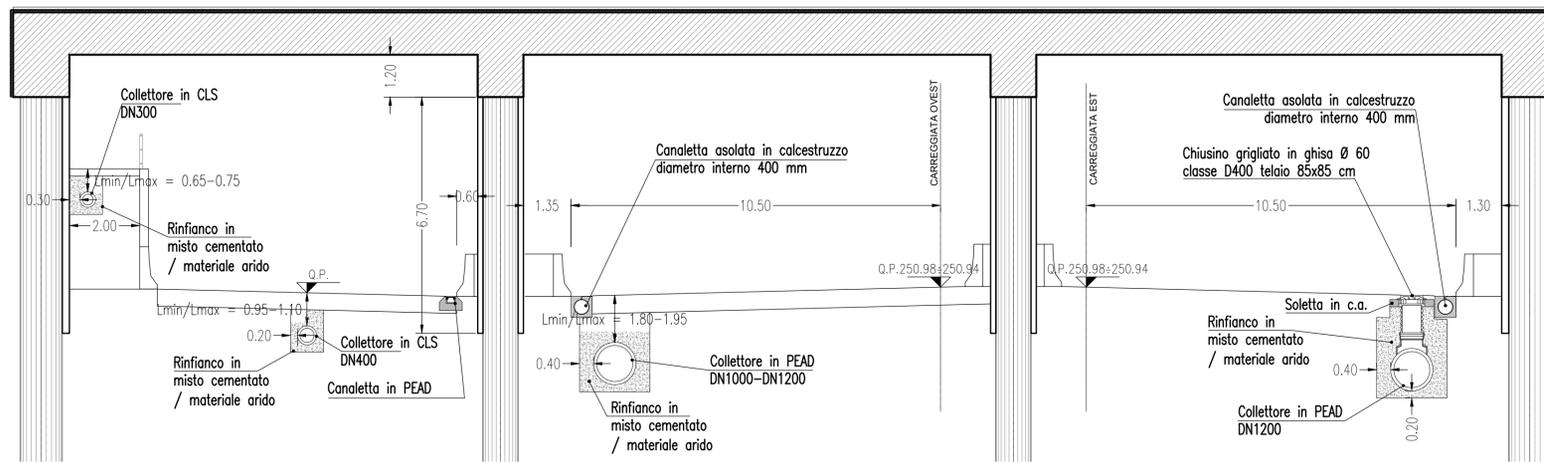

SCHEMA DI SMALTIMENTO DI ACQUE DI PIATTAFORMA IN GALLERIA

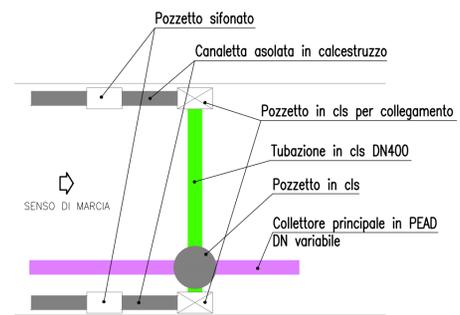

MATRICE DI REVISIONE

REV	DATA	DESCRIZIONE MODIFICA

N.B.: LA TAVOLA SOSTITUISCE QUELLA RELATIVA AL CODICE [] DEL PROGETTO ESECUTIVO

COLLEGAMENTO AUTOSTRADALE DALMINE - COMO - VARESE - VALICO DEL GAGGIOLO E OPERE AD ESSO CONNESSE
 CODICE C.U.P. F11B0600027007
TRATTE B1, B2, C, D, TRVA13+14, GREENWAY
AS BUILT
 TRATTA B1
 IDROLOGIA E IDRAULICA
 SMALTIMENTO ACQUE DI PIATTAFORMA
 PARTICOLARI DRENAGGIO ACQUE DI PIATTAFORMA
 PARTICOLARI DRENAGGIO ACQUE DI PIATTAFORMA ASSE PRINCIPALE TAV. 3

IMPRESA
 RAGGRUPPAMENTO TEMPORANEO IMPRESE:
 Mandataria: STRABAG A.G.
 Mandante: GLF Grandi Lavori Fincostr S.p.A.
 Mandante cooptata: Impresa costruzioni Giuseppe Malturo S.p.A.
 Mandante: STRABAG S.p.A.

STRABAG **MALTAURO** **STRABAG**

Scala: Vari
 DATA: Gennaio 2016 - Emissione
 DESCRIZIONE: RAGGRUPPAMENTO TEMPORANEO PROGETTISTI:
 Mandataria: 3TI PROGETTI ITALIA S.p.A.
 Mandante: GP
 Mandante cooptata: ALBERTO CECCHINI

CONCEDENTE
 CONCESSIONI AUTOSTRADALI LOMBARDE

CONCESSIONARIO
 Autostradale Padanese
 Direttore Tecnico: Ing. Enrico Anzi
 Referente Tecnico: Ing. Daniel Pacetti

APPROVATO
 Autostradale Padanese
 Il Direttore dei Lavori: Ing. Francesco Donatoni

PROGETTISTA
 3TI ITALIA S.p.A.
 DIRETTORE TECNICO: Arch. Salvatore Vermiglio
 Ing. Stefano Luca Possati
 Ordine degli Ingegneri Provincia di Roma n. 20809

Redatto: Russo
 Verificato: Bagivo
 Approvato: Possati