



SISTEMA DI DRENAGGIO IN ASSE SECONDARIO MEDIANTE EMBRICI

scala 1:50

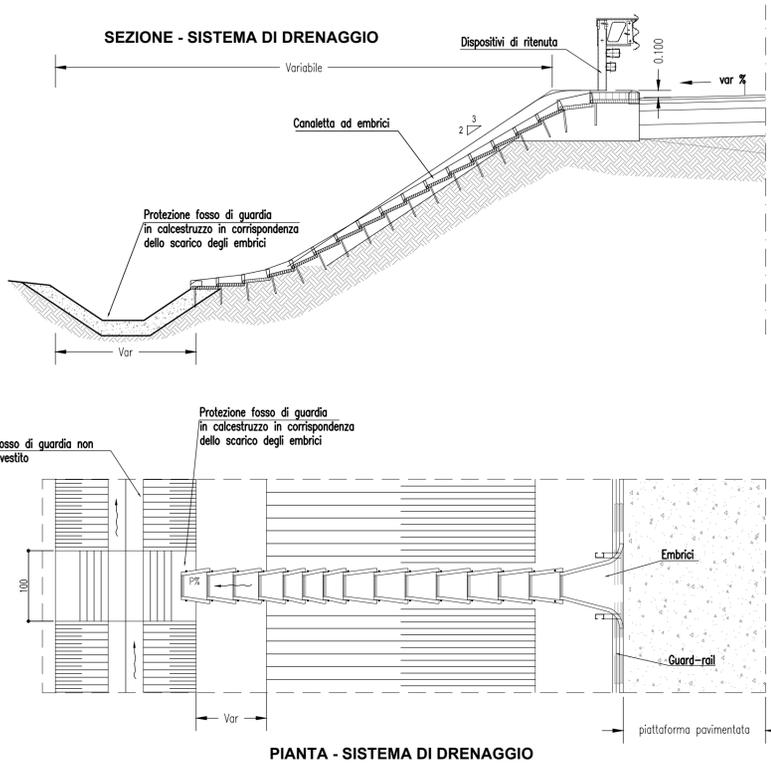


POZZETTO IN C.A. PREFABBRICATO DI LINEA CARRABILE DI I CATEGORIA (D>400mm)

scala 1:25

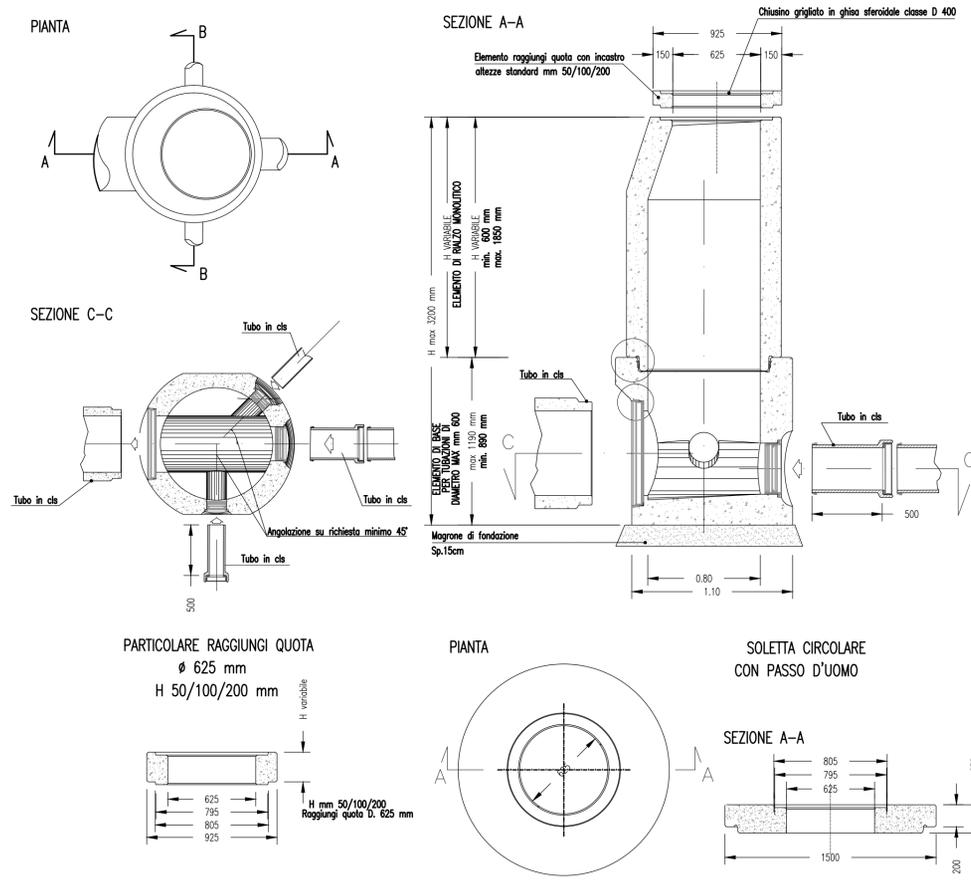


SEZIONE TIPO DI POSA PER RACCORDO CADITOIE STRADALI (PVC DN200mm)

scala 1:25

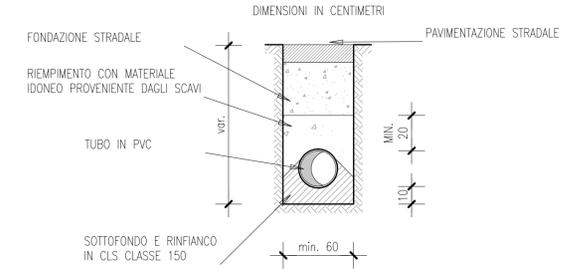


SEZIONE TIPO DI POSA PER TUBAZIONI IN C.A. E PEAD

scala 1:20

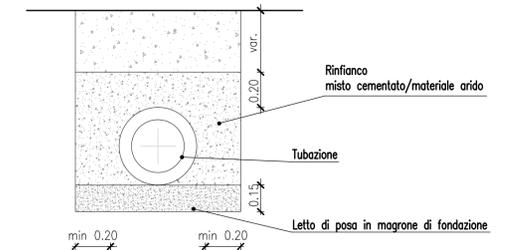


SISTEMA DI DRENAGGIO IN TRINCEA PER TUBI FINO A D=200mm

scala 1:50

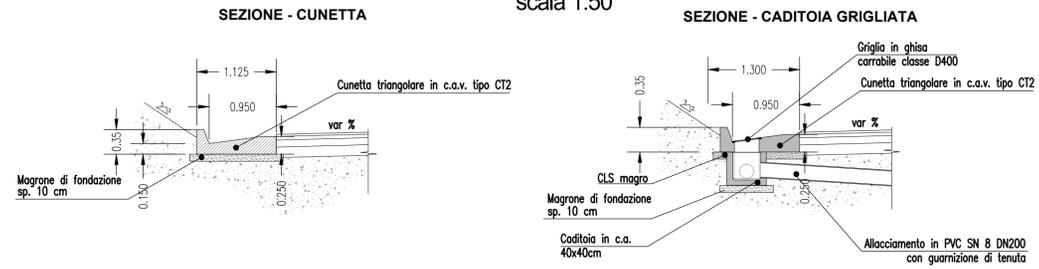


FOSSI DI GUARDIA CON SETTI

scala 1:50

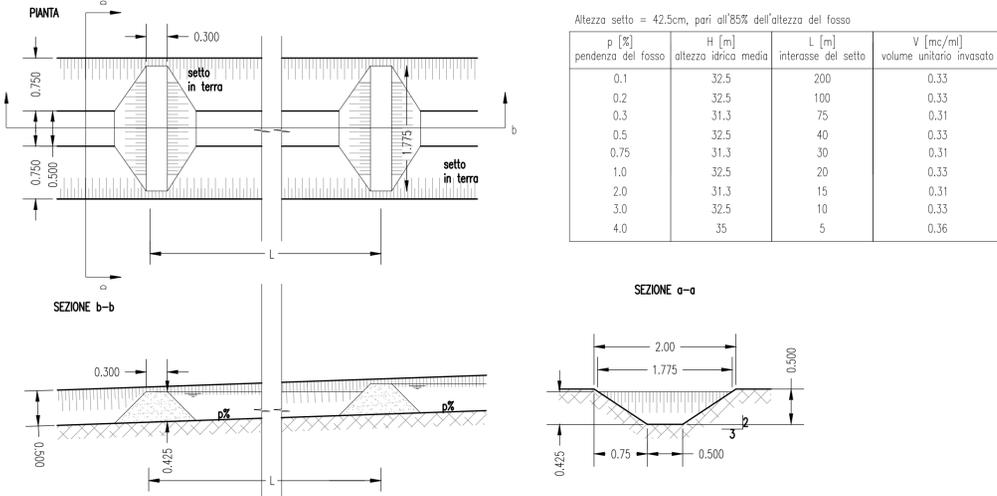

POZZETTO IN C.A. PREFABBRICATO 60x60cm PER TUBI FINO A D=400mm

scala 1:25

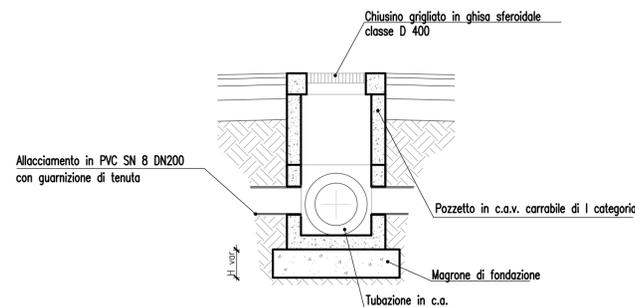

MATRICE DI REVISIONE

REV	DATA	DESCRIZIONE MODIFICA

N.B.: LA TAVOLA SOSTITUISCE QUELLA RELATIVA AL CODICE [] DEL PROGETTO ESECUTIVO

COLLEGAMENTO AUTOSTRADALE DALMINE - COMO - VARESE - VALICO DEL GAGGIOLO E OPERE AD ESSO CONNESSE
 CODICE C.U.P. F11B06000270007

TRATTE B1, B2, C, D, TRVA13+14, GREENWAY

AS BUILT

TRATTA B1
 IDROLOGIA E IDRAULICA
 SMALTIMENTO ACQUE DI PIATTAFORMA
 PARTICOLARI DRENAGGIO ACQUE DI PIATTAFORMA
 PARTICOLARI DRENAGGIO ACQUE DI PIATTAFORMA VIABILITA' CONNESSA TAV.2

IMPRESA
 RAGGRUPPAMENTO TEMPORANEO IMPRESE:
 Mandatario: STRABAG A.G.
 Mandante: GLF Grandi Lavori S.p.A.
 Mandante coproista: Impresa costruzioni Giuseppe Malturo S.p.A.
 Mandante coproista: STRABAG S.p.A.

STRABAG **GRANDI LAVORI FINCOSIT** **MALTAURO** **STRABAG**

PROGETTISTA - PROGETTO ESECUTIVO DI DETTAGLIO
 RAGGRUPPAMENTO TEMPORANEO PROGETTISTI:
 Mandatario: 3TI PROGETTI ITALIA S.p.A.
 Mandante: GP Progettazione e servizi ingegneristici
 Mandante: ALBERTO CECCHINI
 Mandante: Arch. Salvatore Vermiglio

CONCEDENTE
 CONCESSIONARI AUTOSTRADALI LOMBARDE

CONCESSIONARIO
 Direttore Tecnico: Ing. Enrico Anzi
 Referente Tecnico: Ing. Daniel Piacentini

APPROVATO
 Il Direttore dei Lavori: Ing. Francesco Donatucci

ELABORAZIONE PROGETTUALE
 PROGETTISTA:
 3TI PROGETTI ITALIA S.p.A.

3TI ITALIA S.p.A.
 DIRETTORE TECNICO
 Ing. Stefano Luca Passati
 Ordine degli Ingegneri Provincia di Roma n. 20809

Redatto: Faccioli Verificato: Bagivo Approvato: Passati