



PROVINCIA : Provincia di Monza e della Brianza
 COMUNE : Lazzate

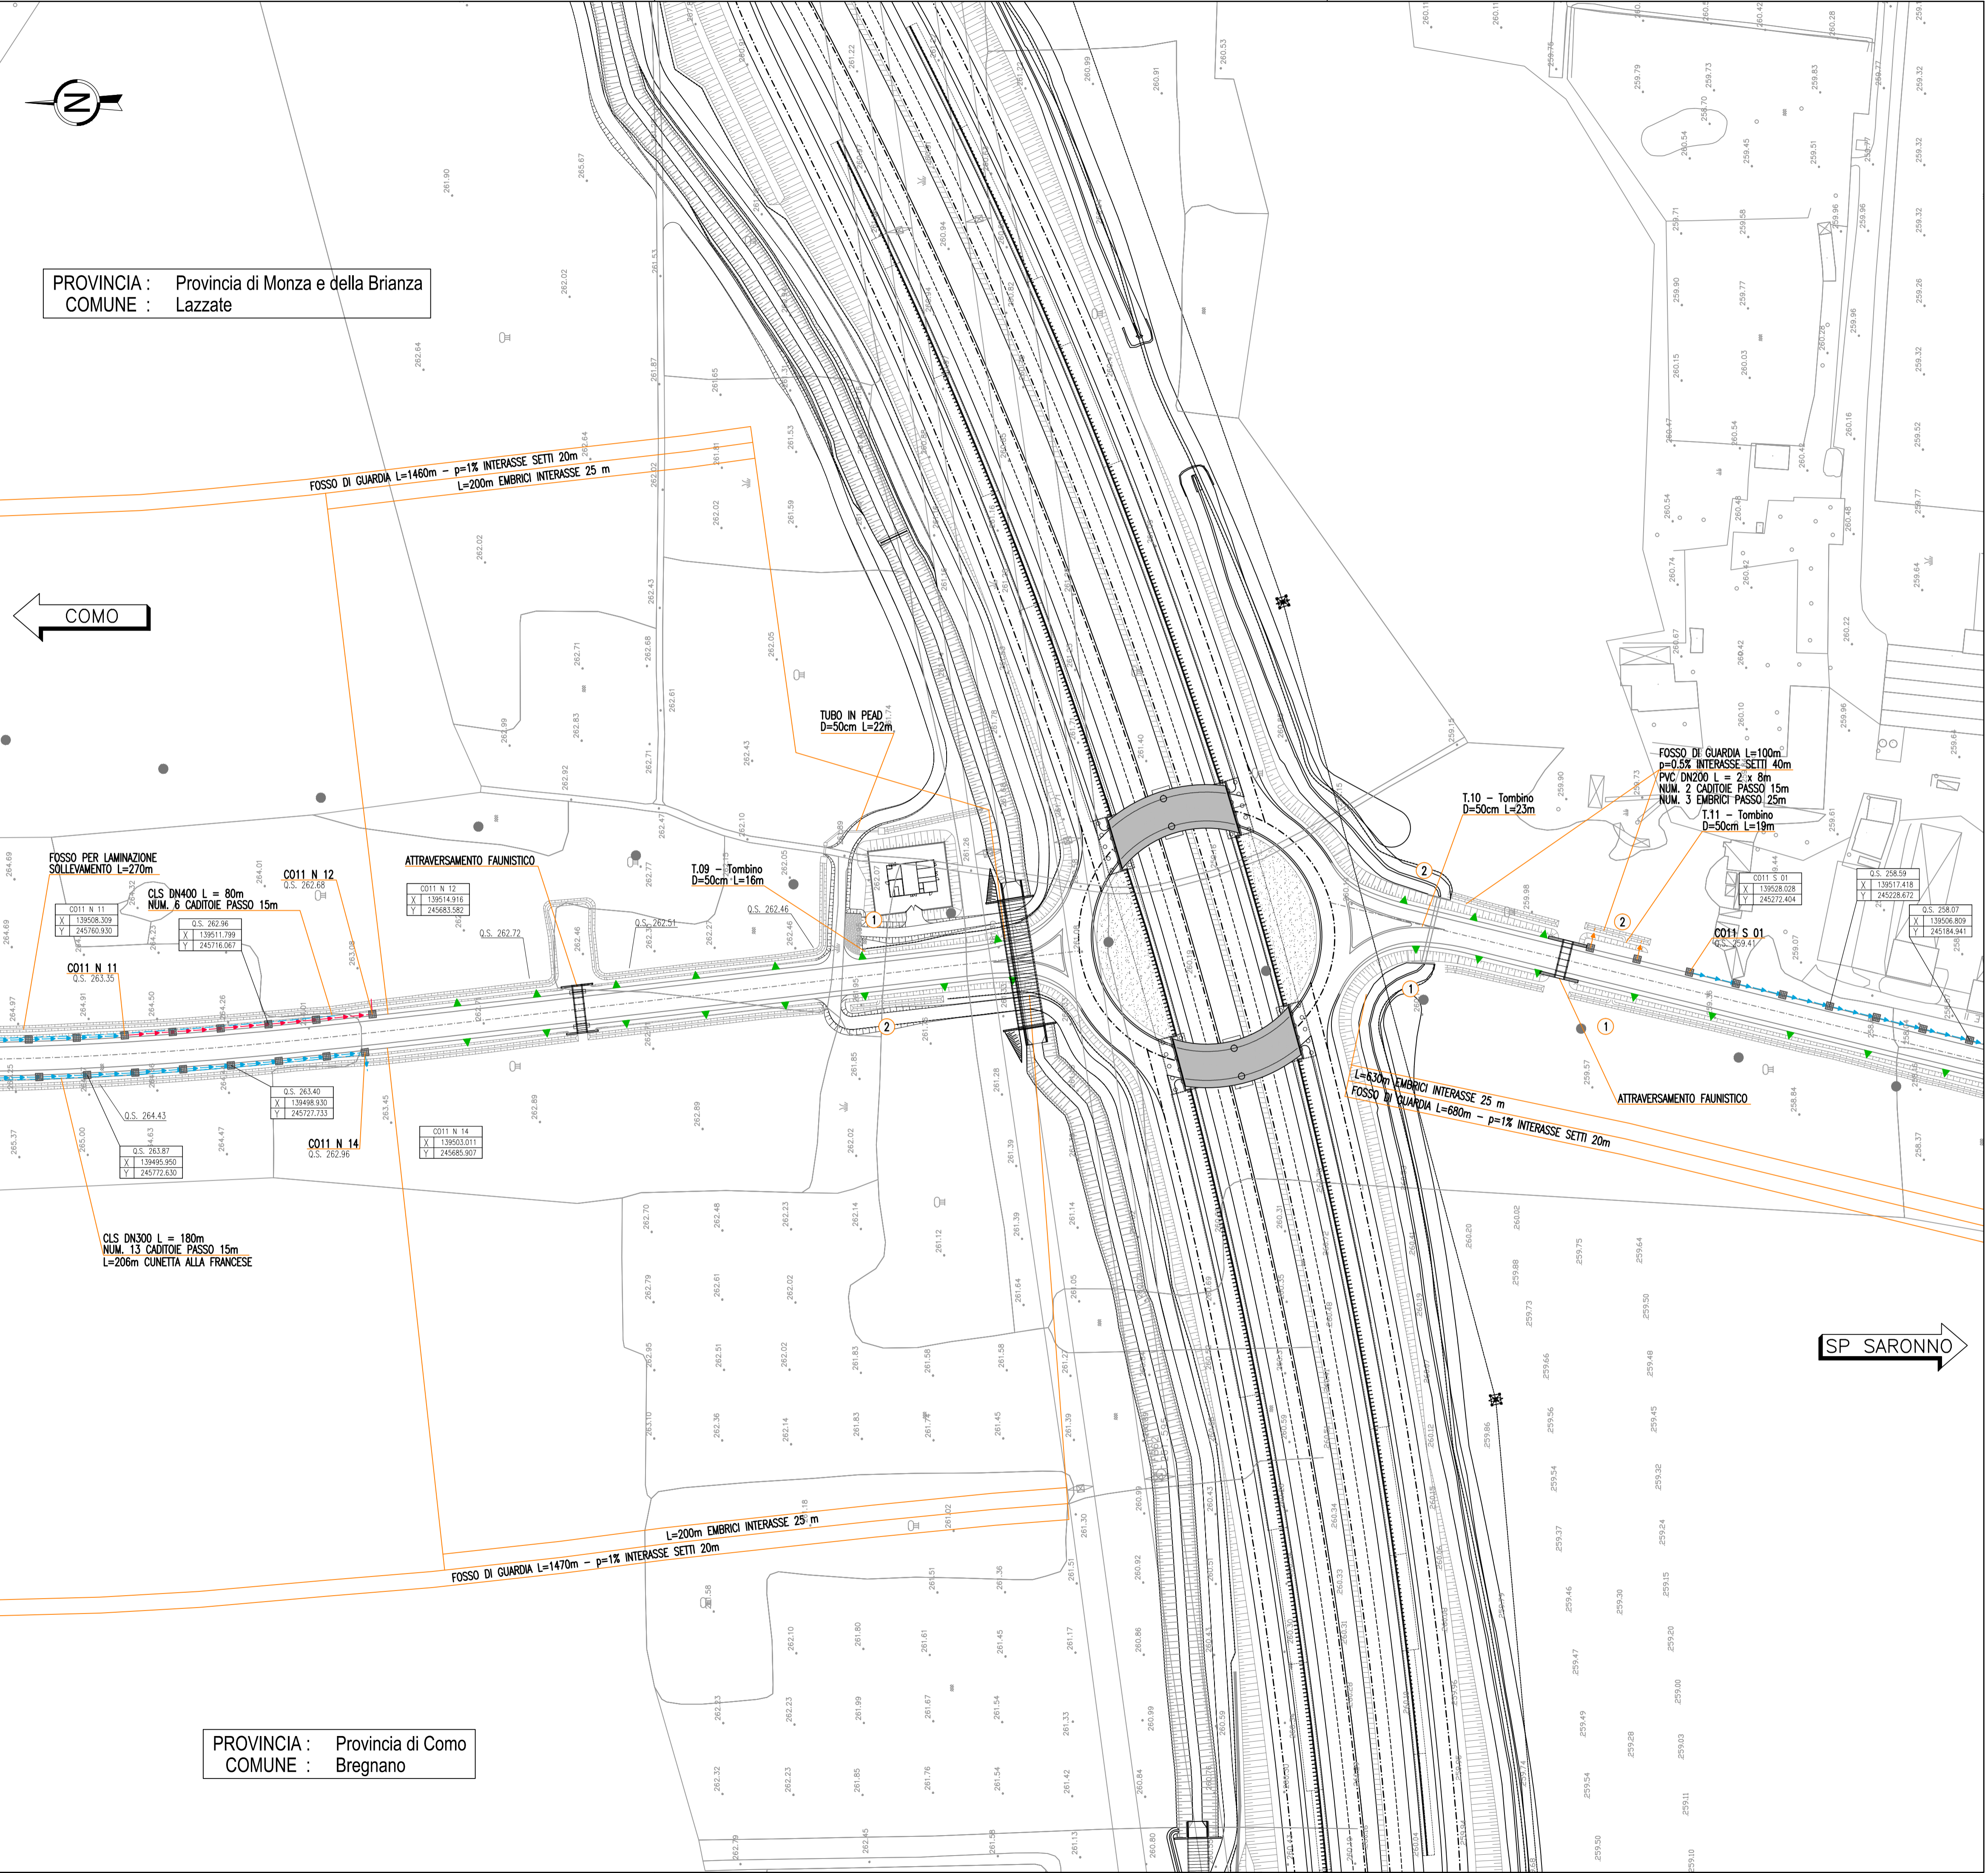

PROVINCIA : Provincia di Como
 COMUNE : Bregnano

QUADRO DI UNIONE TRATTA TRCO-11

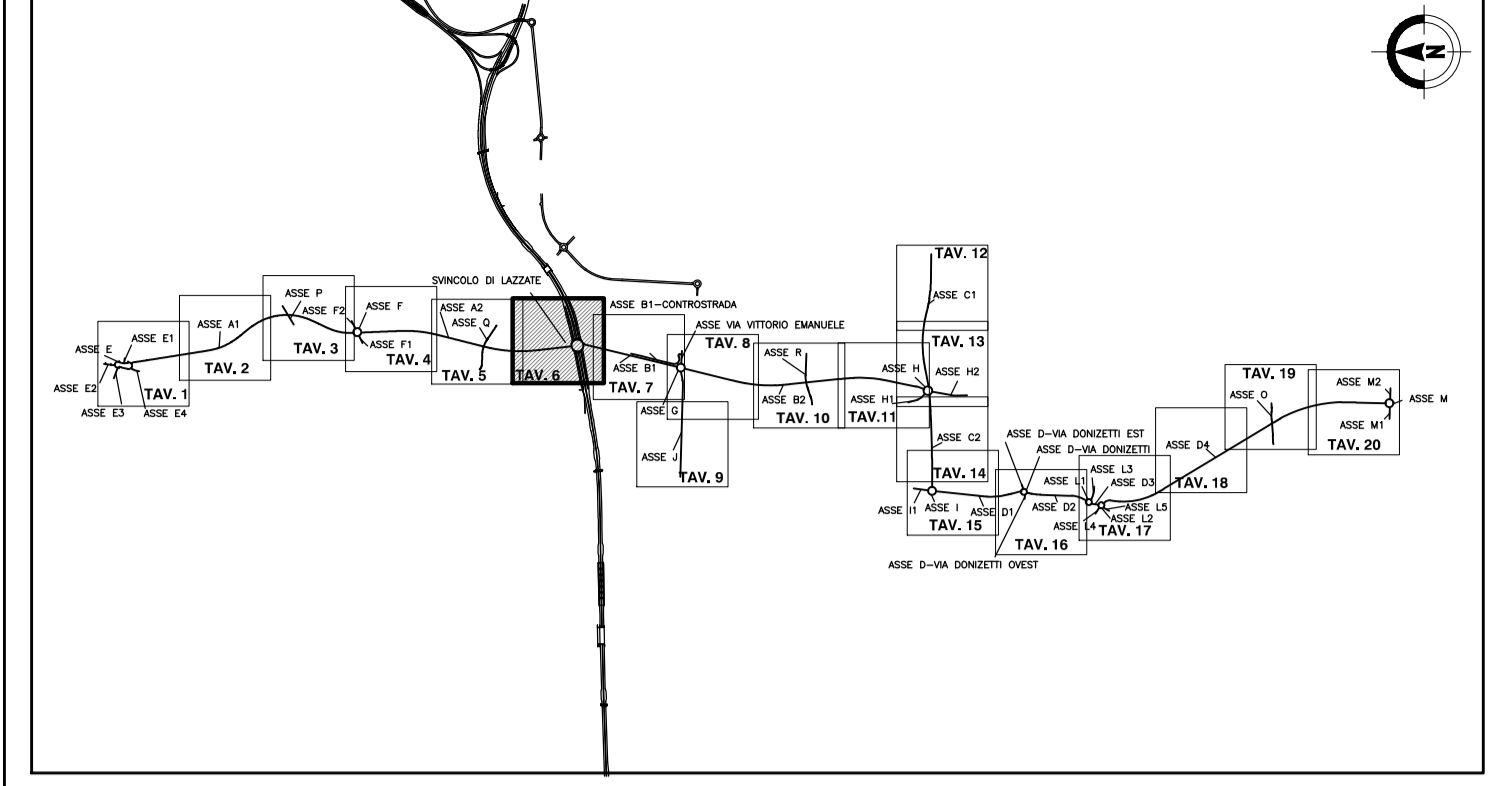

LEGENDA

- Pozzetto in calcestruzzo
- Pozzetti sifone
- Cadiottoa grigliata
- ▲ Drenaggio su terre rinforzate
- Pluviale impalcato
- ▼ Embrice
- Pozzo disperdente
- Cunetto alla francese
- Canoletta prefabbricata mezzolubo in cls
- Collettore PEAD/PP DN315
- Collettore PEAD/PP DN400
- Collettore PEAD/PP DN500
- Collettore PEAD/PP DN630
- Collettore PEAD/PP DN800
- Collettore PEAD/PP DN1000
- Collettore PEAD SPIRALATO DN1360 S (diametro interno 1200mm)
- Collettore PEAD SPIRALATO DN1625 S (diametro interno 1400mm)
- Collettore PEAD SPIRALATO DN1730 S (diametro interno 1500mm)
- Collettore ACCIAIO INOX DN300
- Collettore ACCIAIO INOX DN400
- Collettore ACCIAIO INOX DN500
- Collettore ACCIAIO INOX DN600
- Collettore ACCIAIO INOX DN700
- Collettore CLS DN300
- Collettore CLS DN400
- Collettore CLS DN500
- Collettore CLS DN600
- Collettore CLS DN800
- Collettore CLS DN1000
- Collettore PVC DN200
- Collettore PVC DN160
- Canoletta in PP (galleria/sottopasso) o PEAD (rilevato)
- Canoletta isolata DN300 in CLS con sistema tagliafiamma
- Fosso / trincea drenante
- ① ② Estremità tombini idraulici
- Codice pozzetto
- Progressiva pozzetto
- Condotta Tratto Nord - Sud
- ID Viabilità connessa
- Quota di Scorrimento [m s.m.m.]

MATRICE DI REVISIONE

REV	DATA	DESCRIZIONE MODIFICA

N.B.: LA TAVOLA SOSTITUISCE QUELLA RELATIVA AL CODICE [] DEL PROGETTO ESECUTIVO

COLLEGAMENTO AUTOSTRADALE DALMINE - COMO - VARESE - VALICO DEL GAGGIOLE E OPERE AD ESSO CONNESSE
 CODICE C.U.P. F11B06000270007
TRATTE B1, B2, C, D, TRVA13+14, GREENWAY
AS BUILT
TRATTA B1
 IDROLOGIA E IDRAULICA
 SMALTIMENTO ACQUE DI PIATTAFORMA
 OPERA CONNESSA TRCO11
 PLANIMETRIA DRENAGGIO ACQUE DI PIATTAFORMA TAV.6

<p>IDENTIFICAZIONE ELABORATO CODICE PROGETTO: F00107B WBS</p> <p>FASE PROGETTUALE</p> <table border="1"> <tr> <td>LOTTO</td> <td>OPERA</td> <td>TRATTO DOPIERA</td> <td>TIP. ELABORATO</td> <td>PROGRESSIVO</td> <td>REVISIONE</td> </tr> <tr> <td>A</td> <td>H02</td> <td>TW000</td> <td>0</td> <td>P1</td> <td>006</td> </tr> </table> <p>Scala: 1:1000</p> <p>DATA DESCRIZIONE REV</p> <p>Luglio 2017 Emissione E</p>	LOTTO	OPERA	TRATTO DOPIERA	TIP. ELABORATO	PROGRESSIVO	REVISIONE	A	H02	TW000	0	P1	006	<p>IMPRESA RAGGRUPPAMENTO TEMPORANEO IMPRESE:</p> <table border="0"> <tr> <td>Mandatario</td> <td>Mandante</td> <td>Mandante</td> <td>Mandante</td> </tr> <tr> <td>STRABAG A.G.</td> <td>GLF Grandi Lavori Fincostr S.p.A.</td> <td>ICM S.p.A.</td> <td>STRABAG S.p.A.</td> </tr> </table> <p>STRABAG ICM STRABAG</p> <p>Scalari: STRABAG ICM STRABAG</p> <p>PROGETTISTA - PROGETTO ESECUTIVO DI DETTAGLIO RAGGRUPPAMENTO TEMPORANEO PROGETTISTI:</p> <table border="0"> <tr> <td>Mandatario</td> <td>Mandante</td> <td>Mandante</td> <td>Mandante</td> </tr> <tr> <td>3TI PROGETTI ITALIA S.p.A.</td> <td>GP Progetti Italia S.p.A.</td> <td>Arch. Salvatore Vermiglio</td> <td>Arch. Salvatore Vermiglio</td> </tr> </table>	Mandatario	Mandante	Mandante	Mandante	STRABAG A.G.	GLF Grandi Lavori Fincostr S.p.A.	ICM S.p.A.	STRABAG S.p.A.	Mandatario	Mandante	Mandante	Mandante	3TI PROGETTI ITALIA S.p.A.	GP Progetti Italia S.p.A.	Arch. Salvatore Vermiglio	Arch. Salvatore Vermiglio
LOTTO	OPERA	TRATTO DOPIERA	TIP. ELABORATO	PROGRESSIVO	REVISIONE																								
A	H02	TW000	0	P1	006																								
Mandatario	Mandante	Mandante	Mandante																										
STRABAG A.G.	GLF Grandi Lavori Fincostr S.p.A.	ICM S.p.A.	STRABAG S.p.A.																										
Mandatario	Mandante	Mandante	Mandante																										
3TI PROGETTI ITALIA S.p.A.	GP Progetti Italia S.p.A.	Arch. Salvatore Vermiglio	Arch. Salvatore Vermiglio																										

CONCEDENTE
 CONCESSIONARI AUTOSTRADALI LOMBARDE

CONCESSIONARIO
 Autostradale Direzione Tecnica: Ing. Stefano Emilio Fignero
 Padovana Direzione Tecnica: Ing. Daniel Pacetti
 Lombarda Referente Tecnico: Ing. Daniel Pacetti

APPROVATO
 Autostradale Il Direttore dei Lavori: Ing. Francesco Donatelli
 Padovana
 Lombarda

RESPONSABILE DI PROGETTO ED INCARICATO DELL'INTEGRAZIONE FRA LE VARIE PRESTAZIONI:
 Ing. Alberto Cecchini

ELABORAZIONE PROGETTUALE
PROGETTISTA:
 3TI PROGETTI ITALIA S.p.A.

STI ITALIA S.p.A.
 DIRETTORE TECNICO:
 Ing. Stefano Luca Passati
 Ordine degli Ingegneri
 Provincia di Roma n. 20809

Redatto: Donatelli Verificato: Sorge Approvato: Passati