


PROVINCIA : Provincia di Monza e della Brianza  
 COMUNE : Lazzate

PROVINCIA : Provincia di Como  
 COMUNE : Bregnano

SP SARONNO

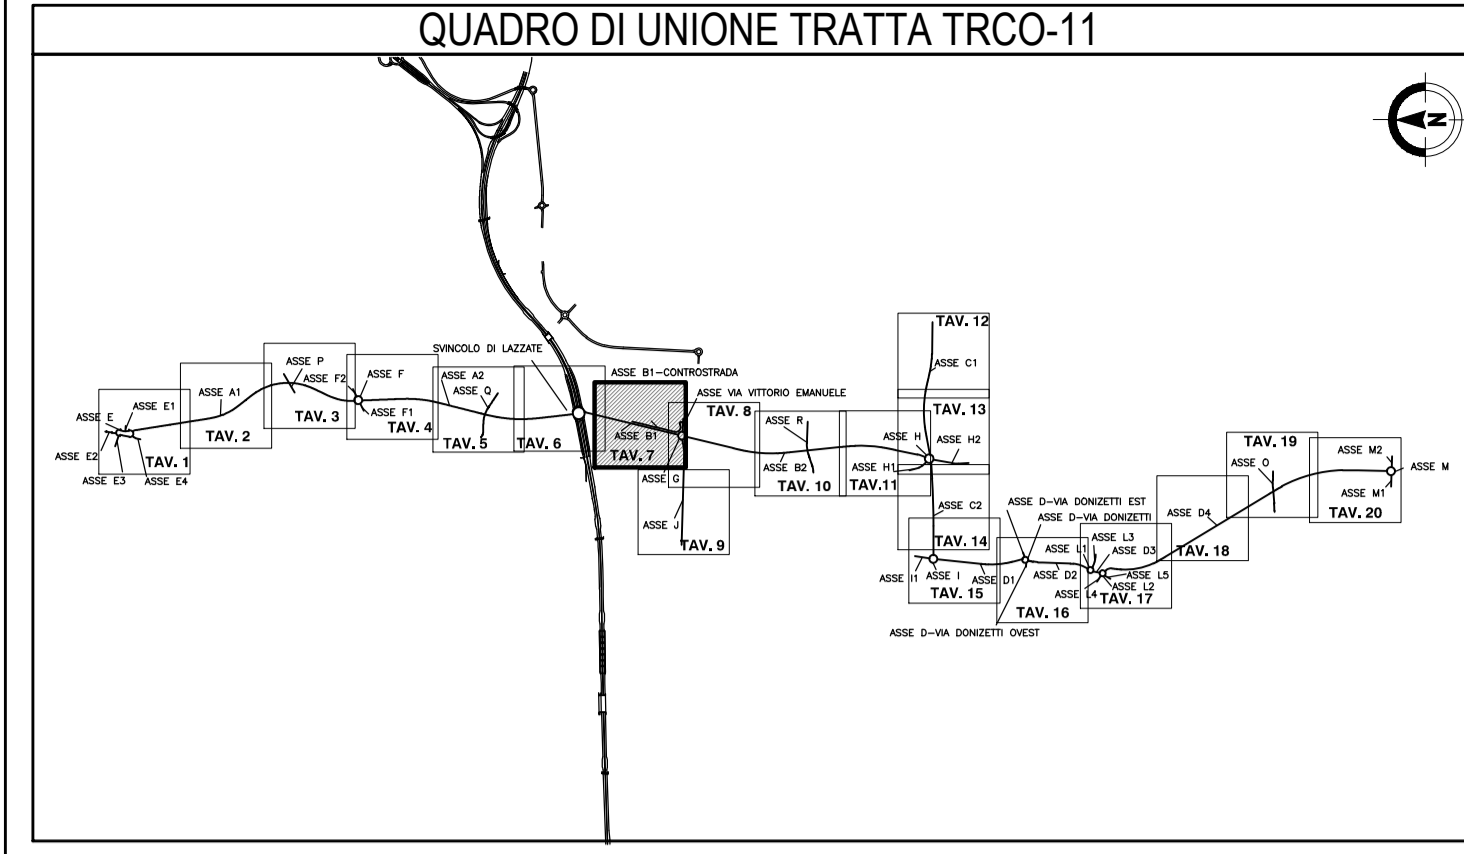

**LEGENDA**

- Pozzetto in calcestruzzo
- Pozzetti sifone
- Codoletto grigliato
- ▲ Drenaggio su terre rinforzate
- Pluviale impalcati
- ▲ Embrice
- Pozzo disperdente
- Cunetto alla francese
- Canoletta prefabbricata mezzotubo in cls
- Collettore PEAD/PP DN315
- Collettore PEAD/PP DN315
- Collettore PEAD/PP DN630
- Collettore PEAD/PP DN1200
- Collettore PEAD/PP DN400
- Collettore PEAD/PP DN800
- Collettore PEAD/PP DN500
- Collettore PEAD/PP DN1000
- Collettore PEAD SPIRALATO DN1360 S (diametro interno 1200mm)
- Collettore PEAD SPIRALATO DN1625 S (diametro interno 1400mm)
- Collettore PEAD SPIRALATO DN1730 S (diametro interno 1500mm)
- Collettore ACCIAIO INOX DN300
- Collettore ACCIAIO INOX DN400
- Collettore ACCIAIO INOX DN500
- Collettore ACCIAIO INOX DN600
- Collettore ACCIAIO INOX DN700
- Collettore CLS DN300
- Collettore CLS DN400
- Collettore CLS DN500
- Collettore CLS DN600
- Collettore CLS DN800
- Collettore PVC DN200
- Collettore PVC DN160
- Canoletta in PP (galleria/sottopasso) o PEAD (rilevato)
- Canoletta assoluta DN300 in CLS con sistema tagliagamma
- Fosso / trincea drenante
- ① ② Estremità tombini idraulici

Cnm N 01  
 --- Codice pozzetto  
 --- Progressiva pozzetto  
 --- Candotta Tratto Nord - Sud  
 ID Viabilità connesso  
 q.s. 260,20  
 --- Quota di Scorrimento [m s.m.m.]

**MATRICE DI REVISIONE**

REV	DATA	DESCRIZIONE MODIFICA

N.B. : LA TAVOLA SOSTITUISCE QUELLA RELATIVA AL CODICE [ ] DEL PROGETTO ESECUTIVO

**COLLEGAMENTO AUTOSTRADALE DALMINE - COMO - VARESE - VALICO DEL GAGGIOLO e OPERE AD ESSO CONNESSE**  
 CODICE C.U.P. F11B06000270007  
**TRATTE B1, B2, C, D, TRVA13+14, GREENWAY**  
**AS BUILT**  
**TRATTA B1**  
 IDROLOGIA E IDRAULICA  
 SMALTIMENTO ACQUE DI PIATTAFORMA  
 OPERA CONNESSA TRCO11  
 PLANIMETRIA DRENAGGIO ACQUE DI PIATTAFORMA TAV.7

**IDENTIFICAZIONE ELABORATO**  
 CODICE PROGETTO: F00107B WBS  
 FASE PROGETTUALE: LOTTI, ZONA, OPERA, TRATTO D'OPERA, TIPO ELABORATO, PROGRESSIVO, REVISIONE  
 A 1 H02 TW000 0 TP P1 007 01  
 Scala: 1:1000

**IMPRESA**  
**RAGGRUPPAMENTO TEMPORANEO IMPRESE:**  
 Mandataria: STRABAG A.G.  
 Mandatario: GLF Grandi Lavori Fincosist S.p.A.  
 Mandatario: ICM S.p.A.  
 Mandatario coproista: STRABAG S.p.A.

**PROGETTISTA - PROGETTO ESECUTIVO DI DETTAGLIO**  
**RAGGRUPPAMENTO TEMPORANEO PROGETTISTI:**  
 Mandataria: 3TI PROGETTI ITALIA S.p.A.  
 Mandatario: GP...  
 Mandatario: ...  
 Mandatario: ...

**CONCEDENTE**  
 CONCESSIONI AUTOSTRADALI LOMBARDE

**CONCESSIONARIO**  
 Autostradale Padovana  
 Direttore Tecnico: Ing. Stefano Enrico Frigerio  
 Referente Tecnico: Ing. Daniele Pacinotti

**APPROVATO**  
 Autostradale Padovana  
 Il Direttore dei Lavori: Ing. Francesco Dominico

**RESPONSABILE DI PROGETTO ED INCARICATO DELL'INTEGRAZIONE FRA LE VARIE PRESTAZIONI:**  
 Ing. Alberto Cecchini

**ELABORAZIONE PROGETTUALE**  
**PROGETTISTA:**  
 3TI PROGETTI ITALIA S.p.A.  
 Redatto: Donatello    Verificato: Sorge    Approvato: Passati

**3TI ITALIA S.p.A.**  
 DIRETTORE TECNICO  
**Ing. Stefano Luca Passati**  
 Ordine degli Ingegneri  
 Provincia di Roma n. 20809