




PROVINCIA : Provincia di Como
 COMUNE : Bregnano

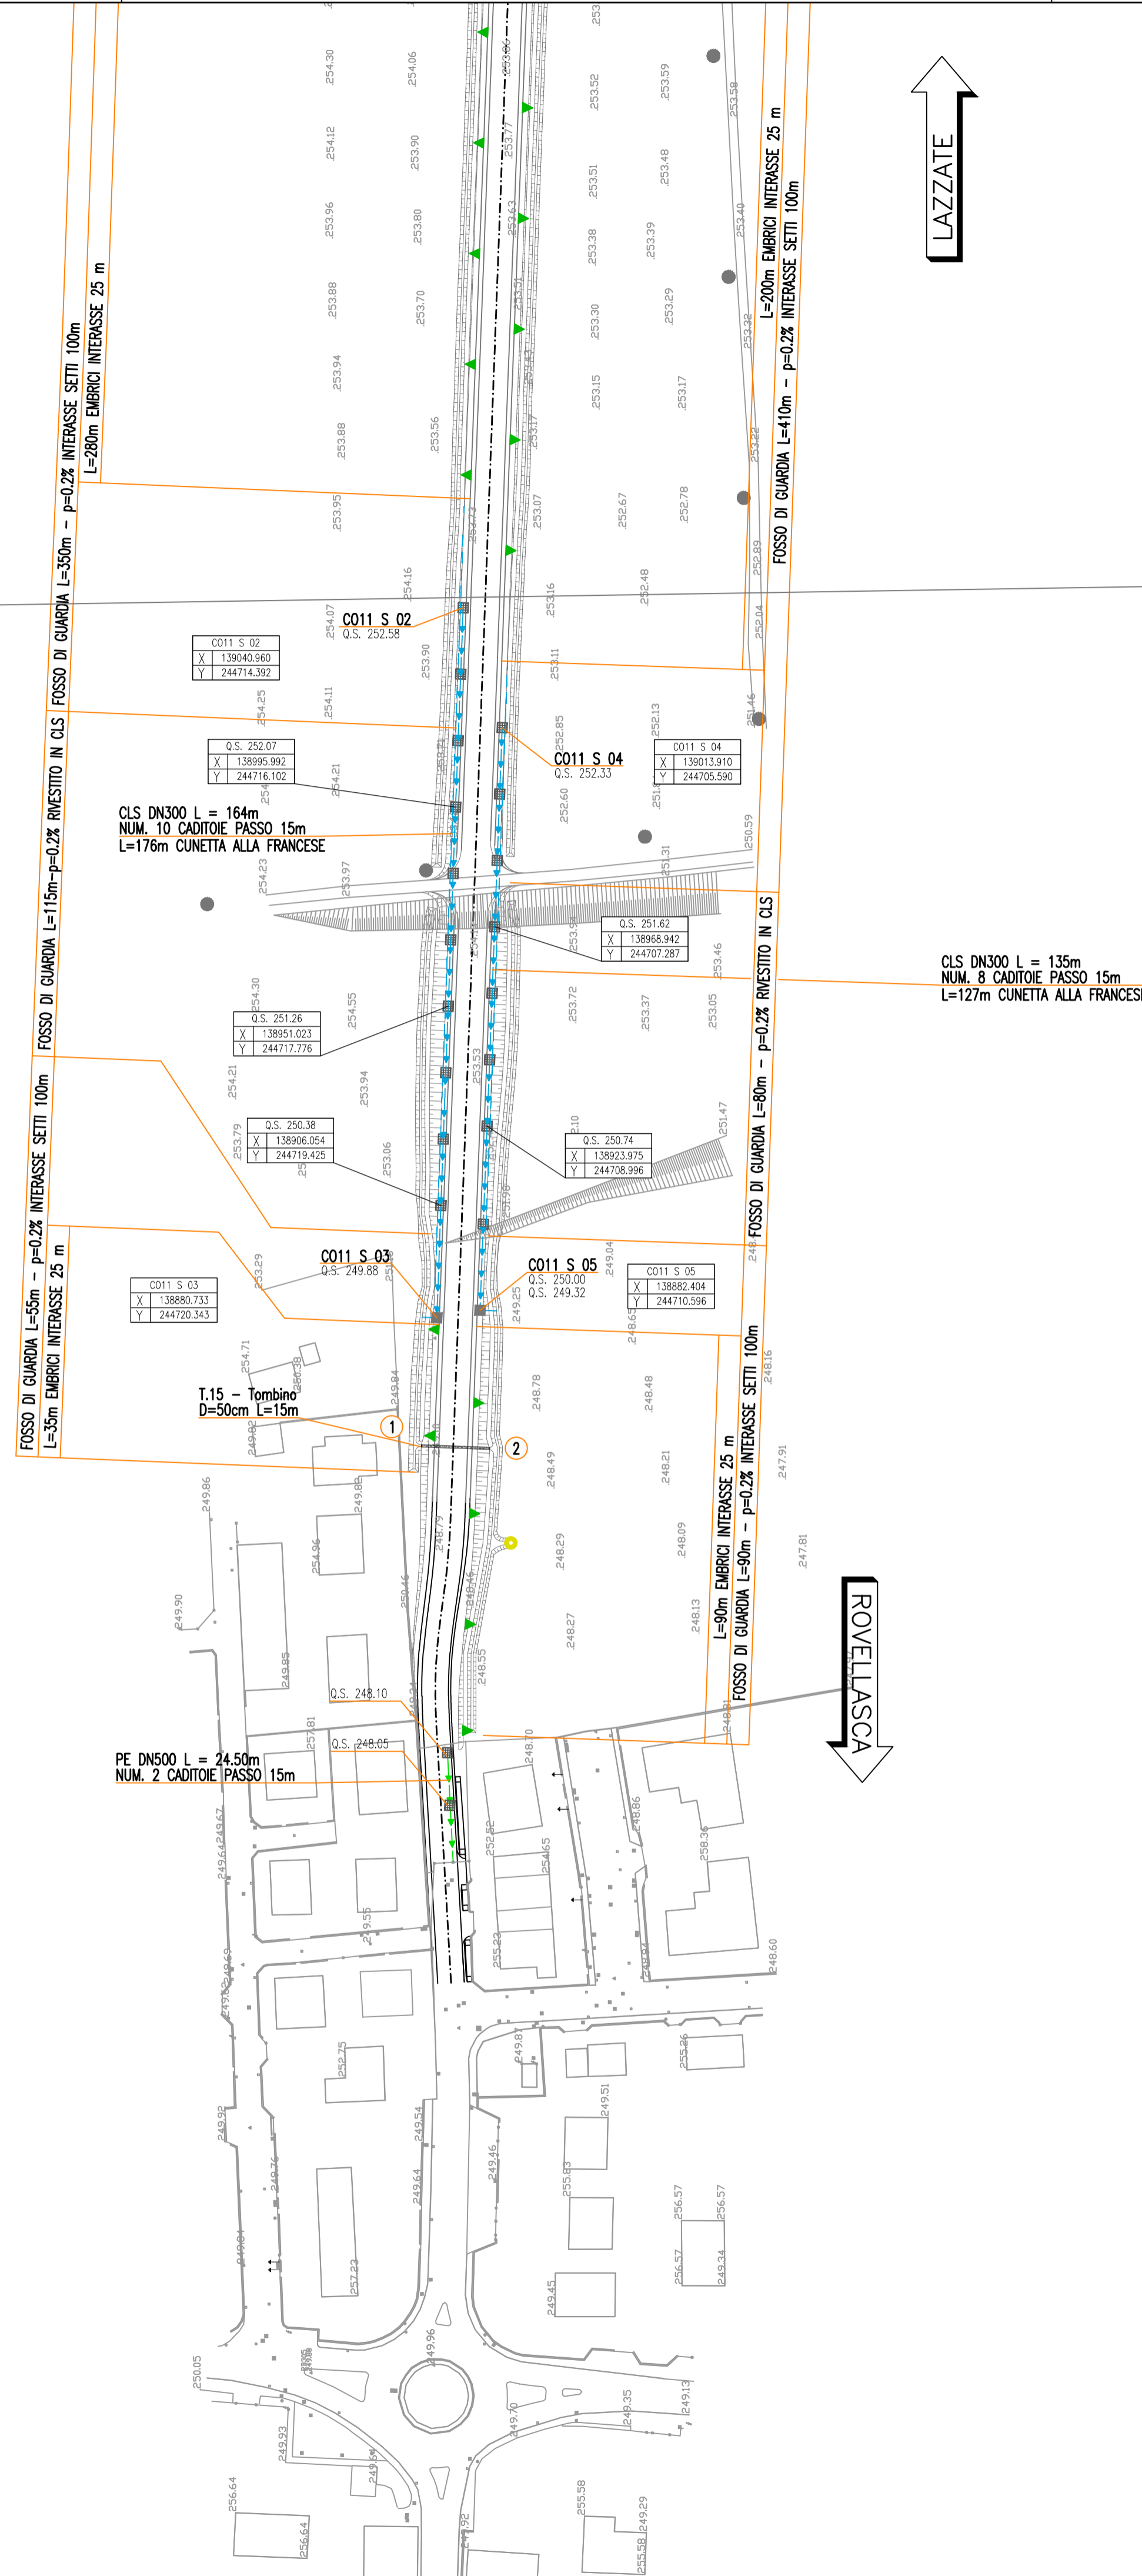


LAZZATE

ROVELLASCA

PROVINCIA : Provincia di Como
 COMUNE : Rovellasca

PROVINCIA : Provincia di Como
 COMUNE : Rovellasca

QUADRO DI UNIONE TRATTA TRCO-11

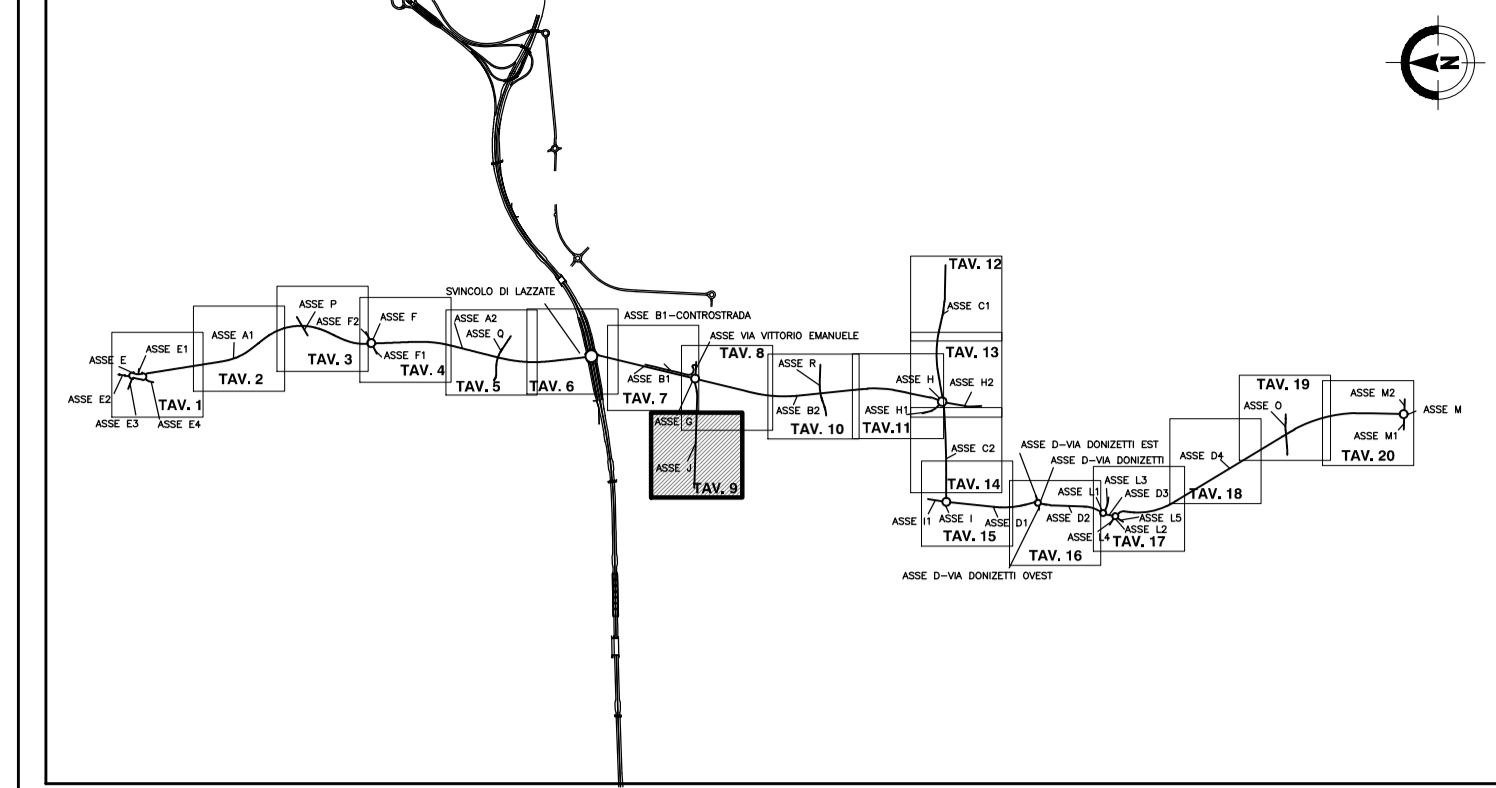

LEGENDA

- Pozzetto in calcestruzzo
- Pozzetti sifone
- Caditoio grigliato
- ▲ Drenaggio su terre rinforzate
- Pluviale impalcato
- ▼ Embrice
- Pozzo disperdente
- Cunetta alla francese
- Canaletta prefabbricata mezzolubo in cls
- Collettore PEAD/PP DN315
- Collettore PEAD/PP DN630
- Collettore PEAD/PP DN1200
- Collettore PEAD/PP DN400
- Collettore PEAD/PP DN800
- Collettore PEAD SPIRALATO DN1360 S (diametro interno 1200mm)
- Collettore PEAD SPIRALATO DN1625 S (diametro interno 1400mm)
- Collettore PEAD SPIRALATO DN1730 S (diametro interno 1500mm)
- Collettore ACCIAIO INOX DN300
- Collettore ACCIAIO INOX DN600
- Collettore CLS DN300
- Collettore CLS DN600
- Collettore PVC DN200
- Canaletta in PP (galleria/sottopasso) a PEAD (rilevata)
- Canaletta assoluta DN300 in CLS con sistema tagliafiamma
- Fosso / trincea drenante
- ① ② Estremità tombini idraulici

□ Codice pozzetto
 C011 N 01
 --- Progressiva pozzetto
 --- Condotta Tratto Nord - Sud
 ID Viabilità concessa
 O.S. 260,20
 Quota di Scorrimento [m s.m.m.]

MATRICE DI REVISIONE

REV	DATA	DESCRIZIONE MODIFICA

N.B.: LA TAVOLA SOSTITUISCE QUELLA RELATIVA AL CODICE [] DEL PROGETTO ESECUTIVO

CONCESSIONARI AUTOSTRADALI LOMBARDE

COLLEGAMENTO AUTOSTRADALE DALMINE - COMO - VARESE - VALICO DEL GAGGIOLO E OPERE AD ESSO CONNESSE

CODICE C.U.P. F11B0600270007

TRATTE B1, B2, C, D, TRVA13+14, GREENWAY

AS BUILT

TRATTA B1

IDROLOGIA E IDRAULICA

SMALTIMENTO ACQUE DI PIATTAFORMA

OPERA CONNESSA TRCO11

PLANIMETRIA DRENAGGIO ACQUE DI PIATTAFORMA TAV.9

<p>IDENTIFICAZIONE ELABORATO</p> <p>CODICE PROGETTO: F00107B</p> <p>WBS</p>	<p>IMPRESA</p> <p>RAGGRUPPAMENTO TEMPORANEO IMPRESE:</p> <table border="0"> <tr> <td>Mandatario</td> <td>Mandante</td> <td>Mandante</td> <td>Mandante cooptata</td> </tr> <tr> <td>STRABAG A.G.</td> <td>GLF Grandi Lavori Fincosit S.p.A.</td> <td>ICM S.p.A.</td> <td>STRABAG S.p.A.</td> </tr> </table> <p>STRABAG ICM STRABAG</p>	Mandatario	Mandante	Mandante	Mandante cooptata	STRABAG A.G.	GLF Grandi Lavori Fincosit S.p.A.	ICM S.p.A.	STRABAG S.p.A.														
Mandatario	Mandante	Mandante	Mandante cooptata																				
STRABAG A.G.	GLF Grandi Lavori Fincosit S.p.A.	ICM S.p.A.	STRABAG S.p.A.																				
<p>FASE PROGETTUALE</p> <table border="1"> <tr> <th>LOTTO</th> <th>ZONA</th> <th>OPERA</th> <th>TRATTO D'OPERA</th> <th>TIP. AMBITO</th> <th>TIP. PROGRESSIVO</th> <th>TIP. REVISIONE</th> </tr> <tr> <td>A</td> <td>1</td> <td>H02</td> <td>TW000</td> <td>0</td> <td>P1</td> <td>009</td> </tr> </table> <p>Scala: 1:100</p>	LOTTO	ZONA	OPERA	TRATTO D'OPERA	TIP. AMBITO	TIP. PROGRESSIVO	TIP. REVISIONE	A	1	H02	TW000	0	P1	009	<p>PROGETTISTA - PROGETTO ESECUTIVO DI DETTAGLIO</p> <p>RAGGRUPPAMENTO TEMPORANEO PROGETTISTI:</p> <table border="0"> <tr> <td>Mandatario</td> <td>Mandante</td> <td>Mandante</td> <td>Mandante</td> </tr> <tr> <td>3TI PROGETTI ITALIA S.p.A.</td> <td>GP</td> <td>ALBERTO CECCHINI</td> <td>ALBERTO CECCHINI</td> </tr> </table>	Mandatario	Mandante	Mandante	Mandante	3TI PROGETTI ITALIA S.p.A.	GP	ALBERTO CECCHINI	ALBERTO CECCHINI
LOTTO	ZONA	OPERA	TRATTO D'OPERA	TIP. AMBITO	TIP. PROGRESSIVO	TIP. REVISIONE																	
A	1	H02	TW000	0	P1	009																	
Mandatario	Mandante	Mandante	Mandante																				
3TI PROGETTI ITALIA S.p.A.	GP	ALBERTO CECCHINI	ALBERTO CECCHINI																				
<p>CONCEDENTE</p> <p>CONCESSIONARI AUTOSTRADALI LOMBARDE</p>	<p>RESPONSABILE DI PROGETTO ED INCARICATO DELL'INTEGRAZIONE FRA LE VARIE PRESTAZIONI:</p> <p>Ing. Alberto Cecchini</p>																						
<p>CONCESSIONARIO</p> <p>Autostradale Padovana Direttore Tecnico: Ing. Stefano Enrico Frigerio Referente Tecnico: Ing. Daniel Pacetti</p>	<p>ELABORAZIONE PROGETTUALE</p> <p>PROGETTISTA:</p> <p>3TI PROGETTI ITALIA S.p.A.</p> <p>3TI ITALIA S.p.A. DIRETTORE TECNICO Ing. Stefano Luca Passati Ordine degli Ingegneri Provincia di Roma n. 20809</p>																						
<p>APPROVATO</p> <p>Autostradale Padovana Il Direttore dei Lavori: Ing. Francesco Domenico</p>	<p>Redatto: Donatello Verificato: Sorge Approvato: Passati</p>																						