


PROVINCIA : Provincia di Monza e della Brianza
 COMUNE : Misinto


COMO

SP. SARONNO

PROVINCIA : Provincia di Como
 COMUNE : Rovellasca

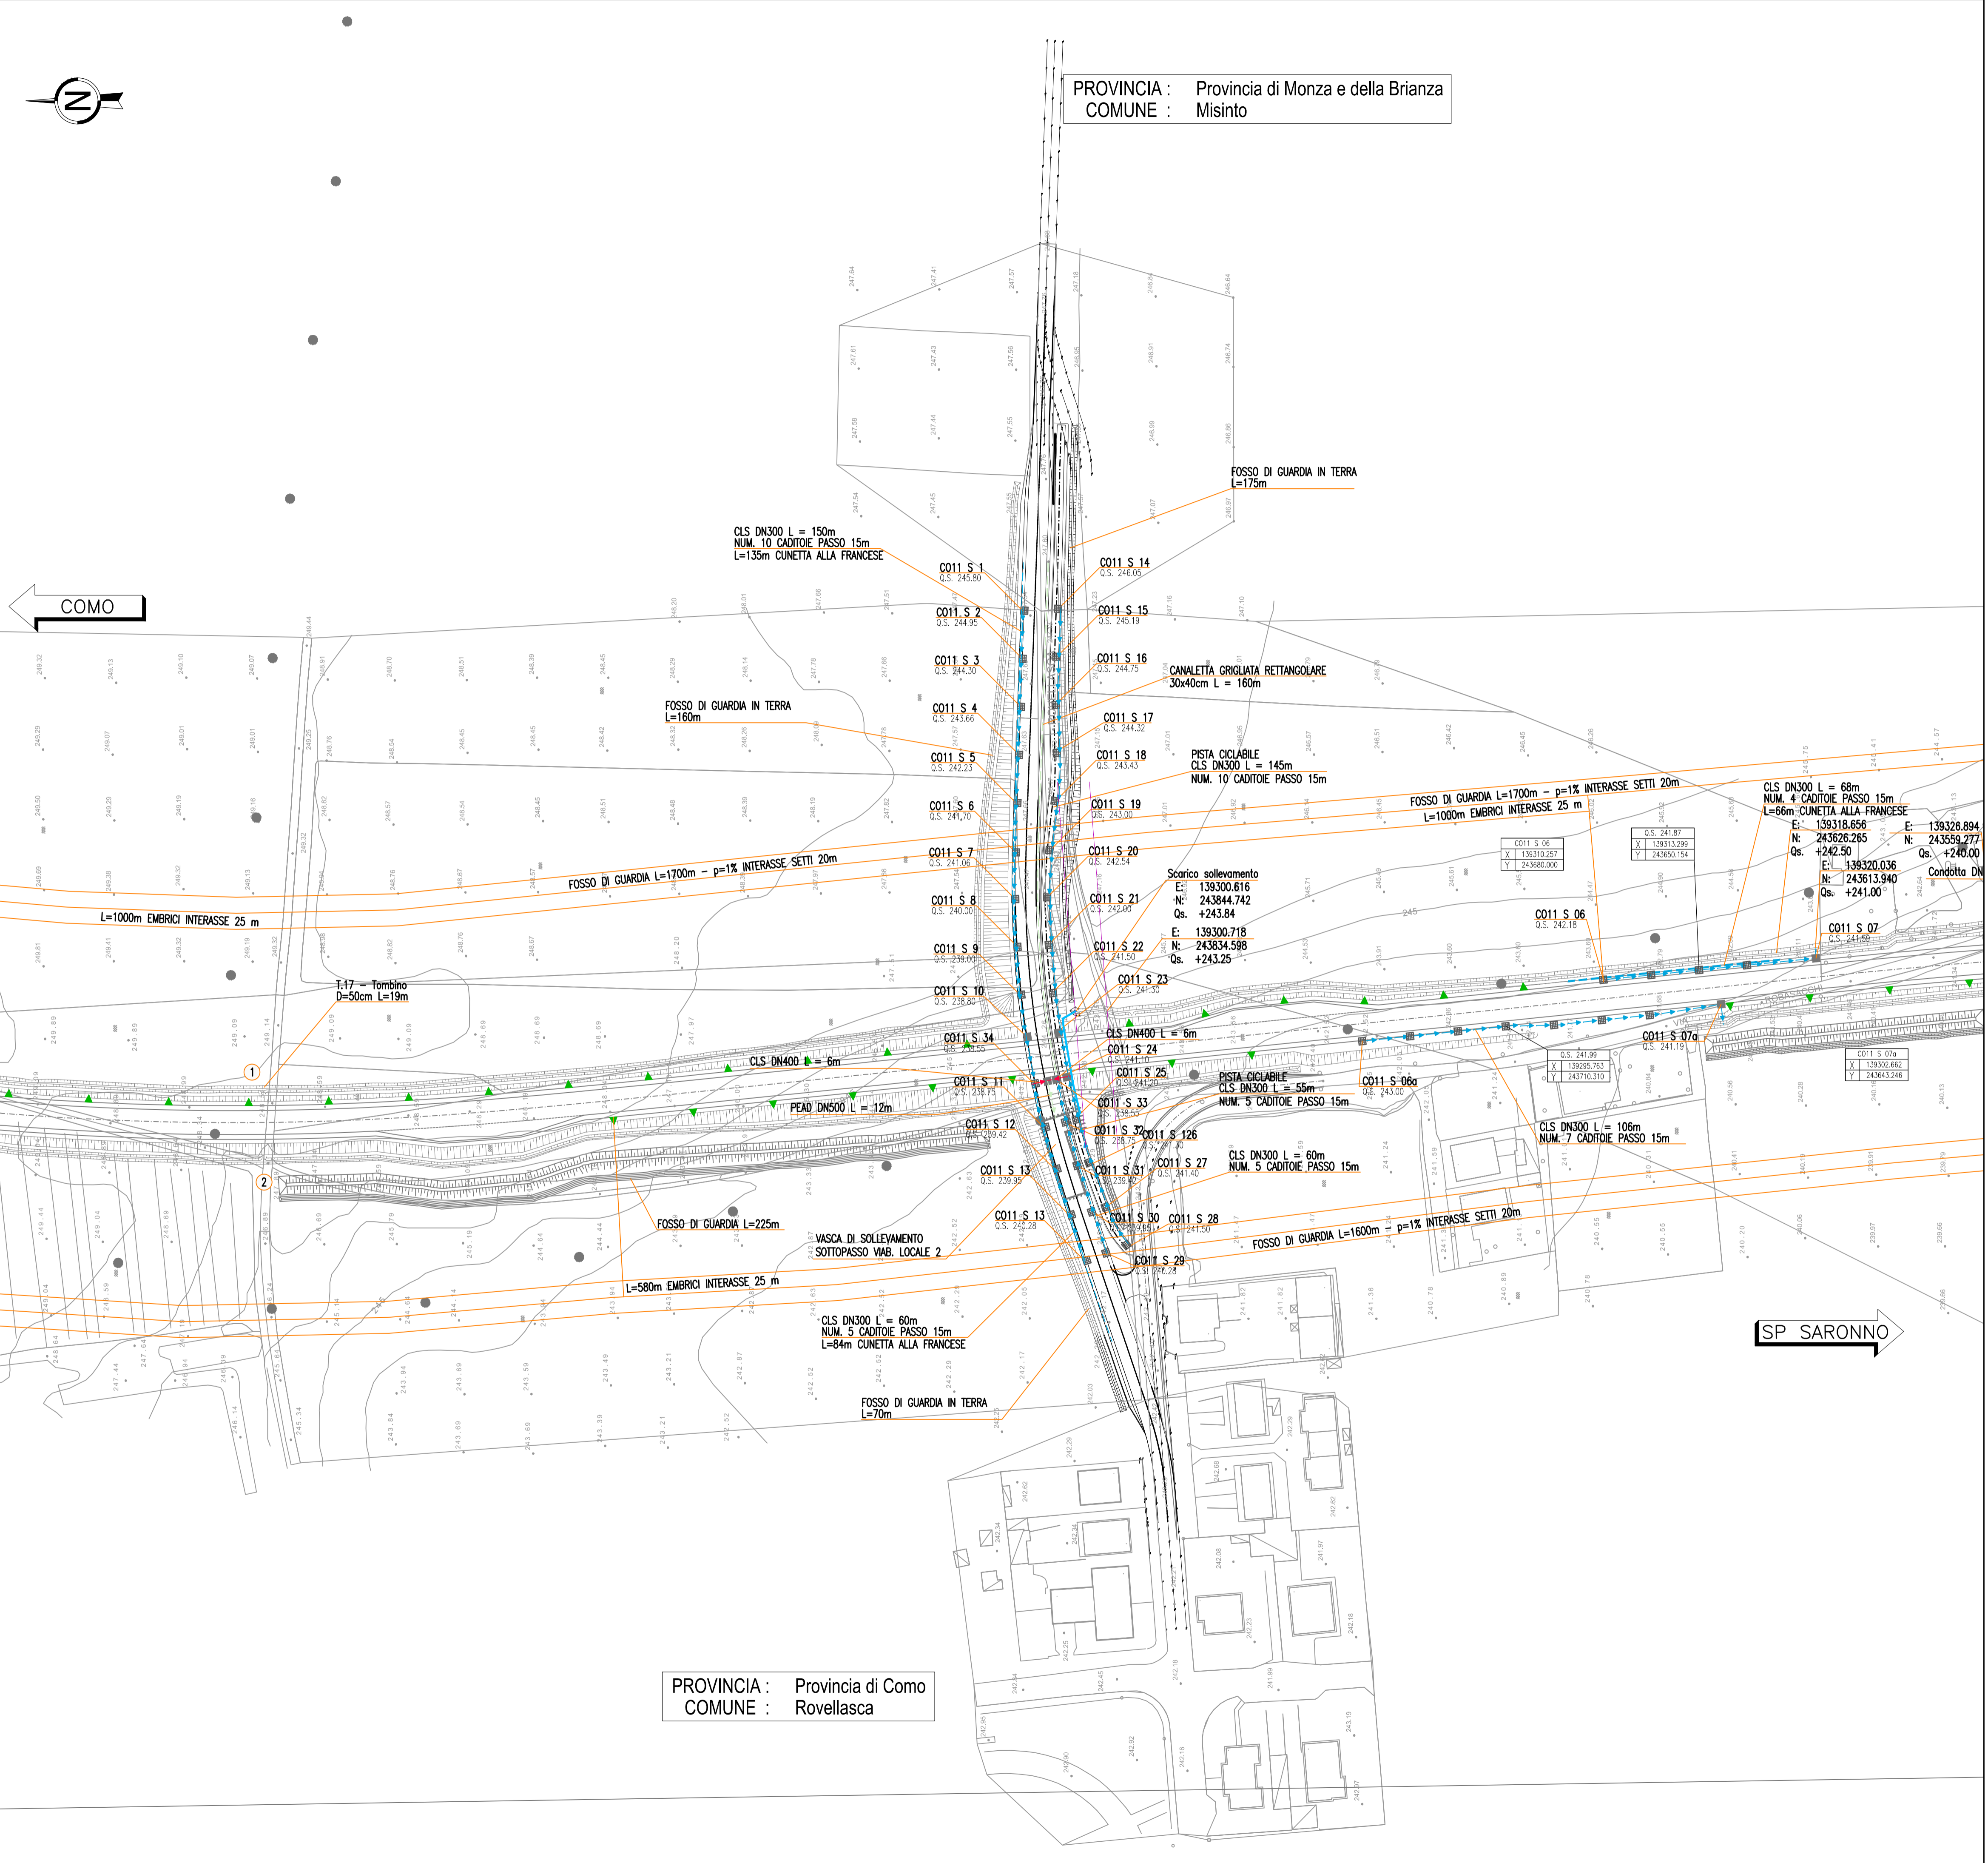

QUADRO DI UNIONE TRATTA TRCO-11

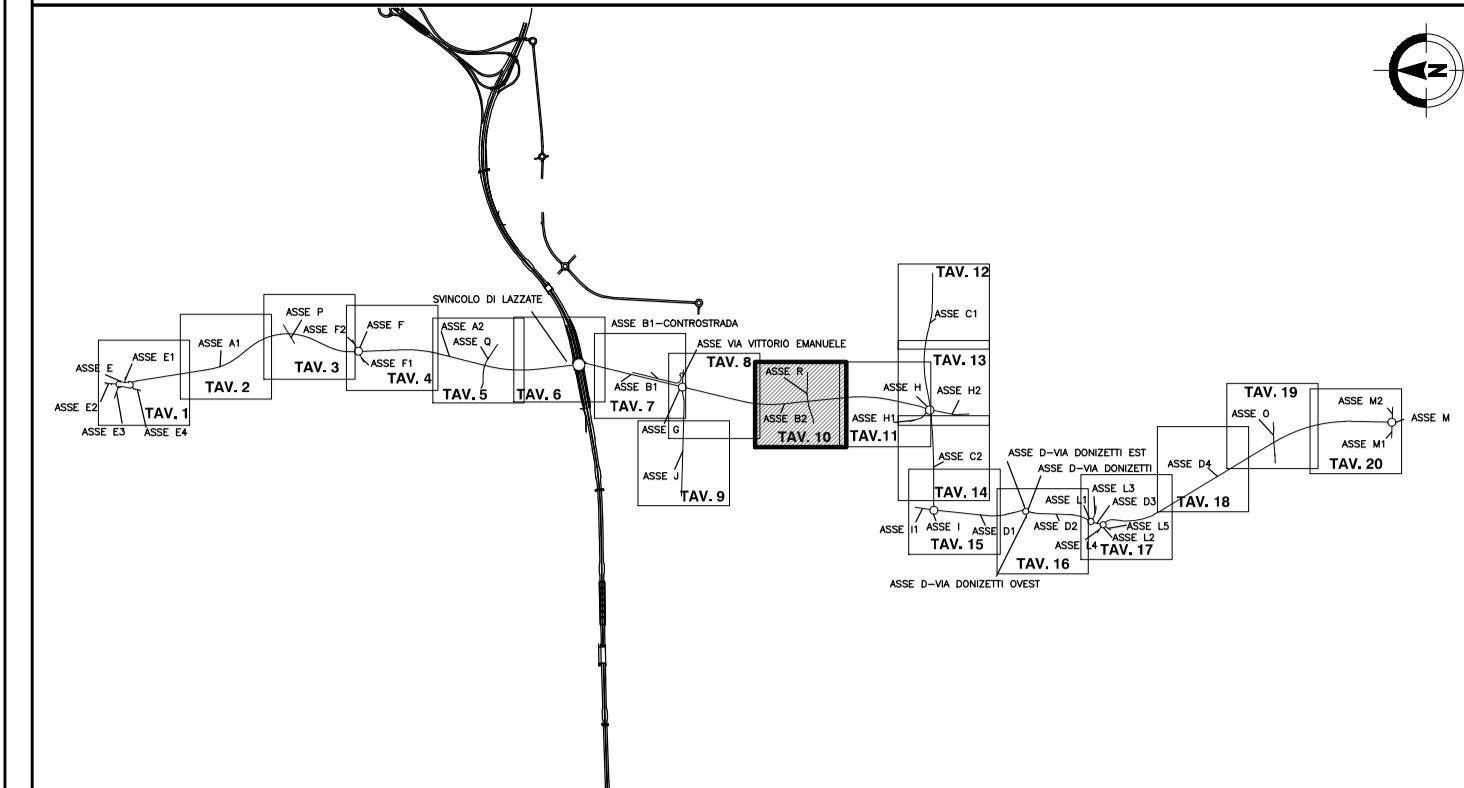

LEGENDA

- Pozzetto in calcestruzzo
- Pozzetti sifone
- Cadiatoio grigliato
- ▲ Drenaggio su terre rinforzate
- Pluviale impalcati
- ▼ Embrice
- Pozzo disperdente
- Cunetta alla francese
- Canaletta prefabbricata mezzaloba in cls
- Collettore PEAD/PP DN315
- Collettore PEAD/PP DN400
- Collettore PEAD/PP DN500
- Collettore PEAD/PP DN630
- Collettore PEAD/PP DN800
- Collettore PEAD/PP DN1000
- Collettore PEAD/PP DN1200
- Collettore PEAD SPIRALATO DN1360 S (diametro interno 1200mm)
- Collettore PEAD SPIRALATO DN1625 S (diametro interno 1400mm)
- Collettore PEAD SPIRALATO DN1730 S (diametro interno 1500mm)
- Collettore ACCIAIO INOX DN300
- Collettore ACCIAIO INOX DN400
- Collettore ACCIAIO INOX DN500
- Collettore ACCIAIO INOX DN600
- Collettore ACCIAIO INOX DN700
- Collettore CLS DN300
- Collettore CLS DN400
- Collettore CLS DN500
- Collettore CLS DN600
- Collettore CLS DN800
- Collettore PVC DN200
- Collettore PVC DN160
- Canaletta in PP (galleria/sottopasso) o PEAD (rilevato)
- Canaletta assolata DN300 in CLS con sistema tagliapioggia
- Fosso / trincea drenante
- ① ② Estremità tombini idraulici
- Codice pozzetto
- Progressiva pozzetto
- Condotta Tratto Nord - Sud
- ID Viabilità connessa
- Quota di Scorrimento [m s.m.m.]

MATRICE DI REVISIONE

REV	DATA	DESCRIZIONE MODIFICA

N.B.: LA TAVOLA SOSTITUISCE QUELLA RELATIVA AL CODICE [] DEL PROGETTO ESECUTIVO

COLLEGAMENTO AUTOSTRADALE DALMINE - COMO - VARESE - VALICO DEL GAGGIOLO E OPERE AD ESSO CONNESSE
 CODICE C.U.P. E81B09000510004

TRATTE B1, B2, C, D, TRV13+14, GREENWAY

AS BUILT
TRATTA B1
 IDROLOGIA E IDRAULICA
 SMALTIMENTO ACQUE DI PIATTAFORMA
 OPERA CONNESSA TRCO11
 PLANIMETRIA DRENAGGIO ACQUE DI PIATTAFORMA TAV.10

IDENTIFICAZIONE ELABORATO CODICE PROGETTO: F00107B WBS		IMPRESA RAGGRUPPAMENTO TEMPORANEO IMPRESE: Mandataria: STRABAG A.G. Mandante: GLF Grandi Lavori Fincosit S.p.A. Mandante ICM S.p.A. Mandante cooptata: STRABAG S.p.A.	
FASE PROGETTUALE LOTTO: A ZONA: 1 OPERA: HOZ TRATTO DOPERA: TW000 TIPO: 0 AMBITO: P1 TIPO ELABORAZIONE: 010 PROGRESSIVO: 0 REVISIONE: E	CONCEDENTE Concessionaria Autostradali Lombarde	CONCESSIONARIO Autostreda Direttore Tecnico: Ing. Stefano Emilio Fiergo Referente Tecnico: Ing. Daniel Pacetti	PROGETTISTA - PROGETTO ESECUTIVO DI DETTAGLIO RAGGRUPPAMENTO TEMPORANEO PROGETTISTI: Mandataria: 3TI PROGETTI ITALIA S.p.A. Mandante: GP Mandante: Arch. Salvatore Vermiglio
CONCEDENTE Concessionaria Autostradali Lombarde	CONCESSIONARIO Autostreda Direttore Tecnico: Ing. Stefano Emilio Fiergo Referente Tecnico: Ing. Daniel Pacetti	PROGETTISTA 3TI PROGETTI ITALIA S.p.A.	RESPONSABILE DI PROGETTO ED INCARICATO DELL'INTEGRAZIONE FRA LE VARIE PRESTAZIONI: Ing. Alberto Cecchini
APPROVATO Autostreda Il Direttore dei Lavori: Ing. Francesco Domenico	ELABORAZIONE PROGETTUALE Redatto: Pintavale Verificato: Festa	3TI ITALIA S.p.A. DIRETTORE TECNICO Ing. Stefano Luca Possati Ordine degli Ingegneri Provincia di Roma n. 20809	APPROVATO: Ing. Alberto Cecchini