


PROVINCIA : Provincia di Monza e della Brianza
 COMUNE : Misinto

QUADRO DI UNIONE TRATTA TRCO-11

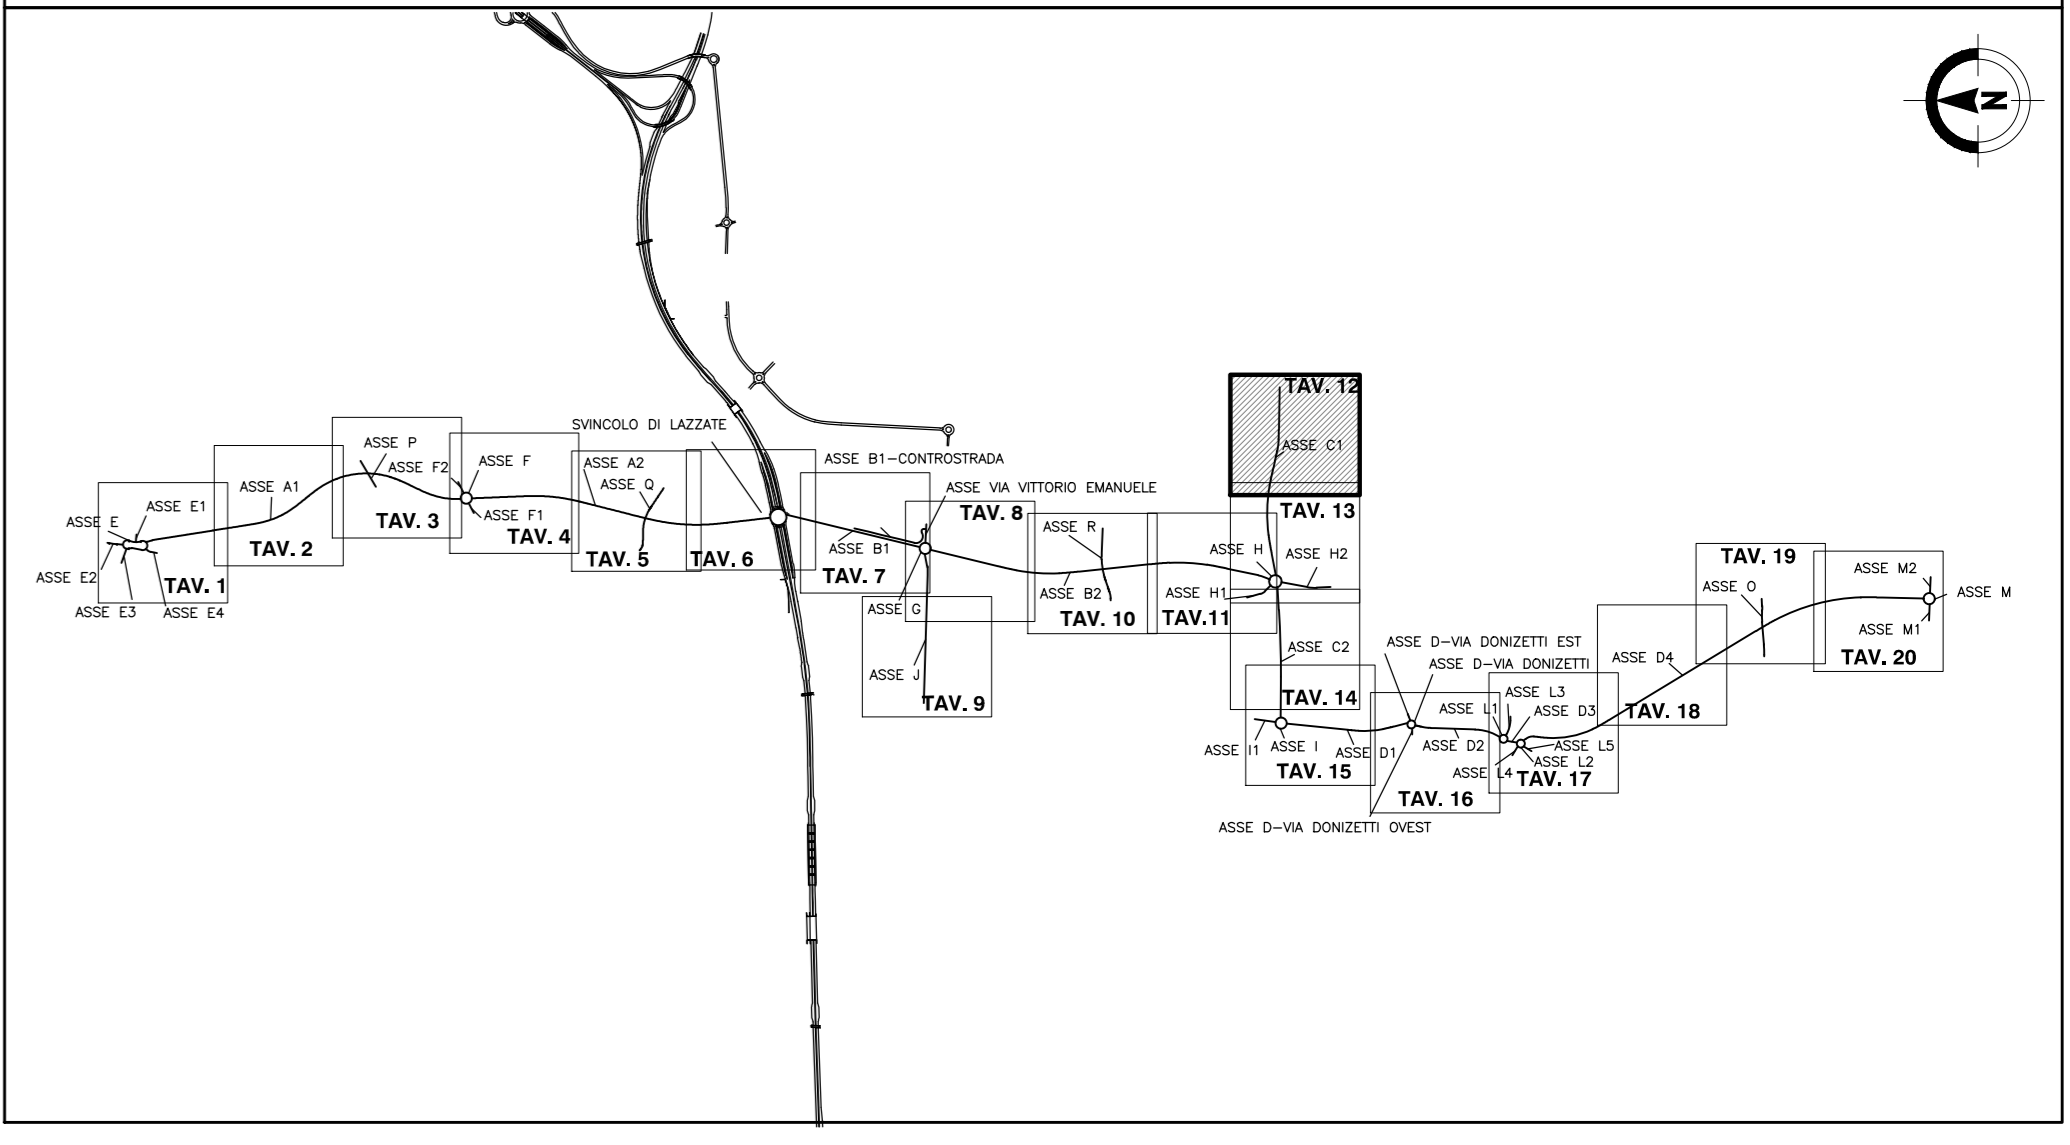

LEGENDA

■ Pozzetto in calcestruzzo	▲ Drenaggio su terre rinforzate	● Pozzo disperdente
■ Pozzetti sifone	● Pluviale impalcati	— Cunetta alla francese
■ Caditoia grigliata	▼ Embrice	--- Canaletta prefabbricata mezzotubo in cls
--- Collettore PEAD/PP DN315	--- Collettore PEAD/PP DN400	--- Collettore PEAD/PP DN500
--- Collettore PEAD/PP DN630	--- Collettore PEAD/PP DN800	--- Collettore PEAD/PP DN1000
--- Collettore PEAD/PP DN1200	--- Collettore PEAD SPIRALATO DN1360 S (diametro interno 1200mm)	--- Collettore PEAD SPIRALATO DN1625 S (diametro interno 1400mm)
--- Collettore PEAD SPIRALATO DN1730 S (diametro interno 1500mm)	--- Collettore ACCIAIO INOX DN300	--- Collettore ACCIAIO INOX DN400
--- Collettore ACCIAIO INOX DN600	--- Collettore ACCIAIO INOX DN700	--- Collettore ACCIAIO INOX DN500
--- Collettore CLS DN300	--- Collettore CLS DN400	--- Collettore CLS DN500
--- Collettore CLS DN600	--- Collettore CLS DN800	--- Collettore CLS DN800
--- Collettore PVC DN200	--- Collettore PVC DN160	
--- Canaletta in PP (galleria/sottopasso) o PEAD (rilevato)	--- Fosso / trincea drenante	① ② Estremità tombini idraulici
--- Canaletta assoluta DN300 in CLS con sistema tagliafiamma		

□ Codice pozzetto
 C0m N 01 □ Progressiva pozzetto
 □ Condotta Tratto Nord - Sud
 □ Viabilità connessa

O.S. 260.20
 Quota di Scorrimento [m s.m.m.]

MATRICE DI REVISIONE

REV	DATA	DESCRIZIONE MODIFICA

N.B.: LA TAVOLA SOSTITUISCE QUELLA RELATIVA AL CODICE [E] DEL PROGETTO ESECUTIVO

**COLLEGAMENTO AUTOSTRADALE
 DALMINE - COMO - VARESE - VALICO DEL GAGGIOLO E OPERE AD ESSO CONNESSE**
CODICE C.U.P. F11B06000270007
TRATTE B1, B2, C, D, TRVA13+14, GREENWAY
AS BUILT
TRATTA B1
 IDROLOGIA E IDRAULICA
 SMALTIMENTO ACQUE DI PIATTAFORMA
 OPERA CONNESSA TRCO11
 PLANIMETRIA DRENAGGIO ACQUE DI PIATTAFORMA TAV.12

IDENTIFICAZIONE ELABORATO		IMPRESA	
CODICE PROGETTO: F00107B	WBS	RAGGRUPPAMENTO TEMPORANEO IMPRESE:	
FASE PROGETTUALE	LOTTO	ZONA	OPERA
A	1	H02	TW00

Scala: 1:1000

DATA	DESCRIZIONE	REV
Novembre 2017	Emissione	E

PROGETTISTA - PROGETTO ESECUTIVO DI DETTAGLIO
 RAGGRUPPAMENTO TEMPORANEO PROGETTISTI:

Mandatario	Mandante	Mandante	Mandante cooptata
STRABAG A.G.	GLF Grandi Lavori Fincosit S.p.A.	ICM S.p.A.	STRABAG S.p.A.

CONCEDENTE
 CONCESSIONI AUTOSTRADALI LOMBARDE

CONCESSIONARIO
 Autostrada Pedemontane Lombarda
 Direttore Tecnico: Ing. Giuseppe Sainbo
 Referente Tecnico: Ing. Daniel Pacelli

APPROVATO
 Autostrada Pedemontane Lombarda
 Direttore dei Lavori: Ing. Francesco Domenico

RESPONSABILE DI PROGETTO ED INCARICATO DELL'INTEGRAZIONE FRA LE VARIE PRESTAZIONI:
 Ing. Alberto Cecchini

ELABORAZIONE PROGETTUALE
PROGETTISTA:
 3TI PROGETTI ITALIA S.p.A.

3TI ITALIA S.p.A.
 DIRETTORE TECNICO
 Ing. Stefano Luca Passati
 Ordine degli Ingegneri Provincia di Roma n. 20809

Redatto: DE CEGIE Verificato: SORGE Approvato: Possati