




PROVINCIA : Provincia di Monza e della Brianza
 COMUNE : Misinto


← COMO

→ SP SARONNO

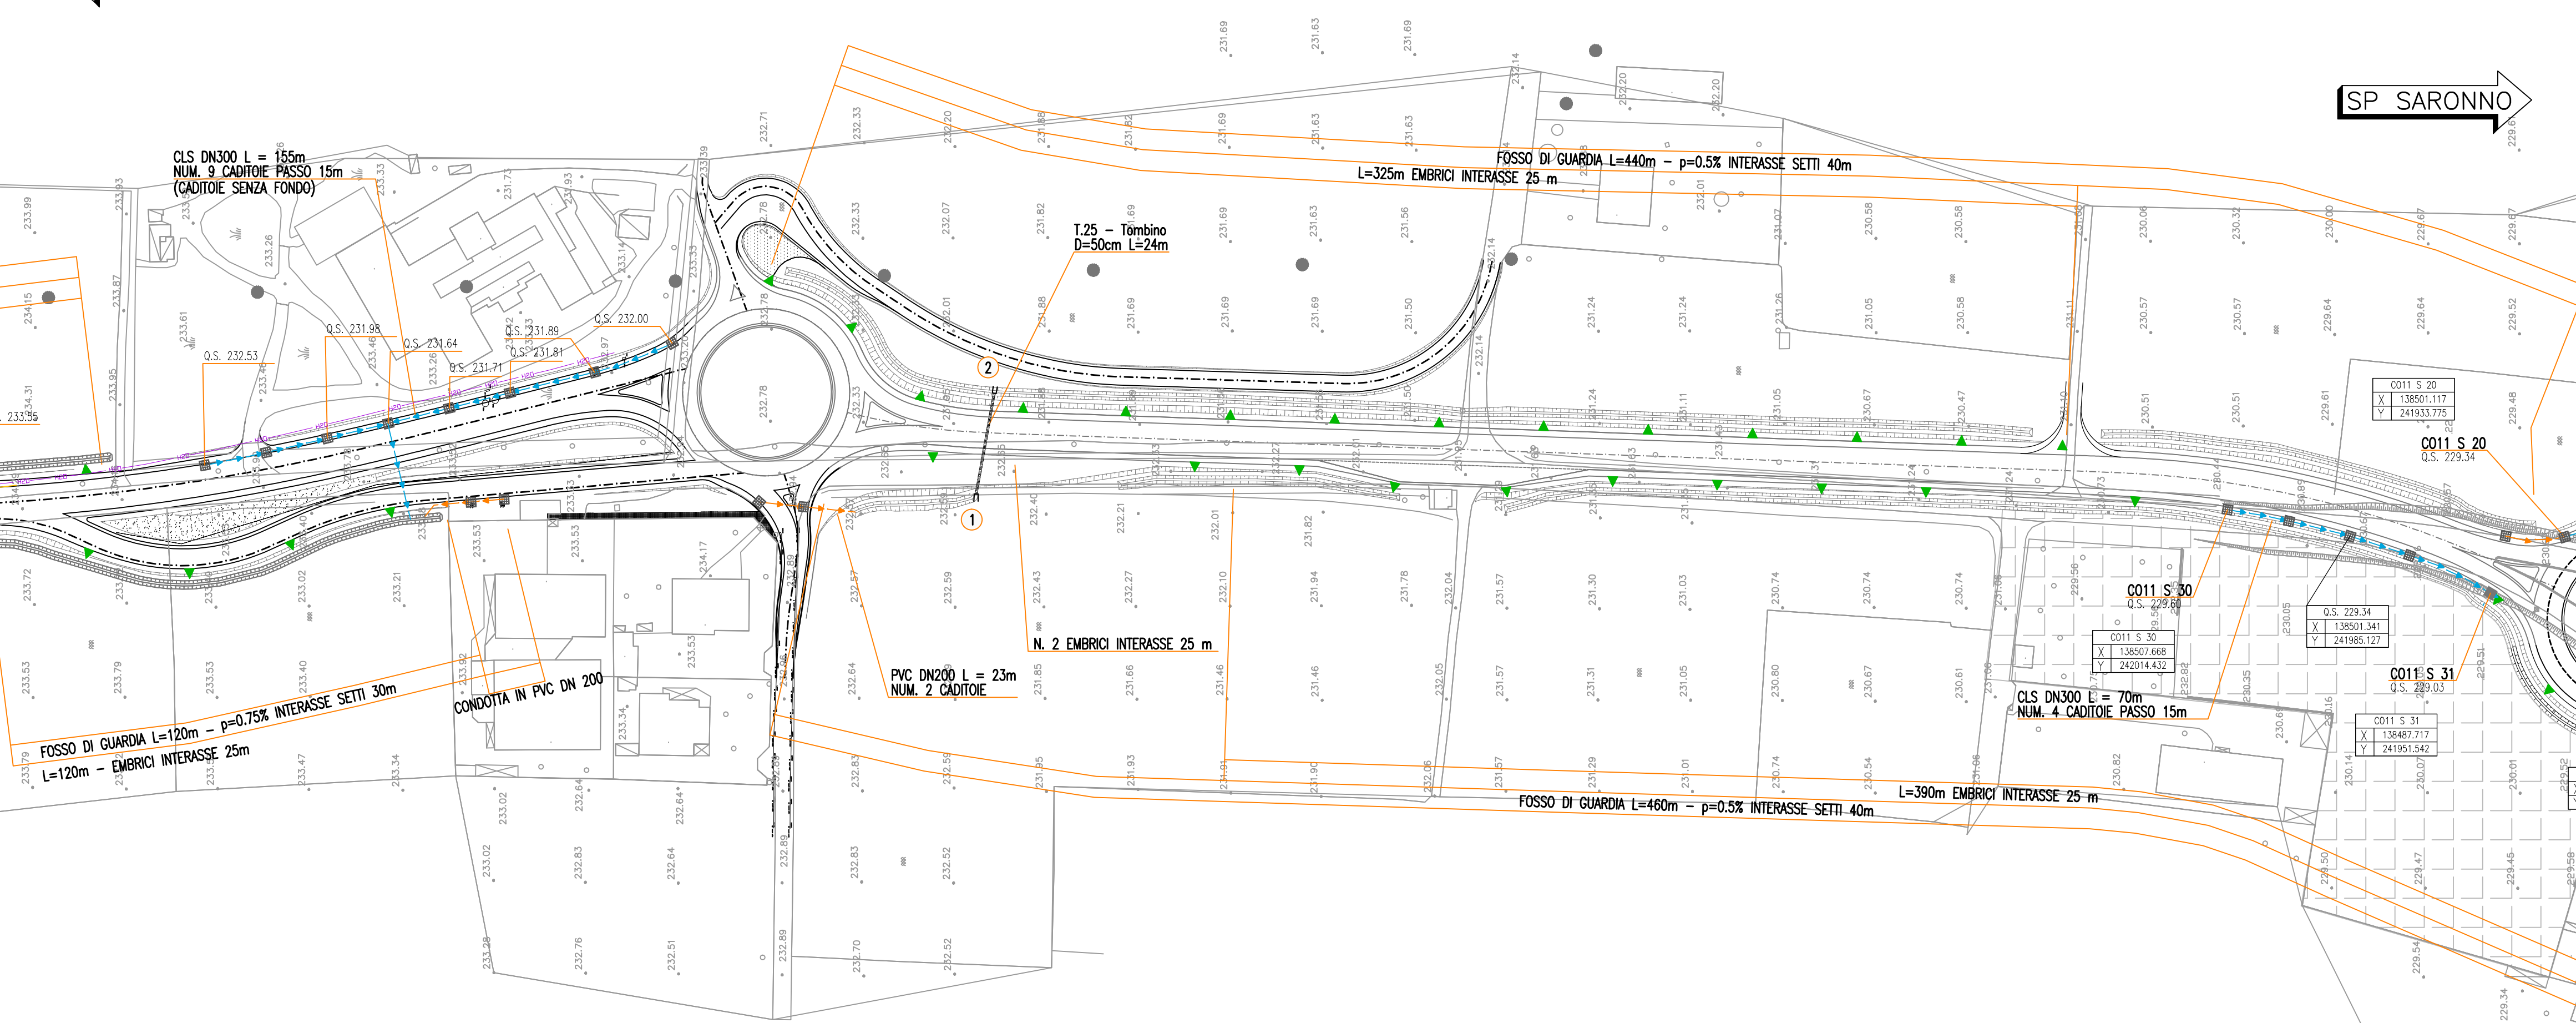

PROVINCIA : Provincia di Como
 COMUNE : Rovello Porro

QUADRO DI UNIONE TRATTA TRCO-11

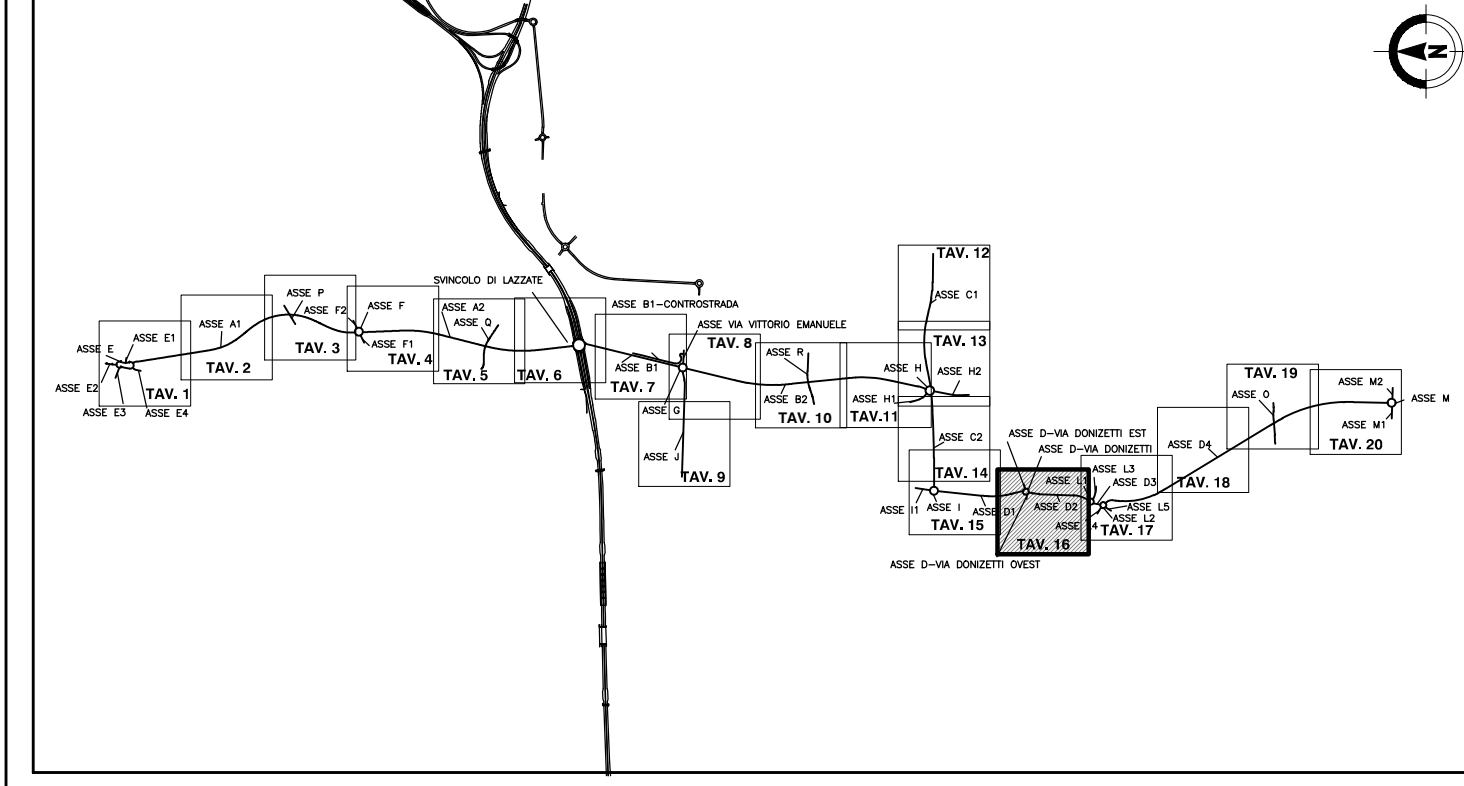

LEGENDA

- Pozzetto in calcestruzzo
- Pozzetti sifone
- Caditoio grigliato
- ▲ Drenaggio su terre rinforzate
- Pluviale impalcati
- ▼ Embrice
- Pozzo disperdente
- Cunetta alla francese
- Canaletta prefabbricata mezzotubo in cls
- Canaletta in PP (galleria/sottopasso) a PEAD (rilevato)
- Canaletta assoluta DN300 in CLS con sistema tagliafiumma
- Fosso / trincea drenante
- Estremità tombini idraulici
- Collettore PEAD/PP DN315
- Collettore PEAD/PP DN630
- Collettore PEAD/PP DN1200
- Collettore PEAD/PP DN400
- Collettore PEAD/PP DN800
- Collettore PEAD/PP DN500
- Collettore PEAD/PP DN1000
- Collettore PEAD SPIRALATO DN1360 S (diametro interno 1200mm)
- Collettore PEAD SPIRALATO DN1625 S (diametro interno 1400mm)
- Collettore PEAD SPIRALATO DN1730 S (diametro interno 1500mm)
- Collettore ACCIAIO INOX DN300
- Collettore ACCIAIO INOX DN600
- Collettore ACCIAIO INOX DN400
- Collettore ACCIAIO INOX DN700
- Collettore ACCIAIO INOX DN500
- Collettore CLS DN300
- Collettore CLS DN600
- Collettore CLS DN400
- Collettore CLS DN800
- Collettore CLS DN500
- Collettore PVC DN200
- Collettore PVC DN160
- Codice pozzetto
- Progressiva pozzetto
- Condotta Tratto Nord - Sud
- Viabilità connesso

MATRICE DI REVISIONE

REV	DATA	DESCRIZIONE MODIFICA

N.B.: LA TAVOLA SOSTITUISCE QUELLA RELATIVA AL CODICE E DEL PROGETTO ESECUTIVO




COLLEGAMENTO AUTOSTRADALE
DALMINE - COMO - VARESE - VALICO DEL GAGGIOLO E OPERE AD ESSO CONNESSE
CODICE C.U.P. F1180600027007
TRATTE B1, B2, C, D, TRVA13+14, GREENWAY
AS BUILT
TRATTA B1
 IDROLOGIA E IDRAULICA
 SMALTIMENTO ACQUE DI PIATTAFORMA
 OPERA CONNESSA TRCO11
 PLANIMETRIA DRENAGGIO ACQUE DI PIATTAFORMA TAV.16

<p>IDENTIFICAZIONE ELABORATO</p> <p>CODICE PROGETTO: F00107B</p> <p>WBS</p> <table border="1" style="font-size: 8px;"> <tr><td>FASE PROGETTUALE</td><td>LOTTO</td><td>ZONA</td><td>OPERA</td><td>TRATTO D'OPERA</td><td>TIPO ELABORATO</td><td>PROGRESSIVO</td><td>REVISIONE</td></tr> <tr><td>A</td><td>1</td><td>H02</td><td>TW000</td><td>0</td><td>P1</td><td>016</td><td>E1</td></tr> </table> <p>Scala: 1:1000</p> <table border="1" style="font-size: 8px;"> <thead> <tr> <th>DATA</th> <th>DESCRIZIONE</th> <th>REV</th> </tr> </thead> <tbody> <tr> <td>Luglio 2017</td> <td>Emissione</td> <td>E</td> </tr> </tbody> </table> <p>CONCEDENTE <small>CONCESSIONARI AUTOSTRADALI LOMBARDE</small></p> <p>CONCESSIONARIO <small>Autostradale Padana</small> <small>Autostradale Padana</small> <small>Autostradale Padana</small></p> <p>APPROVATO <small>Autostradale Padana</small></p>	FASE PROGETTUALE	LOTTO	ZONA	OPERA	TRATTO D'OPERA	TIPO ELABORATO	PROGRESSIVO	REVISIONE	A	1	H02	TW000	0	P1	016	E1	DATA	DESCRIZIONE	REV	Luglio 2017	Emissione	E	<p>IMPRESA RAGGRUPPAMENTO TEMPORANEO IMPRESE:</p> <table border="0" style="font-size: 8px;"> <tr> <td>Mandatario STRABAG A.G.</td> <td>Mandante GLF Grandi Lavori Fincoist S.p.A.</td> <td>Mandatario ICM S.p.A.</td> <td>Mandatario STRABAG S.p.A.</td> </tr> </table> <p>PROGETTISTA - PROGETTO ESECUTIVO DI DETTAGLIO RAGGRUPPAMENTO TEMPORANEO PROGETTISTI:</p> <table border="0" style="font-size: 8px;"> <tr> <td>Mandatario 3TI PROGETTI ITALIA</td> <td>Mandante GP</td> <td>Mandante ALBERTI VERMIGLIO</td> <td>Mandante Arch. Salvatore Vermiglio</td> </tr> </table> <p>RESPONSABILE DI PROGETTO ED INCARICATO DELL'INTEGRAZIONE FRA LE VARIE PRESTAZIONI: Ing. Alberto Cecchini</p> <p>ELABORAZIONE PROGETTUALE PROGETTISTA: 3TI PROGETTI ITALIA S.p.A.</p> <p>3TI ITALIA S.p.A. DIRETTORE TECNICO Ing. Stefano Luca Passati Ordine degli Ingegneri Provincia di Roma n. 20809</p> <p>Redatto: Donatello Verificato: Sorge Approvato: Passati</p>	Mandatario STRABAG A.G.	Mandante GLF Grandi Lavori Fincoist S.p.A.	Mandatario ICM S.p.A.	Mandatario STRABAG S.p.A.	Mandatario 3TI PROGETTI ITALIA	Mandante GP	Mandante ALBERTI VERMIGLIO	Mandante Arch. Salvatore Vermiglio
FASE PROGETTUALE	LOTTO	ZONA	OPERA	TRATTO D'OPERA	TIPO ELABORATO	PROGRESSIVO	REVISIONE																								
A	1	H02	TW000	0	P1	016	E1																								
DATA	DESCRIZIONE	REV																													
Luglio 2017	Emissione	E																													
Mandatario STRABAG A.G.	Mandante GLF Grandi Lavori Fincoist S.p.A.	Mandatario ICM S.p.A.	Mandatario STRABAG S.p.A.																												
Mandatario 3TI PROGETTI ITALIA	Mandante GP	Mandante ALBERTI VERMIGLIO	Mandante Arch. Salvatore Vermiglio																												