



PROVINCIA : Provincia di Varese
COMUNE : Saronno

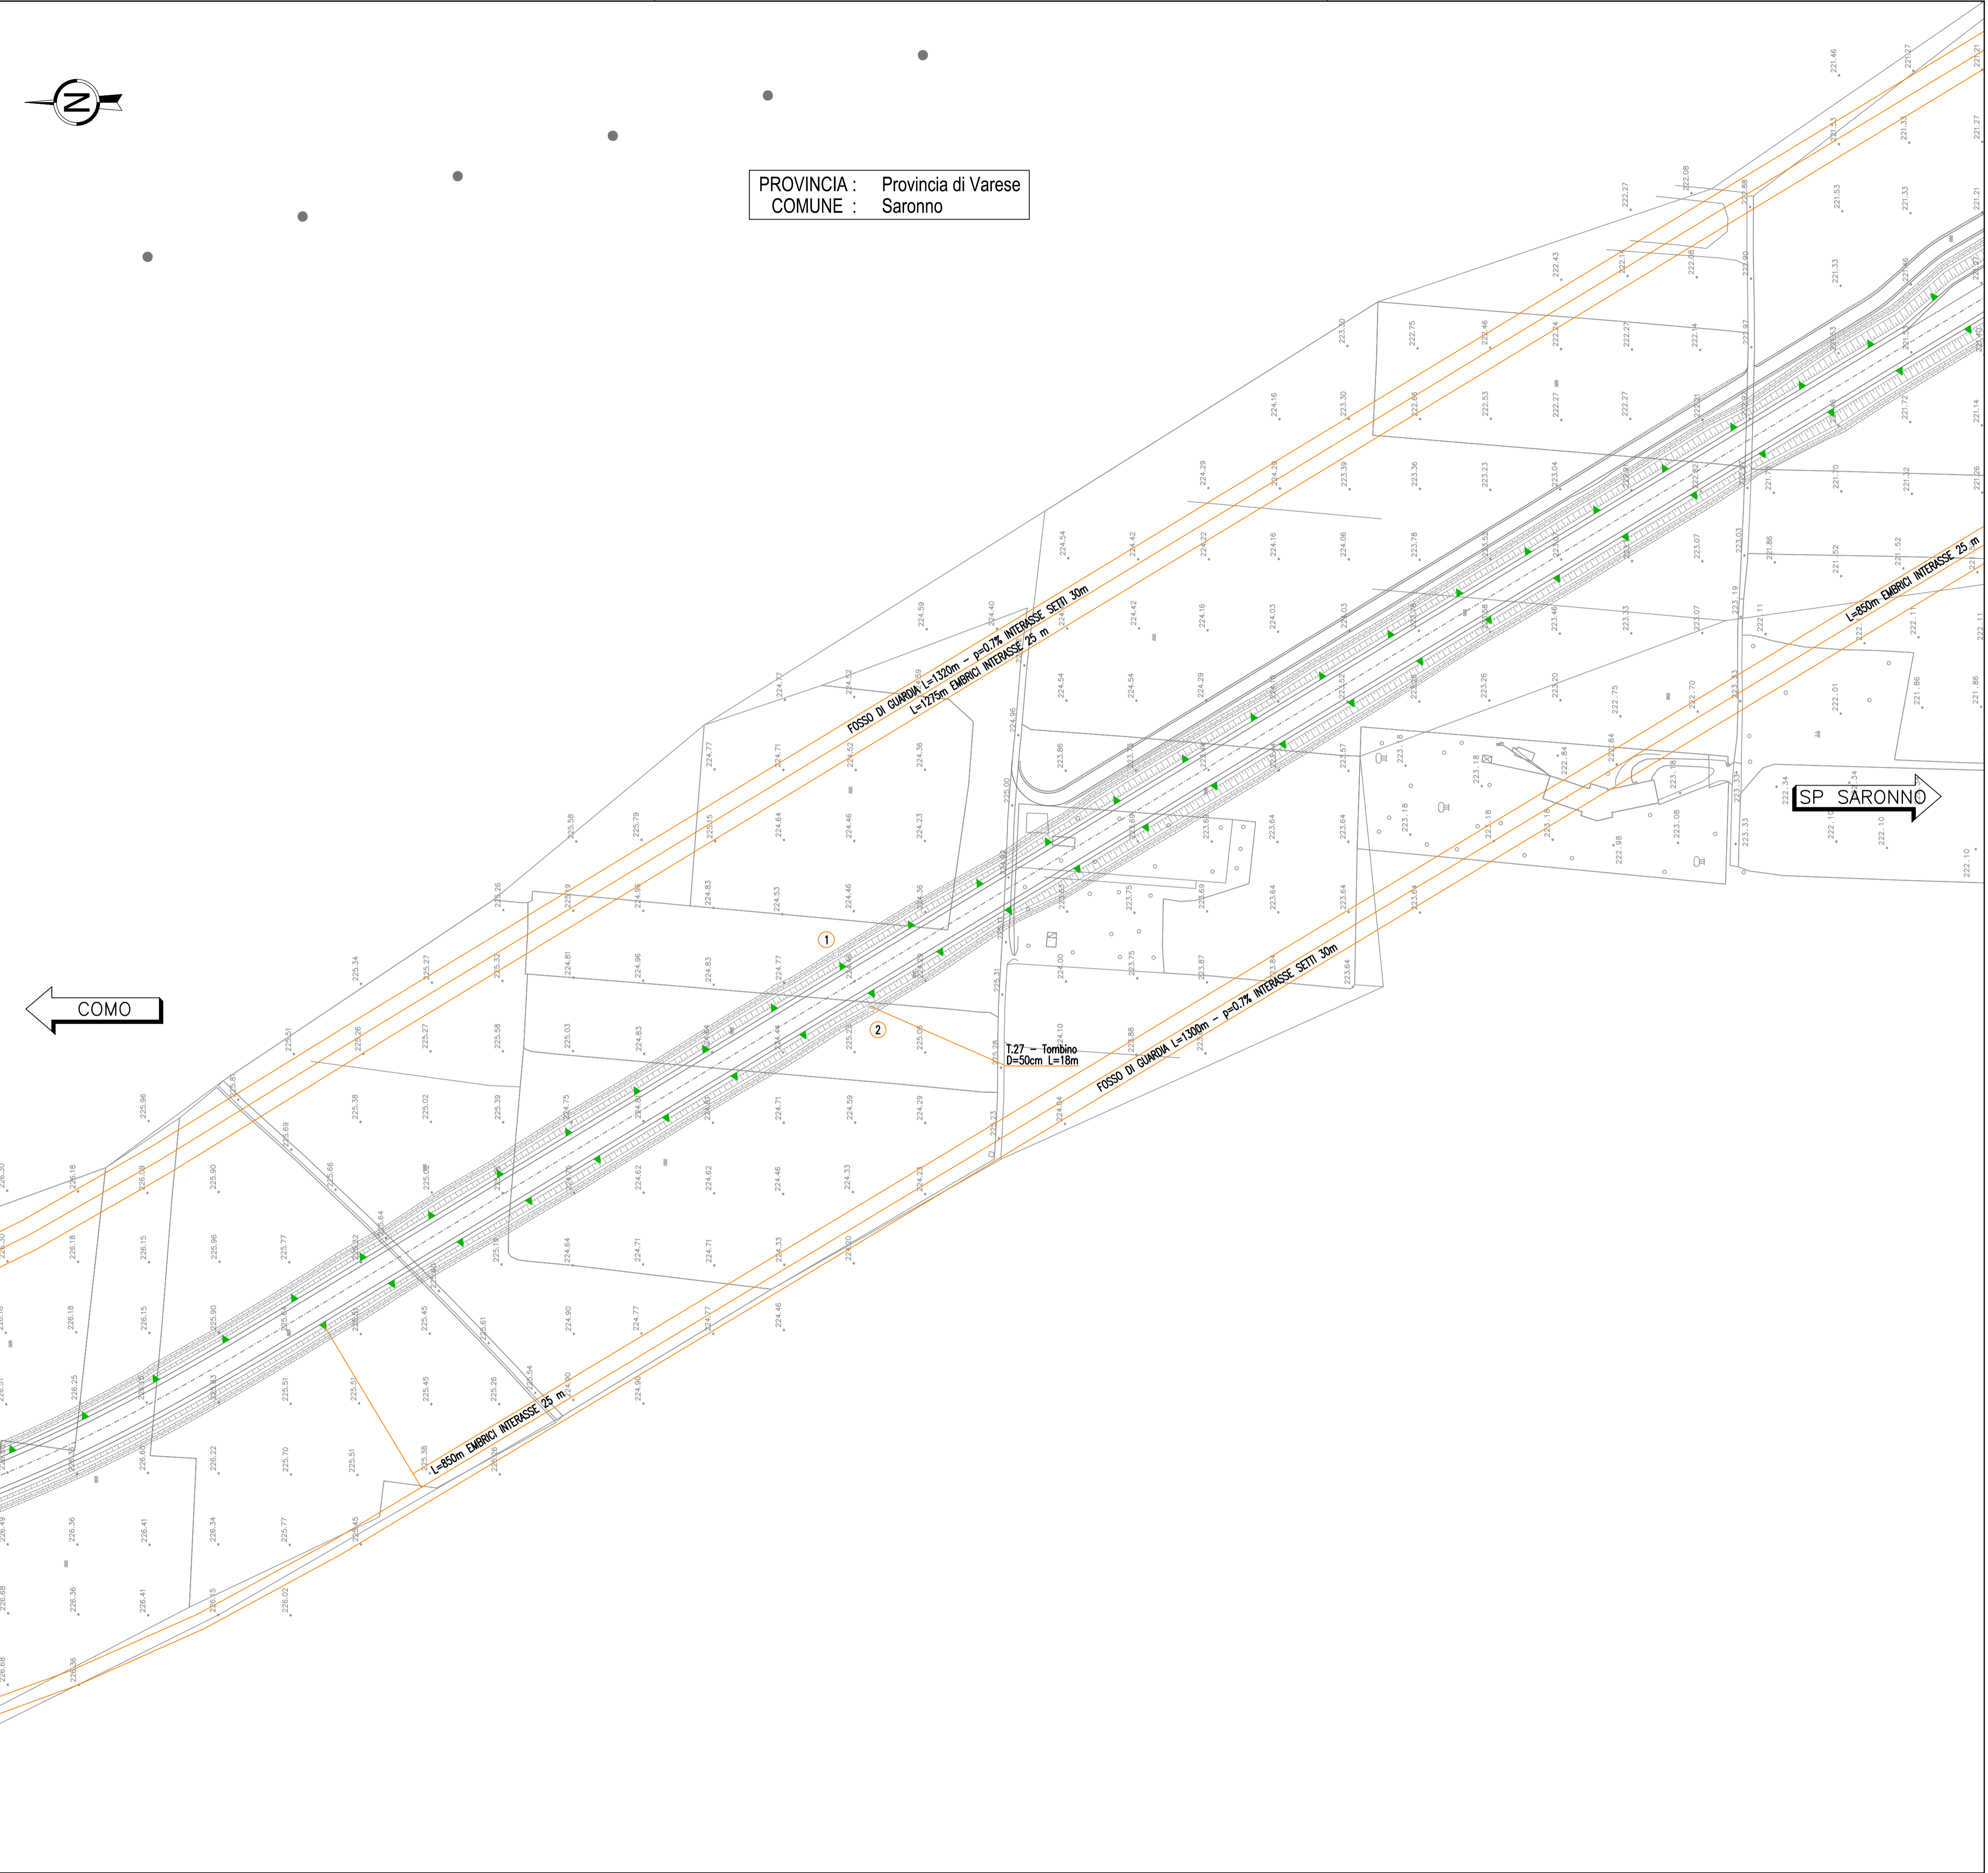

← COMO

→ SP SARONNO

QUADRO DI UNIONE TRATTA TRCO-11

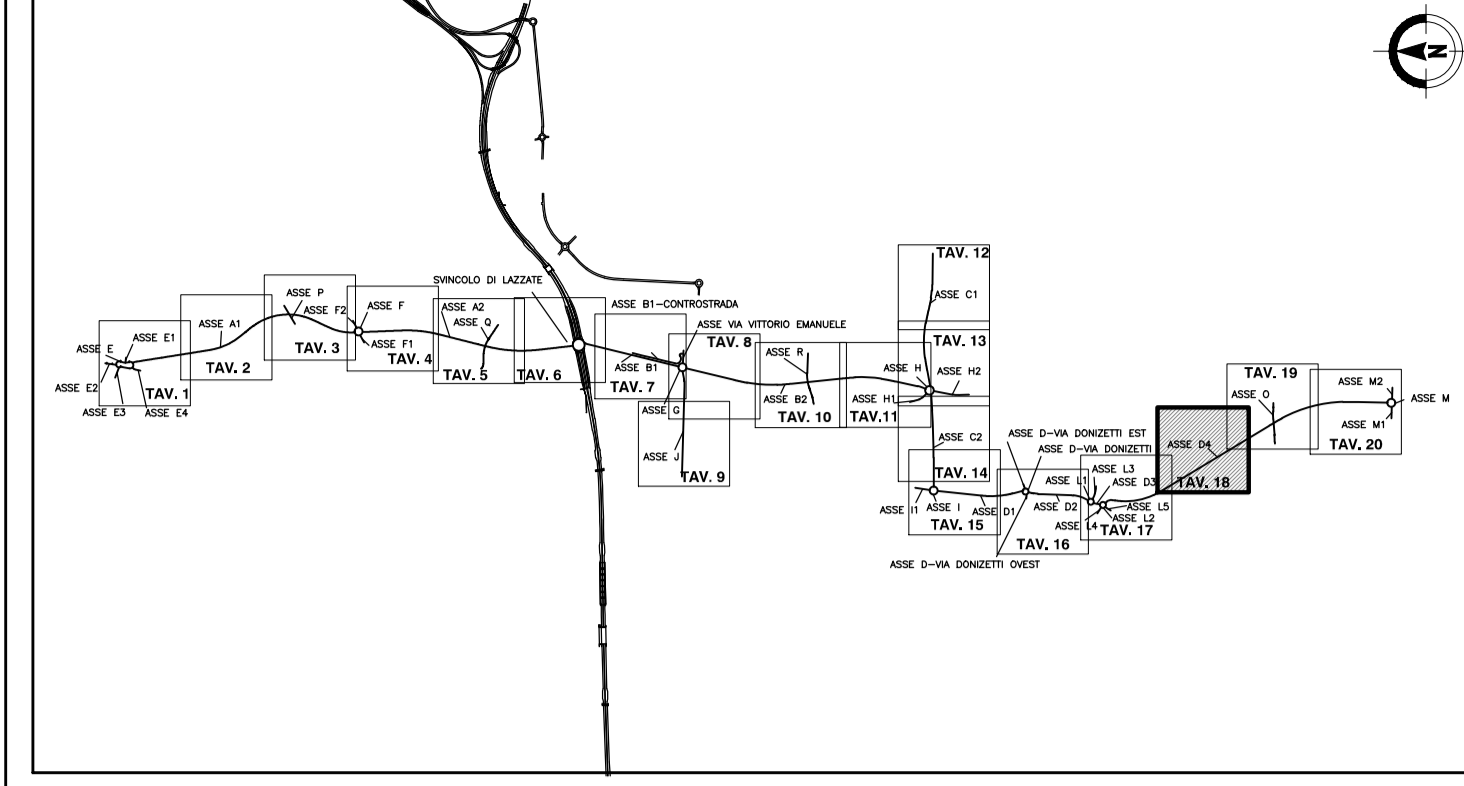

LEGENDA

- Pozzetto in calcestruzzo
- Pozzetti sifone
- Cadioloa grigliata
- ▶ Drenaggio su terre rinforzate
- Pluviale impalcato
- ▼ Embrice
- Pozzo disperdente
- Cunetto alla francese
- Canaletta prefabbricata mezzotubo in cls
- Collettore PEAD/PP DN315
- Collettore PEAD/PP DN400
- Collettore PEAD/PP DN500
- Collettore PEAD/PP DN630
- Collettore PEAD/PP DN800
- Collettore PEAD/PP DN1000
- Collettore PEAD SPIRALATO DN1360 S (diametro interno 1200mm)
- Collettore PEAD SPIRALATO DN1625 S (diametro interno 1400mm)
- Collettore PEAD SPIRALATO DN1730 S (diametro interno 1500mm)
- Collettore ACCIAIO INOX DN300
- Collettore ACCIAIO INOX DN400
- Collettore ACCIAIO INOX DN500
- Collettore ACCIAIO INOX DN600
- Collettore ACCIAIO INOX DN700
- Collettore CLS DN300
- Collettore CLS DN400
- Collettore CLS DN500
- Collettore CLS DN600
- Collettore CLS DN800
- Collettore PVC DN200
- Collettore PVC DN160
- Canaletta in PP (galleria/sottopasso) o PEAD (rilevato)
- Canaletta assoluta DN300 in CLS con sistema tagliagama
- Fosso / trincea drenante
- Estremità tombini idraulici

REV	DATA	DESCRIZIONE MODIFICA

N.B. : LA TAVOLA SOSTITUISCE QUELLA RELATIVA AL CODICE E DEL PROGETTO ESECUTIVO

CONCESSIONARI AUTOSTRADALI LOMBARDE

COLLEGAMENTO AUTOSTRADALE DALMINE - COMO - VARESE - VALICO DEL GAGGIOLO E OPERE AD ESSO CONNESSE

CODICE C.U.P. F11B06000270007

TRATTE B1, B2, C, D, TRVA13+14, GREENWAY

AS BUILT

TRATTA B1

IDROLOGIA E IDRAULICA

SMALTIMENTO ACQUE DI PIATTAFORMA

OPERA CONNESSA TRCO11

PLANIMETRIA DRENAGGIO ACQUE DI PIATTAFORMA TAV.18

IDENTIFICAZIONE ELABORATO CODICE PROGETTO: F001078 WBS	IMPRESA RAGGRUPPAMENTO TEMPORANEO IMPRESE:
FASE PROGETTUALE	Mandatario
LOTTO	STRABAG A.G.
ZONA	GLF
OPERA	Grandi Lavori
TRATTO D'OPERA	Fincosit S.p.A.
TIP. AMBITO	PROGRESSIVO
TIP. PROGRESSIVO	REVISIONE
A 1	H02
2	TW000
0	P1
018	E1

Scala: 1:100

DATA	DESCRIZIONE	REV	PROGETTISTA - PROGETTO ESECUTIVO DI DETTAGLIO
Luglio 2017	Emissione	E	RAGGRUPPAMENTO TEMPORANEO PROGETTISTI:
			Mandatario
			311 PROGETTITALIA
			Mandante
			GP
			Mandante
			ALBERTO CECCHINI

CONCEDENTE
CONCESSIONARI AUTOSTRADALI LOMBARDE

CONCESSIONARIO
Autostezada Padanesea Lombardia
Direttore Tecnico: Ing. Stefano Emilio Frigerio
Referente Tecnico: Ing. Daniel Paoletti

APPROVATO
Autostezada Padanesea Lombardia
Il Direttore dei Lavori: Ing. Francesco Domenico

ELABORAZIONE PROGETTUALE
PROGETTISTA:
311 PROGETTITALIA S.p.A.
Redatto: Donatello
Verificato: Sorgo
Approvato: Possati

RESPONSABILE DI PROGETTO ED INCARICATO DELL'INTEGRAZIONE FRA LE VARIE PRESTAZIONI:
Ing. Alberto Cecchini

311 ITALIA S.p.A.
DIRETTORE TECNICO
Ing. Stefano Luca Possati
Ordine degli Ingegneri
Provincia di Roma n. 20809