


PROVINCIA : Provincia di Monza e della Brianza
COMUNE : Ceriano Laghetto

PROVINCIA : Provincia di Varese
COMUNE : Saronno

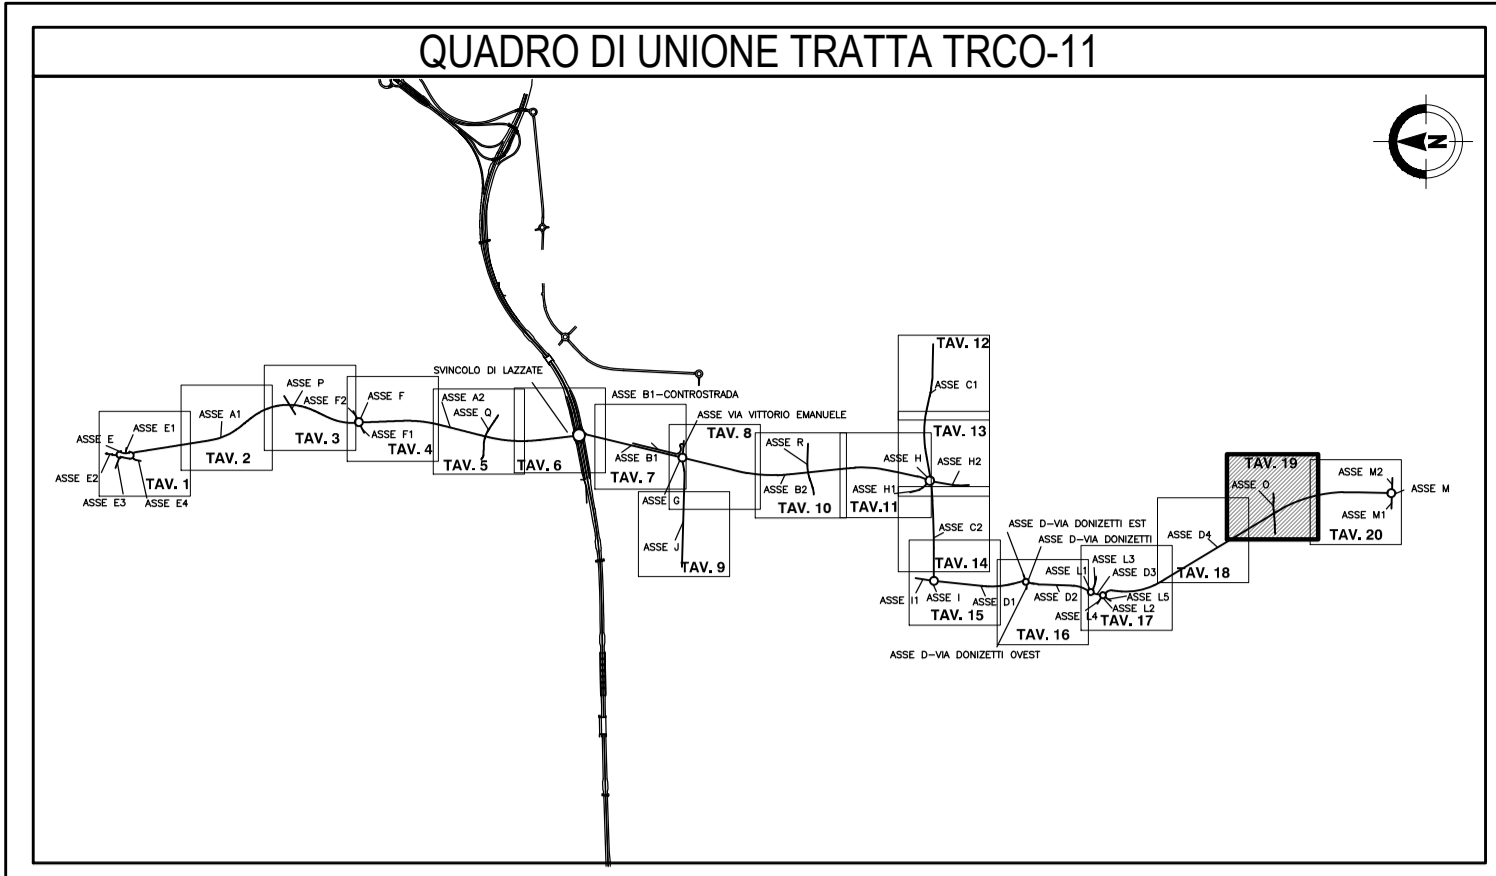

LEGENDA

■ Pozzetto in calcestruzzo	▲ Drenaggio su terre rinforzate	● Pozzo disperdente
■ Pozzetti sifone	● Pluviale impalcato	— Cunetta alla francese
■ Codaioa grigliata	▼ Embrice	— Canoletta prefabbricata mezzotubo in cls
— Collettore PEAD/PP DN315	— Collettore PEAD/PP DN400	— Collettore PEAD/PP DN500
— Collettore PEAD/PP DN630	— Collettore PEAD/PP DN800	— Collettore PEAD/PP DN1000
— Collettore PEAD/PP DN1200		
— Collettore PEAD SPIRALATO DN1360 S (diametro interno 1200mm)		
— Collettore PEAD SPIRALATO DN1625 S (diametro interno 1400mm)		
— Collettore PEAD SPIRALATO DN1730 S (diametro interno 1500mm)		
— Collettore ACCIAIO INOX DN300	— Collettore ACCIAIO INOX DN400	— Collettore ACCIAIO INOX DN500
— Collettore ACCIAIO INOX DN600	— Collettore ACCIAIO INOX DN700	
— Collettore CLS DN300	— Collettore CLS DN400	— Collettore CLS DN500
— Collettore CLS DN600	— Collettore CLS DN800	
— Collettore PVC DN200	— Collettore PVC DN160	
— Canoletta in PP (galleria/sottopasso) o PEAD (rievato)	— Fosso / trincea drenante	
— Canoletta assoluta DN300 in CLS con sistema tagliafiamma	① ② Estremità tombini idraulici	

□ Codice pozzetto
 — Progressiva pozzetto
 L Candola Tratto Nord - Sud
 LID Viabilità concesso
 O.S. 260.20
 L Quota di Scorrimento [m s.m.m.]

MATRICE DI REVISIONE

REV	DATA	DESCRIZIONE MODIFICA

N.B.: LA TAVOLA SOSTITUISCE QUELLA RELATIVA AL CODICE E DEL PROGETTO ESECUTIVO

COLLEGAMENTO AUTOSTRADALE DALMINE - COMO - VARESE - VALICO DEL GAGGIOLO E OPERE AD ESSO CONNESSE
 CODICE C.U.P. F11906000270007

TRATTE B1, B2, C, D, TRVA13+14, GREENWAY

AS BUILT

TRATTA B1
 IDROLOGIA E IDRAULICA
 SMALTIMENTO ACQUE DI PIATTAFORMA
 OPERA CONNESSA TRCO11
 PLANIMETRIA DRENAGGIO ACQUE DI PIATTAFORMA TAV.19

IDENTIFICAZIONE ELABORATO CODICE PROGETTO: F001078 WBS	IMPRESA RAGGRUPPAMENTO TEMPORANEO IMPRESE: Mandatario: STRABAG A.G. Mandante: GLF Grandi Lavori Fincoist S.p.A. Mandatario copiato: ICM S.p.A. Mandante copiato: STRABAG S.p.A.
FASE PROGETTUALE LOTTO: A ZONA: H02 OPERA: TW000 TRATTO/DOPERA: 0 TIPO ELABORATO: P1 PROGRESSIVO: 019 REGIONE: EM	PROGETTISTA - PROGETTO ESECUTIVO DI DETTAGLIO RAGGRUPPAMENTO TEMPORANEO PROGETTISTI: Mandatario: 31 PROGETTI ITALIA S.p.A. Mandante: GP Progetti Mandante: ALBERTO CECCHINI Mandante: Arch. Salvatore Vermiglio
CONCEDENTE CONCESSIONARI AUTOSTRADALI LOMBARDE	RESPONSABILE DI PROGETTO ED INCARICATO DELL'INTEGRAZIONE FRA LE VARIE PRESTAZIONI: Ing. Alberto Cecchini
CONCESSIONARIO Autostrada Padana Lombarde Direttore Tecnico: Ing. Stefano Emilio Frigerio Referente Tecnico: Ing. Daniele Pacinotti	ELABORAZIONE PROGETTUALE PROGETTISTA: 31I PROGETTI ITALIA S.p.A. 31I ITALIA S.p.A. DIRETTORE TECNICO Ing. Stefano Luca Possati Ordine degli Ingegneri Provincia di Roma n. 20809
APPROVATO Autostrada Padana Lombarde Il Direttore dei Lavori: Ing. Francesco Domenico	Redatto: Donatello Verificato: Sorge Approvato: Possati

Scala: 1:1000