


LEGENDA PLANIMETRIA

- condotta in CLS diametro 300/400/500/600
- pozzetto in CLS altezza variabile
- nord

LEGENDA PROFILO

- ciglio di progetto
- estradosso inferiore pacchetto stradale (32cm)
- condotta in CLS diametro 300/400/500/600
- pozzetto in CLS altezza variabile
- giunzione tra condotte in CLS

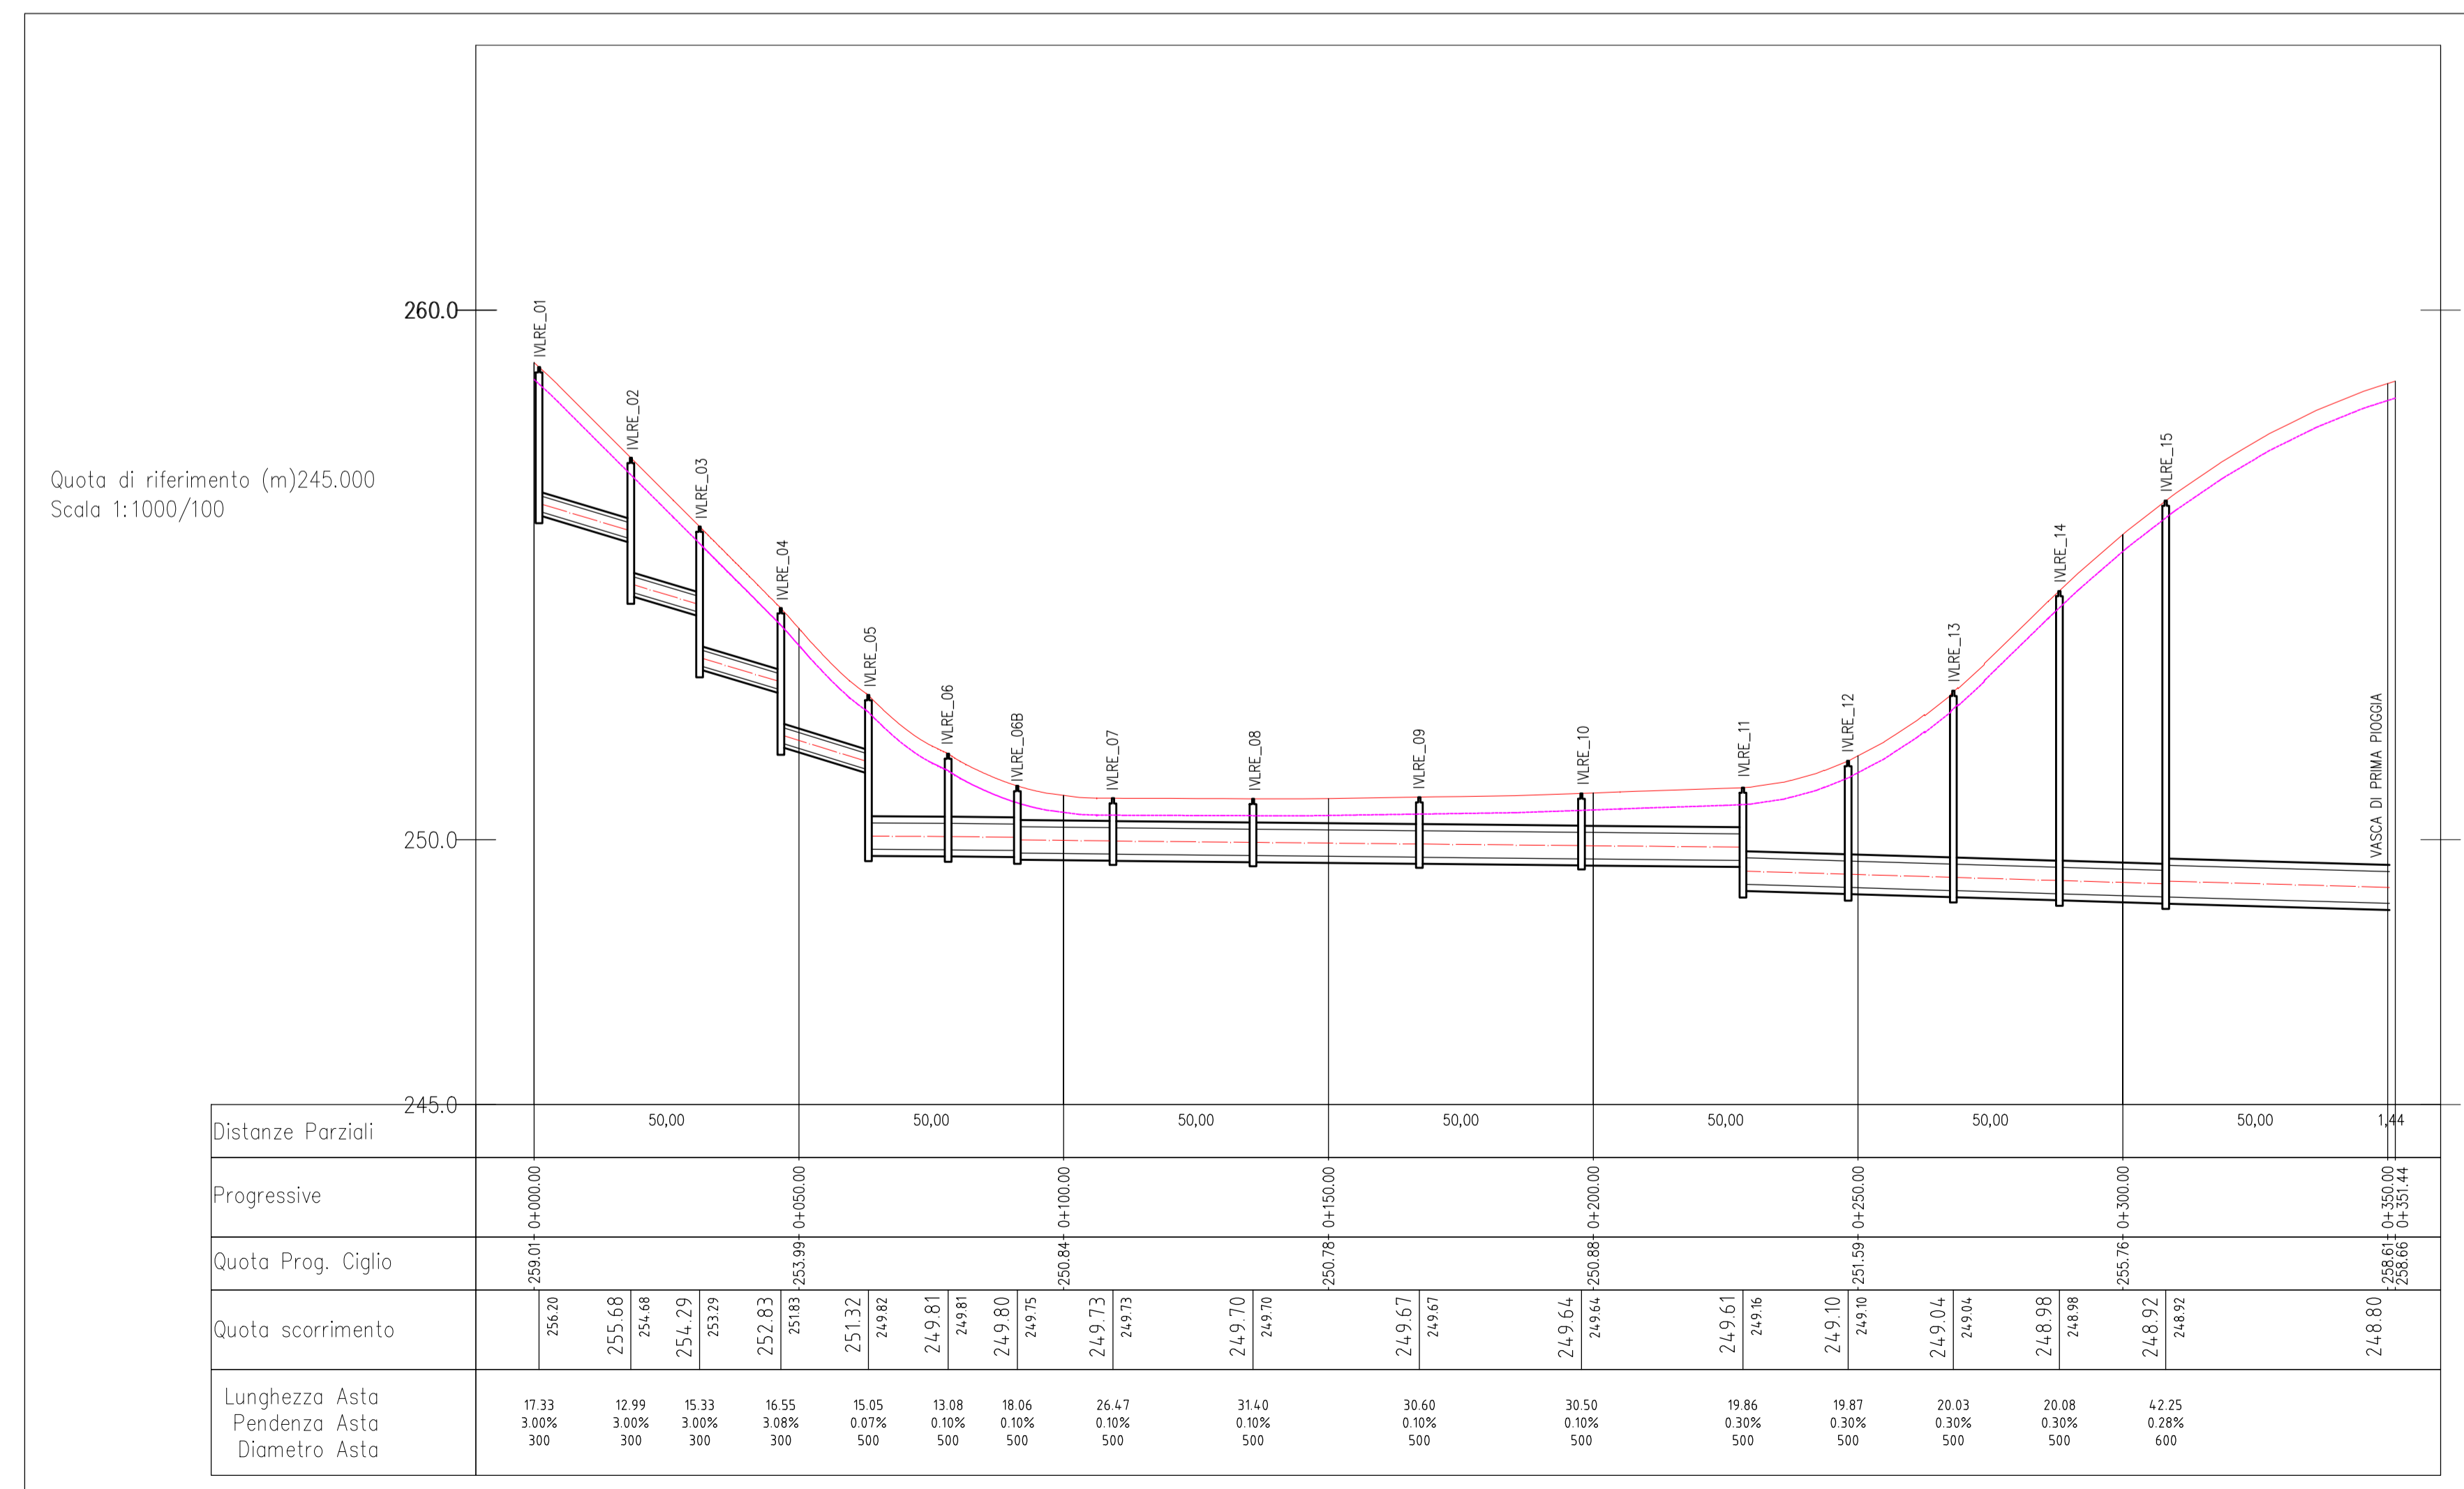

MATRICE DI REVISIONE

REV	DATA	DESCRIZIONE MODIFICA

N.B.: LA TAVOLA SOSTITUISCE QUELLA RELATIVA AL CODICE [] DEL PROGETTO ESECUTIVO

COLLEGAMENTO AUTOSTRADALE DALMINE - COMO - VARESE - VALICO DEL GAGGIOLO E OPERE AD ESSO CONNESSE
TRATTE B1, B2, C, D, TRVA13+14, GREENWAY
AS BUILT
TRATTA B1
 IDROLOGIA E IDRAULICA
 SMALTIMENTO ACQUE DI PIATTAFORMA
 VIABILITA' INTERFERITA
 PLANIMETRIA E PROFILO DI DRENAGGIO ASSE IVRE_01-VPP

IDENTIFICAZIONE ELABORATO
 CODICE PROGETTO: F001078
 WBS

IMPRESA
RAGGRUPPAMENTO TEMPORANEO IMPRESE:
 Mandataria: STRABAG A.G.
 Mandante: GLF Grandi Lavori Fincosit S.p.A.
 Mandante: Impresa costruzioni Giuseppe Mallauro S.p.A.
 Mandante coperto: STRABAG S.p.A.

STRABAG **MALTAURO** **STRABAG**

CONCEDENTE
 CONCESSIONI AUTOSTRADALI LOMBARDE

CONCESSIONARIO
 Autstrada Pademontana Lombardia
 Direzione Tecnica: Ing. Enrico Anzi
 Referente Tecnico: Ing. Daniele FRANELLI

APPROVATO
 Autstrada Pademontana Lombardia
 Direttore dei Lavori: Ing. Francesco Domiano

PROGETTISTA - PROGETTO ESECUTIVO DI DETTAGLIO
RAGGRUPPAMENTO TEMPORANEO PROGETTISTI:
 Mandataria: 3TI PROGETTI ITALIA S.p.A.
 Mandante: GP
 Mandante: Arch. Salvatore Vermiglio

RESPONSABILE DI PROGETTO ED INCARICATO DELL'INTEGRAZIONE FRA LE VARIE PRESTAZIONI:
 Ing. Alberto Cecchini

ELABORAZIONE PROGETTUALE
PROGETTISTA:
 3TI PROGETTI ITALIA S.p.A.
3TI ITALIA S.p.A.
 DIRETTORE TECNICO
 Ing. Stefano Luca Passati
 Ordine degli Ingegneri Provincia di Roma n. 20809

Redatto: Angilini Verificato: Baglio Approvato: Passati