


LEGENDA PLANIMETRIA

- condotta in CLS diametro 300
- pozzetto in CLS altezza variabile
- griglia in ghisa sferoidale classe di resistenza A15 dimensioni 300x50cm collettore di collegamento a pozzetto - PEAD DN200
- nord

LEGENDA PROFILO

- ciglio di progetto
- estradosso inferiore pacchetto stradale (32cm)
- condotta in CLS diametro 300
- pozzetto in CLS altezza variabile
- giunzione tra condotte in CLS

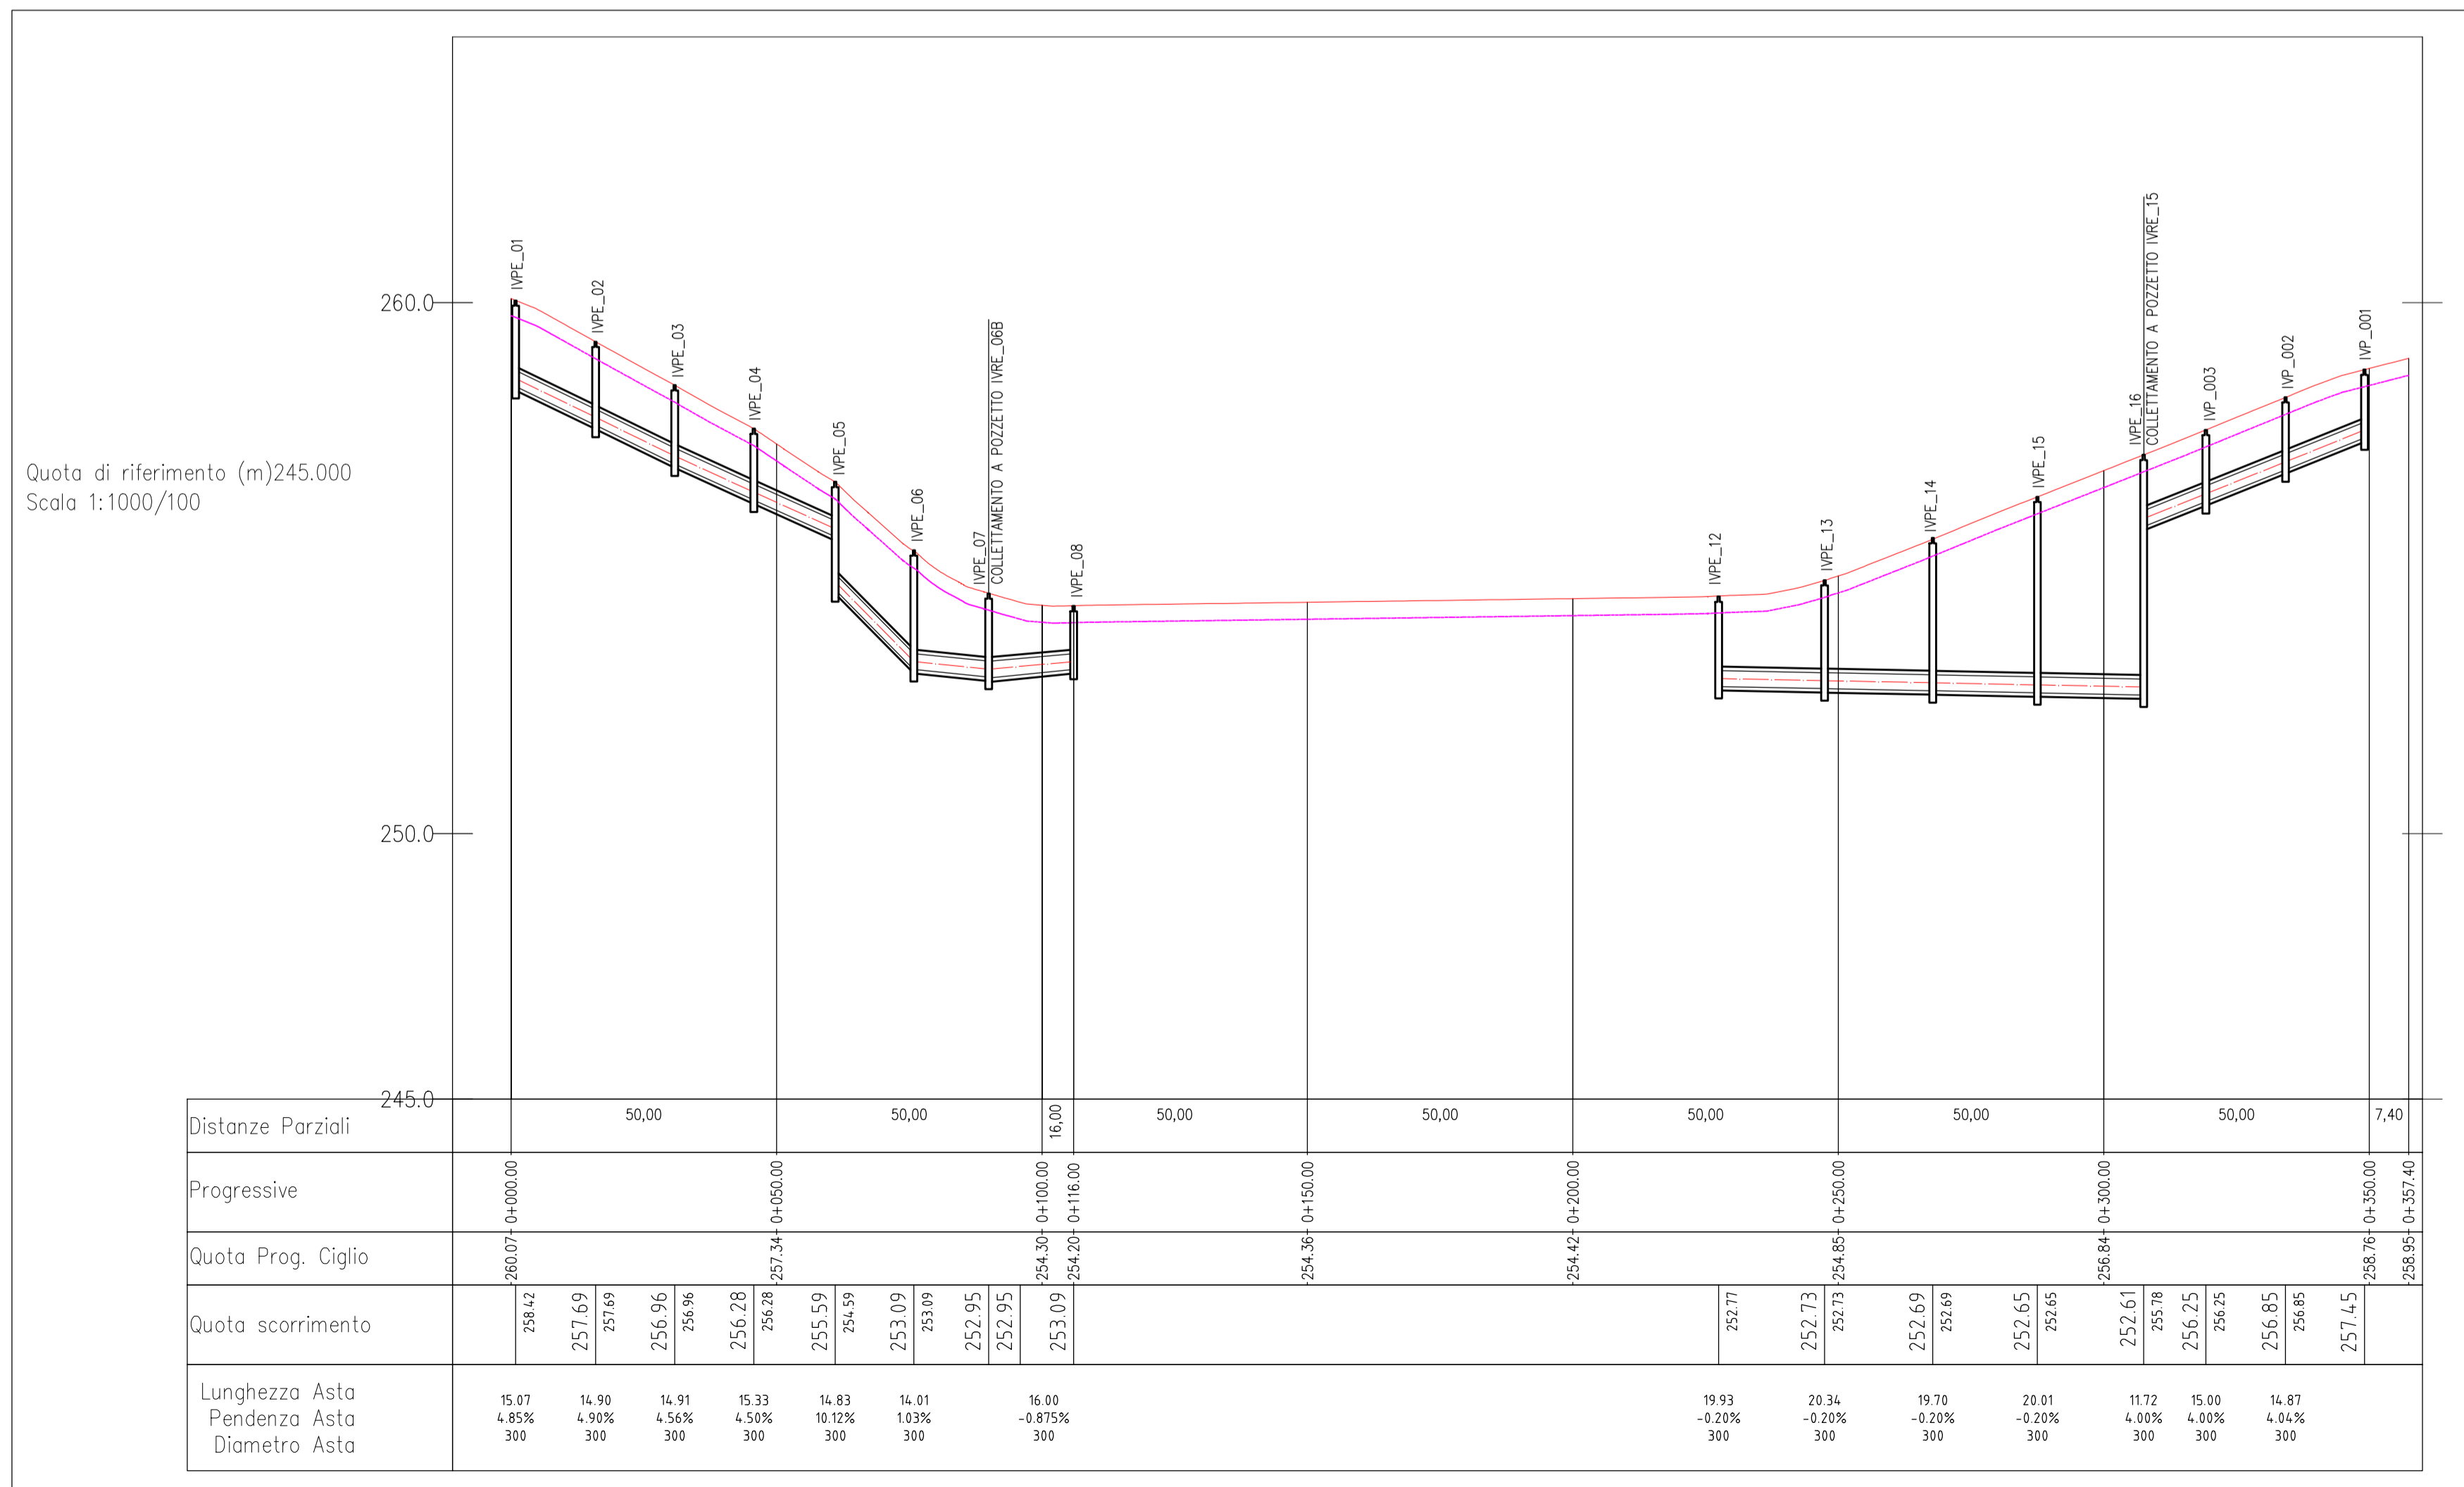

MATRICE DI REVISIONE

REV	DATA	DESCRIZIONE MODIFICA

N.B.: LA TAVOLA SOSTITUISCE QUELLA RELATIVA AL CODICE [] DEL PROGETTO ESECUTIVO

COLLEGAMENTO AUTOSTRADALE DALMINE - COMO - VARESE - VALICO DEL GAGGIOLO E OPERE AD ESSO CONNESSE
 CODICE C.U.P. F11B0600027007
TRATTE B1, B2, C, D, TRVA13+14, GREENWAY
AS BUILT
 TRATTA B1
 IDROLOGIA E IDRÁULICA
 SMALTIMENTO ACQUE DI PIATTAFORMA
 VIABILITA' INTERFERITA
 PLANIMETRIA E PROFILO DI DRENAGGIO ASSE IVPE_01 - IVP_001

IDENTIFICAZIONE ELABORATO
 CODICE PROGETTO: F00107B
 WBS

IMPRESA
 RAGGRUPPAMENTO TEMPORANEO IMPRESE:
 Mandataria: STRABAG A.G.
 Mandante: GLF Grandi Lavori Fincosit S.p.A.
 Mandante: Giuseppe Malturo S.p.A.
 Mandante cogiunta: STRABAG S.p.A.

CONCEDENTE
 CONCESSIONI AUTOSTRADALI LOMBARDE

CONCESSIONARIO
 Autostezada Pademontana Lombarda
 Direttore Tecnico: Ing. Enrico Anzi
 Referente Tecnico: Ing. Daniele FACNELLI

APPROVATO
 Autostezada Pademontana Lombarda
 Il Direttore dei Lavori: Ing. Francesco DOMINICO

RESPONSABILE DI PROGETTO ED INCARICATO DELL'INTEGRAZIONE FRA LE VARIE PRESTAZIONI:
 Ing. Alberto Cecchini

ELABORAZIONE PROGETTUALE
 PROGETTISTA: 3TI PROGETTI ITALIA S.p.A.
 MANDANTE: 3TI PROGETTI ITALIA S.p.A.
 RESPONSABILE DI PROGETTO: Arch. Salvatore Vermiglio
 Ordine degli Ingegneri Provincia di Roma n. 20809

Redatto: Angelini Verificato: Bagivo Approvato: Possati