





PROVINCIA : Como
COMUNE : Bregnano

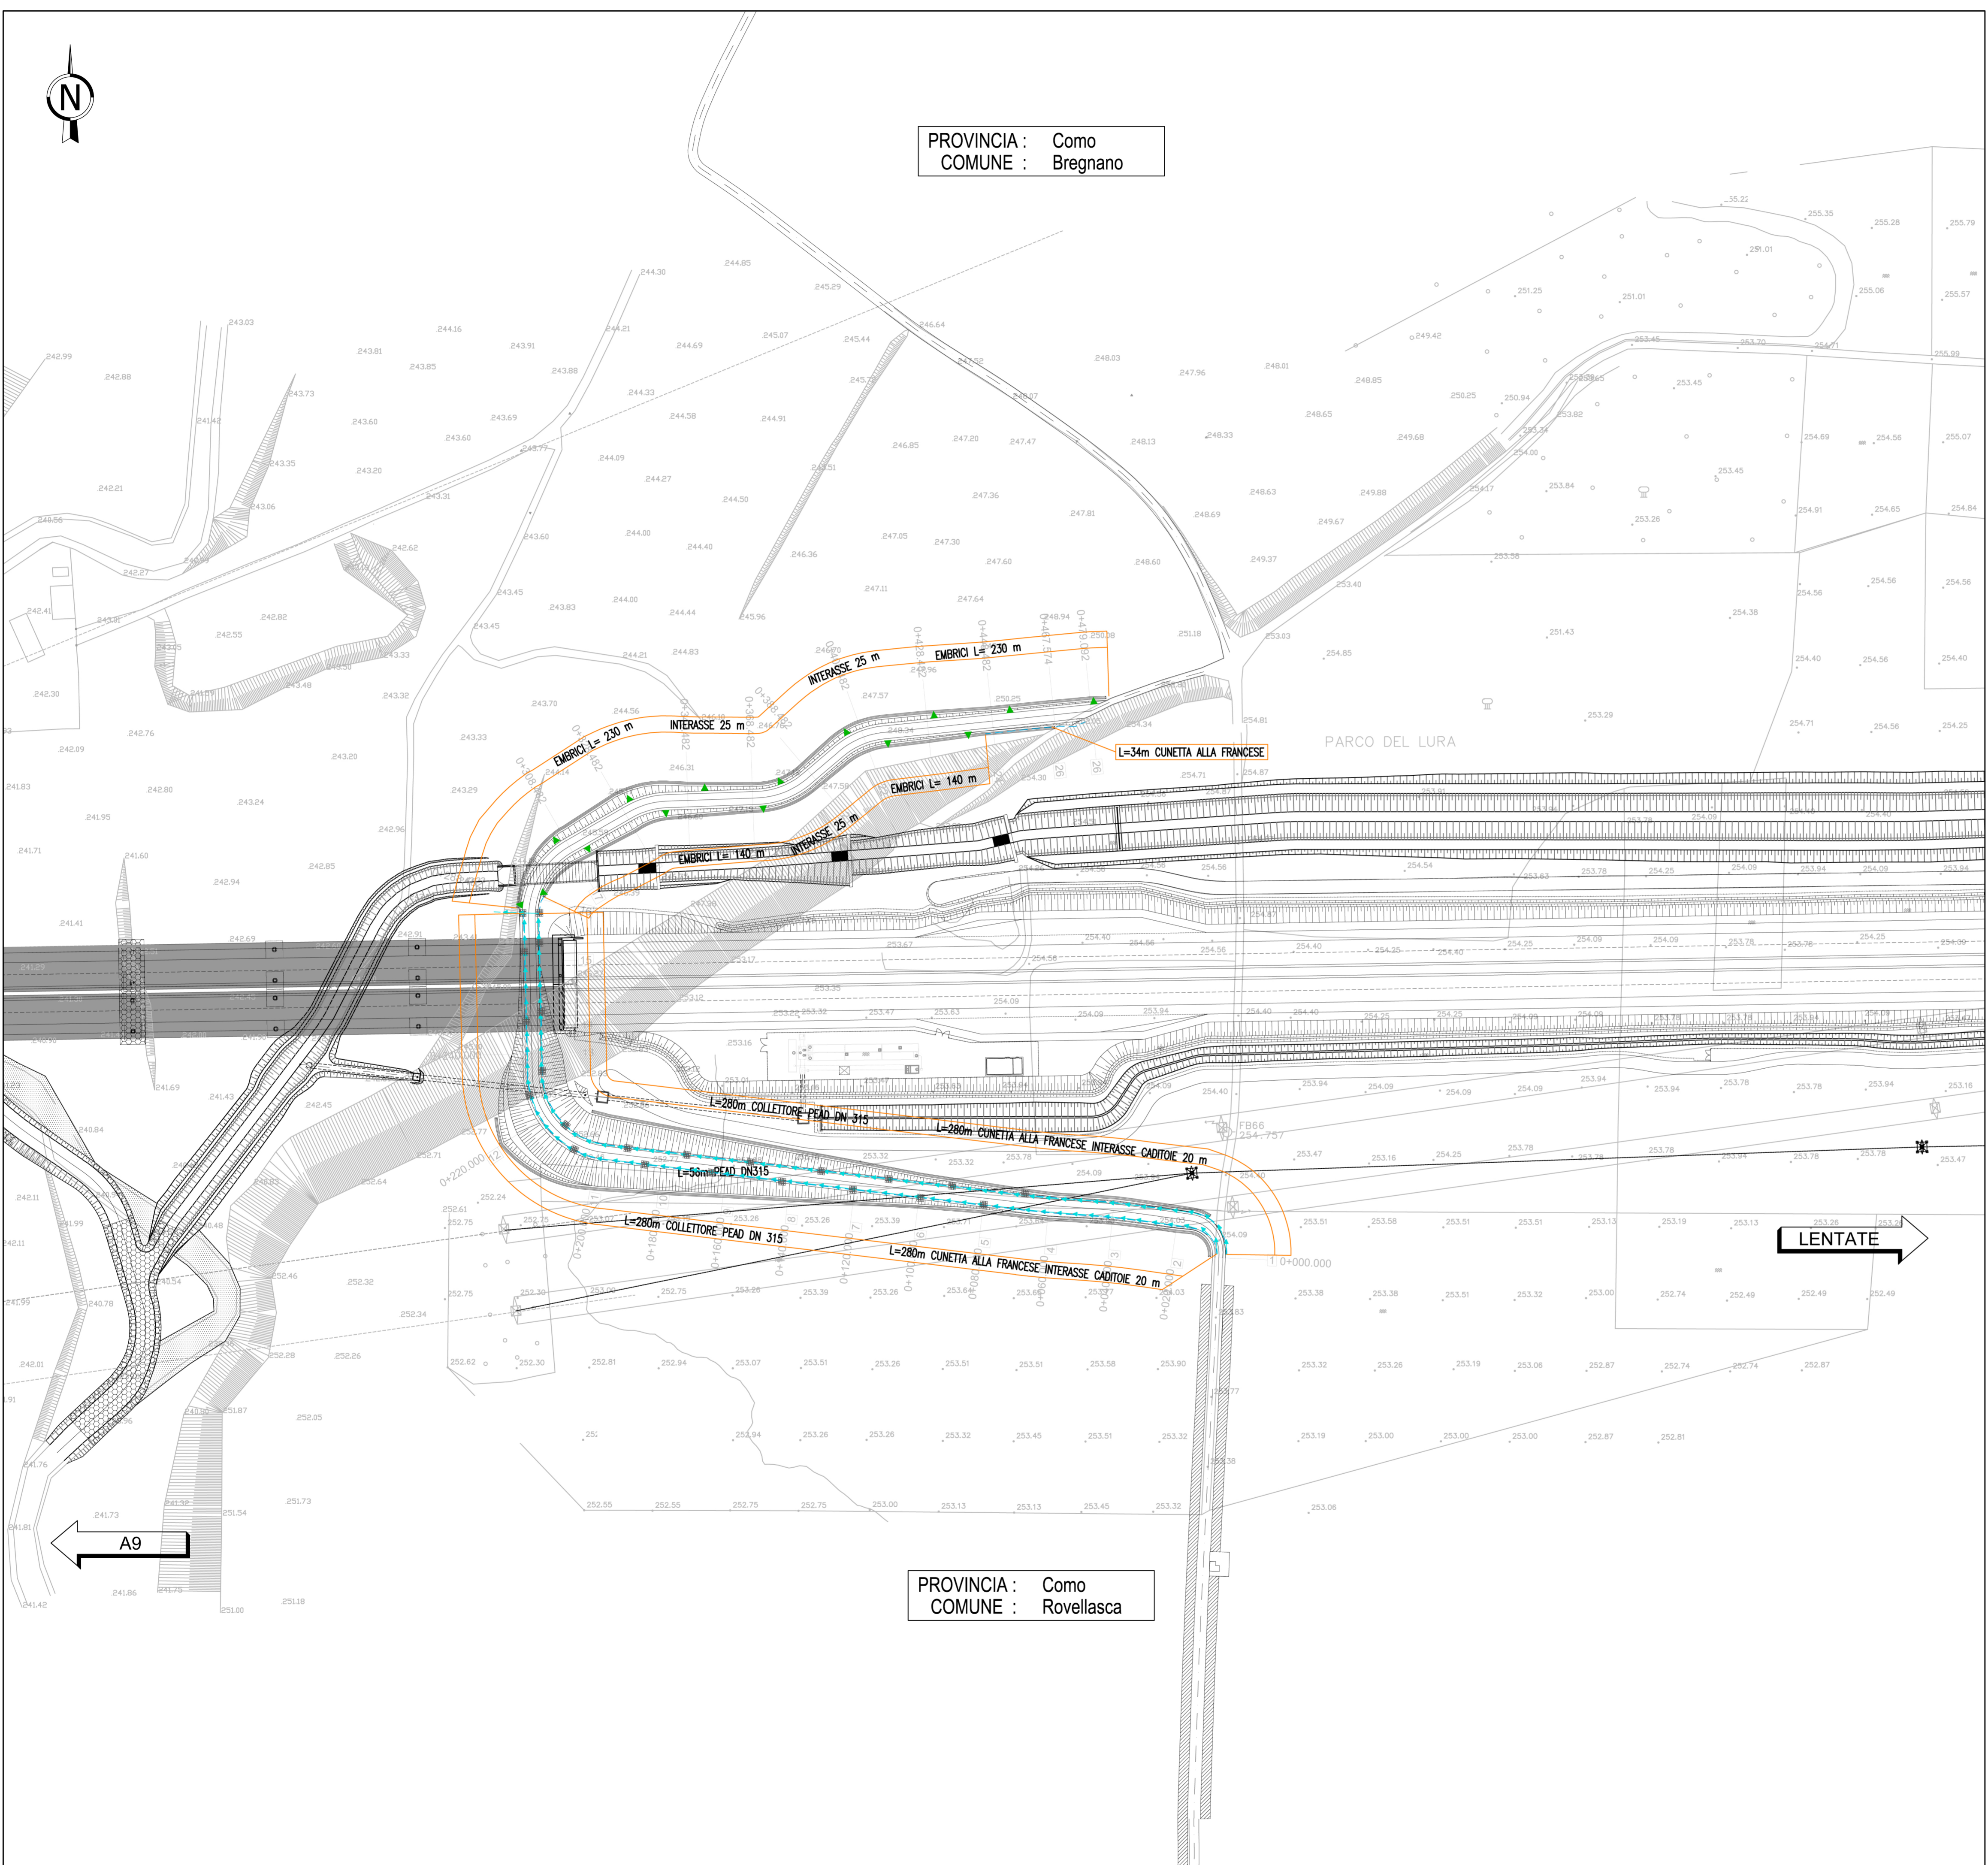

PROVINCIA : Como
COMUNE : Rovellasca

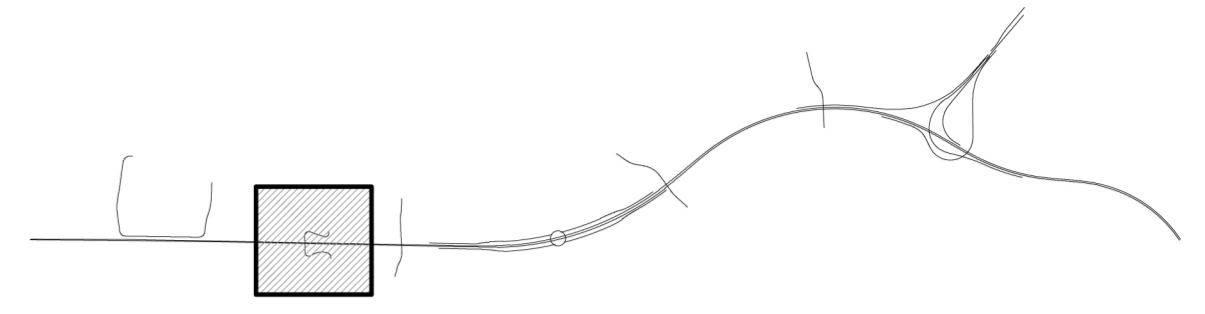

LEGGENDA

- Pozzetto in PEAD
- Pozzetti sifone
- Caditoio grigliato
- Scarico nel fosso di guardia
- Collettore PEAD DN315
- Collettore PEAD DN630
- Collettore PEAD DN1200
- Collettore PEAD SPIRALATO DN1360 S (diametro interno 1200mm)
- Collettore PEAD SPIRALATO DN1625 S (diametro interno 1400mm)
- Collettore PEAD SPIRALATO DN1730 S (diametro interno 1500mm)
- Collettore PEAD SPIRALATO DN1840 S (diametro interno 1600mm)
- Collettore ACCIAIO INOX DN300
- Collettore ACCIAIO INOX DN500
- Collettore ACCIAIO INOX DN700
- Collettore CLS DN300
- Collettore CLS DN600
- Collettore PVC DN200
- Canaletta prefabbricata in cls
- Cunetta alla francese
- Canaletta in PEAD con scarico ogni 15m
- Interferenza XXXX: sifone fognario o attraversamento fognatura
- Codice pozzetto
- Progressiva pozzetto
- Correggiata Est - Ovest / Rampa / Condotta Esterna
- Impianto di recapito
- Pozzetto di salto in PEAD
- Pozzetto scarico canaletta asolata
- Embrice
- Pozzetto per canaletta in cls
- Collettore PEAD DN400
- Collettore PEAD DN800
- Collettore PEAD DN500
- Collettore PEAD DN1000
- Pozzetto in calcestruzzo
- Pluviale impalcato
- Pozzo disperdente (h=3m)
- Pozzo disperdente (h=5m)
- Collettore ACCIAIO INOX DN400
- Collettore ACCIAIO INOX DN600
- Collettore CLS DN400
- Collettore CLS DN800
- Collettore CLS DN500
- Collettore ACCIAIO INOX DN125
- Canaletta asolata DN300 in CLS con sistema tagliapioggia
- Canaletta asolata DN400 in CLS con sistema tagliapioggia
- Fosso / trincea disperdente

MATRICE DI REVISIONE

REV	DATA	DESCRIZIONE MODIFICA

N.B.: LA TAVOLA SOSTITUISCE QUELLA RELATIVA AL CODICE [E] DEL PROGETTO ESECUTIVO

COLLEGAMENTO AUTOSTRADALE
DALMINE - COMO - VARESE - VALICO DEL GAGGIOLO E OPERE AD ESSO CONNESSE
 CODICE C.U.P. F11806000270007

TRATTE B1, B2, C, D, TRVA13+14, GREENWAY

AS BUILT
TRATTA B1
 IDROLOGIA E IDRAULICA
 SMALTIMENTO ACQUE DI PIATTAFORMA
 VIABILITA' INTERFERITA
 PLANIMETRIA DRENAGGIO ACQUE DI PIATTAFORMA TAV. 2 - VIABILITA' LOCALE GREENWAY

IDENTIFICAZIONE ELABORATO
 CODICE PROGETTO: F00107B
 WBS

IMPRESA
RAGGRUPPAMENTO TEMPORANEO IMPRESE:
 Mandataria: STRABAG A.G.
 Mandante: GLF Grandi Lavori Fincosit S.p.A.
 Mandatario: ICM S.p.A.
 Mandante cooptato: STRABAG S.p.A.

FASE PROGETTUALE
 A | LOTO | ZONA | OPERA | TRATTO D'OPERA | AMBITO | TIPO ELABORATO | PROGRESSIVO | REVISIONE
 A | 105 | TW000 | 0 | 1 | PI | 001 | E_01

Scala: 1:1000

DATA
 Geniale 2016 | Esigebene | Revisione | E_01

PROGETTISTA - PROGETTO ESECUTIVO DI DETTAGLIO
RAGGRUPPAMENTO TEMPORANEO PROGETTISTI:
 Mandataria: 3TI PROGETTI ITALIA (INCASSA AUTOSTRADE S.p.A.)
 Mandante: GP (Gruppo Progetti di Ingegneria)
 Mandatario: Arch. Salvatore Vermiglio
 Mandante cooptato: Arch. Salvatore Vermiglio

CONCEDENTE
 CONCESSIONI AUTOSTRADALI LOMBARDE
 RESPONSABILE DI PROGETTO ED INCARICATO DELL'INTEGRAZIONE FRA LE VARIE PRESTAZIONI:
 Ing. Alberto Cecchini

CONCESSIONARIO
 Autostrada Pedemontana Lombarda
 Direttore Tecnico: Ing. Giuseppe Simbo
 Referente Tecnico: Ing. Daniel Pacinelli

APPROVATO
 Autostrada Pedemontana Lombarda
 Il Direttore dei Lavori: Ing. Francesco Dominico

ELABORAZIONE PROGETTUALE
PROGETTISTA:
 3TI PROGETTI ITALIA S.p.A.
3TI ITALIA S.p.A.
 DIRETTORE TECNICO
 Ing. Stefano Zanzi Passanti
 Ordine degli Ingegneri
 Provincia di Roma n. 20809

Redatto: Russo | Verificato: Baglio | Approvato: Possati