


PROVINCIA : Como  
COMUNE : Cernusco

PROVINCIA : Milano  
COMUNE : Lazzate

LENTATE

QUADRO DI UNIONE VIABILITA' INTERFERITE

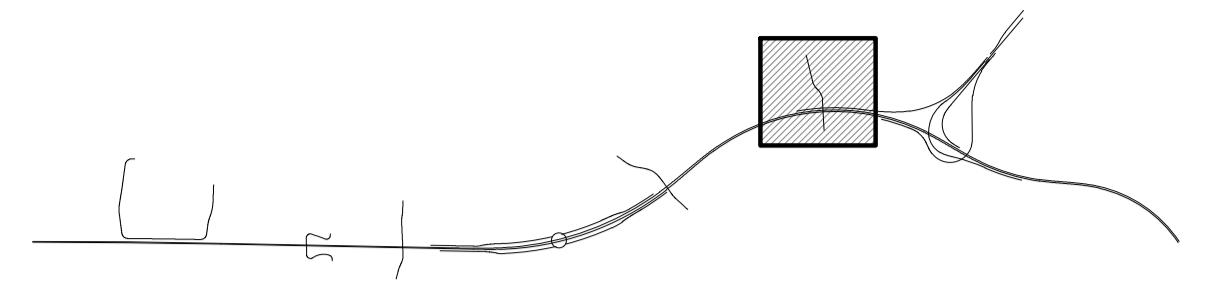

LEGENDA

- Pozzetto in PEAD
- Pozzetto sifone
- Caditoia grigliata
- Scarico nel fosso di guardia
- Collettore PEAD DN315
- Collettore PEAD DN630
- Collettore PEAD DN1200
- Collettore PEAD DN360 S (diametro interno 1200mm)
- Collettore PEAD SPIRALATO DN1625 S (diametro interno 1400mm)
- Collettore PEAD SPIRALATO DN1730 S (diametro interno 1500mm)
- Collettore PEAD SPIRALATO DN1840 S (diametro interno 1600mm)
- Collettore ACCIAIO INOX DN300
- Collettore ACCIAIO INOX DN500
- Collettore ACCIAIO INOX DN700
- Collettore CLS DN300
- Collettore CLS DN600
- Collettore PVC DN200
- Canoletta prefabbricata in cls
- Cunetta alla francese
- Canoletta in PEAD con scarico ogni 15m
- Pozzetto di salto in PEAD
- Pozzetto scarico canaletta asolata
- Embrice
- Pozzetto per canaletta in cls
- Collettore PEAD DN400
- Collettore PEAD DN800
- Collettore PEAD DN500
- Collettore PEAD DN1000
- Pozzetto in calcestruzzo
- Pluviale impalcato
- Pozzo disperdente (h=3m)
- Pozzo disperdente (h=5m)
- Collettore ACCIAIO INOX DN400
- Collettore ACCIAIO INOX DN600
- Collettore CLS DN400
- Collettore CLS DN800
- Collettore CLS DN500
- Collettore ACCIAIO INOX DN125
- Canoletta asolata DN300 in CLS con sistema tagliafiamma
- Canoletta asolata DN400 in CLS con sistema tagliafiamma
- Fosso / trincea disperdente
- Interferenza XXXX: sifone fognario o attraversamento fognatura
- Codice pozzetto

114 E 13  
Q.S. 260.20  
Carreggiata Est - Ovest / Rampa / Condotto Esterno  
Quota di Scorrimento [m s.m.m.]

MATRICE DI REVISIONE

REV	DATA	DESCRIZIONE MODIFICA

N.B.: LA TAVOLA SOSTITUISCE QUELLA RELATIVA AL CODICE  DEL PROGETTO ESECUTIVO

CONCESSIONARI AUTOSTRADALI LOMBARDE  
Autostradale Padovana  
Autostradale Lombarda

**COLLEGAMENTO AUTOSTRADALE DALMINE - COMO - VARESE - VALICO DEL GAGGIOLO E OPERE AD ESSI CONNESSE**  
CODICE C.U.P. F11B060027007

**TRATTE B1, B2, C, D, TRVA13+14, GREENWAY AS BUILT**  
TRATTA B1  
IDROLOGIA E IDRÁULICA  
SMALTIMENTO ACQUE DI PIATTAFORMA VIABILITA' INTERFERITA  
PLANIMETRIA DRENAGGIO ACQUE DI PIATTAFORMA TAV. 5 - VIABILITA' LOCALE VIA XXV APRILE

IDENTIFICAZIONE ELABORATO		IMPRESA	
CODICE PROGETTO:	F00107B	RAGGRUPPAMENTO TEMPORANEO IMPRESE:	
LOTTO	WBS	Mandatario	Mandante
ZONA		STRABAG A.G.	GLF Grandi Lavori Fincosit S.p.A.
OPERA			Impresa costruzioni Giuseppe Maltauro S.p.A.
TRATTO D'OPERA			Mandatario cooptato STRABAG S.p.A.
AMBITO			
TIPO ELABORATO			
PROGRESSIVO			
REVISIONE			



DATA	DESCRIZIONE	REV	PROGETTISTA - PROGETTO ESECUTIVO DI DETTAGLIO
Genno 2016	Emissione	E	RAGGRUPPAMENTO TEMPORANEO PROGETTISTI:
			Mandatario
			Mandante
			Mandatario cooptato
			Arch. Salvatore Vargoglio

CONCEDENTE: CONCESSIONARI AUTOSTRADALI LOMBARDE

RESPONSABILE DI PROGETTO ED INCARICATO DELL'INTEGRAZIONE FRA LE VARIE PRESTAZIONI:  
Ing. Alberto Cecchini

CONCESSIONARIO: Autostradale Padovana, Autostradale Lombarda

ELABORAZIONE PROGETTUALE  
PROGETTISTA:  
3TI PROGETTI ITALIA S.p.A.

STI ITALIA S.p.A.  
DIRETTORE TECNICO  
Ing. Stefano Luca Passati  
Ordine degli Ingegneri Provincia di Roma n. 20809

Redatto: Russo  
Verificato: Baglivo  
Approvato: Passati