

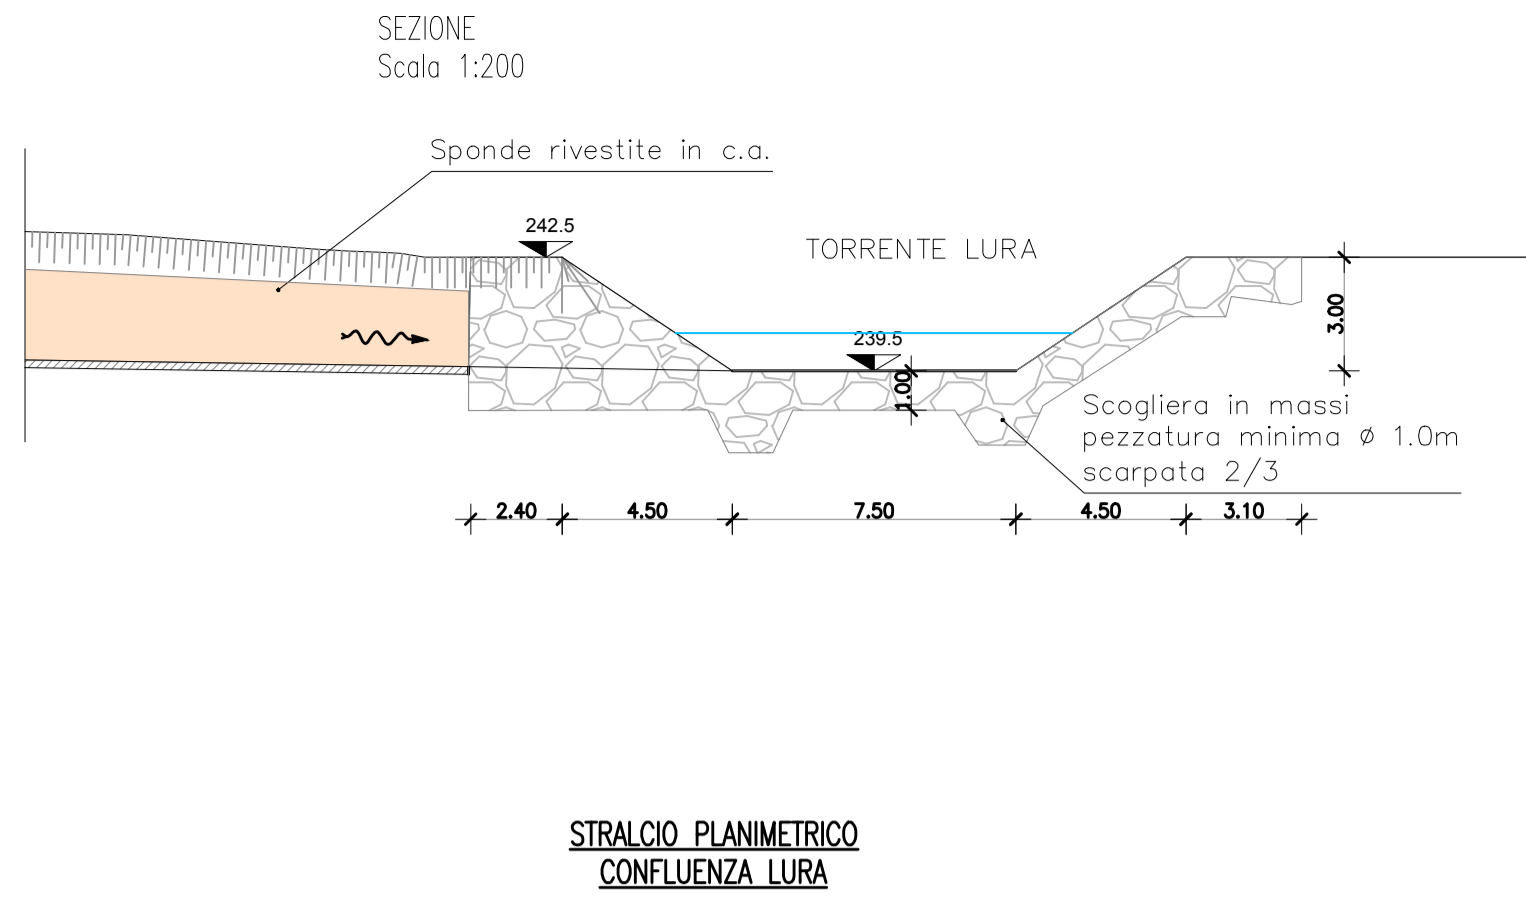
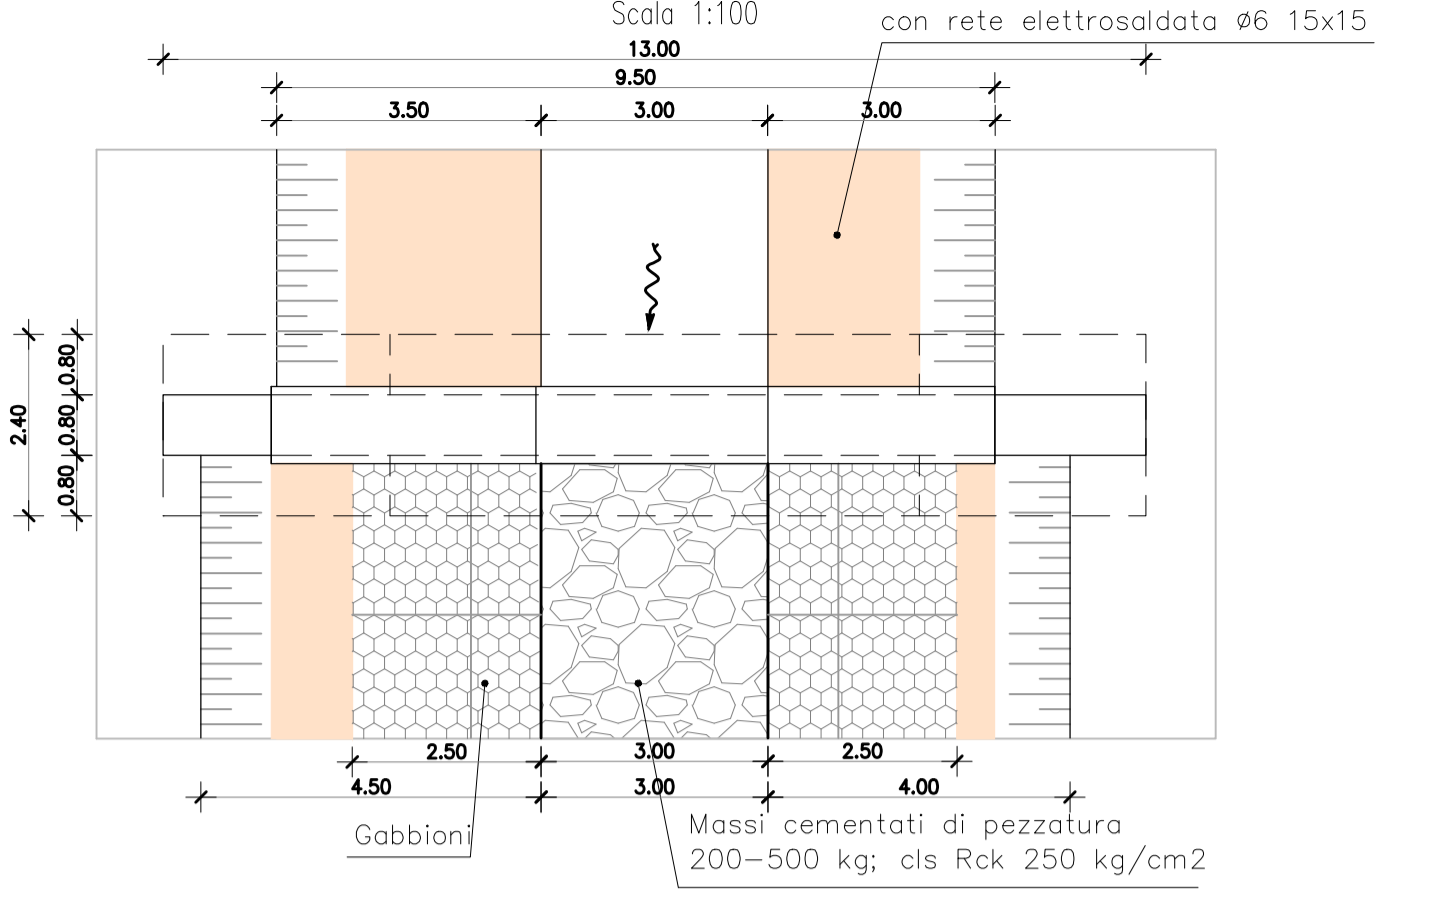
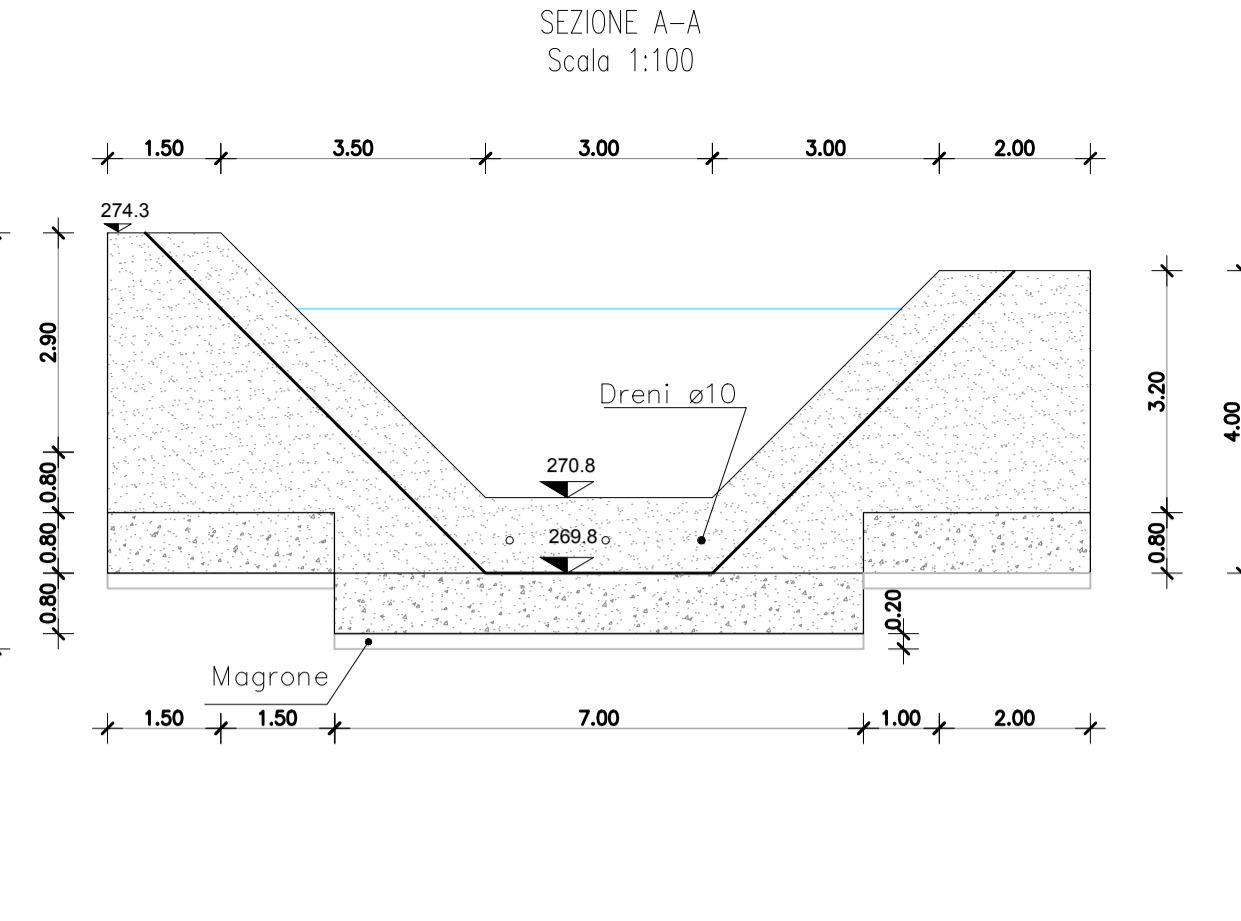
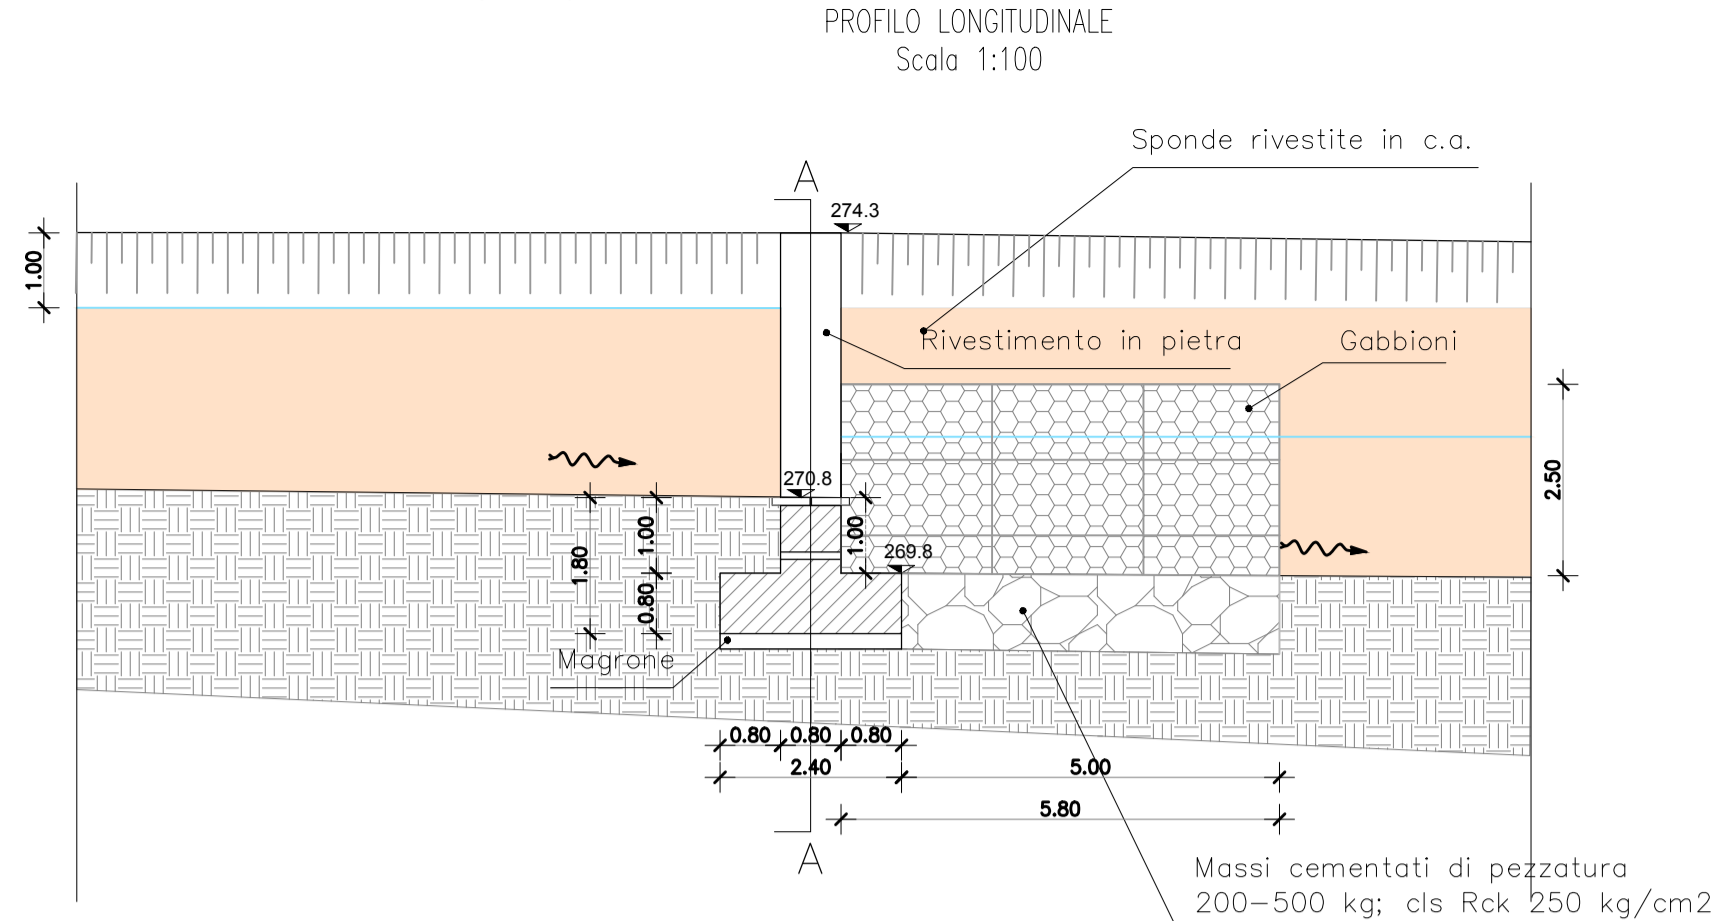
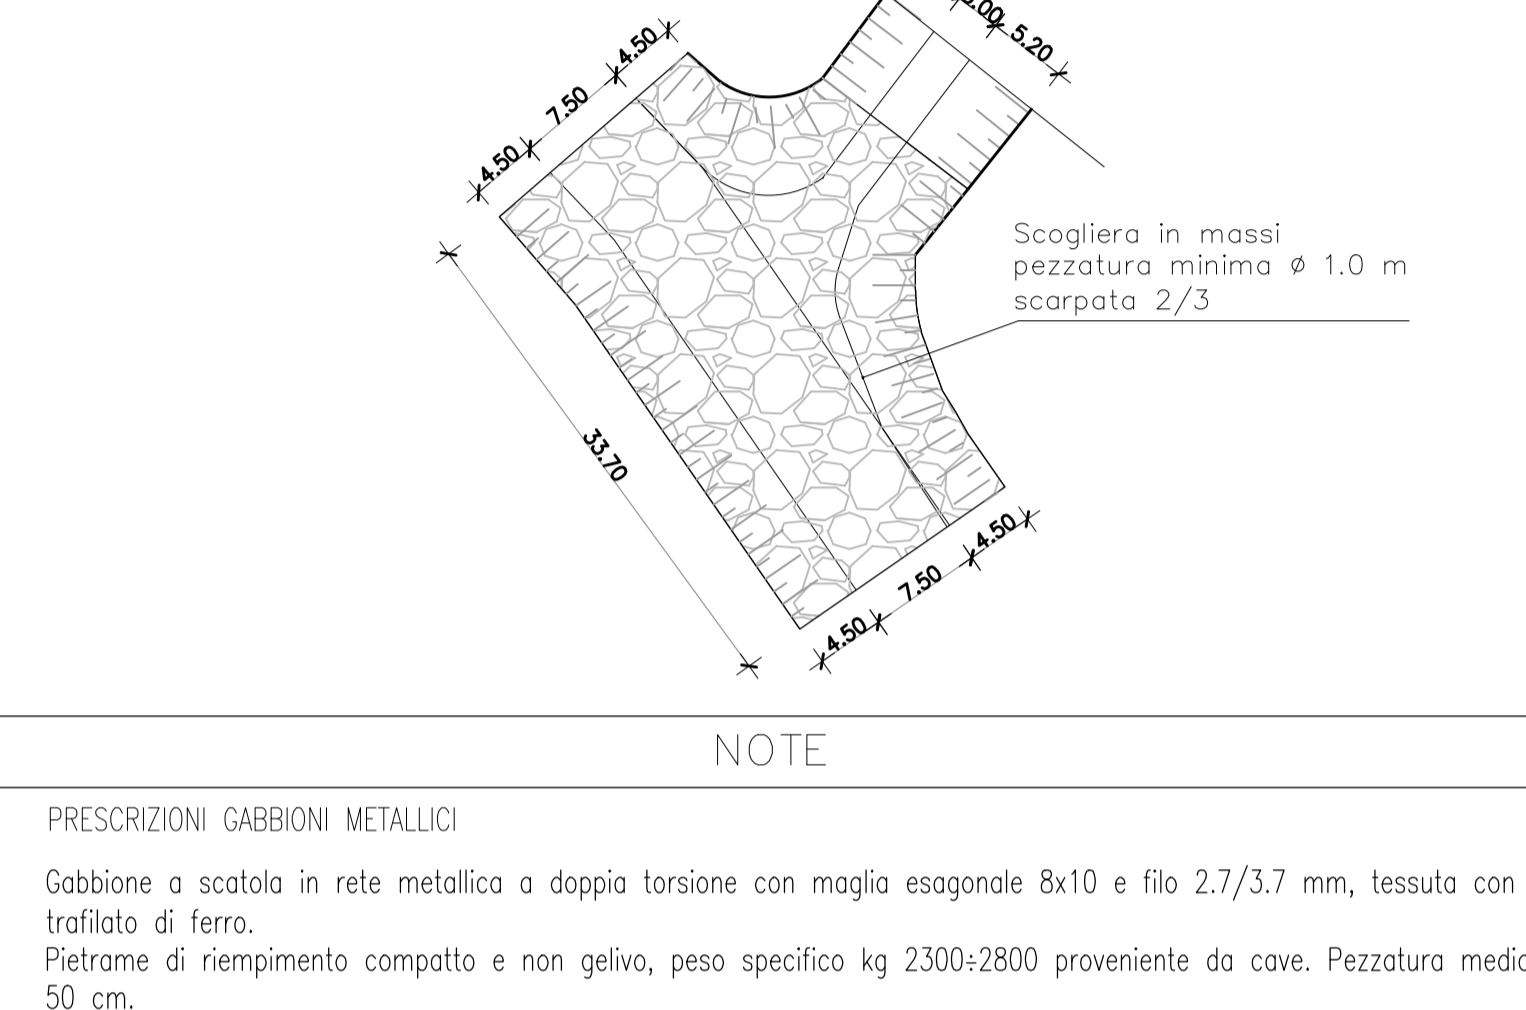
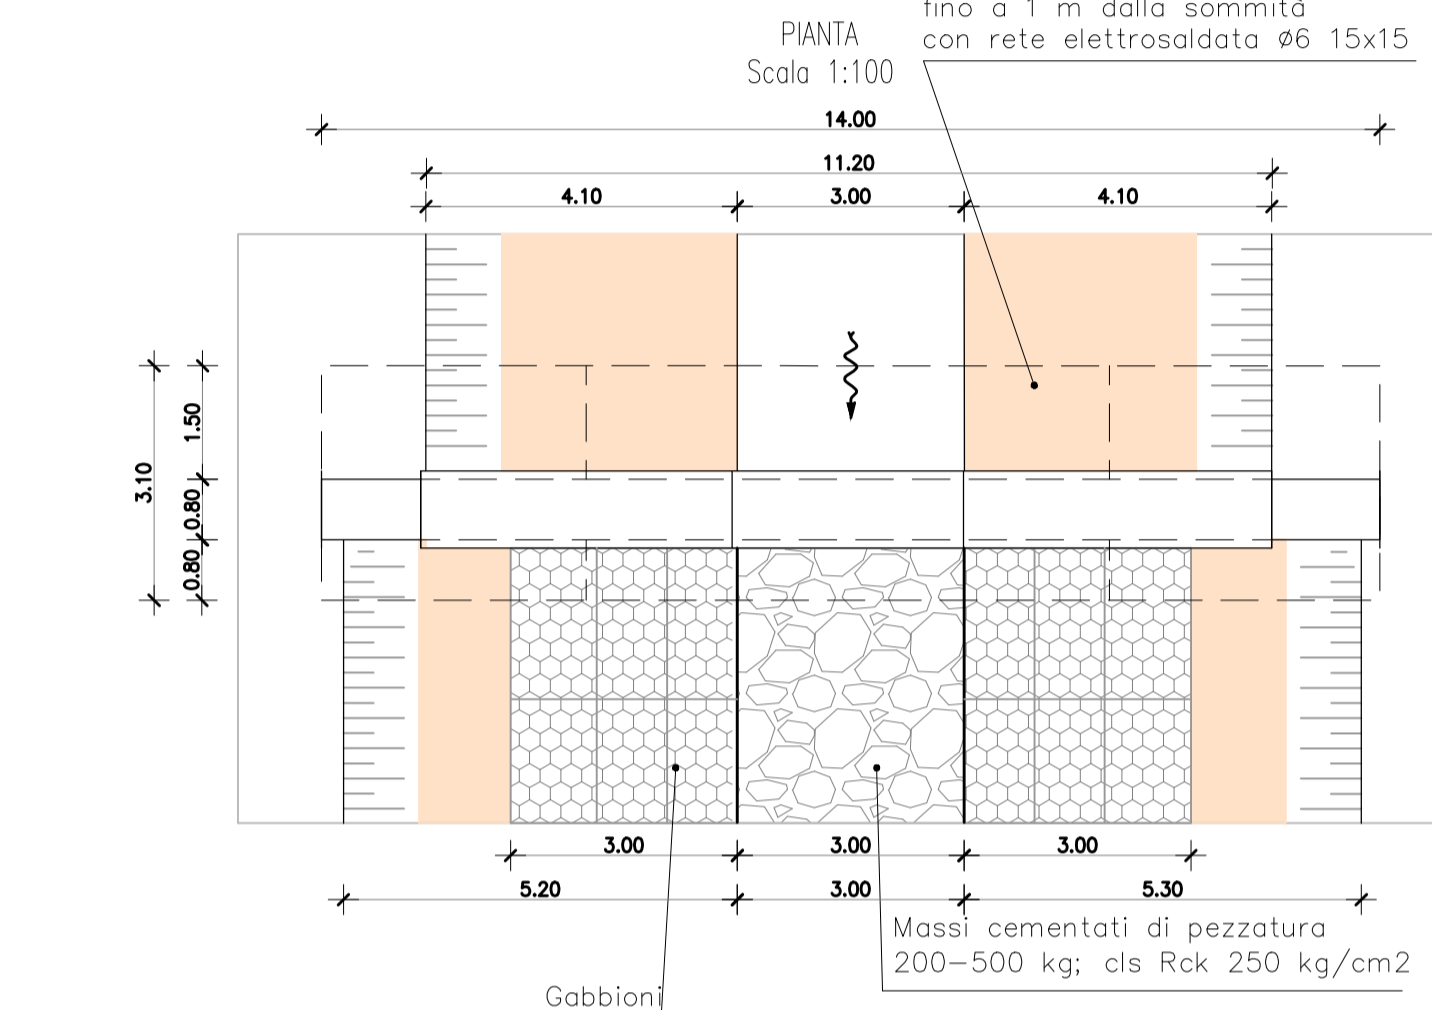





BRIGLIA CANALE DI GRONDA Pk 0+200 (SEZ. 5)

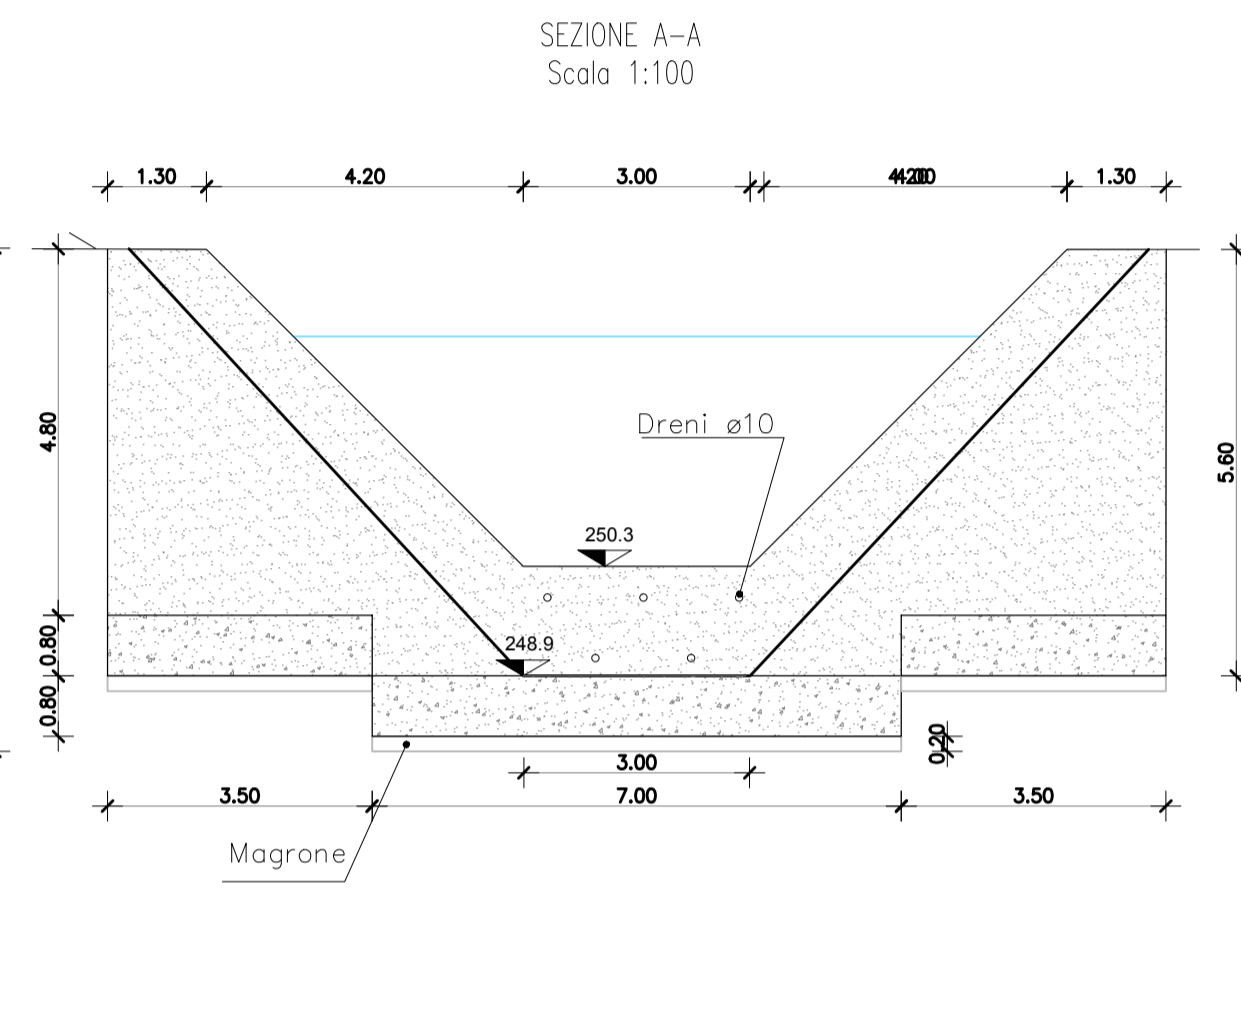




BRIGLIA CANALE DI GRONDA Pk 4+133.27 (SEZ. 84BIS)

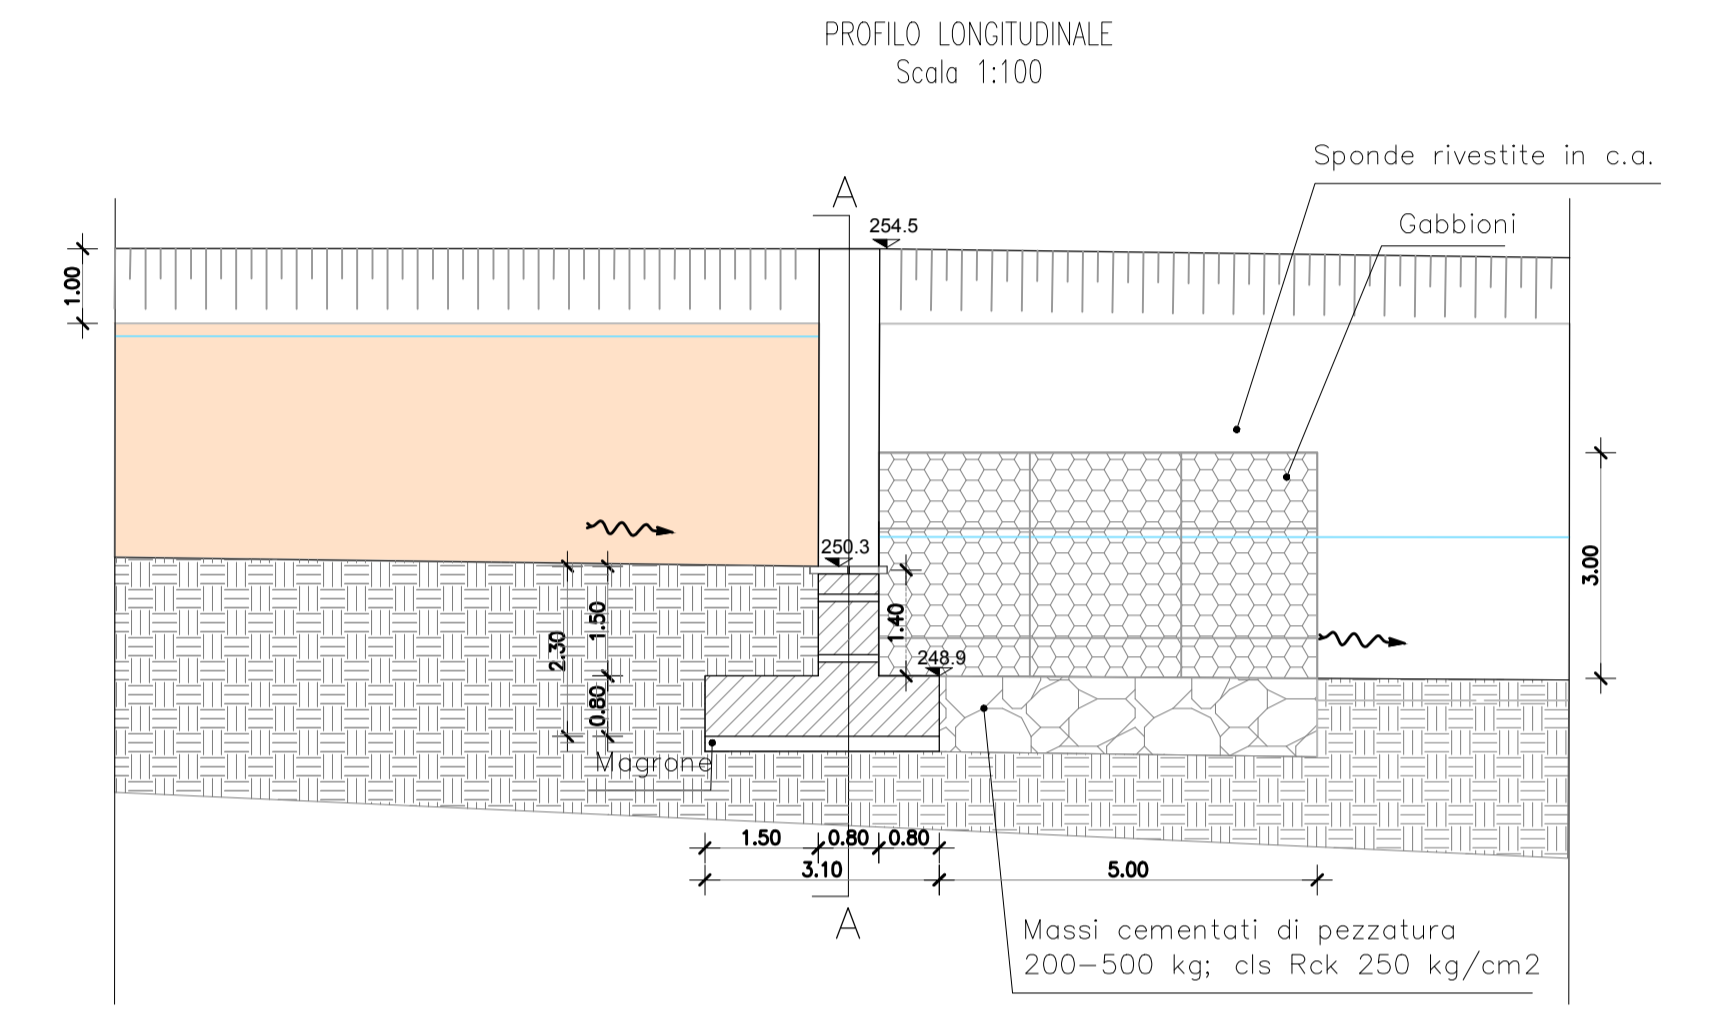

BRIGLIA CANALE DI GRONDA Pk 4+183.48 (SEZ. 85BIS)

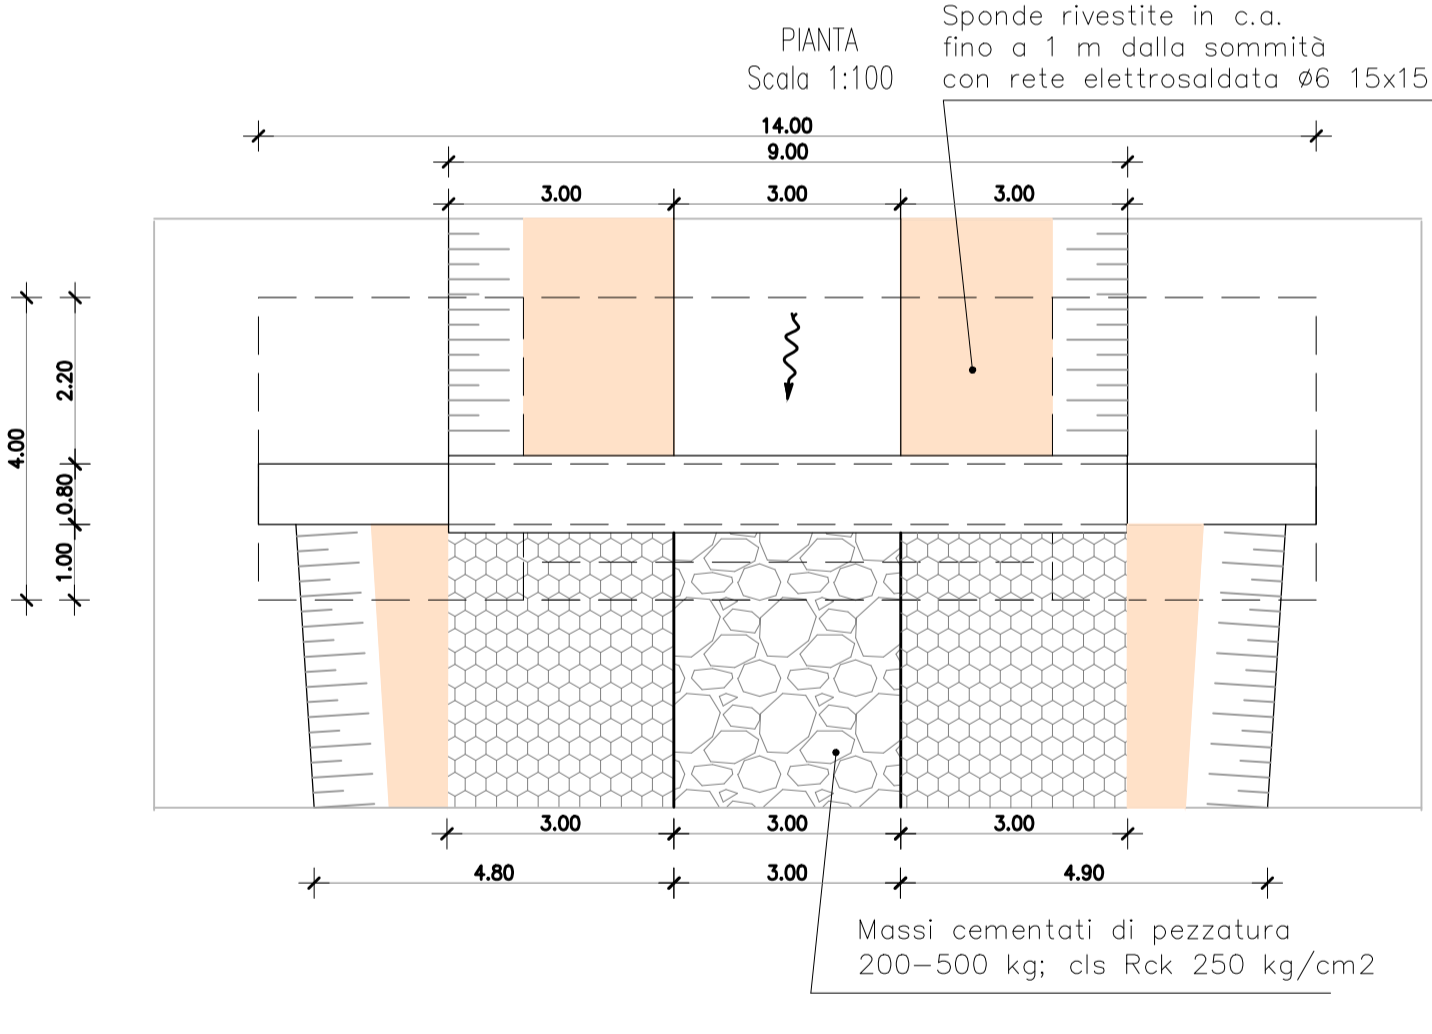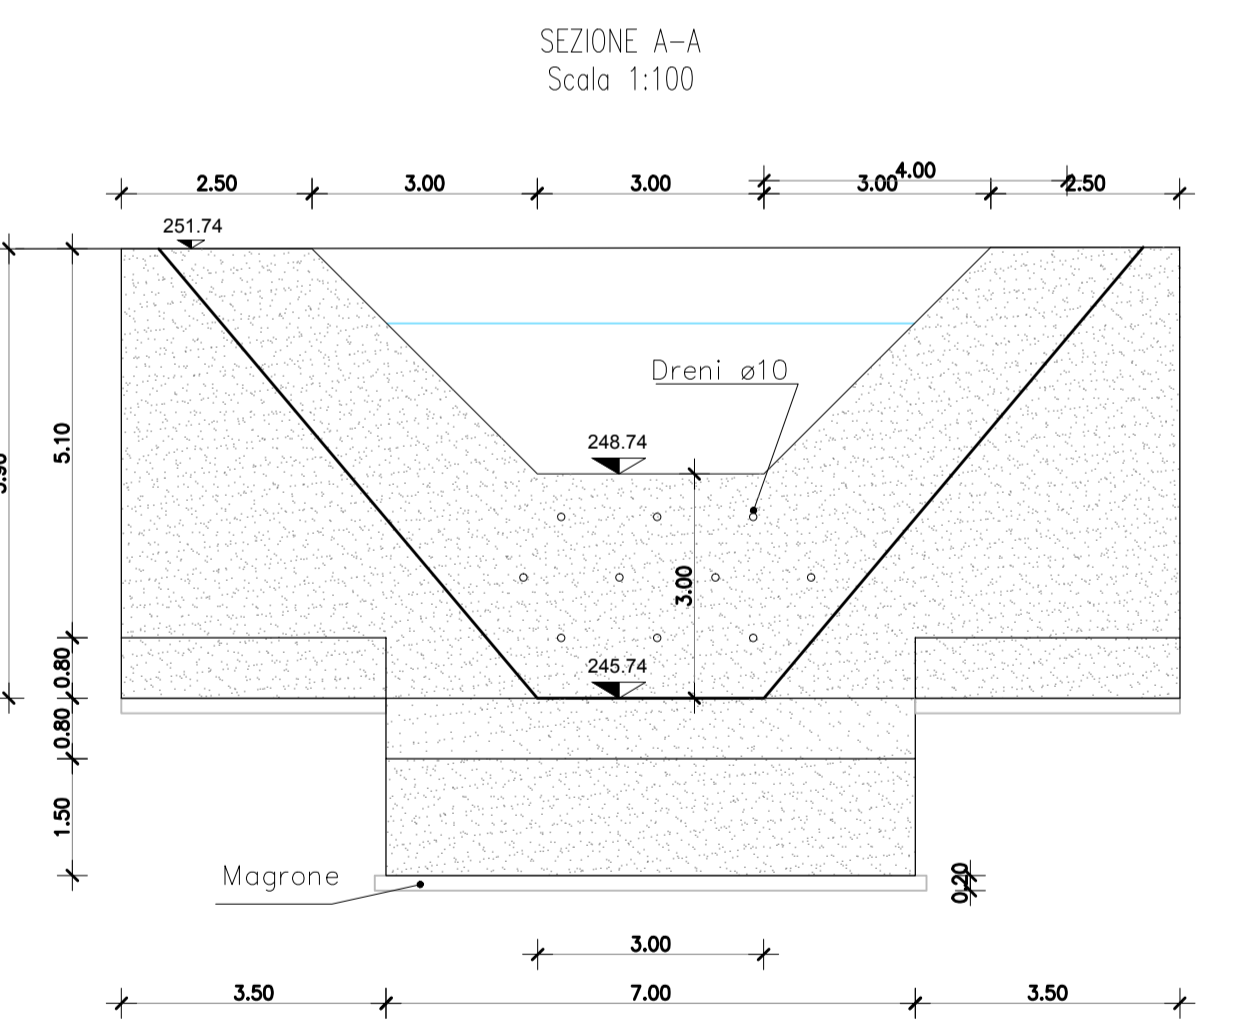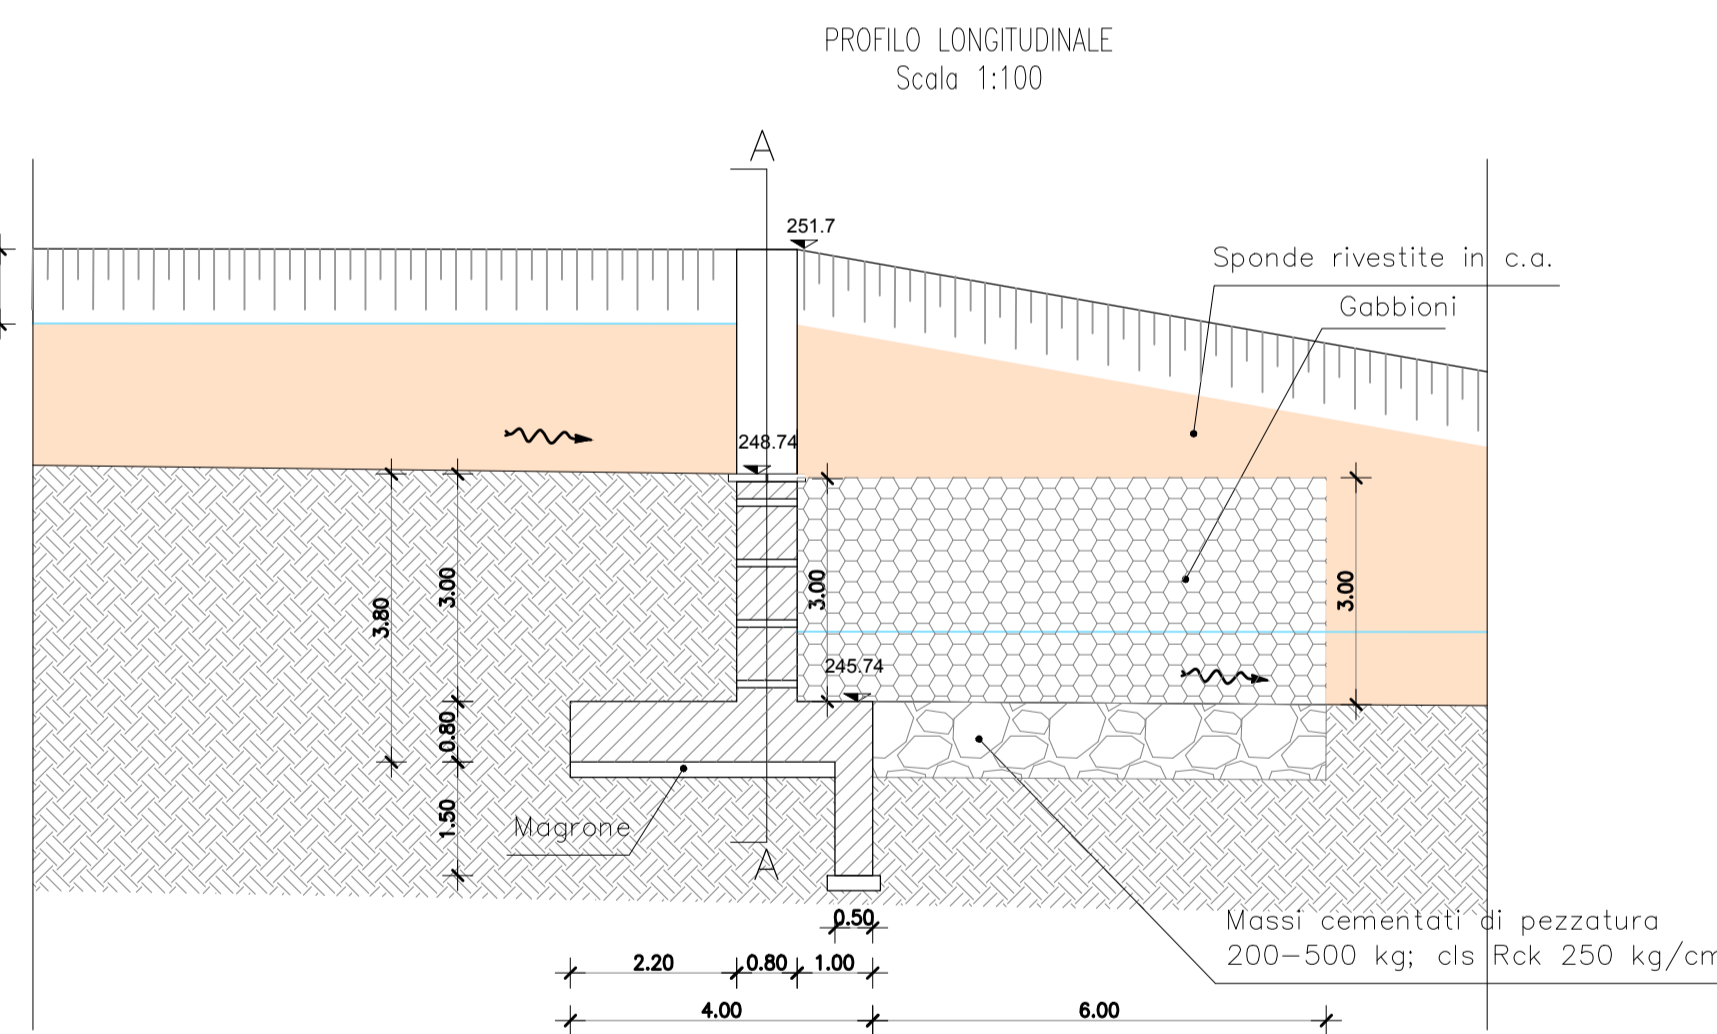

BRIGLIA CANALE DI GRONDA Pk 4+242.52 (SEZ. 86BIS)

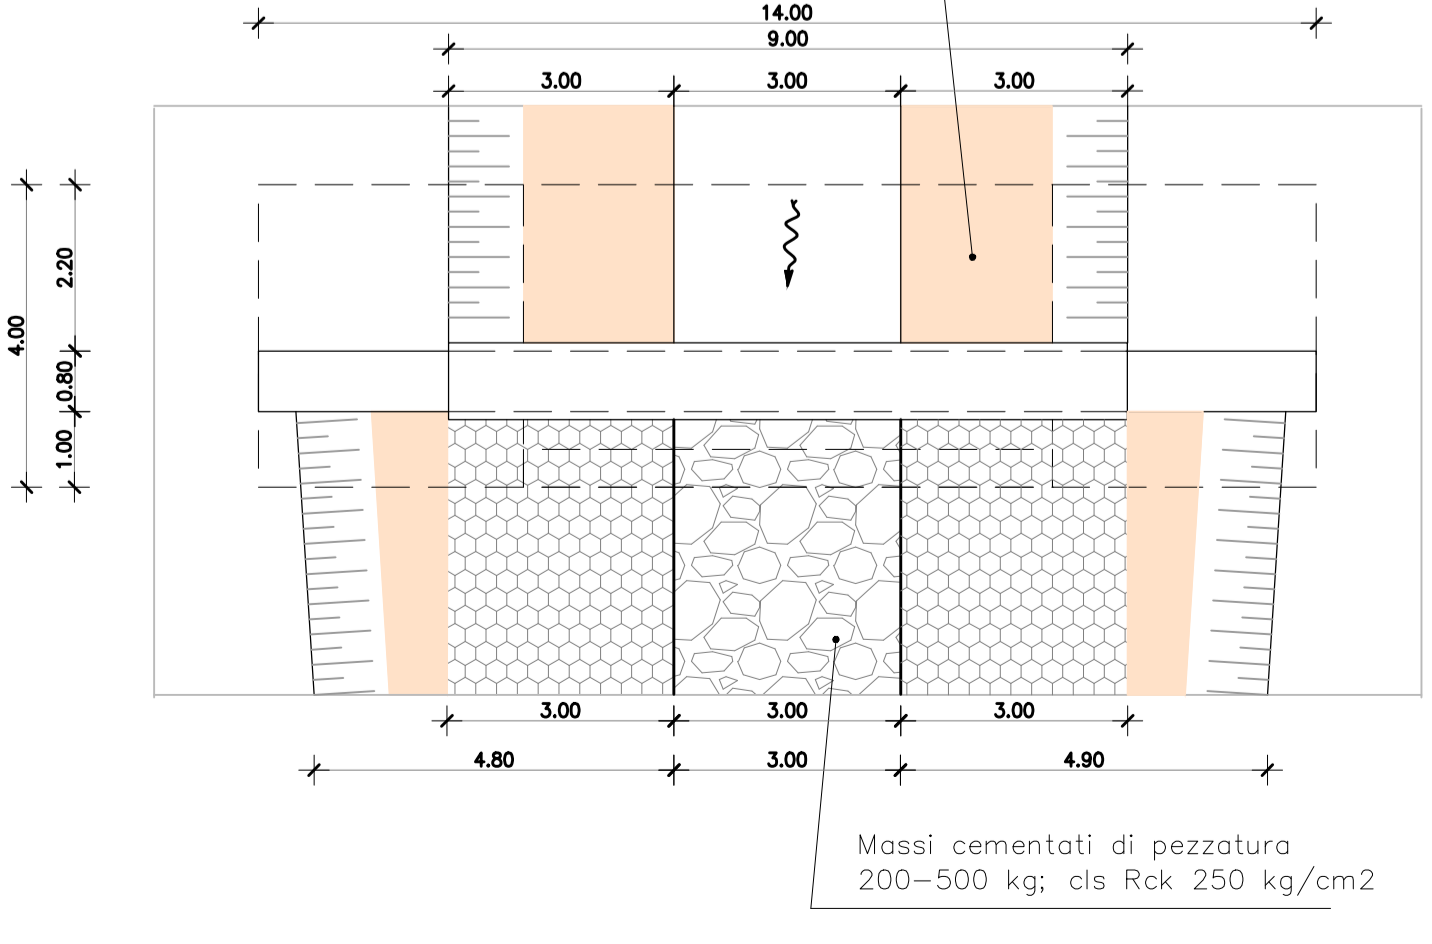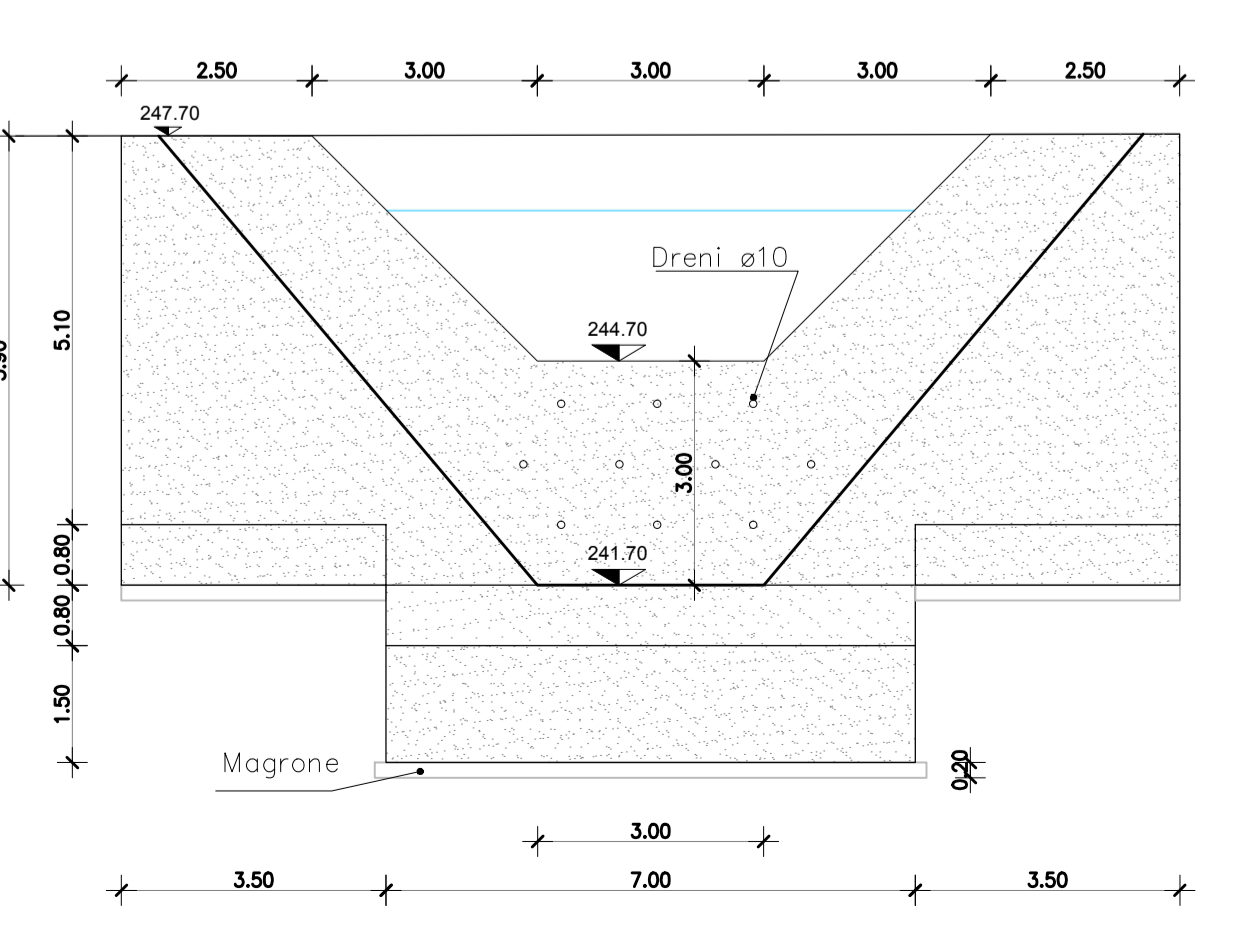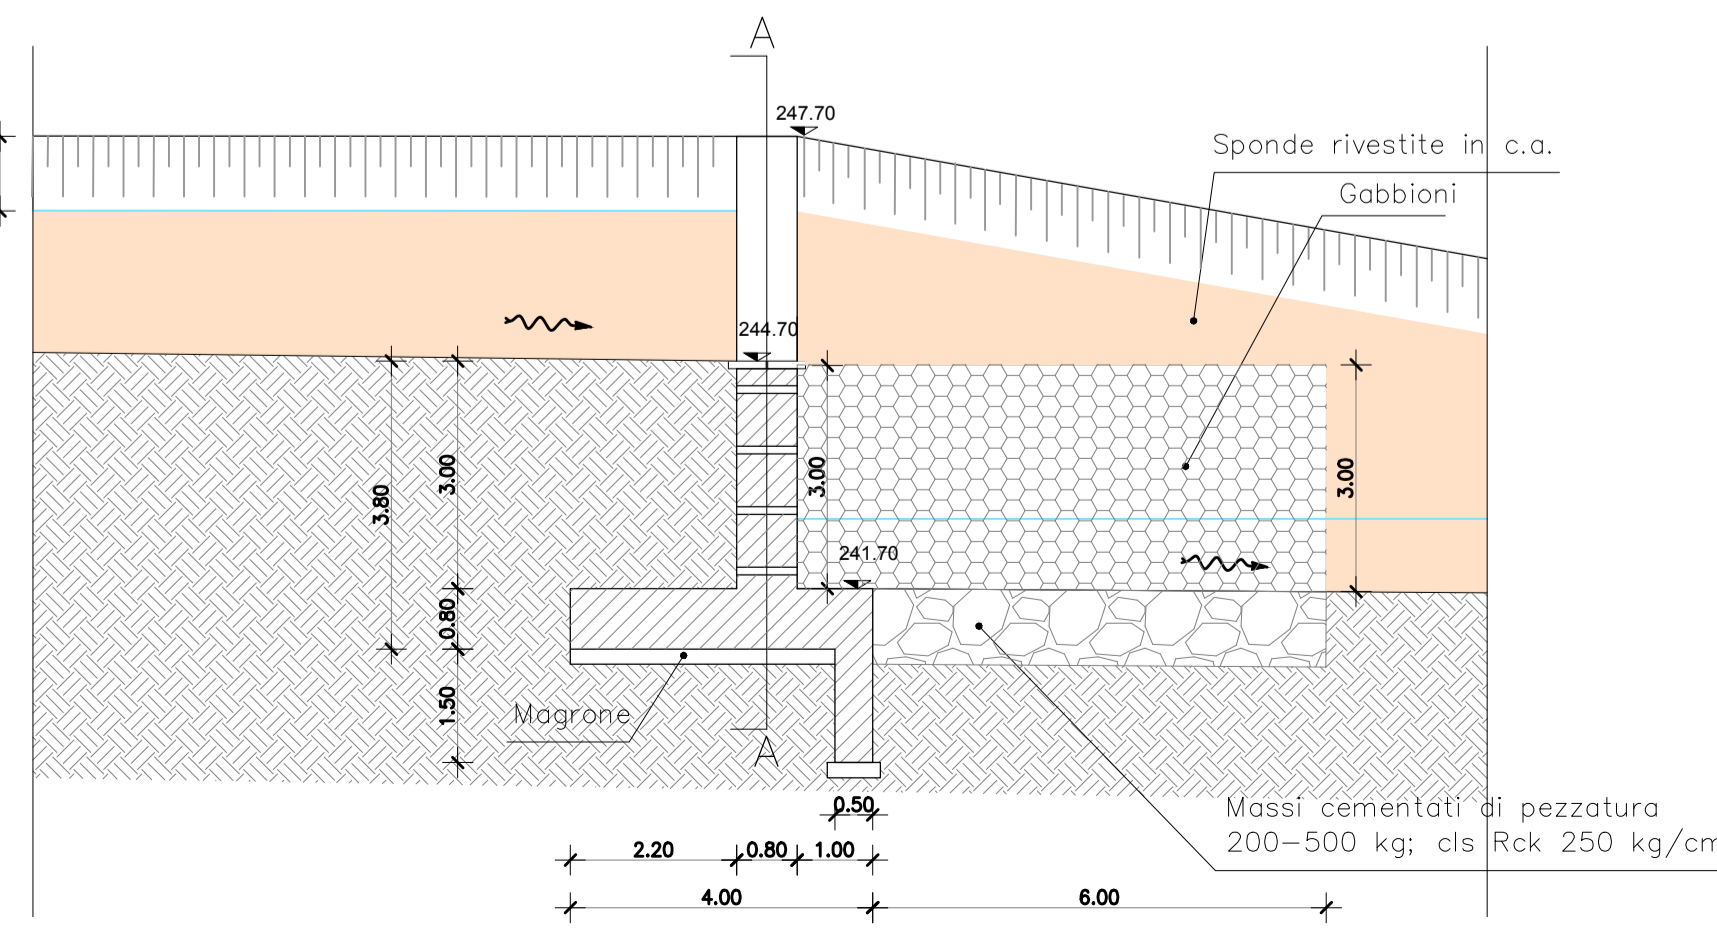

REV	DATA	DESCRIZIONE MODIFICA

N.B.: LA TAVOLA SOSTITUISCE QUELLA RELATIVA AL CODICE [E] DEL PROGETTO ESECUTIVO

COLLEGAMENTO AUTOSTRADALE DALMINE - COMO - VARESE - VALICO DEL GAGGIOLO E OPERE AD ESSO CONNESSE
CODICE C.U.P. F11B06000270007
TRATTE B1, B2, C, D, TRVA13+14, GREENWAY
AS BUILT
TRATTA B1
IDROLOGIA E IDRAULICA
SISTEMA DI LAMINAZIONE
BRIGLIE DEL CANALE DI GRONDA
CARPENTERIE E PARTICOLARI

IDENTIFICAZIONE ELABORATO
CODICE PROGETTO: F00107B
WBS

FASE PROGETTUALE	LOTTO	ZONA	OPERA	TRATTO D'OPERA	AMBITO	TIPO ELABORAZIONE	PROGRESSIVO	REVISIONE
A	1	A02	TW004	0	IR	PZ	001	E

Scale: Vars

DATA	DESCRIZIONE	REV.
Febbraio 2016	Emissione	E

CONCEDENTE
CONCESSIONI AUTOSTRADALI LOMBARDE

CONCESSIONARIO
Autostretale Pedemontana Lombarda
Direttore Tecnico: Ing. Enrico Arena
Referente Tecnico: Ing. Daniele PACINELLI

APPROVATO
Autostretale Pedemontana Lombarda
Il Direttore dei Lavori: Ing. Francesco DOMINICO

IMPRESA
RAGGRUPPAMENTO TEMPORANEO IMPRESE:
Mandatario: STRABAG A.G.
Mandante: GLF Grandi Lavori Fincoait S.p.A.
Mandato: Giuseppe Maltauro S.p.A.
Mandatario cooptato: STRABAG S.p.A.

PROGETTISTA - PROGETTO ESECUTIVO DI DETTAGLIO
RAGGRUPPAMENTO TEMPORANEO PROGETTISTI:
Mandatario: 3TI PROGETTI ITALIA
Mandante: GP
Mandato: M. ALBERICI & C. S.p.A.
Arch. Salvatore Vermiglio

RESPONSABILE DI PROGETTO ED INCARICATO DELL'INTEGRAZIONE FRA LE VARIE PRESTAZIONI:
Ing. Alberto Cecchini

ELABORAZIONE PROGETTUALE
PROGETTISTA:
3TI PROGETTI ITALIA S.p.A.
Ing. Stefano Luca Possati
Ordine degli Ingegneri Provincia di Roma n. 20809

Redatto: Di Sanzo
Verificato: Baglio
Approvato: Possati