



PIANTA

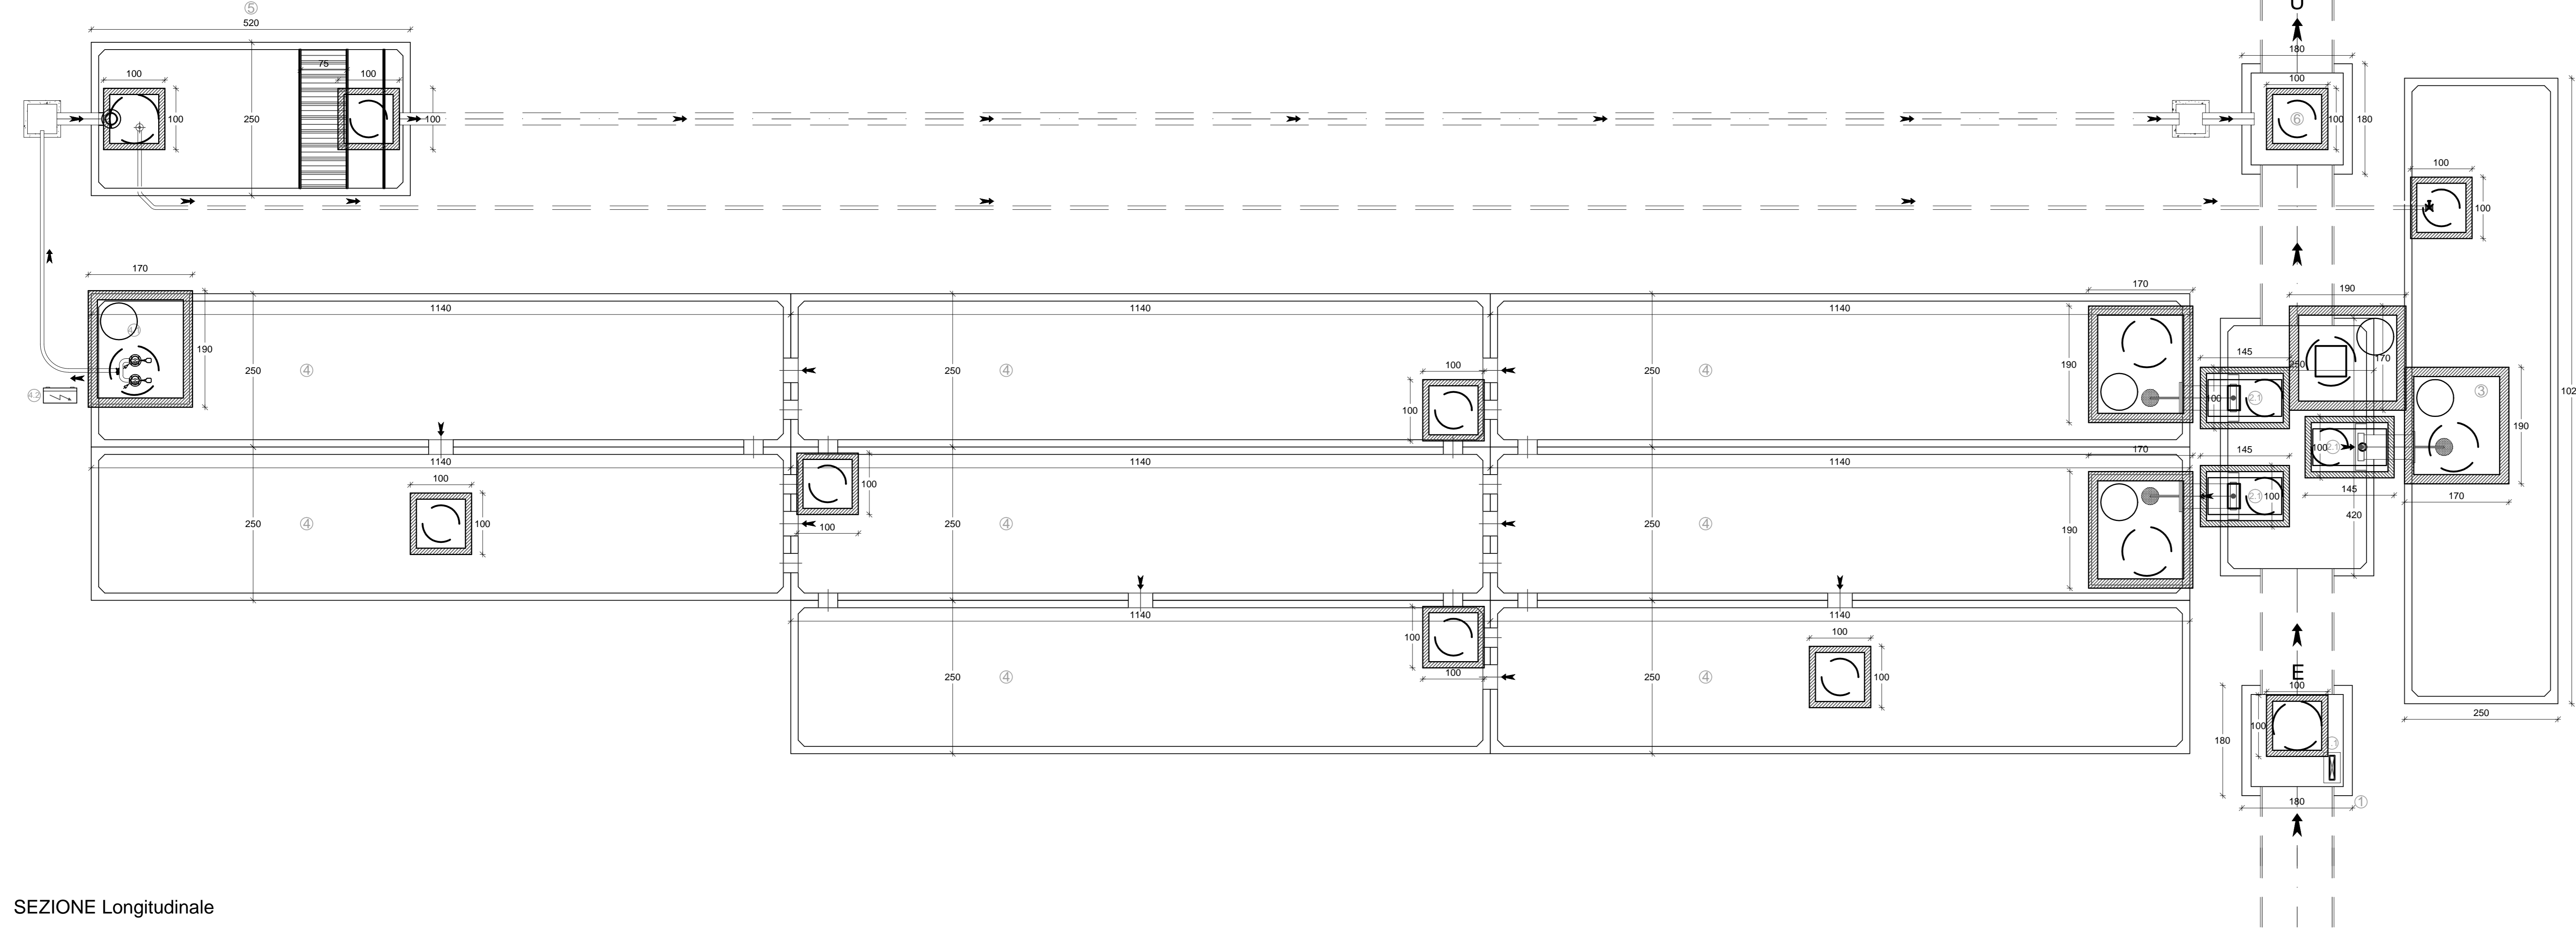


SEZIONE Longitudinale

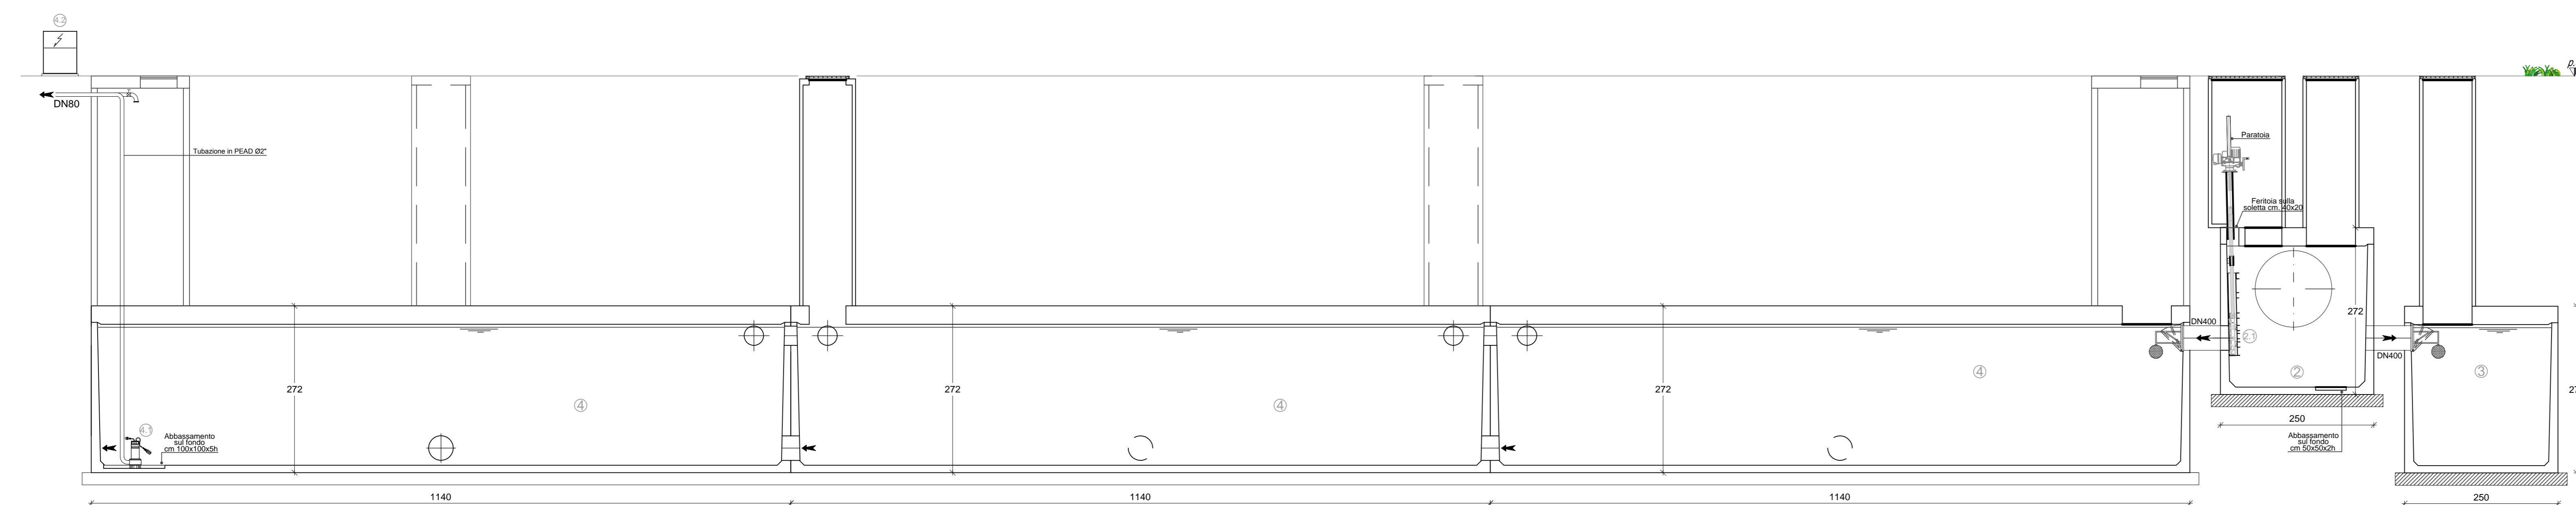


LEGENDA

- 1 - POZZETTO INIZIALE
- 1.1 - STRUMENTAZIONE DI MISURAZIONE pH REDOX E CONDUCIBILITA'
- 2 - VASCA SCOLMATRICE e RIPARTITRICE
- 2.1 - PARATOIE MOTORIZZATE
- 3 - VASCA di ACCUMULO SVERSAMENTI
- 4 - VASCHE DI ACCUMULO ACQUE di 1°Pioggia
- 4.1 - ELETTROPOMPE SOMMERSE
- 4.2 - QUADRO ELETTRICO DI COMANDO
- 5 - VASCA DI DISOLEAZIONE
- 6 - POZZETTO DI SCARICO FINALE

VASCHE ACCUMULO/ONDA NERA e FILTRAZIONE

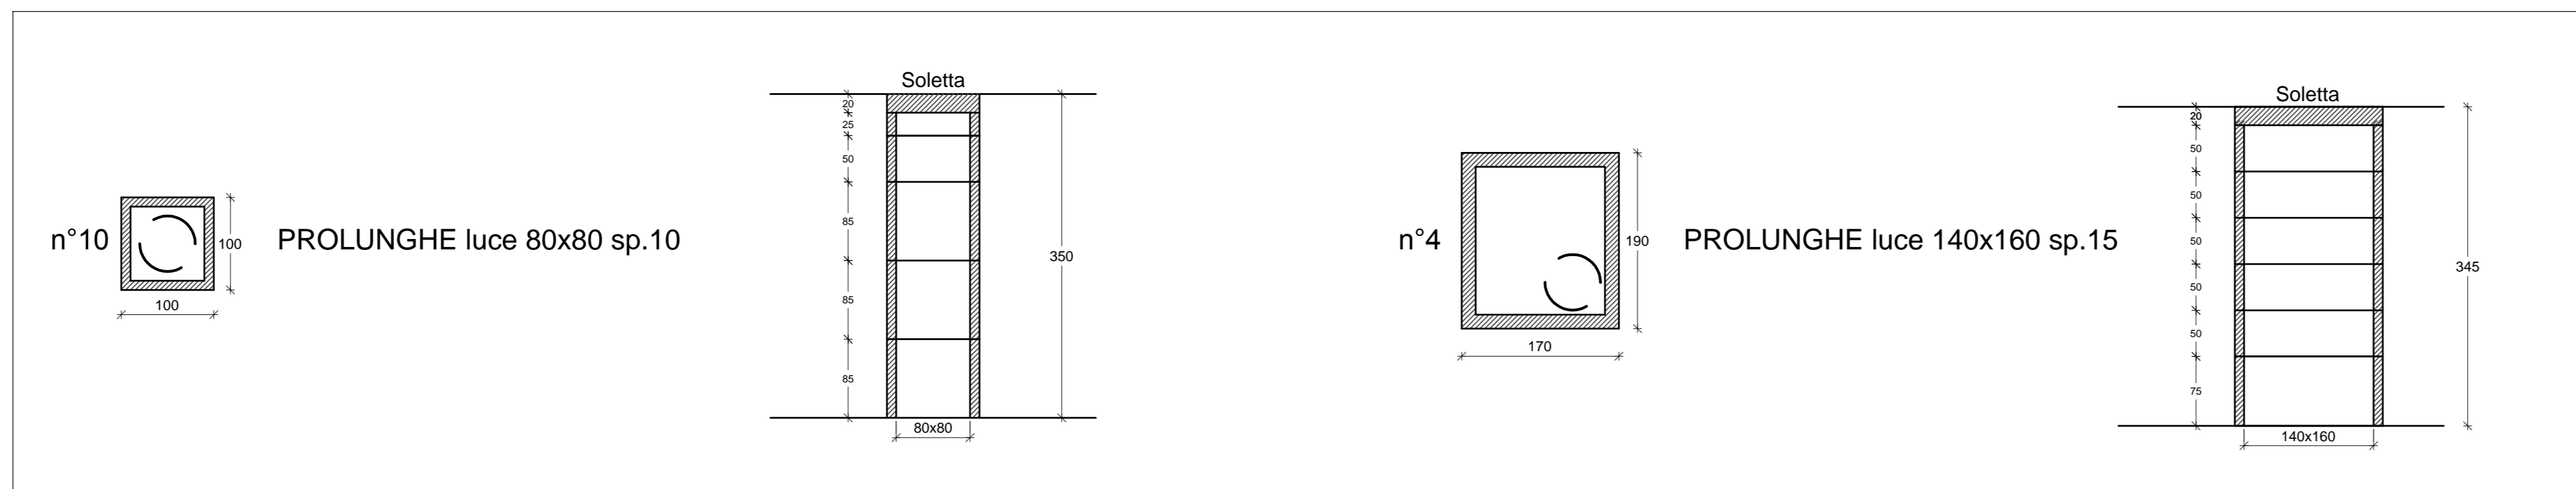

VASCA SCOLMATRICE

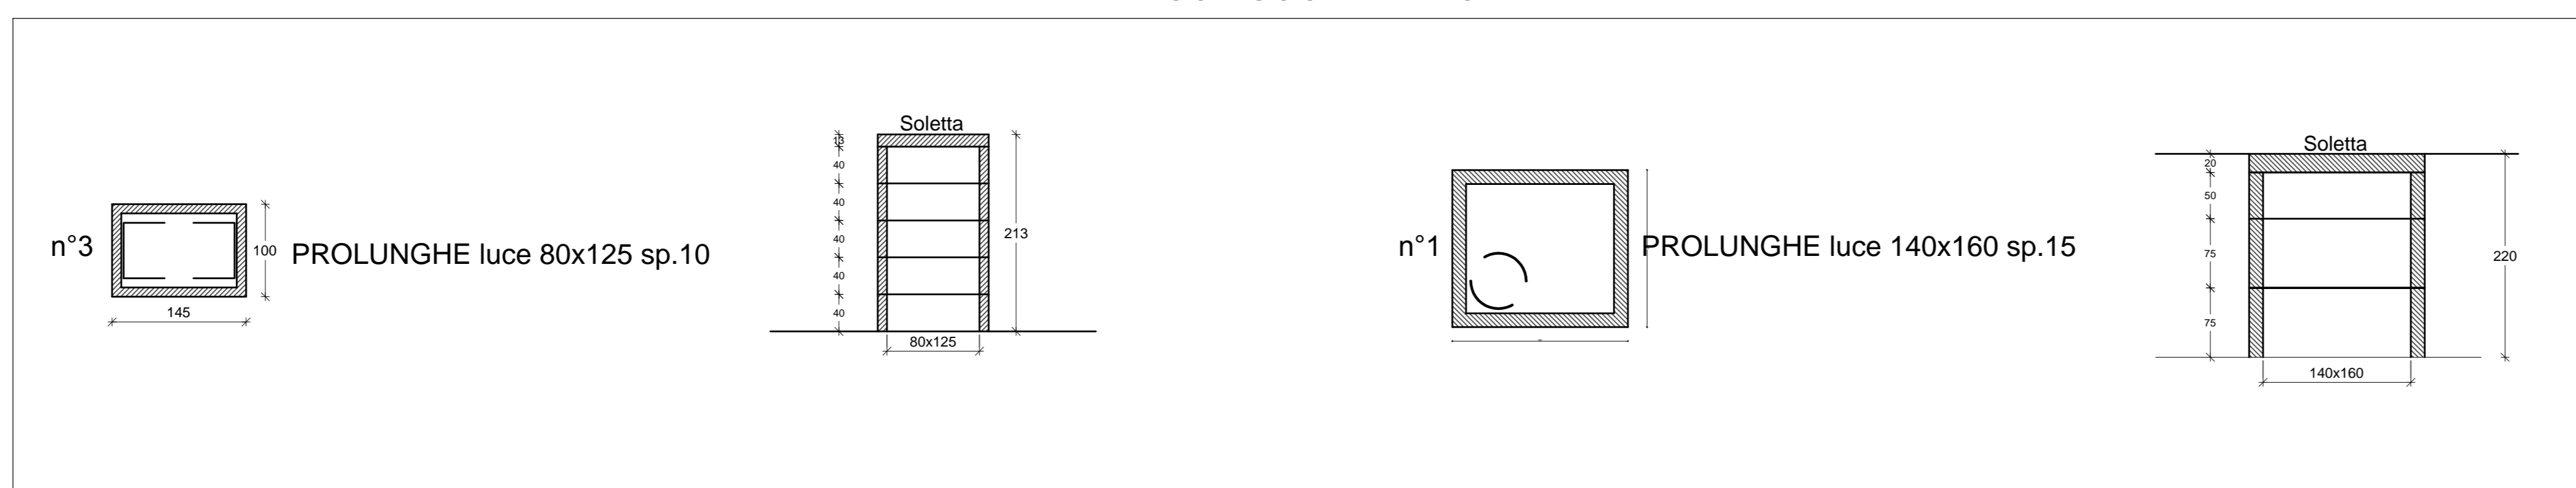

MATRICE DI REVISIONE

REV	DATA	DESCRIZIONE MODIFICA

N.B. LA TAVOLA SOSTITUISCE QUELLA RELATIVA AL CODICE [ ] DEL PROGETTO ESECUTIVO

**COLLEGAMENTO AUTOSTRADALE DALMINE - COMO - VARESE - VALICO DEL GAGGIOLO E OPERE AD ESSO CONNESSE**  
 CODICE C.U.P. F11000000270007  
**TRATTE B1, B2, C, D, TRA 13-14, GREENWAY**  
**AS BUILT**

**TRATTA B1**  
 IDROLOGIA E IDRAULICA  
 SISTEMA DI LAMINAZIONE E DEPURAZIONE ACQUE DI PRIMA PIOGGIA  
 SISTEMA DI TRATTAMENTO V3 PK 2+025  
 PIANTE E SEZIONI

