


PLANIMETRIA  
scala 1:500

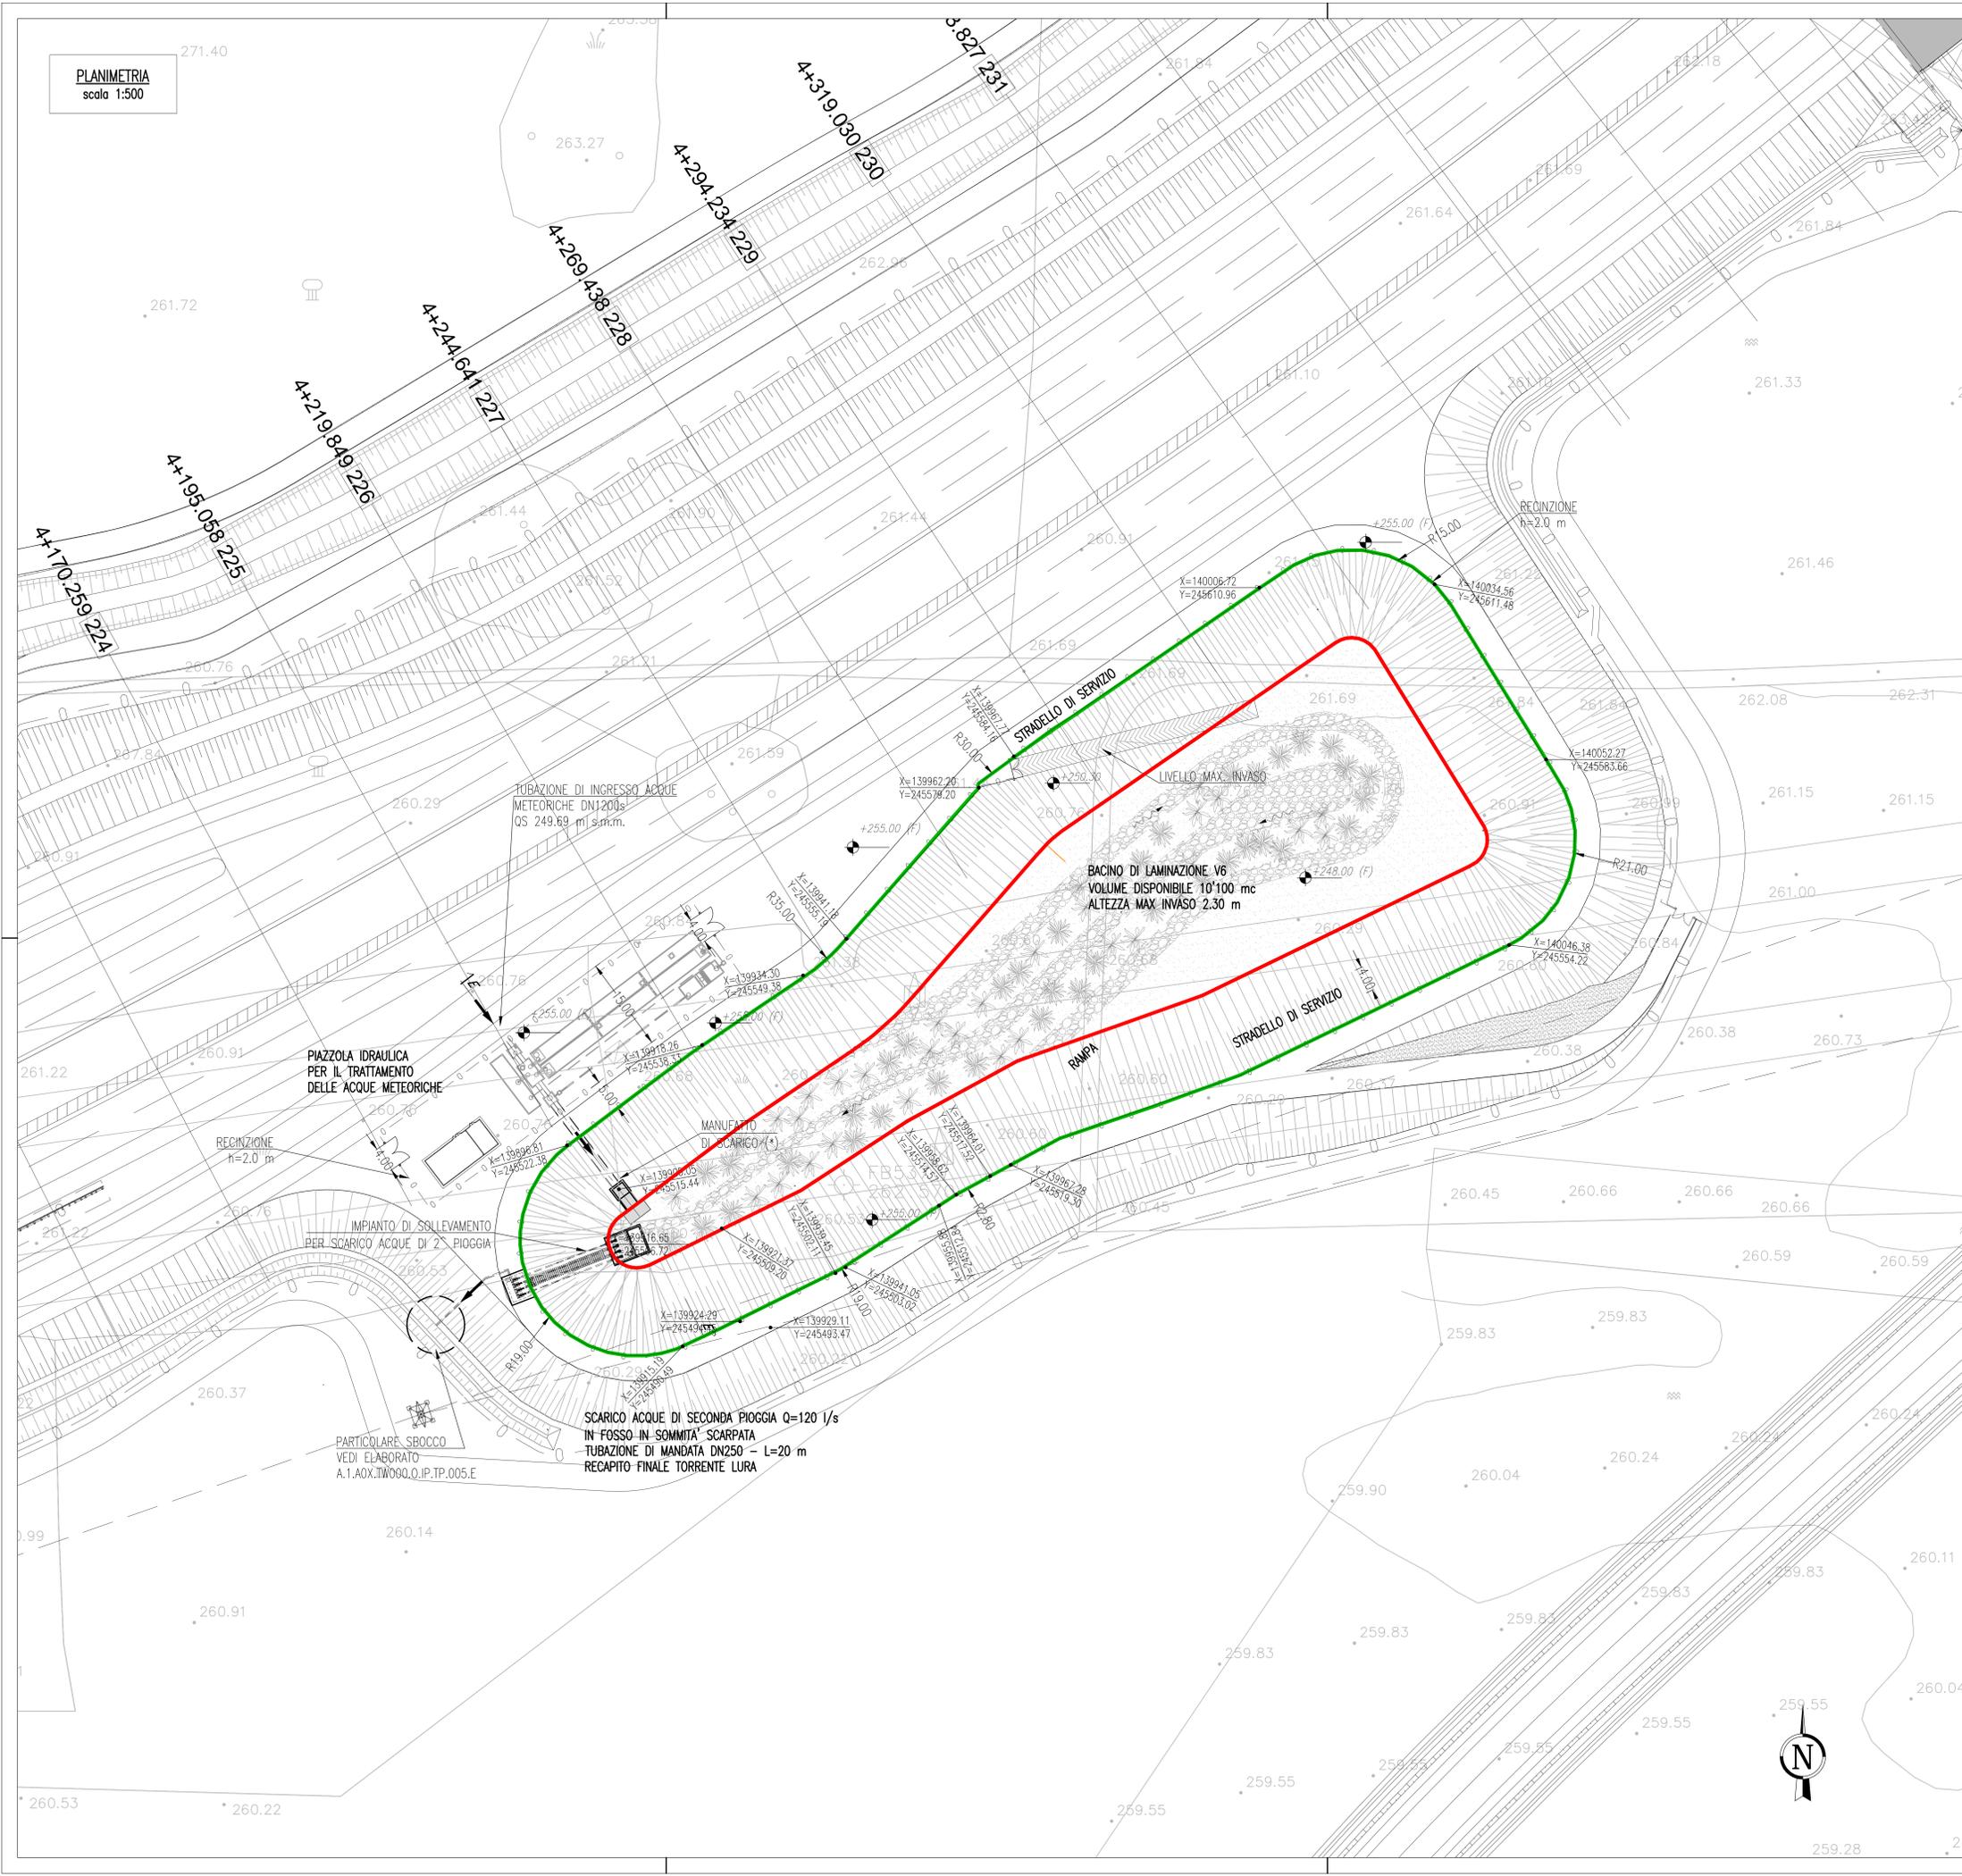

LEGENDA

127 1+875.000 SEZIONE AUTOSTRADALE

SCAVI

	AREA	AREA MEDIA	H MEDIA	VOLUME
<span style="border: 1px solid green; display: inline-block; width: 10px; height: 10px;"></span>	9340 mq	6560 mq	10.0 m	65600 mc
<span style="border: 1px solid red; display: inline-block; width: 10px; height: 10px;"></span>	3780 mq			
				TOTALE 65600 mc

MATRICE DI REVISIONE

REV	DATA	DESCRIZIONE MODIFICA

N.B.: LA TAVOLA SOSTITUISCE QUELLA RELATIVA AL CODICE [ ] DEL PROGETTO ESECUTIVO

**COLLEGAMENTO AUTOSTRADALE  
DALMINE - COMO - VARESE - VALICO DEL GAGGIOLO E OPERE AD ESSO CONNESSE**  
CODICE C.U.P. F11B09000270007

**TRATTE B1, B2, C, D, TRVA13+14, GREENWAY  
AS BUILT**

**TRATTA B1**  
IDROLOGIA E IDRAULICA  
SISTEMA DI LAMINAZIONE E DEPURAZIONE ACQUE DI PRIMA PIOGGIA  
BACINO DI LAMINAZIONE V6 Pk 4+200  
PLANIMETRIA GENERALE D'INQUADRAMENTO

<b>IDENTIFICAZIONE ELABORATO</b>		<b>IMPRESA</b>	
CODICE PROGETTO: F00107B		RAGGRUPPAMENTO TEMPORANEO IMPRESE:	
WBS		Mandatario	Mandante
LOTTO	ZONA	OPERA	TRATTO D'OPERA
A	1	A03	TW005
IP	IP	PL	PL
PROGRESSIVO	PL	001	E
REVISIONE	E		

Scala: 1:500

DATA: Gennaio 2016 - Emissione

CONCEDENTE: CONCESSIONARI AUTOSTRADALI LOMBARDE

CONCESSIONARIO: Autostrada Pedemontana Lombarda

APPROVATO: Autostrada Pedemontana Lombarda

**STRABAG**

**STRABAG**

**STRABAG**

PROGETTISTA - PROGETTO ESECUTIVO DI DETTAGLIO

RAGGRUPPAMENTO TEMPORANEO PROGETTISTI:

Mandatario: 3TI PROGETTI ITALIA

Mandante: GP

Mandante: Arch. Salvatore Vermiglio

RESPONSABILE DI PROGETTO ED INCARICATO DELL'INTEGRAZIONE FRA LE VARIE PRESTAZIONI: Ing. Alberto Cecchini

ELABORAZIONE PROGETTUALE

PROGETTISTA: 3TI PROGETTI ITALIA S.p.A.

3TI ITALIA S.p.A. DIRETTORE TECNICO: Ing. Stefano Luca Passati

Redatto: ECU Verificato: Bagivo Approvato: Passati