



**PIANTA IMPIANTO V6**  
scala 1:50

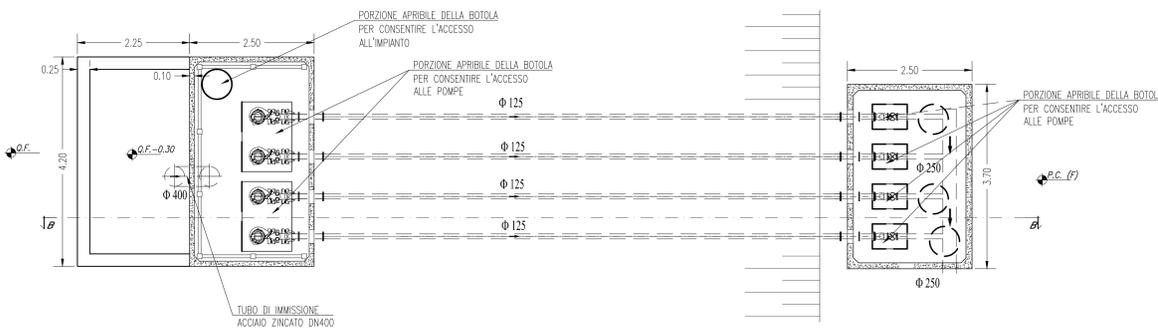


**SEZIONE B-B IMPIANTO V6**  
scala 1:50

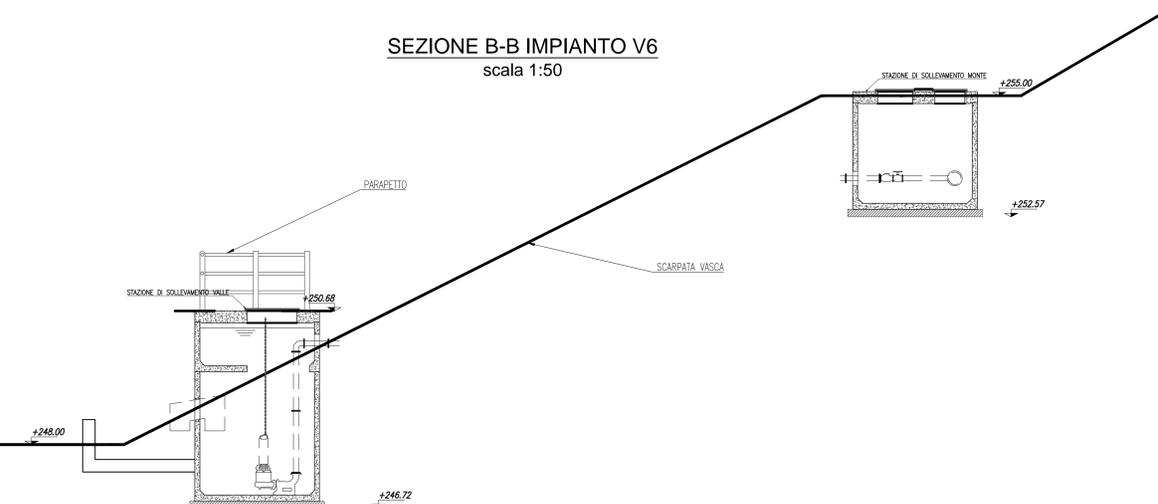


**ELEMENTI PREFABRICATI IMPIANTO V6**  
scala 1:50


Pompe: n. 3 + 1  
Q: 40 l/s cad pompa  
H: 23 m cad pompa  
P2: 15 kw cad pompa

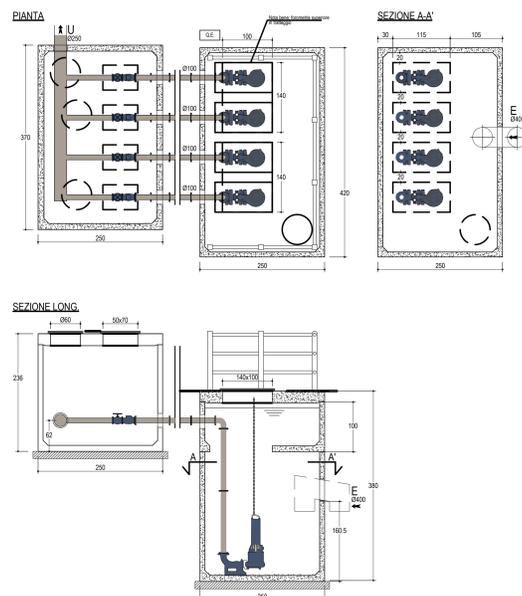

**PIANTA IMPIANTO EX V1-B2**  
scala 1:50

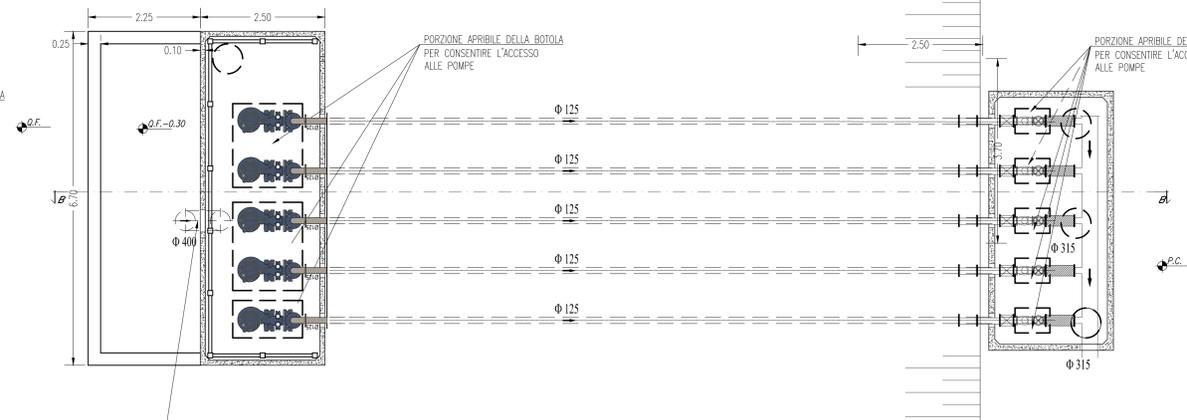


**SEZIONE B-B IMPIANTO EX V1-B2**  
scala 1:50

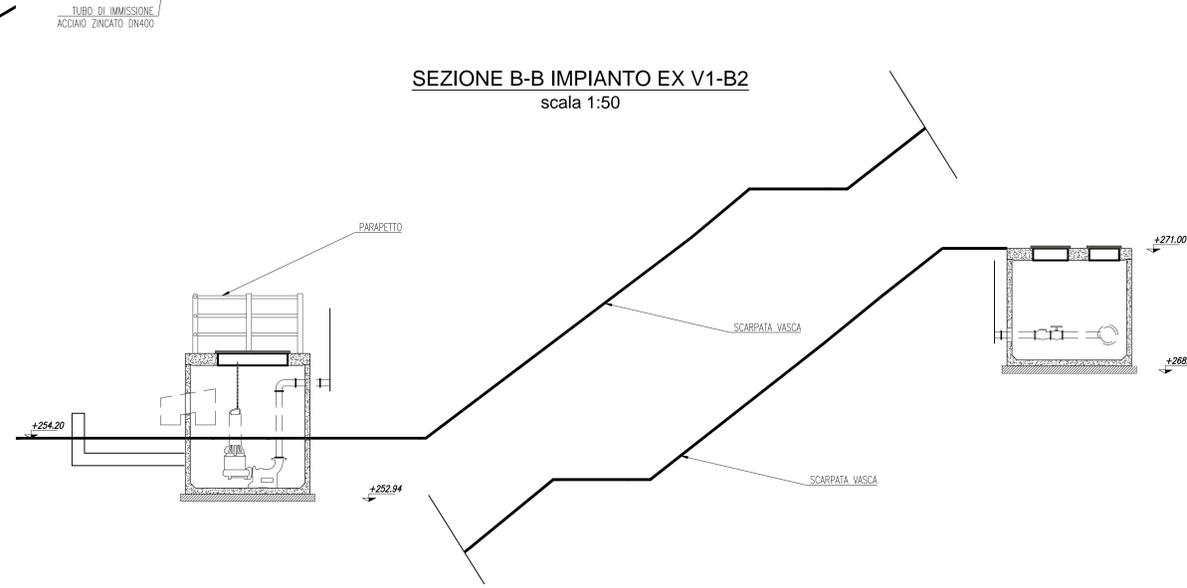

**ELEMENTI PREFABRICATI IMPIANTO EX V1-B2**  
scala 1:50

Pompe: n. 4 + 1  
Q: 80 l/s cad pompa  
H: 33 m cad pompa  
P2: 37 kw cad pompa

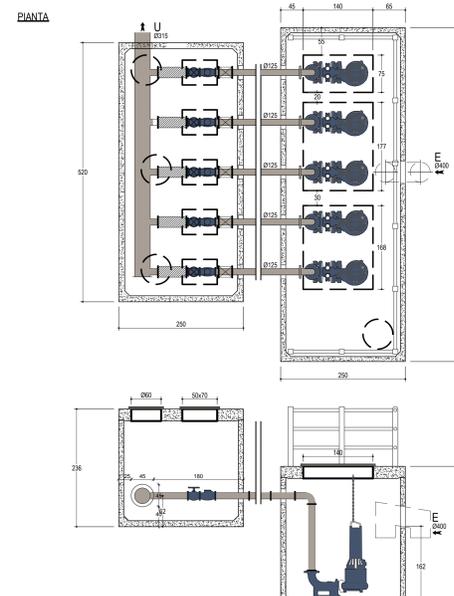

MATRICE DI REVISIONE		
REV	DATA	DESCRIZIONE MODIFICA

N.B.: LA TAVOLA SOSTITUISCE QUELLA RELATIVA AL CODICE [ ] DEL PROGETTO ESECUTIVO

**COLLEGAMENTO AUTOSTRADALE DALMINE - COMO - VARESE - VALICO DEL GAGGIOLO E OPERE AD ESSO CONNESSE**  
CODICE C.U.P. F1100000210007

**TRATTE B1, B2, C, D, TRAVI 13-14, GREENWAY AS BUILT**

**TRATTA B1**  
IDROLOGIA E IDRAULICA  
SISTEMA DI LAMINAZIONE E DEPURAZIONE ACQUE DI PRIMA PIOGGIA  
BACINI DI LAMINAZIONE - IMPIANTI DI SOLLEVAMENTO PREFABRICATI V6 ED EX V1-B2  
PIANTA E SEZIONI

---	--	--	----------------------------------

Verificato: Festa      Approvato: Possati