

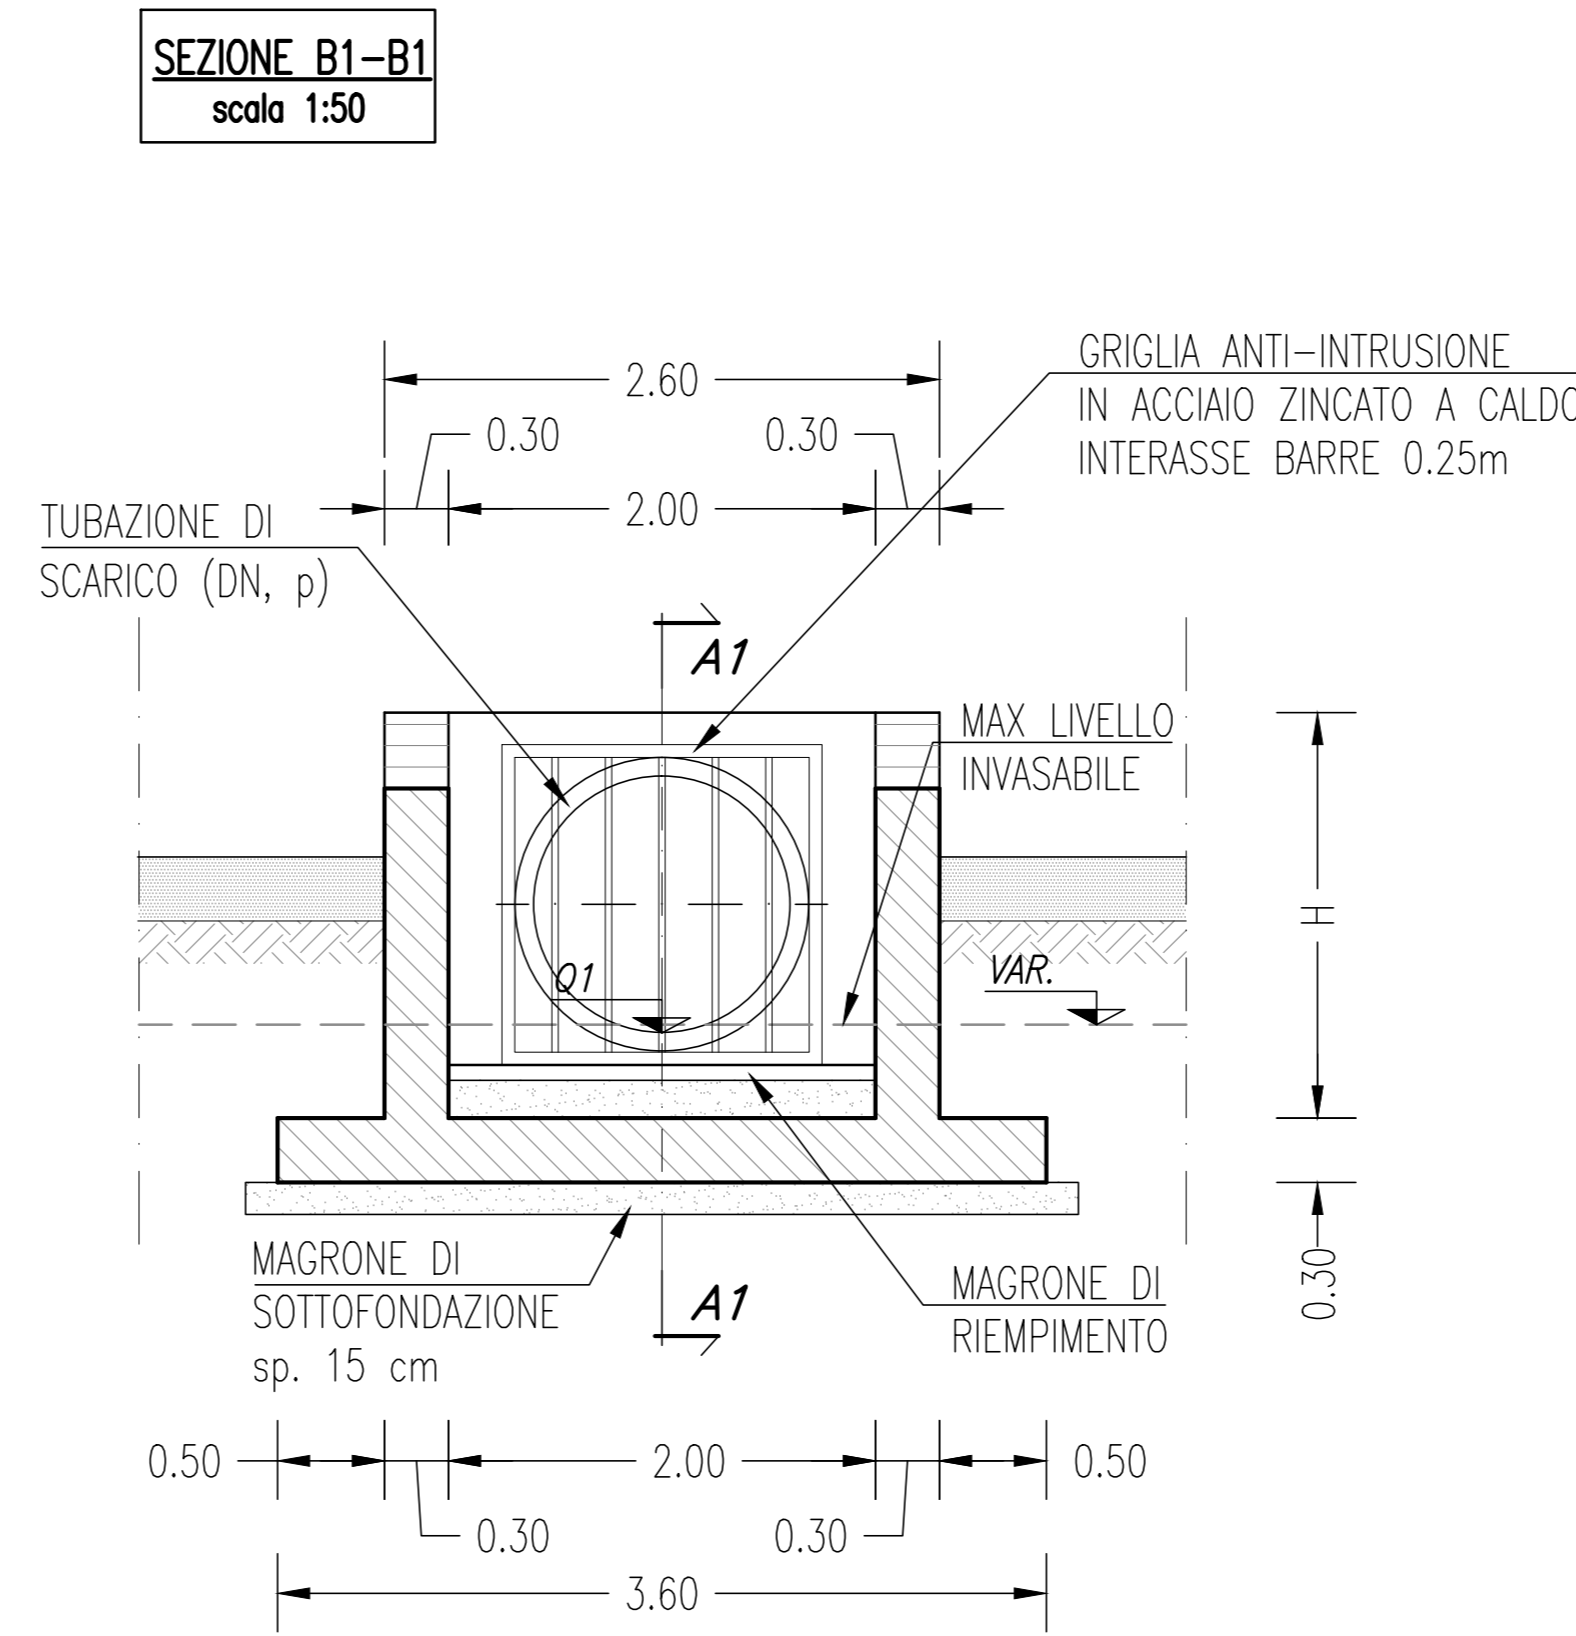


PARTICOLARE 1: MANUFATTO DI SCARICO DELL'IMPIANTO DI TRATTAMENTO V6

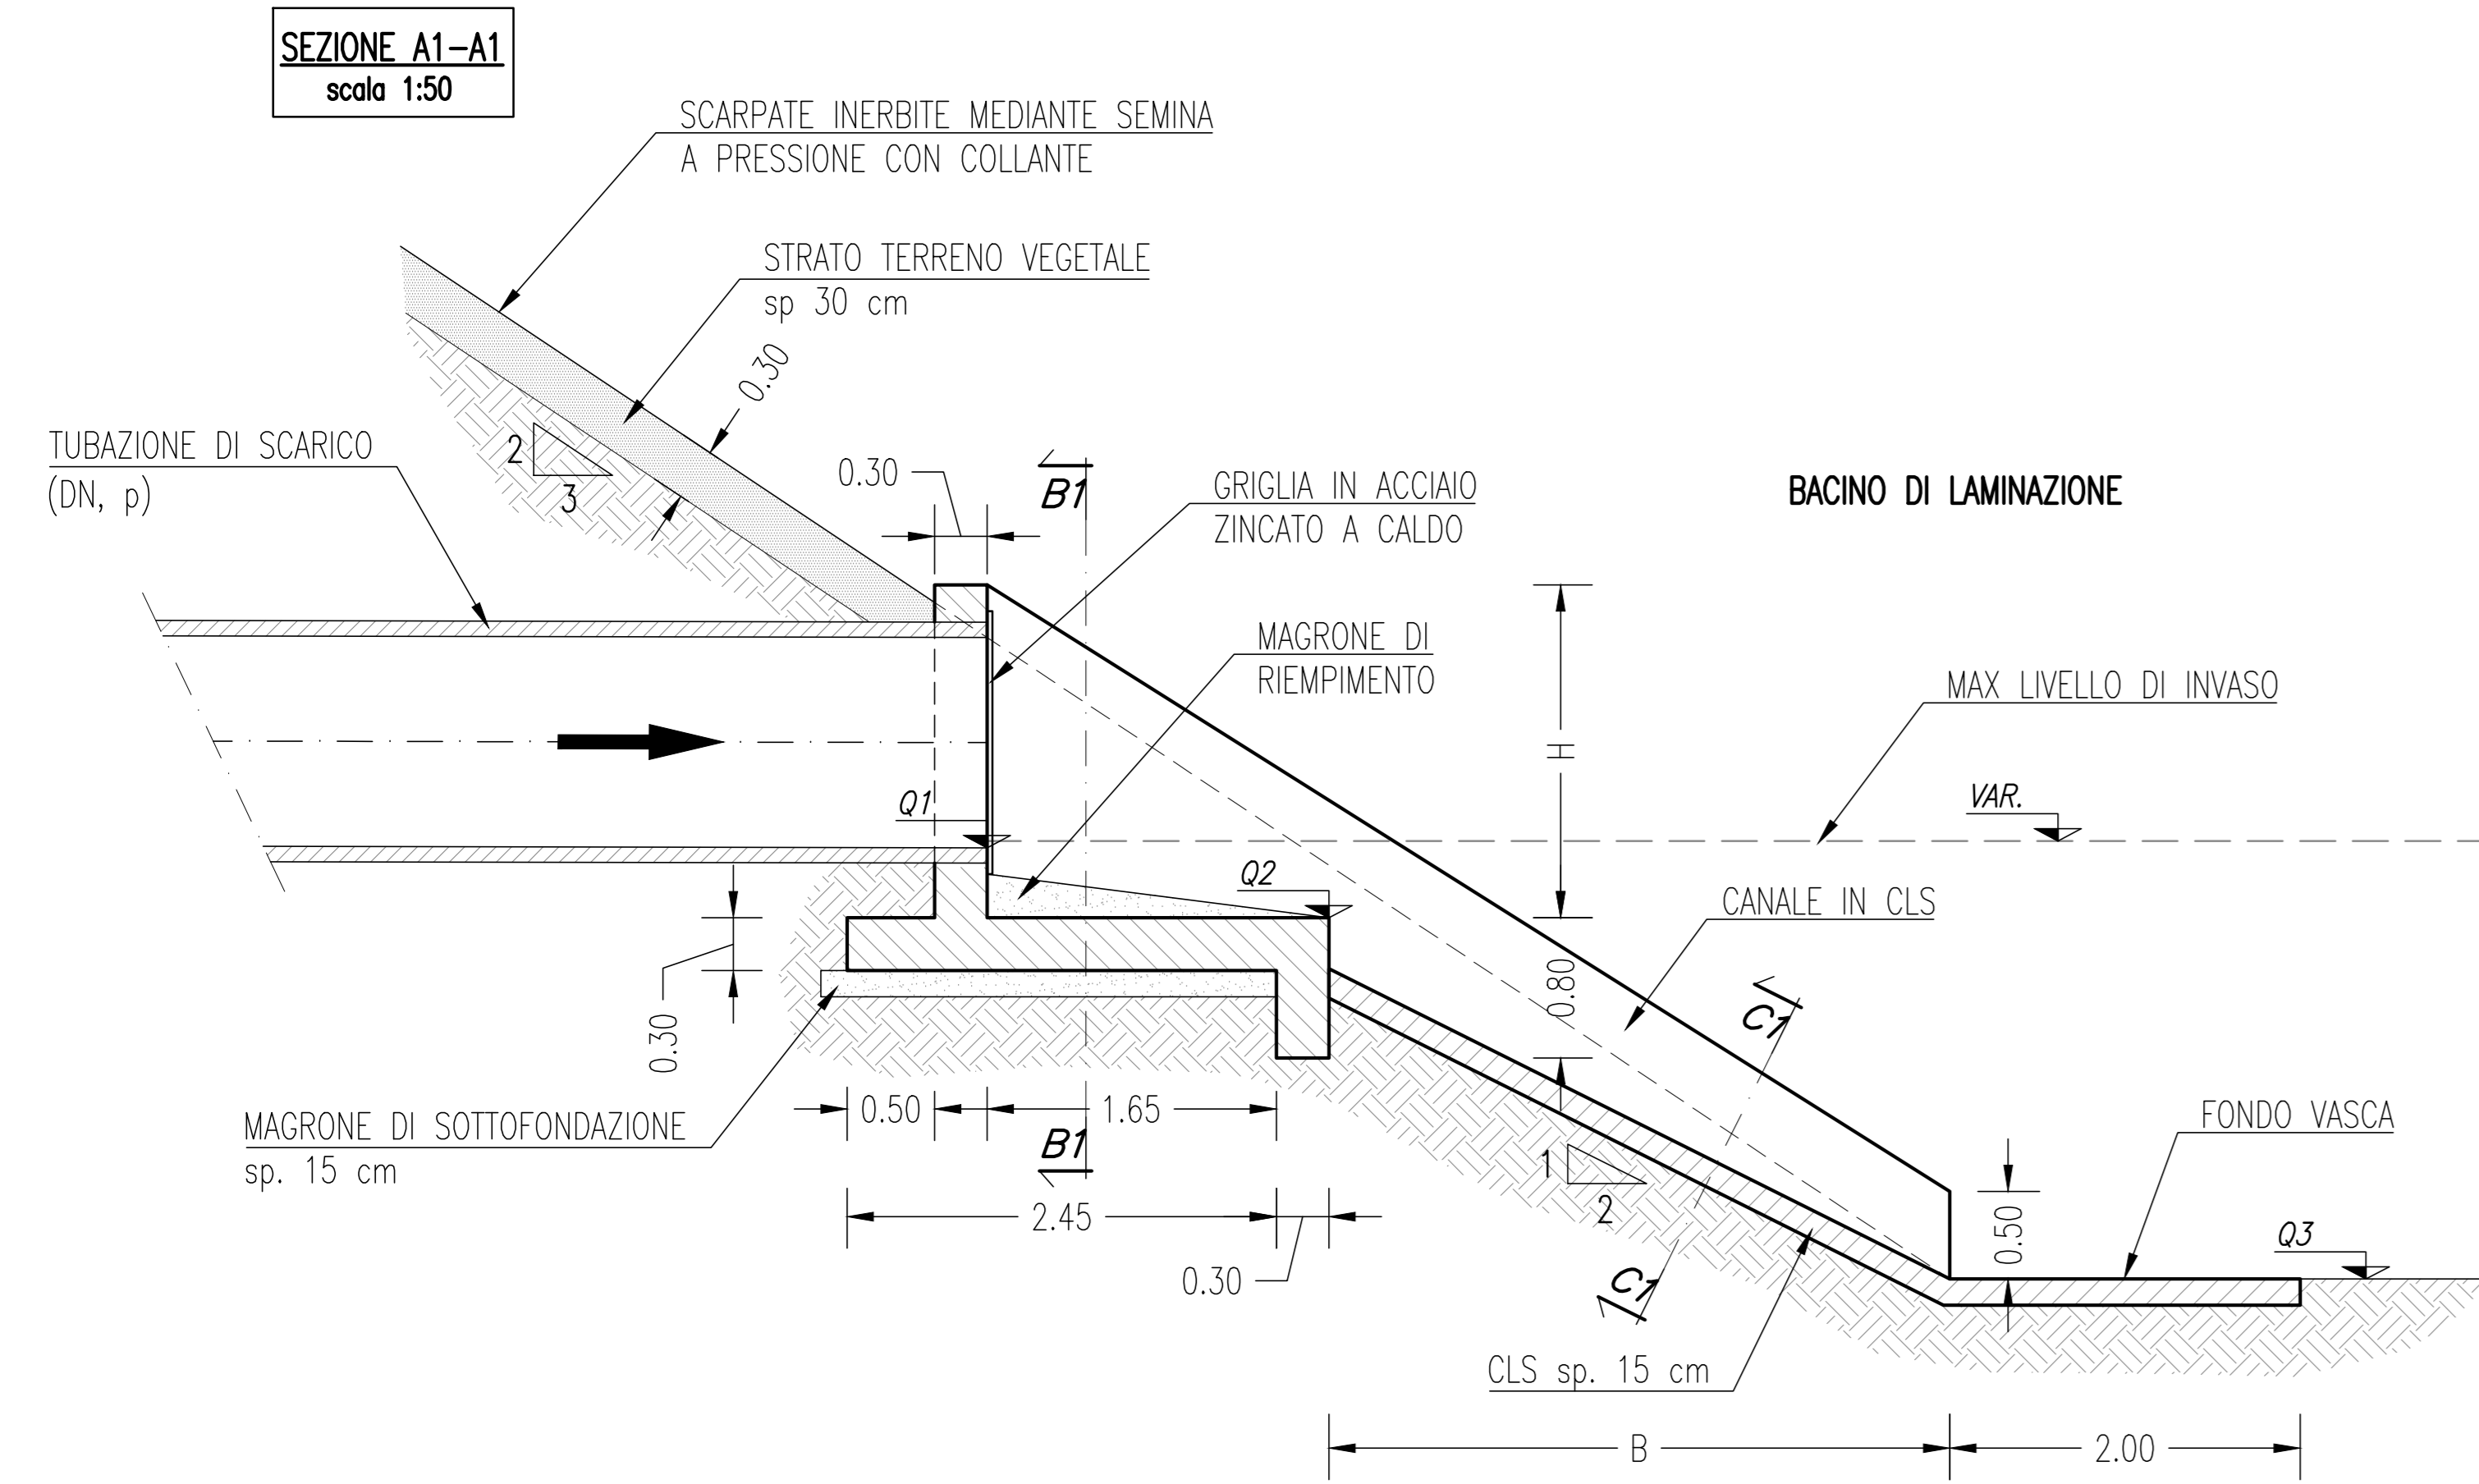


SEZIONE C1-C1 scala 1:50

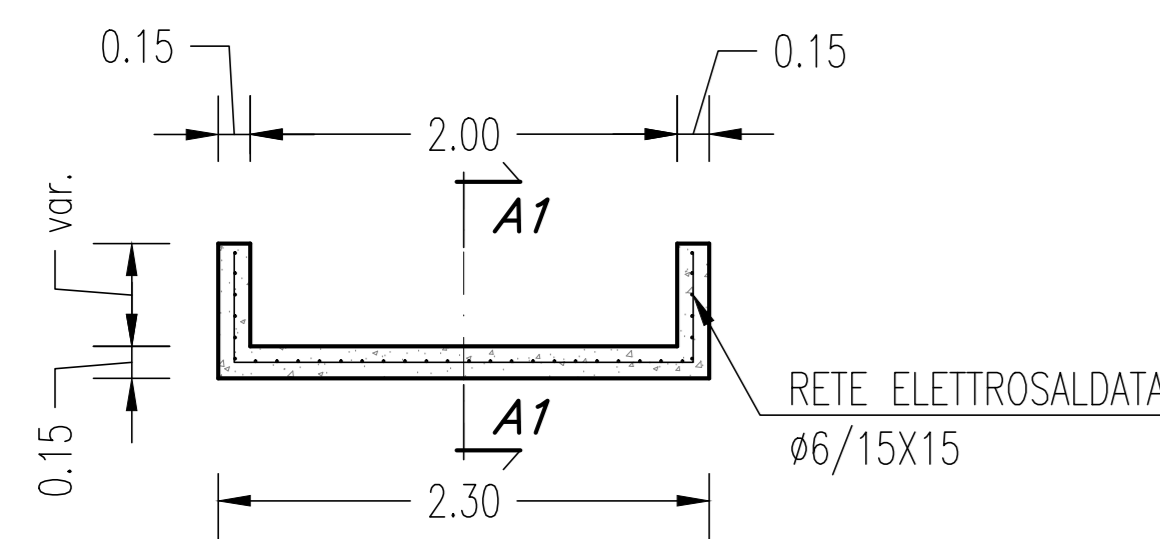

Tratta	Impianto	Progressiva	DN	p	H	B	Q1	Q2	Q3
		km	m	%	m	m	m s.m.m.	m s.m.m.	m s.m.m.
B1	V6	4+200	1200s	0.5	1.90	2.22	249.58	249.18	248.00

PARTICOLARE 2: RECAPITO TUBAZIONE DI MANDATA IMPIANTO " V6 " NEL CANALE DI SCARICO

scala 1:50

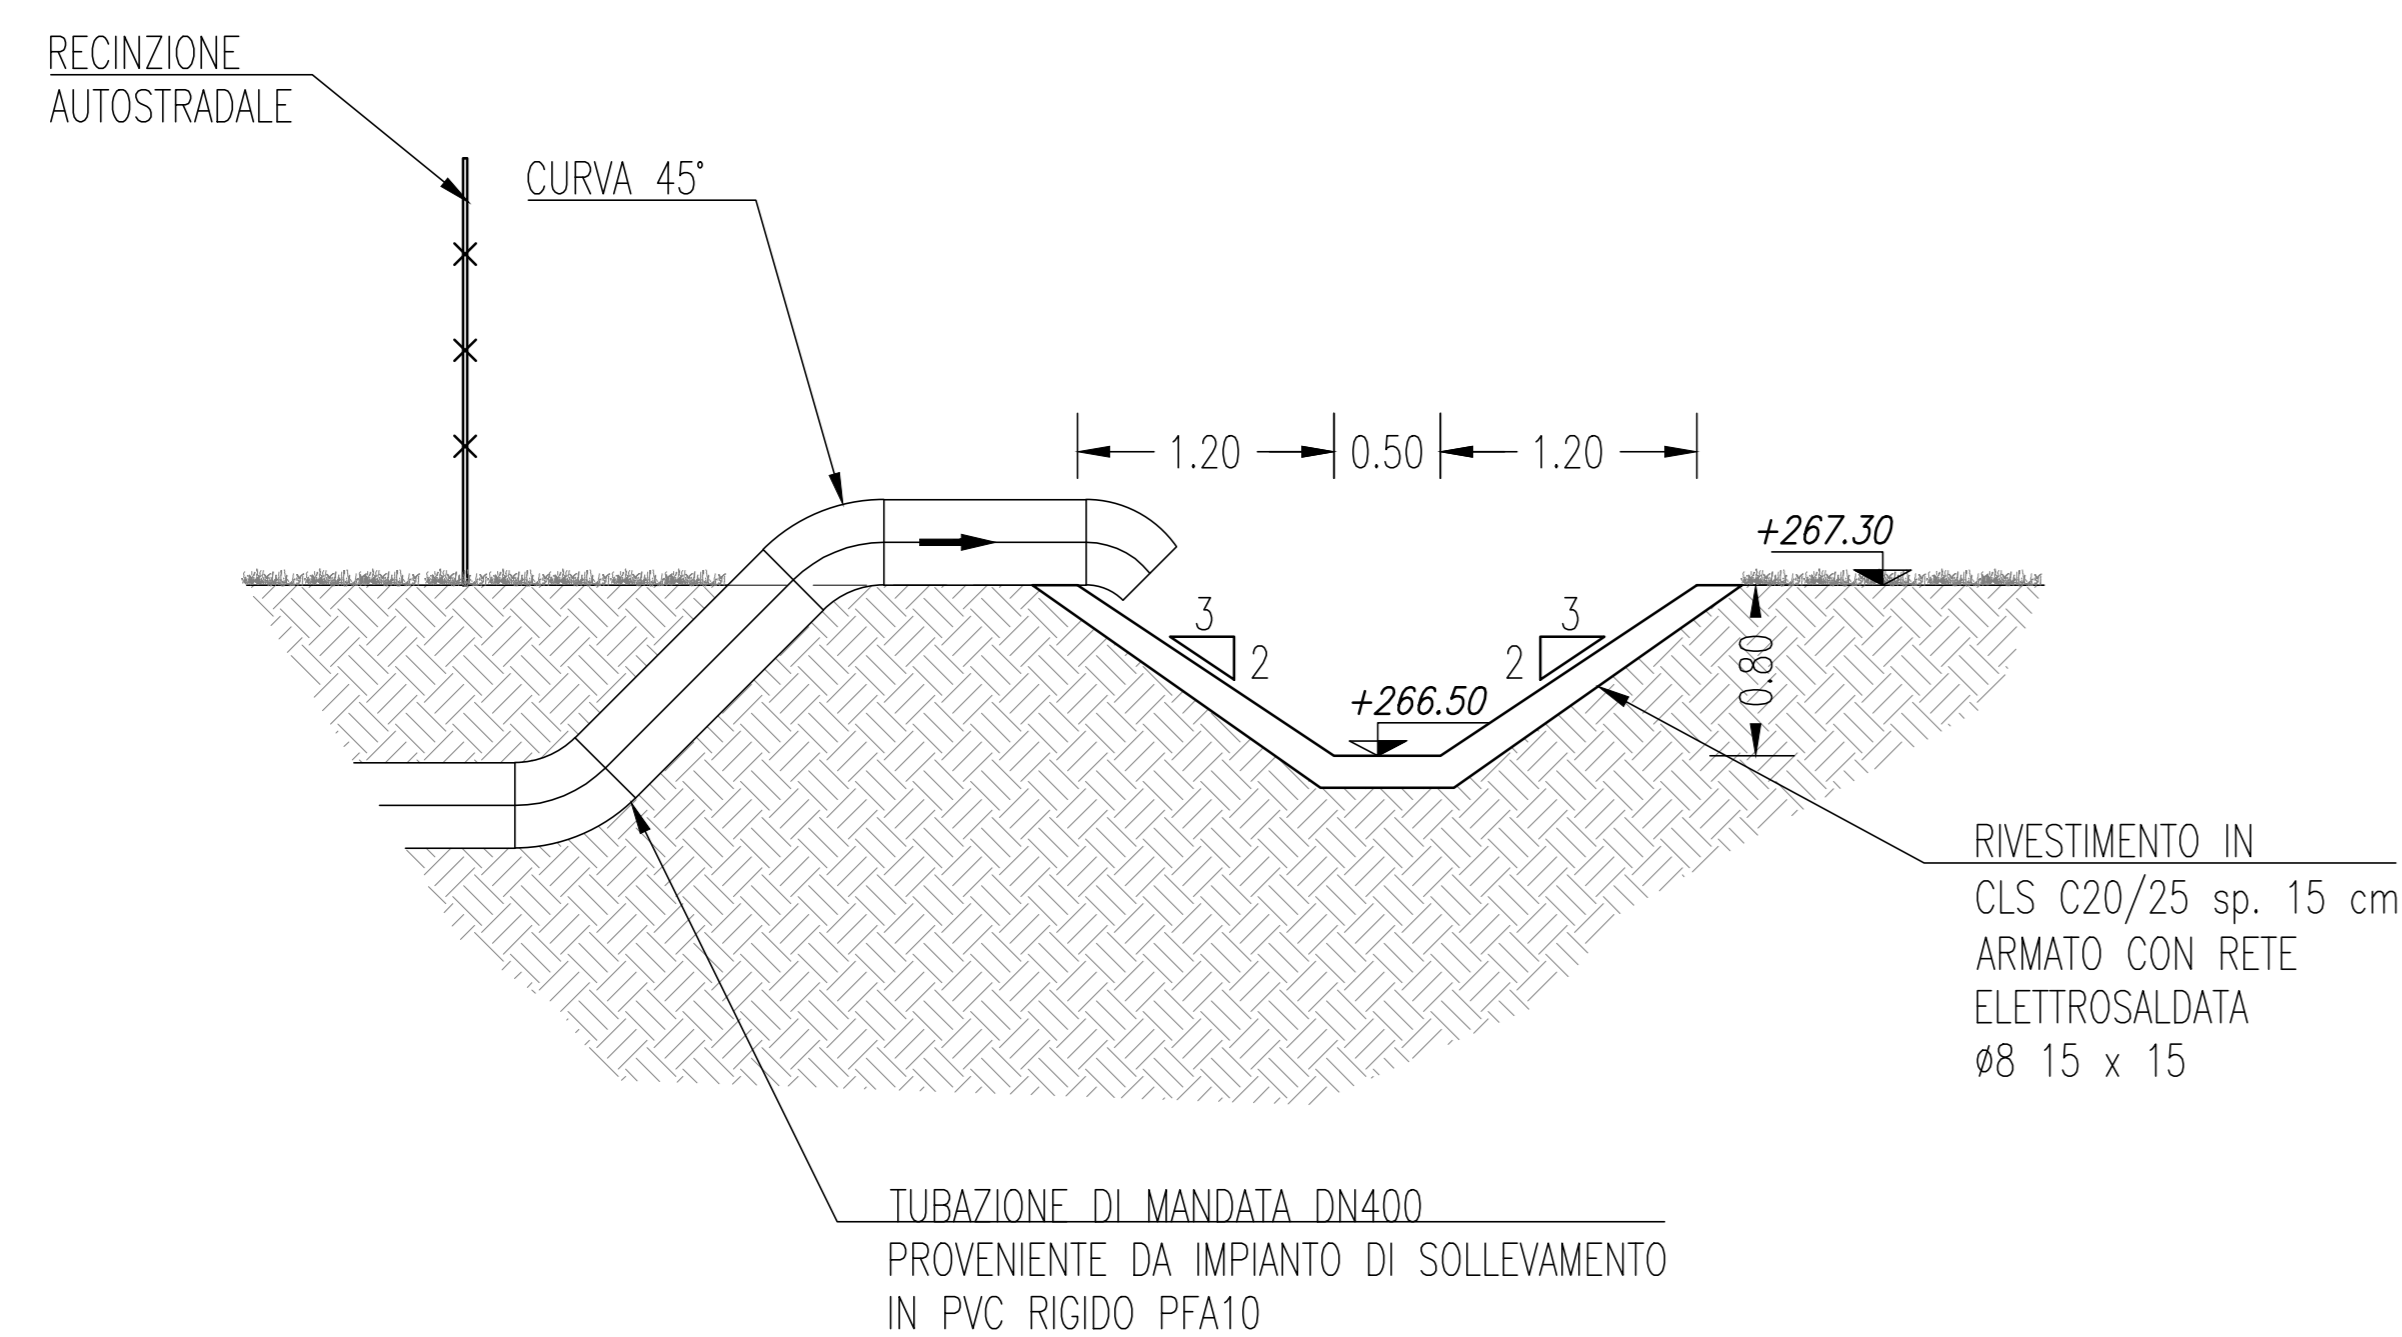

NOTE GENERALI

- LE QUOTE ALTIMETRICHE SONO ESPRESSE IN METRI
- TUTTE LE MISURE SONO ESPRESSE IN METRI
- TUTTI GLI ANGOLI SONO ESPRESSE IN GRADI CENTESIMALI
- PER TUTTE LE VASCHE, POZZETTI ED ORGANI ACCESSORI E' NECESSARIO ESEGUIRE LE OPPORTUNE PROVE DI TENUTA IDRAULICA
- TUTTE LE VASCHE, I POZZETTI E LE OPERE ACCESSORIE DEVONO ESSERE IDONEI A SOPPORTARE CARICHI STRADALI PESANTI

CARATTERISTICHE MATERIALI

CLS GETTATO IN OPERA	ELEMENTI PREFABBRICATI: POZZETTI - VASCA DI ACCUMULO PRIMA PIOGGIA - VASCA PER SVERSAMENTI ACCIDENTALI
CLS PER SOLETTE E PARETI VERTICALI Classe di Esposizione Ambientale RAPPORTO ACQUA/CEMENTO MAX DIAMETRO INERTE MAX (mm) CLASSE DI CONSISTENZA (SLUMP) CONTENUTO CEMENTO (min) COPRIFERRO NOMINALE (mm)	C25/30 XC2 0.60 32 S4 300 Kg/mc 50
CLS PER SOLETTE E PARETI VERTICALI Classe di Esposizione Ambientale RAPPORTO ACQUA/CEMENTO MAX DIAMETRO INERTE MAX (mm) CLASSE DI CONSISTENZA (SLUMP) CONTENUTO CEMENTO (min) COPRIFERRO NOMINALE (mm)	C50/60 XA2 0.60 32 S5 320 Kg/mc 50
CLS PER MAGRO CONTENUTO CEMENTO (min)	C12/15 150 Kg/mc
CLS PER RIPIENTIMENTI E PENDENZE CONTENUTO CEMENTO (min)	C20/25 280 Kg/mc
ACCIAI (SECONDO NTC 2008) Acciaio per cemento armato	B450C f _{yk} > 4500 daN/cm ² f _{tk} > 5400 daN/cm ² (f _t /f _y) _k > 1.15 < 1.35 (f _y /f _{ynom}) _k < 1.25
Reti elettrosaldate	B450A
TUBAZIONI in polietilene PEAD SN4 corrugato a doppia parete diametro esterno nominale 160-1200 mm liscio internamente corrugato esternamente in polietilene PEAD SN4 spirato a profilo di parete strutturato diametro interno nominale 1200-1800 mm liscio internamente spirato esternamente	

MATRICE DI REVISIONE

REV	DATA	DESCRIZIONE MODIFICA

N.B.: LA TAVOLA SOSTITUISCE QUELLA RELATIVA AL CODICE [] DEL PROGETTO ESECUTIVO

COLLEGAMENTO AUTOSTRADALE DALMINE - COMO - VARESE - VALICO DEL GAGGIOLO E OPERE AD ESSO CONNESSE
 CODICE C.U.P. F11B06000270007
TRATTE B1, B2, C, D, TRVA13+14, GREENWAY
AS BUILT
 TRATTA B1
 IDROLOGIA E IDRAULICA
 SISTEMA DI LAMINAZIONE E DEPURAZIONE ACQUE DI PRIMA PIOGGIA
 BACINI DI LAMINAZIONE
 PARTICOLARI

IDENTIFICAZIONE ELABORATO
 CODICE PROGETTO: F00107B
 WBS

FASE	PROGETTUALE	LOTTO	ZONA	OPERA	TRATTO D'OPERA	AMBITO	PROGRESSIVO	REVISIONE
A	1	A0X	TW000	0	IP	TP	005	E

Scala: 1:50

DATA	DESCRIZIONE	REV
Gennaio 2016	Emissioni	E

IMPRESA
RAGGRUPPAMENTO TEMPORANEO IMPRESE:

Mandatario	Mandante	Mandante	Mandante cooptata
STRABAG A.G.	GLF Grandi Lavori Fincosit S.p.A.	Impresa costruzioni Giuseppe Malturo S.p.A.	STRABAG S.p.A.

STRABAG **GLF** **MALTURO** **STRABAG**

PROGETTISTA - PROGETTO ESECUTIVO DI DETTAGLIO
RAGGRUPPAMENTO TEMPORANEO PROGETTISTI:

Mandatario	Mandante	Mandante	Mandante
3TI PROGETTI ITALIA	GP	Arch. Salvatore Vermiglio	Arch. Salvatore Vermiglio

CONCEDENTE
 CONCESSIONARI AUTOSTRADALI LOMBARDE
 Ing. Alberto Cecchini

CONCESSIONARIO
 Autostrada Pademontana Lombarda
 Direttore Tecnico: Ing. Enrico Arco
 Referente Tecnico: Ing. Daniel Pacinelli

APPROVATO
 Autostrada Pademontana Lombarda
 Il Direttore dei Lavori: Ing. Francesco Dominico

ELABORAZIONE PROGETTUALE
PROGETTISTA:
 3TI PROGETTI ITALIA S.p.A.
3TI ITALIA S.p.A.
 DIRETTORE TECNICO
 Ing. Stefano Luca Passati
 Ordine degli Ingegneri Provincia di Roma n. 20809

Redatto: ECU Verificato: Bagivo Approvato: Passati