
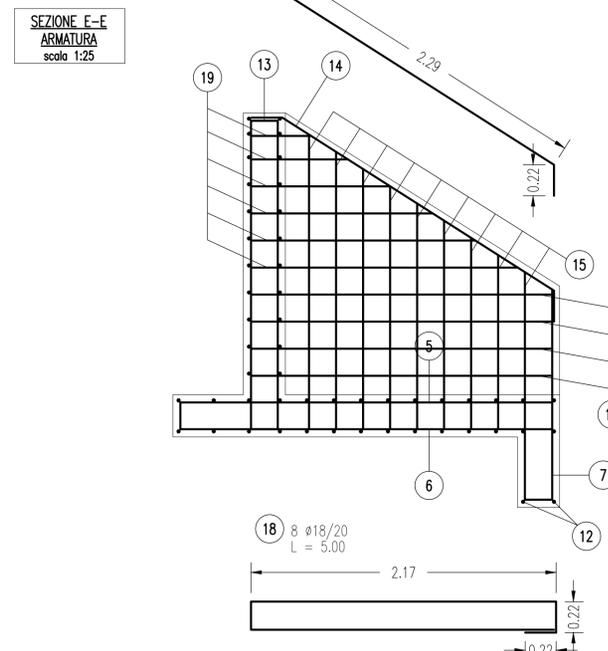
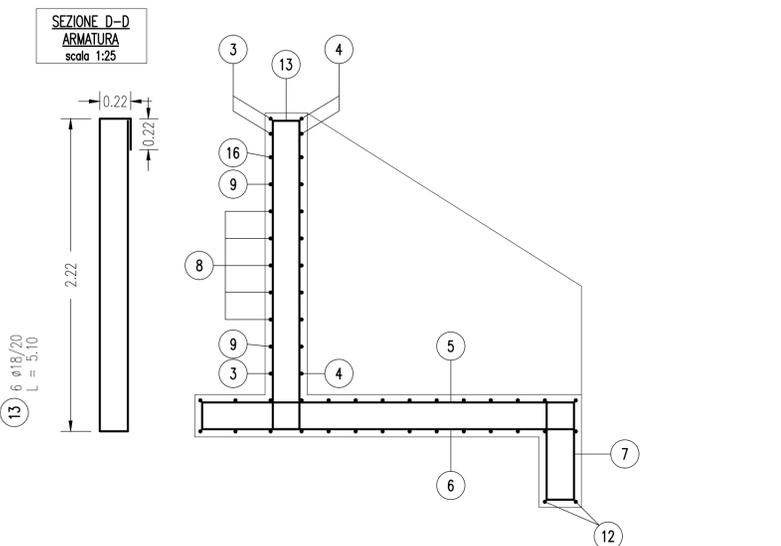
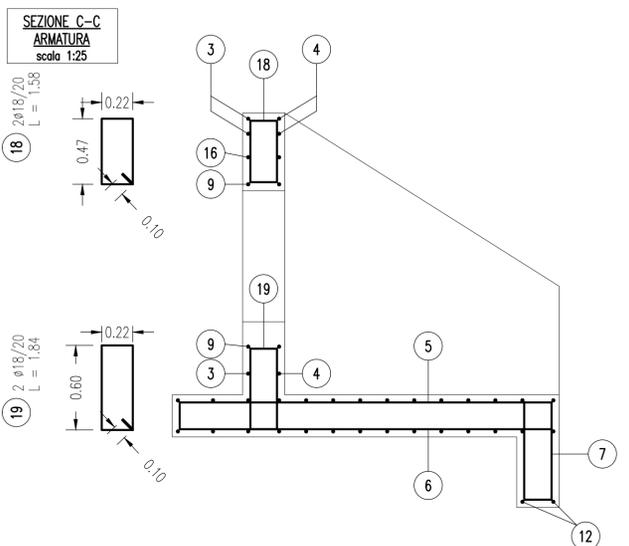
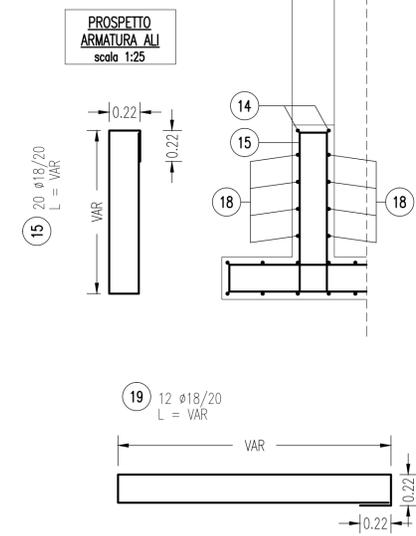
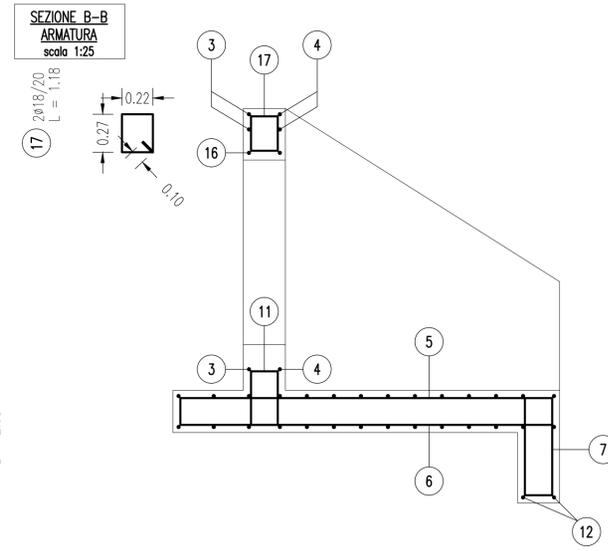
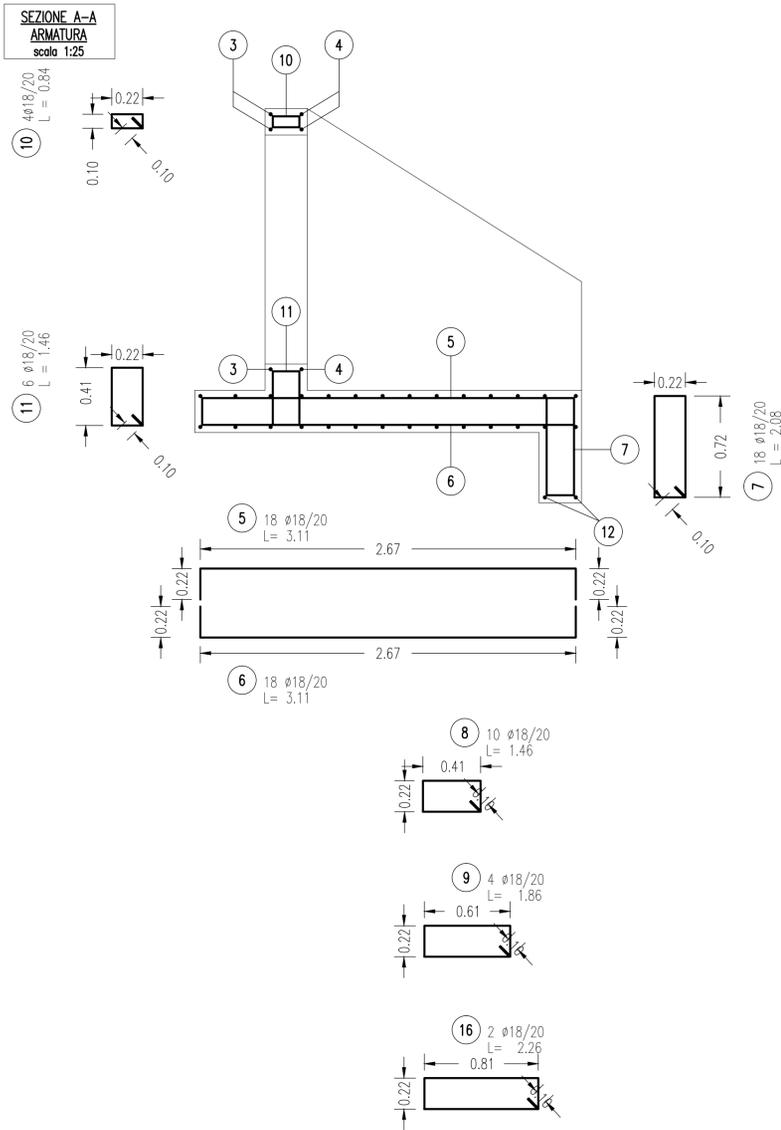


MANUFATTO DI SCARICO
DELL'IMPIANTO DI TRATTAMENTO

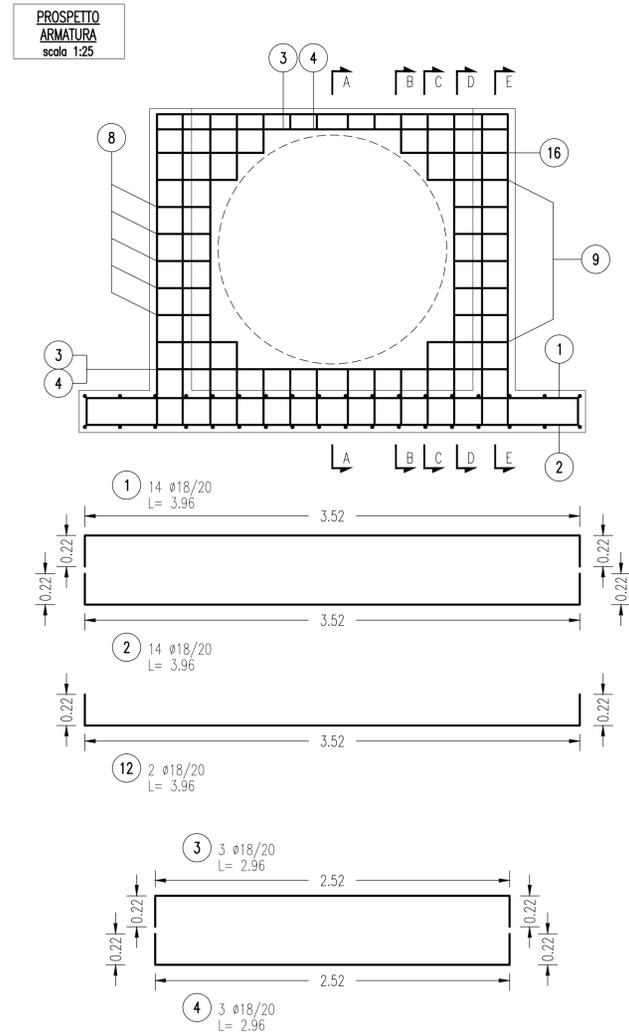

NOTE GENERALI

- LE QUOTE ALTIMETRICHE SONO ESPRESSE IN METRI
- TUTTE LE MISURE SONO ESPRESSE IN METRI
- TUTTI GLI ANGOLI SONO ESPRESSE IN GRADI CENTESIMALI

CARATTERISTICHE MATERIALI

ACCAI (SECONDO NTC 2008)		B450C
Acciaio per cemento armato	$f_{yk} > 4500 \text{ daN/cm}^2$	$f_{tk} > 5400 \text{ daN/cm}^2$
	$(f_t/f_y)k > 1.15$	< 1.35
	$(f_y/f_{yn})k < 1.25$	
Reti elettrosaldate	B450A	

MATRICE DI REVISIONE

REV	DATA	DESCRIZIONE MODIFICA

N.B.: LA TAVOLA SOSTITUISCE QUELLA RELATIVA AL CODICE [] DEL PROGETTO ESECUTIVO

CONCESSIONARI AUTOSTRADALI LOMBARDE

COLLEGAMENTO AUTOSTRADALE DALMINE - COMO - VARESE - VALICO DEL GAGGIOLE E OPERE AD ESSO CONNESSE
CODICE C.U.P. F11B06000270007

TRATTE B1, B2, C, D, TRVA13+14, GREENWAY

AS BUILT

TRATTA B1
IDROLOGIA E IDRAULICA
SISTEMA DI LAMINAZIONE E DEPURAZIONE ACQUE DI PRIMA PIOGGIA
BACINI DI LAMINAZIONE
ARMATURE MANUFATTO DI SCARICO

IDENTIFICAZIONE ELABORATO CODICE PROGETTO: F00107B WBS	IMPRESA RAGGRUPPAMENTO TEMPORANEO IMPRESE: Mandatario: STRABAG A.G. Mandante: GLF Grandi Lavori Fincostr S.p.A. Mandante cooptata: Impresa costruzioni Giuseppe Maltauro S.p.A. Mandante: STRABAG S.p.A.
FASE PROGETTUALE LOTTO: A ZONA: 1 OPERA: ADX TW000 TRATTO DOPERA: 0 AMBITO: TP TIPOLOGIA: 008 REVISIONE: 01	PROGETTISTA - PROGETTO ESECUTIVO DI DETTAGLIO RAGGRUPPAMENTO TEMPORANEO PROGETTISTI: Mandatario: 3TI PROGETTI ITALIA S.p.A. Mandante: GP Progettazione e Sviluppo Progetti di Assistenza Mandante: Arch. Salvatore Vergoglio
CONCEDENTE CONCESSIONARI AUTOSTRADALI LOMBARDE	RESPONSABILE DI PROGETTO ED INCARICATO DELL'INTEGRAZIONE FRA LE VARIE PRESTAZIONI: Ing. Alberto Cecchini
CONCESSIONARIO Autosstrada Padovana Lombarde Direttore Tecnico: Ing. Enrico Anzi Referente Tecnico: Ing. PACCINELLI Daniele	ELABORAZIONE PROGETTUALE PROGETTISTA: 3TI PROGETTI ITALIA S.p.A. 3TI ITALIA S.p.A. DIRETTORE TECNICO: Ing. Stefano Luca Passati Ordine degli Ingegneri Provincia di Roma n. 20809
APPROVATO Autosstrada Padovana Lombarde Direttore dei Lavori: Ing. Francesco Donnanico	Redatto: LMO Verificato: Baglio Approvato: Passati