

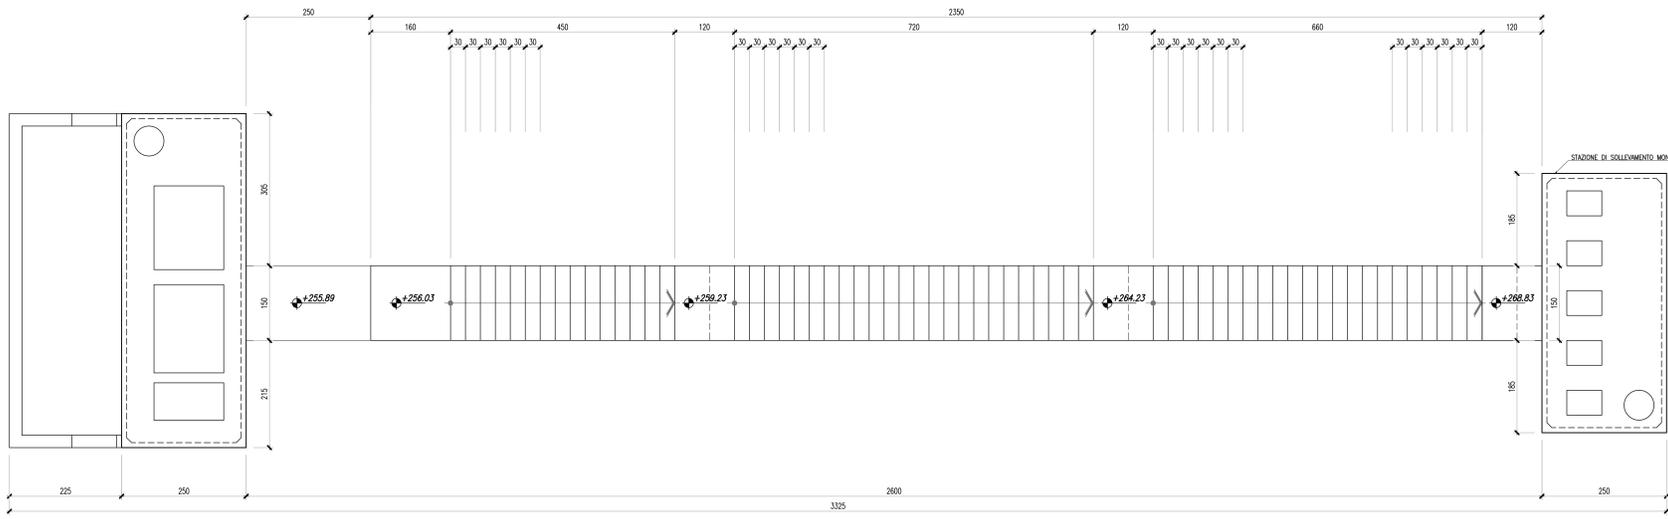
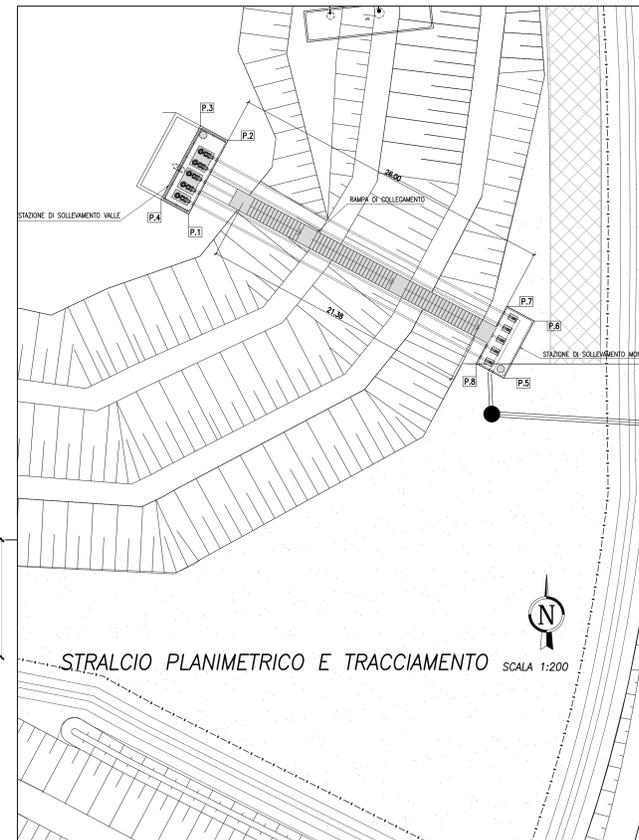


CARPENTERIA SCALA DI ACCESSO

PIANTA RAMPA SCALA 1:50

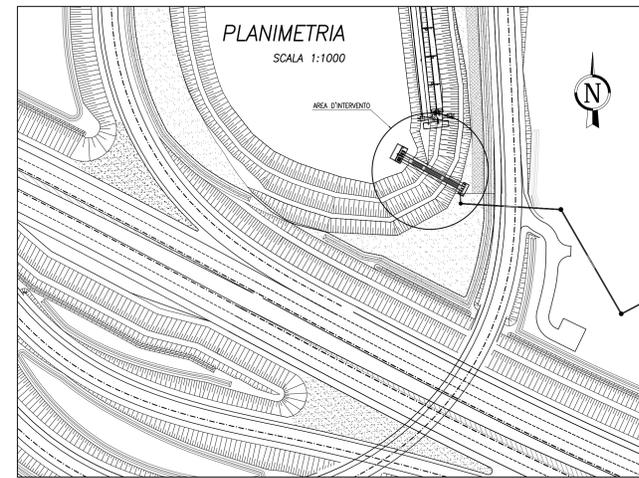

SEZIONE A-A SCALA 1:50

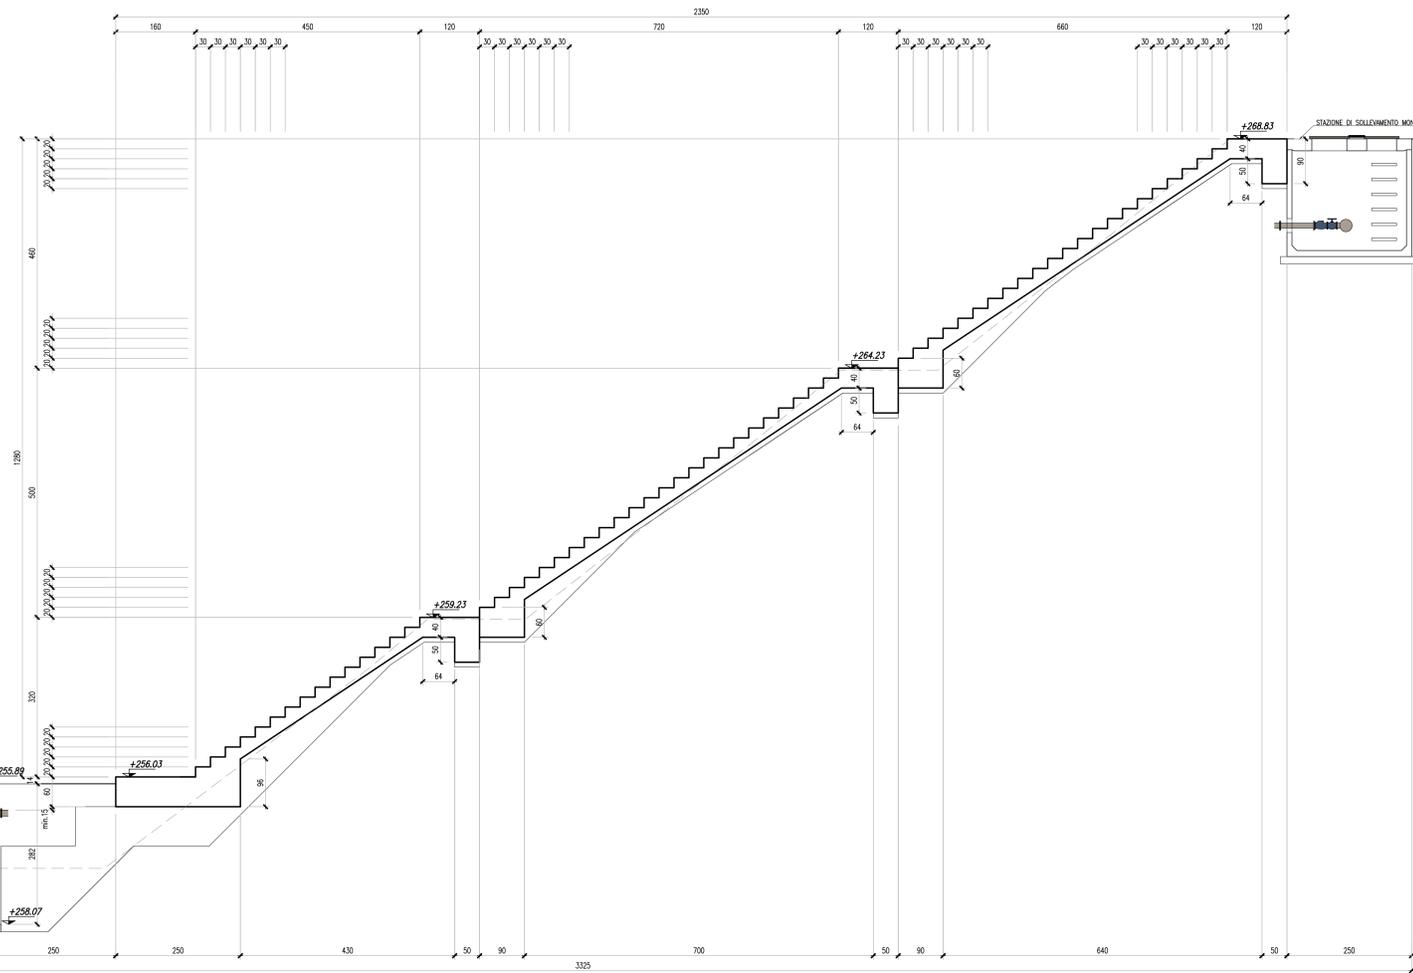

TRACCIAMENTO STAZIONE DI SOLLEVAMENTO

PUNTI	COORDINATE X,Y	
	X(EST)	Y(NORD)
P.1	X=141650.86	Y=246047.98
P.2	X=141654.02	Y=246053.89
P.3	X=141651.81	Y=246055.07
P.4	X=141648.66	Y=246049.16
P.5	X=141676.15	Y=246034.82
P.6	X=141678.60	Y=246039.41
P.7	X=141676.39	Y=246040.59
P.8	X=141673.94	Y=246036.00

TABELLA MATERIALI

RAMPE SCALE IN OPERA

- CLASSE DI RESISTENZA : C25/30
- CLASSE DI CONSISTENZA SLUMP : S4/S5
- MAX DIMENSIONE AGGREGATO : 22 mm
- CONTENUTO MIN. CEMENTO : 300 kg/mc
- CLASSE DI ESPOSIZIONE : XC2
- COPRIFERRO : C = 40 mm

MAGRONE DI PULIZIA E LIVELLAMENTO


- CLASSE DI RESISTENZA : C12/15
- CONTENUTO MIN. CEMENTO : 150 kg/mc

ARMATURE PER C.A. E C.A.P.

ACCIAIO D'ARMATURA

- ACCIAIO PER CEMENTO ARMATO B450 C

$\phi_b = \phi_{barra}$	$\phi_{mandrino}$
$\phi_b \leq 12$ mm	4 ϕ_{barra}
12 mm < $\phi_b \leq 16$ mm	5 ϕ_{barra}
16 mm < $\phi_b \leq 25$ mm	8 ϕ_{barra}
25 mm < $\phi_b \leq 50$ mm	10 ϕ_{barra}

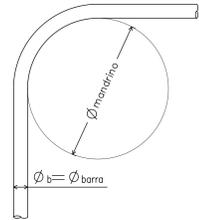

MATRICE DI REVISIONE

REV	DATA	DESCRIZIONE MODIFICA

N.B. LA TAVOLA SOSTITUISCE QUELLA RELATIVA AL CODICE [] DEL PROGETTO ESECUTIVO

COLLEGGIAMENTO AUTOSTRADALE DALMINE - COMO - VARESE - VALICO DEL GAGGILO E OPERE AD ESSO CONNESSE
 CODICE C.U.P. F1100000210007
TRATTE B1, B2, C, D, TRAI13-14, GREENWAY
AS BUILT
 IDROLOGIA E IDRAULICA
 SISTEMA DI LAMINAZIONE E DEPURAZIONE ACQUE DI PRIMA PIOGGIA
 VASCA EX182 - CARPENTERIA SCALA DI ACCESSO

IDENTIFICAZIONE ELABORATO CODICE PROGETTO: F1100000210007 VITE: V1, V2, V3, V1790, V1
--