



CANALE DI GRONDA

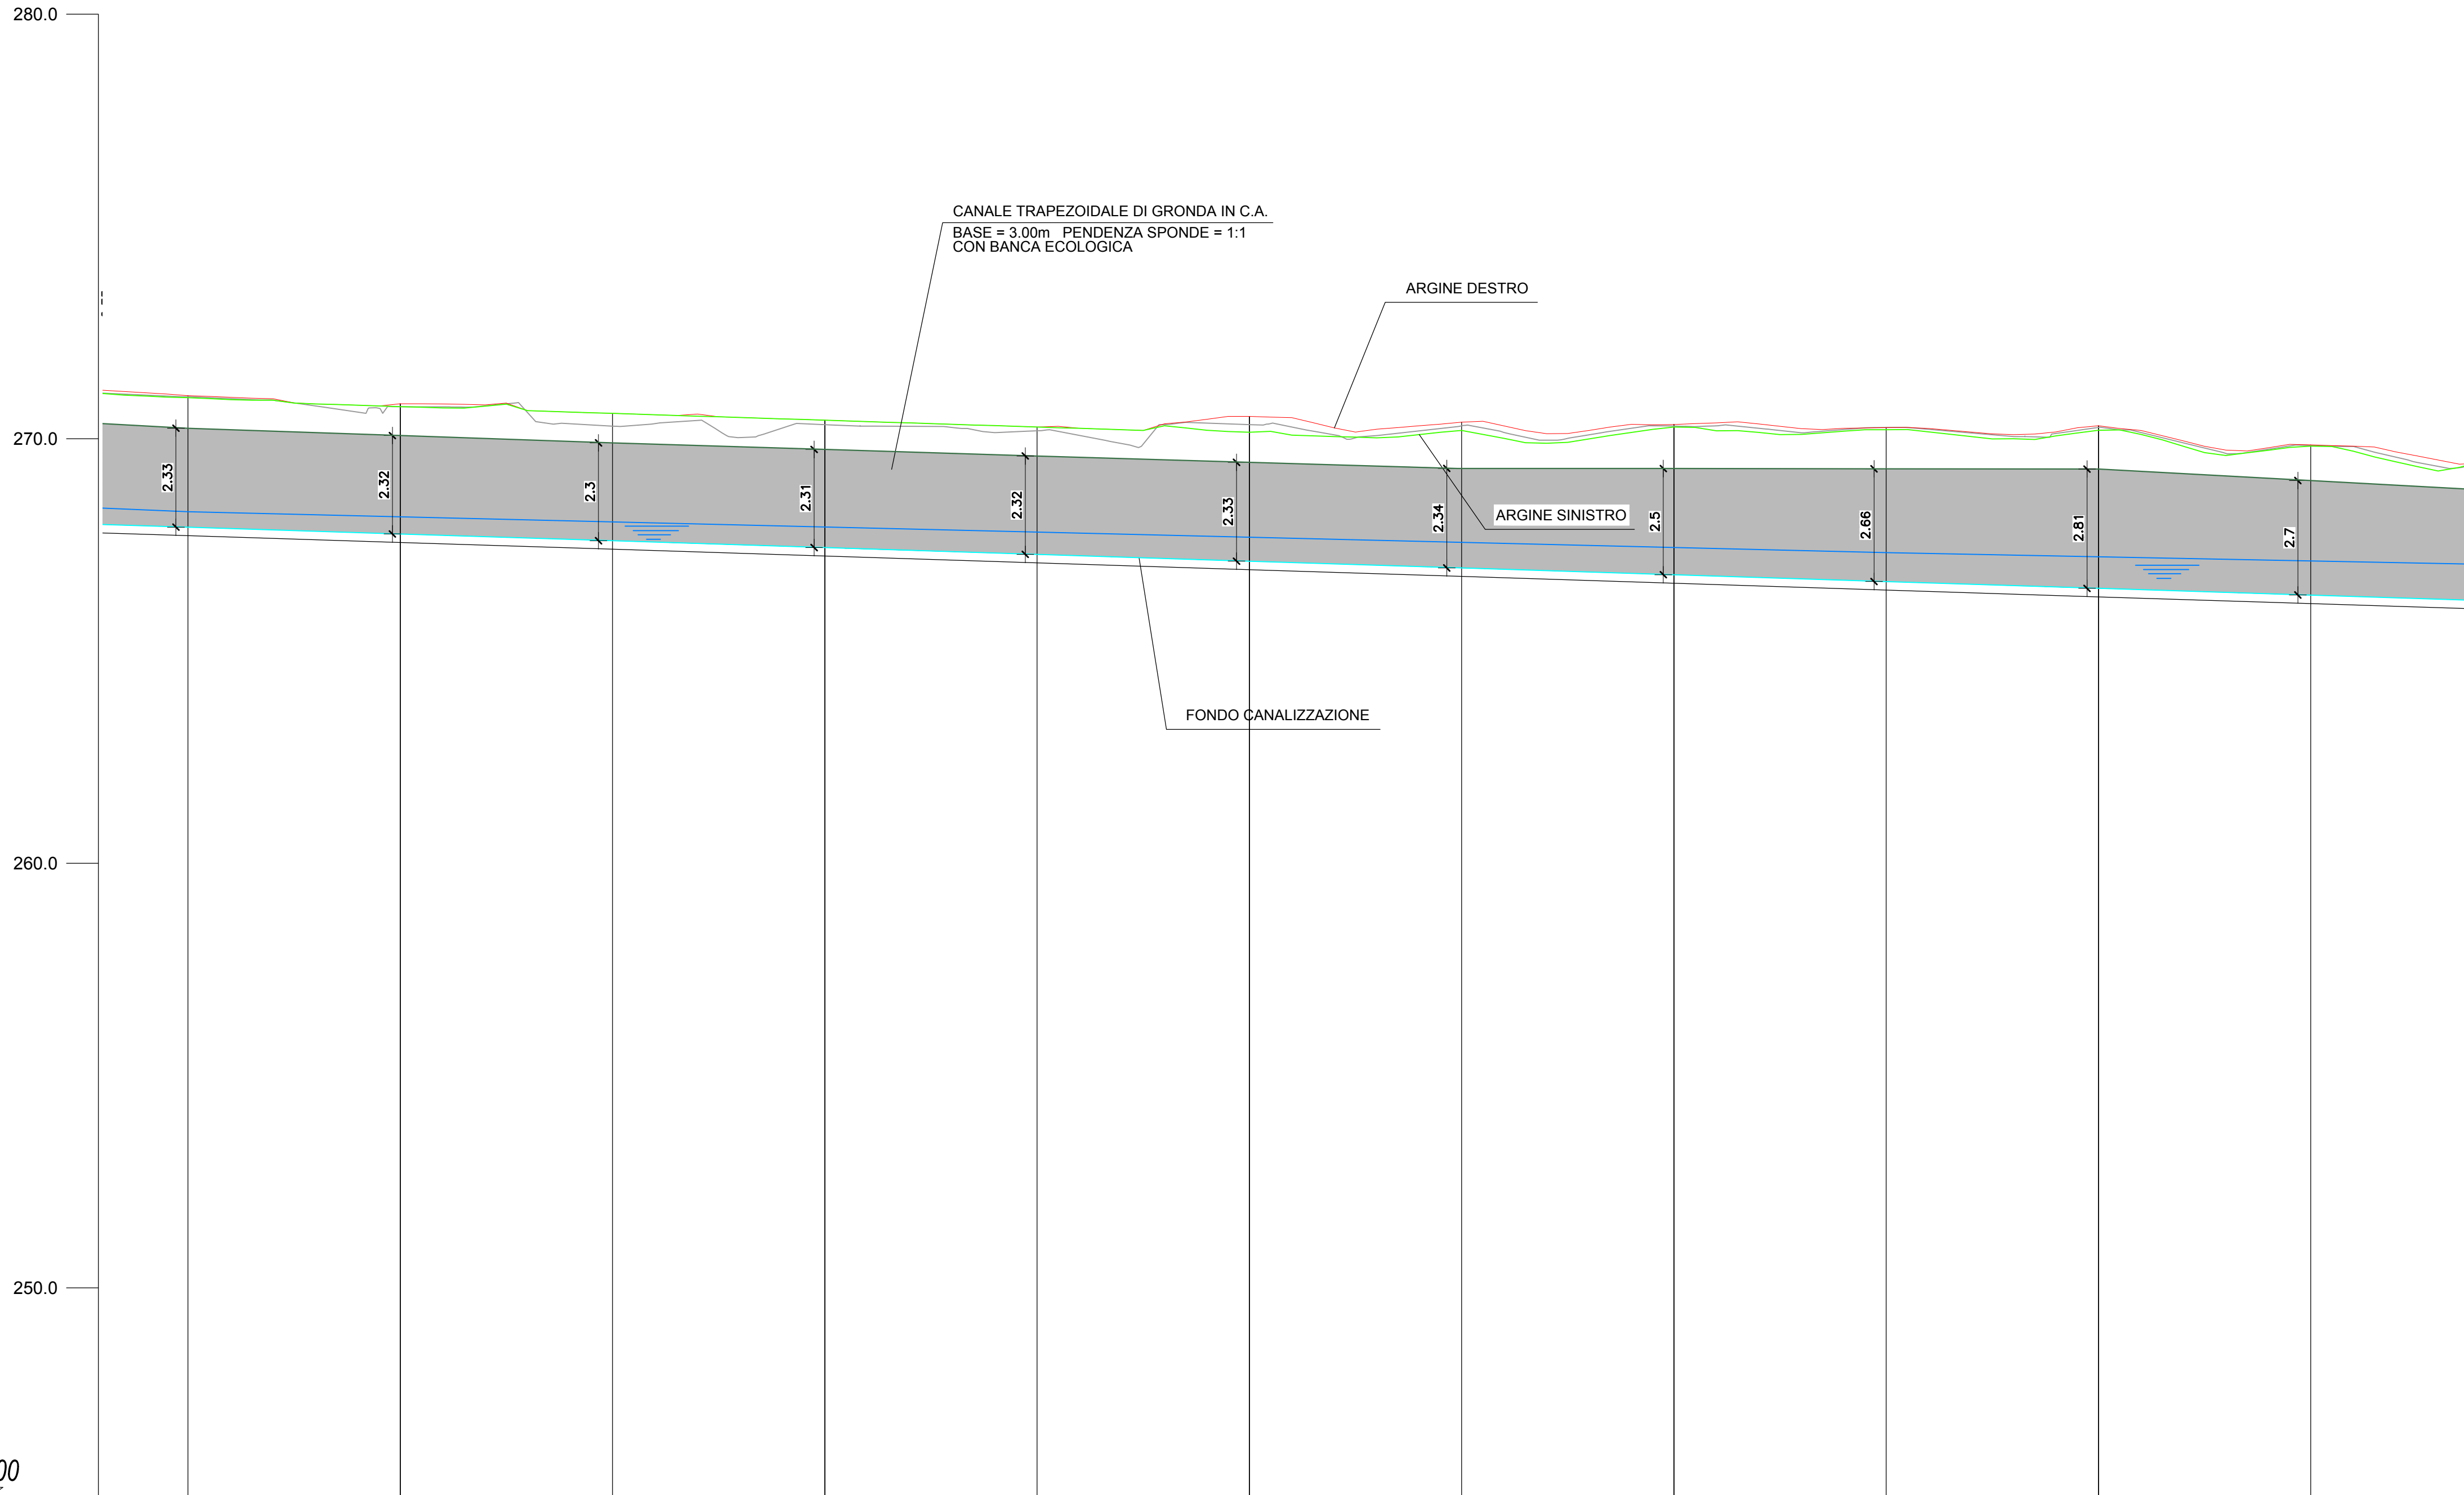

Scala 1:1000/100

245.00

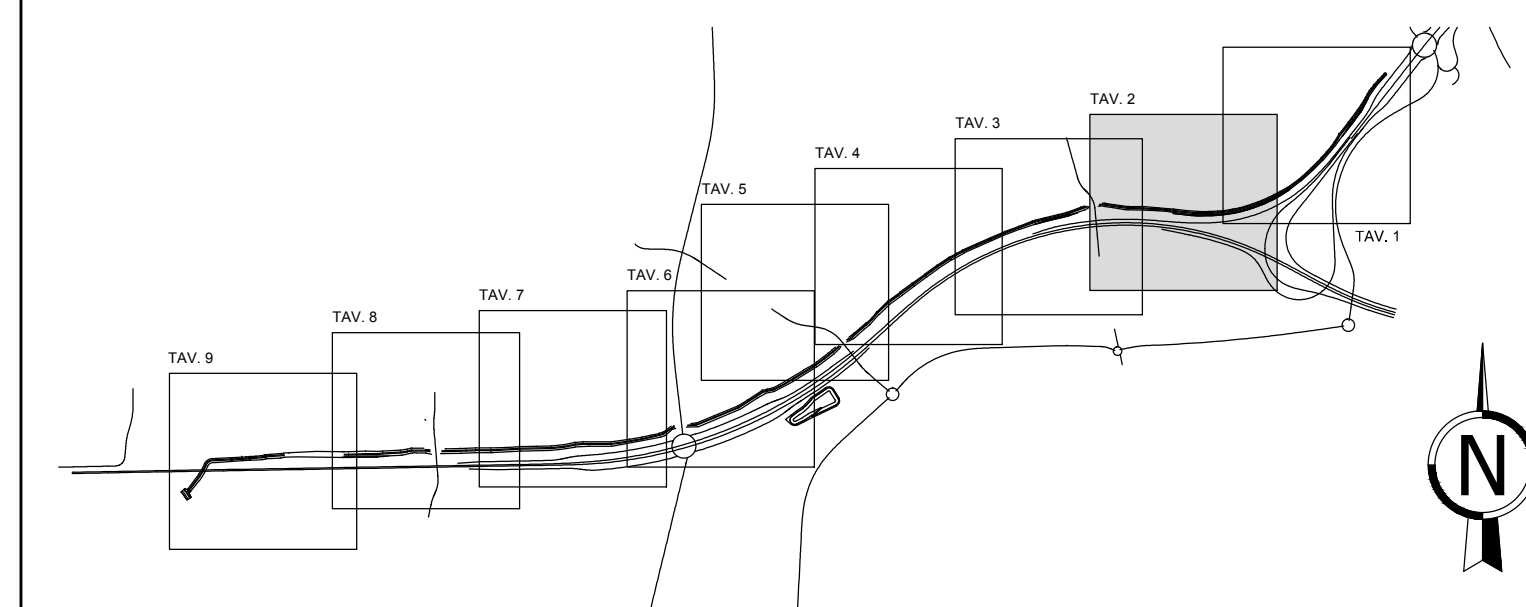

- FONDO CANALIZZAZIONE
- ARGINE DESTRO
- ARGINE SINISTRO
- TERRENO NATURALE (IN ASSE)
- LIVELLO IDROMETRICO TR=5 ANNI IN CONFIGURAZIONE CON BOCHE APERTE (MASSIMA EFFICIENZA)
- RIVESTIMENTO SPONDE

MATRICE DI REVISIONE

REV	DATA	DESCRIZIONE MODIFICA

N.B.: LA TAVOLA SOSTITUISCE QUELLA RELATIVA AL CODICE E [] DEL PROGETTO ESECUTIVO

CONCESSIONARI AUTOSTRADALI LOMBARDE

COLLEGAMENTO AUTOSTRADE DALMINE - COMO - VARESE - VALICO DEL GAGGIOLO E OPERE AD ESSO CONNESSE
 CODICE C.U.P. F1180600270007

TRATTE B1, B2, C, D, TRVA13+14, GREENWAY

AS BUILT

TRATTA B1
 IDROLOGIA ED IDRAULICA
 AUTORIZZAZIONE SCARICHI LURA
 CONFIGURAZIONE EXPO 2015
 CANALE DI GRONDA - PROFILO DEL RIVESTIMENTO SPONDALE - TAV. 2 DI 9

IDENTIFICAZIONE ELABORATO CODICE PROGETTO: F001078 WBS	IMPRESA RAGGRUPPAMENTO TEMPORANEO IMPRESE: Mandataria: STRABAG A.G. Mandante: GLF Grandi Lavori Fincosit S.p.A. Mandante: Giuseppe Maltauro S.p.A. Mandante cooptata: STRABAG S.p.A.
FASE PROGETTUALE A 1 A02 TW004 0 IR AMBITO F1 F1 102 IT REVISIONE	CONCEDENTE CONCESSIONARI AUTOSTRADALI LOMBARDE
CONCESSIONARIO Autstrada Padovana Lombarda Direttore Tecnico: Ing. Enrico Anzi Referente Tecnico: Ing. Daniel Pizzetti	ELABORAZIONE PROGETTUALE PROGETTISTA: 3TI PROGETTI ITALIA S.p.A. 3TI ITALIA S.p.A. DIRETTORE TECNICO Ing. Stefano Luca Possati Ordine degli Ingegneri Provincia di Roma n. 20809
APPROVATO Autstrada Padovana Lombarda Il Direttore dei Lavori: Ing. Francesco Domenico	REVISIONE RESPONSABILE DI PROGETTO ED INCARICATO DELL'INTEGRAZIONE FRA LE VARIE PRESTAZIONI: Ing. Alberto Cecchini

Redatto: Festa Verificato: Baglio Approvato: Possati