



CANALE DI GRONDA

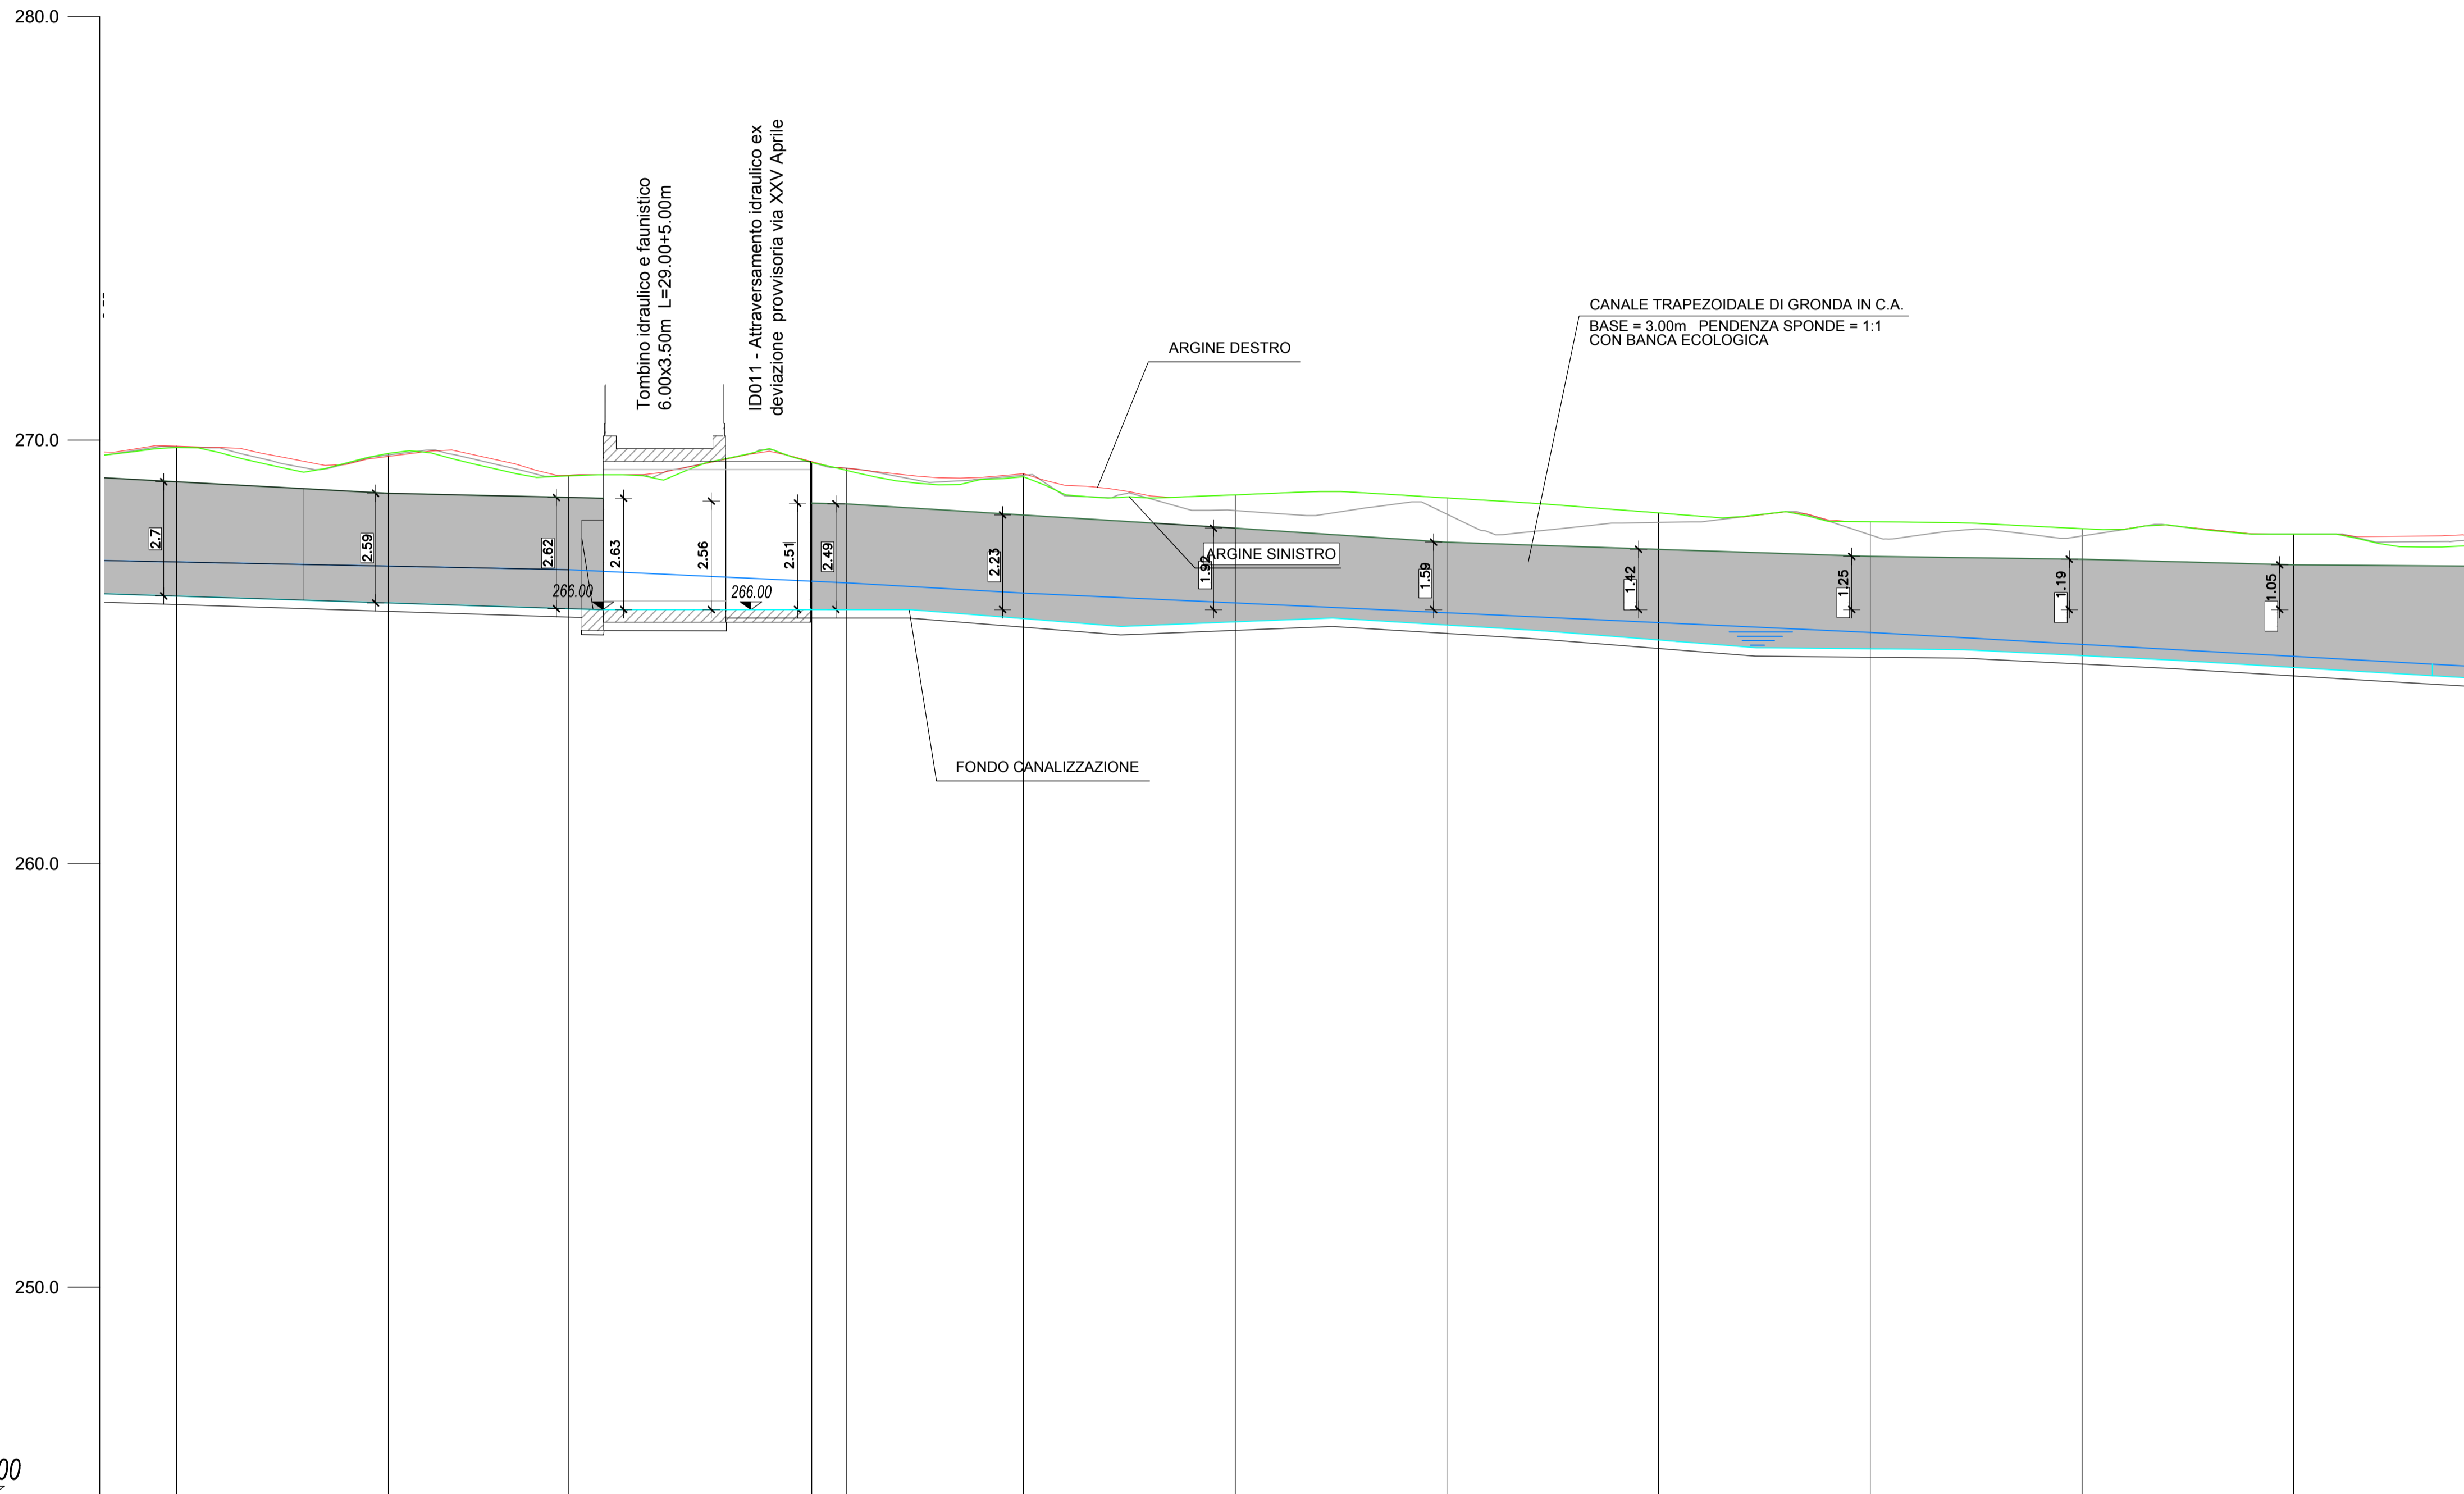

Scala 1:1000/100

245.00

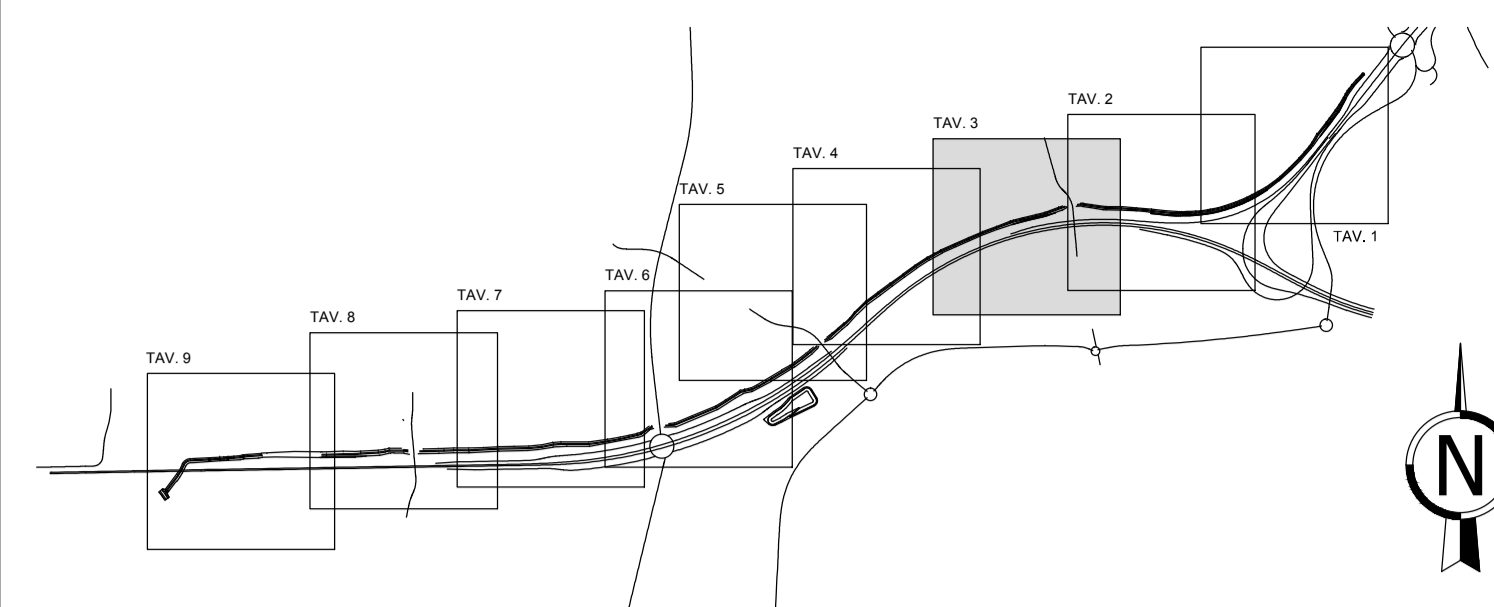

- FONDO CANALIZZAZIONE
- ARGINE DESTRO
- ARGINE SINISTRO
- TERRENO NATURALE (IN ASSE)
- LIVELLO IDROMETRICO TR=5 ANNI IN CONFIGURAZIONE CON BOCCHES APERTE (MASSIMA EFFICIENZA)
- RIVESTIMENTO SPONDE

MATRICE DI REVISIONE

REV	DATA	DESCRIZIONE MODIFICA

N.B.: LA TAVOLA SOSTITUISCE QUELLA RELATIVA AL CODICE [] DEL PROGETTO ESECUTIVO

COLLEGAMENTO AUTOSTRADALE DALMINE - COMO - VARESE - VALICO DEL GAGGIOLO E OPERE AD ESSO CONNESSE
 CODICE C.U.P. F11B06000270007
TRATTE B1, B2, C, D, TRVA13+14, GREENWAY
AS BUILT
TRATTA B1
 IDROLOGIA ED IDRAULICA
 AUTORIZZAZIONE SCARICHI LURA
 CONFIGURAZIONE EXPO 2015
 CANALE DI GRONDA - PROFILO DEL RIVESTIMENTO SPONDALE - TAV. 3 DI 9

IDENTIFICAZIONE ELABORATO CODICE PROGETTO: F00107B WBS	IMPRESA RAGGRUPPAMENTO TEMPORANEO IMPRESE: Mandatario: STRABAG A.G. Mandante: GLF Grandi Lavori Fincosist S.p.A. Mandante: Giuseppe Maltauro S.p.A. Mandante cooptata: STRABAG S.p.A.
CONCEDENTE CONCESSIONARI AUTOSTRADALI LOMBARDE	RESPONSABILE DI PROGETTO ED INCARICATO DELL'INTEGRAZIONE FRA LE VARIE PRESTAZIONI: Ing. Alberto Cecchini
CONCESSIONARIO Autosstrada Padovese Autosstrada Lombarde	ELABORAZIONE PROGETTUALE PROGETTISTA: 3TI PROGETTI ITALIA S.p.A. 3TI ITALIA S.p.A. DIRETTORE TECNICO Ing. Stefano Luca Passati Ordine degli Ingegneri Provincia di Roma n. 20809
APPROVATO Autosstrada Padovese Autosstrada Lombarde	Redatto: Festa Verificato: Baglio Approvato: Passati

Sezioni	22	23	24	25	26	27	28	29	30	31	32	
Distanze Parziali	50,00	42,63	65,53	41,85	50,00	50,00	50,00	50,00	50,00	50,00	50,00	
Progressive	1+050,00	1+100,00	1+142,63	1+208,15	1+250,00	1+300,00	1+350,00	1+400,00	1+450,00	1+500,00	1+550,00	
Quota Fondo Canale	266,32	266,16	266,02	266,00	265,78	265,71	265,63	265,28	265,07	264,91	264,63	
Quota Argine Destro	269,86	269,61	269,17	269,33	269,21	268,71	268,63	268,28	268,07	267,81	267,78	
Quota Argine Sinistro	269,83	269,69	269,15	269,28	269,13	268,71	268,63	268,28	268,07	267,91	267,78	
Pendenza	I=-0,32% L=50,00m ΔY=-0,16m		I=0,00% L=50,00m ΔY=0,00m		I=-0,40% L=50,00m ΔY=-0,40m		I=-0,10% L=49,00m ΔY=-0,30m		I=-0,10% L=51,00m ΔY=-0,40m		I=-0,60% L=50,00m ΔY=-0,30m	
Livello idrometrico TR 5 anni	267,13	267,03	266,94	266,83	266,39	266,15	265,92	265,69	265,46	265,17	264,89	