

CANALE DI GRONDA

260.0

260.0

250.0

240.0

Scala 1:1000/100

235.00

Sezioni	43	44	45	46	47	48	49	50	51	52	53	54	
Distanze Parziali		59.14	33.09	57.77	50.00	50.00	50.00	50.00	50.00	50.00	50.00	50.00	
Progressive	2+050.00	2+109.14	2+142.23	2+200.00	2+250.00	2+300.00	2+350.00	2+400.00	2+450.00	2+500.00	2+550.00	2+600.00	
Quota Fondo Canale	259.58	258.75	258.24	258.00	257.90	257.80	257.69	257.59	257.49	257.39	257.28	257.18	
Quota Argine Destro	264.04	262.99	262.85	262.67	261.92	263.14	262.94	261.11	262.17	261.58	260.63	260.78	
Quota Argine Sinistro	264.11	263.05	263.01	262.31	261.59	262.91	262.75	261.03	261.09	261.58	260.77	260.78	
Pendenza		I=-1.73% L=6.00m ΔY=-0.10m	I=-1.49% L=21.00m ΔY=-0.31m	I=-1.57% L=10.00m ΔY=-0.16m	I=-1.56% L=10.00m ΔY=-0.16m	I=-0.20% L=41.13m ΔY=-0.08m	I=-0.21% L=55.36m ΔY=-0.11m	I=-0.20% L=60.62m ΔY=-0.12m	I=-0.20% L=84.86m ΔY=-0.17m	I=-0.20% L=107.03m ΔY=-0.22m	I=-0.20% L=150.00m ΔY=-0.31m		
Livello idrometrico TR 5 anni	260.33	260.28	260.28	260.26	260.26	260.26	260.26	260.26	260.26	260.26	260.26	260.26	

Tombino idraulico e faunistico  
6.00x3.50m L=23.00+2x5.00m


ARGINE DESTRO

ARGINE SINISTRO

CANALE TRAPEZOIDALE DI GRONDA IN C.A.  
BASE = 3.00m - PENDENZA SPONDE = 1:1  
CON BANCA ECOLOGICA

FONDO CANALIZZAZIONE

SETTO 1 PER LAMINAZIONE

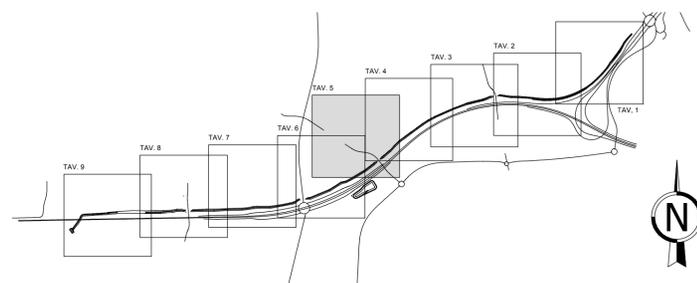

- FONDO CANALIZZAZIONE
- ARGINE DESTRO
- ARGINE SINISTRO
- TERRENO NATURALE (IN ASSE)
- LIVELLO IDROMETRICO TR=5 ANNI IN CONFIGURAZIONE CON BOCHE APERTE (MASSIMA EFFICIENZA)
- RIVESTIMENTO SPONDE

MATRICE DI REVISIONE

REV	DATA	DESCRIZIONE MODIFICA

N.B.: LA TAVOLA SOSTITUISCE QUELLA RELATIVA AL CODICE E [ ] DEL PROGETTO ESECUTIVO

CONCESSIONARI  
AUTOSTRADALI  
LOMBARDE

**COLLEGAMENTO AUTOSTRADALE  
DALMINE - COMO - VARESE - VALICO DEL GAGGIOLO E OPERE AD ESSO CONNESSE**  
CODICE C.U.P. F1180600270007

**TRATTE B1, B2, C, D, TRVA13+14, GREENWAY**  
**AS BUILT**  
**TRATTA B1**  
IDROLOGIA ED IDRAULICA  
AUTORIZZAZIONE SCARICHI LURA  
CONFIGURAZIONE EXPO 2015  
CANALE DI GRONDA - PROFILO DEL RIVESTIMENTO SPONDALE - TAV. 5 DI 9

<p><b>IDENTIFICAZIONE ELABORATO</b> CODICE PROGETTO: F001078 WBS</p> <p><b>IMPRESA</b> RAGGRUPPAMENTO TEMPORANEO IMPRESE:</p> <table style="width: 100%; font-size: small;"> <tr> <td>Mandataria</td> <td>Mandante</td> <td>Mandante</td> <td>Mandante cooptata</td> </tr> <tr> <td>STRABAG A.G.</td> <td>GLF Grandi Lavori Fincosit S.p.A.</td> <td>Impresa costruzioni Giuseppe Maltauro S.p.A.</td> <td>STRABAG S.p.A.</td> </tr> </table>	Mandataria	Mandante	Mandante	Mandante cooptata	STRABAG A.G.	GLF Grandi Lavori Fincosit S.p.A.	Impresa costruzioni Giuseppe Maltauro S.p.A.	STRABAG S.p.A.	<p>Scala: 1:1000/100</p> <table border="1" style="width: 100%; border-collapse: collapse; font-size: x-small;"> <thead> <tr> <th>DATA</th> <th>DESCRIZIONE</th> <th>REV</th> <th>PROGETTISTA - PROGETTO ESECUTIVO DI DETTAGLIO</th> </tr> </thead> <tbody> <tr> <td>Gennaio 2018</td> <td>Emissione</td> <td>E</td> <td>RAGGRUPPAMENTO TEMPORANEO PROGETTISTI:</td> </tr> <tr> <td></td> <td></td> <td></td> <td>Mandataria</td> </tr> <tr> <td></td> <td></td> <td></td> <td>Mandante</td> </tr> <tr> <td></td> <td></td> <td></td> <td>Mandante</td> </tr> <tr> <td></td> <td></td> <td></td> <td>Mandante</td> </tr>20809 Redatto: Festa      Verificato: Baglio      Approvato: Possati         </p>	DATA	DESCRIZIONE	REV	PROGETTISTA - PROGETTO ESECUTIVO DI DETTAGLIO	Gennaio 2018	Emissione	E	RAGGRUPPAMENTO TEMPORANEO PROGETTISTI:				Mandataria				Mandante				Mandante				Mandante
Mandataria	Mandante	Mandante	Mandante cooptata																														
STRABAG A.G.	GLF Grandi Lavori Fincosit S.p.A.	Impresa costruzioni Giuseppe Maltauro S.p.A.	STRABAG S.p.A.																														
DATA	DESCRIZIONE	REV	PROGETTISTA - PROGETTO ESECUTIVO DI DETTAGLIO																														
Gennaio 2018	Emissione	E	RAGGRUPPAMENTO TEMPORANEO PROGETTISTI:																														
			Mandataria																														
			Mandante																														
			Mandante																														
			Mandante																														