



CANALE DI GRONDA

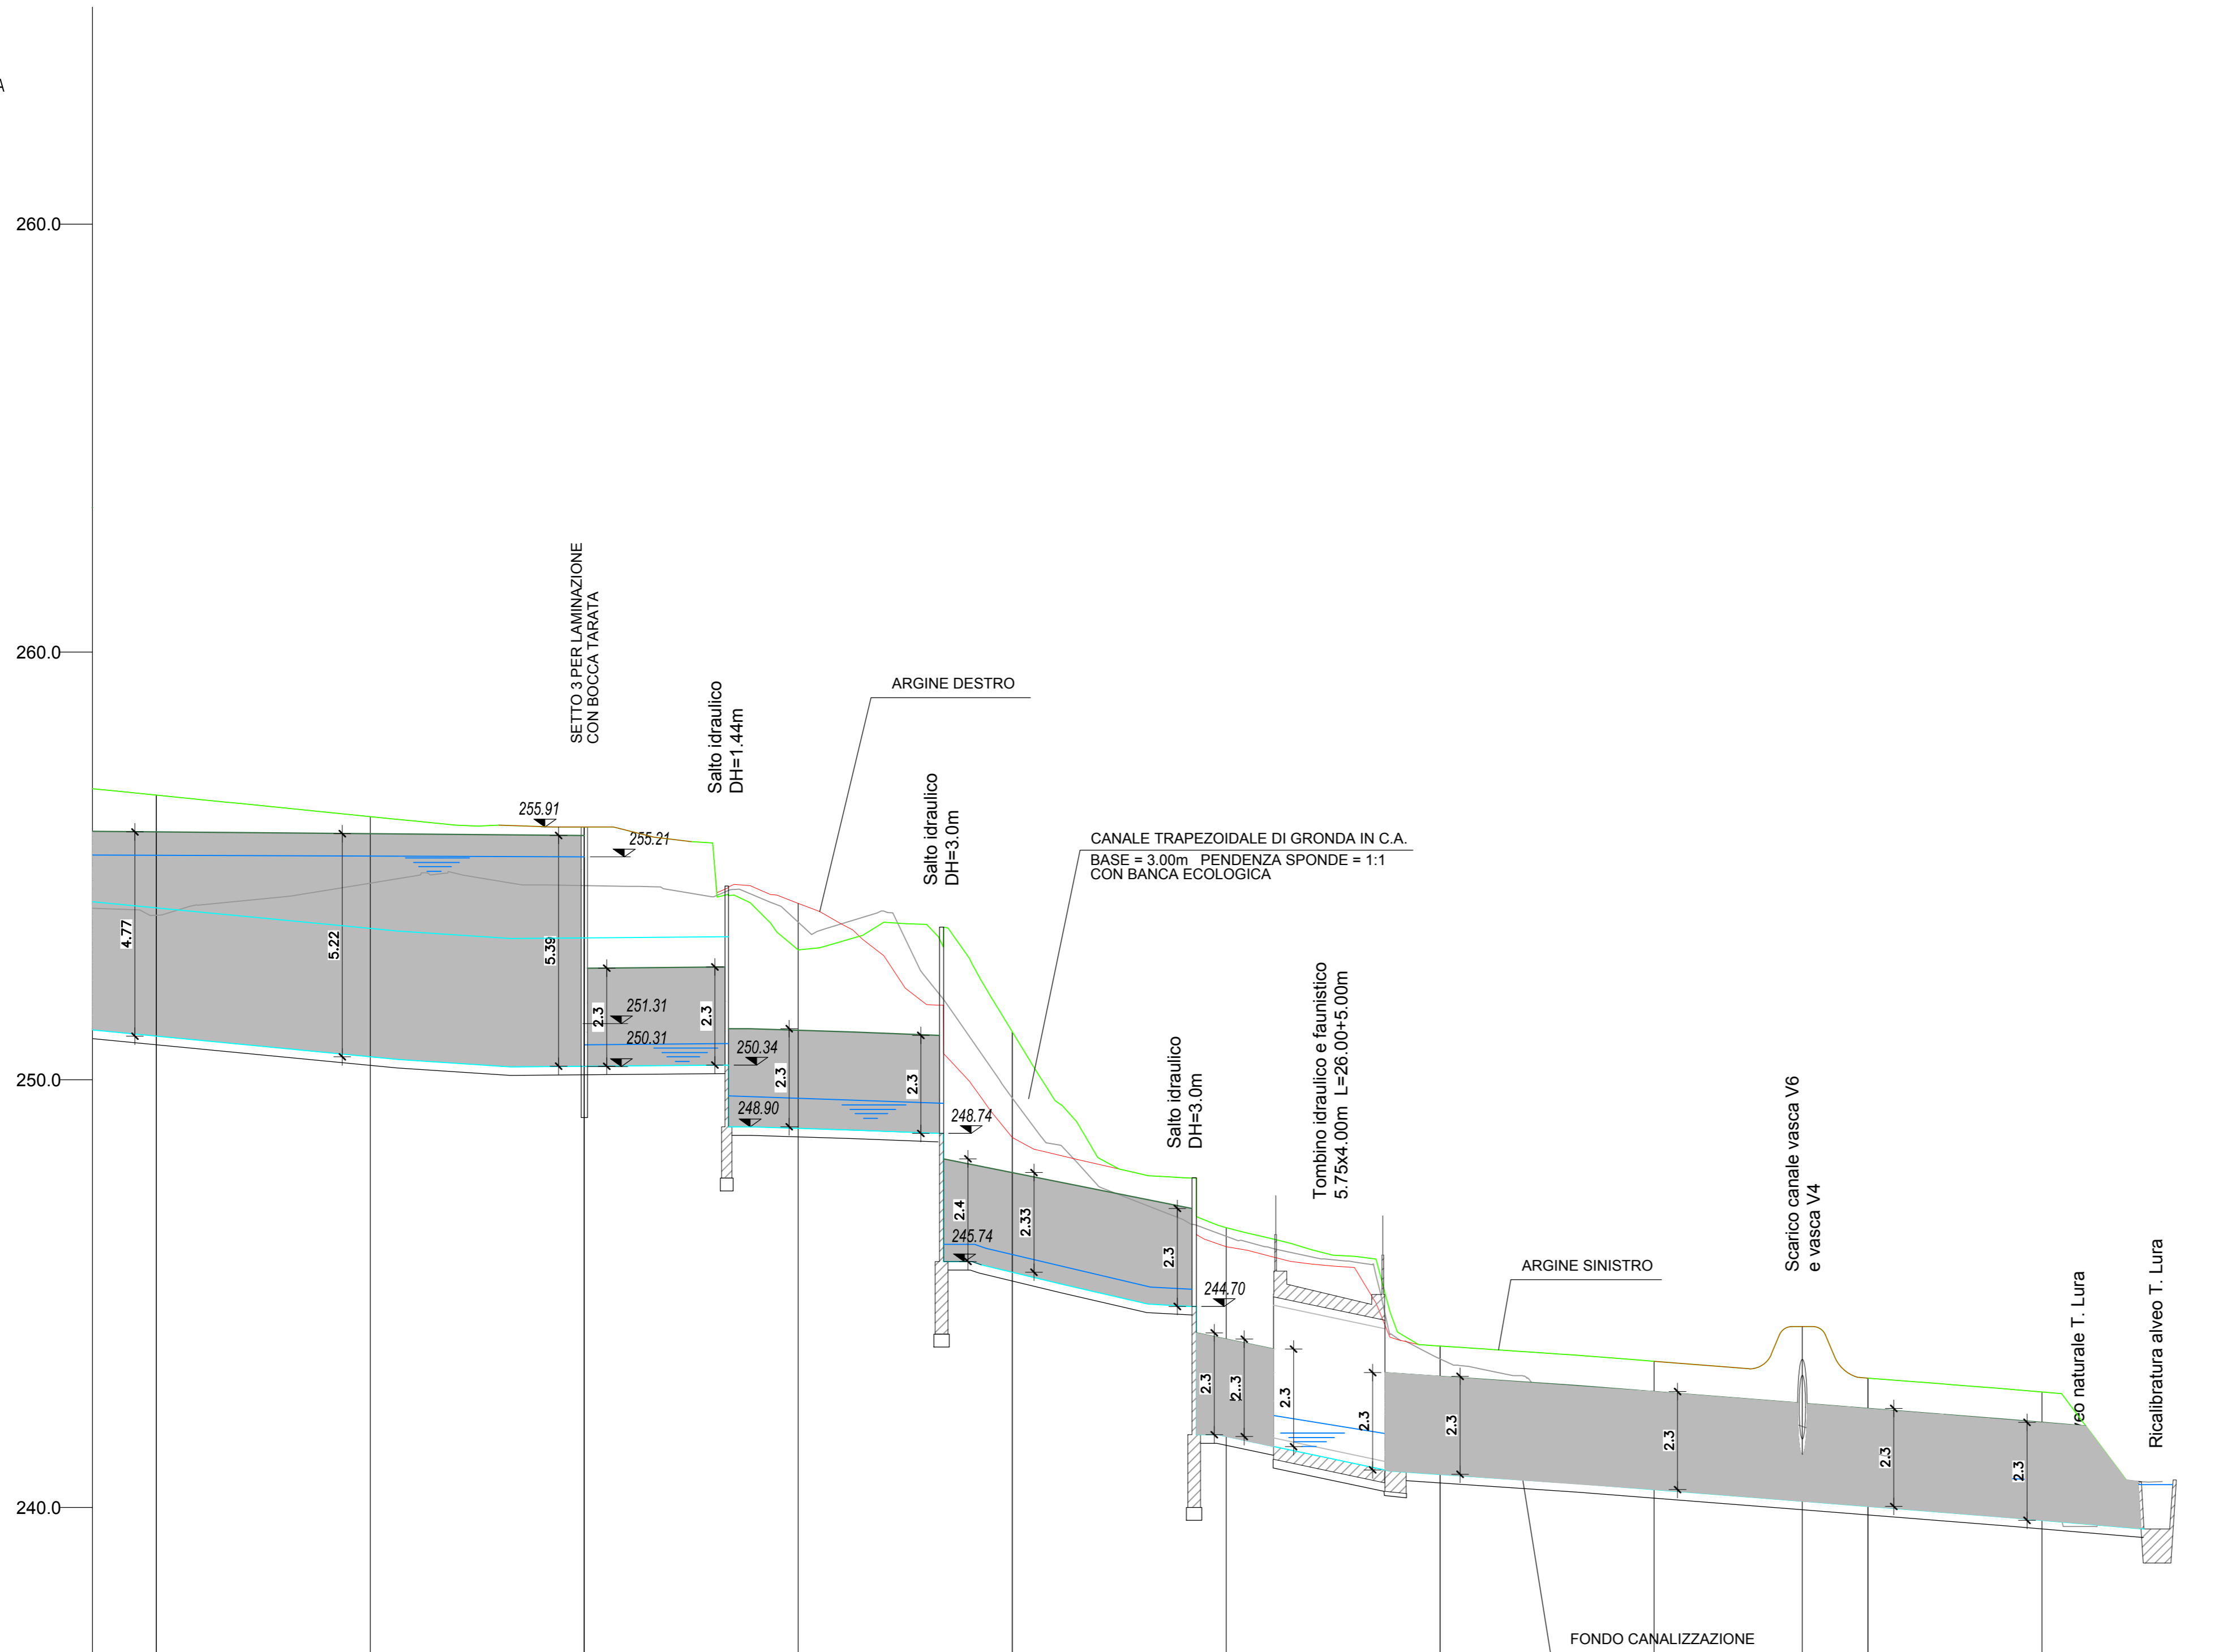

Scala 1:1000/100

235.00

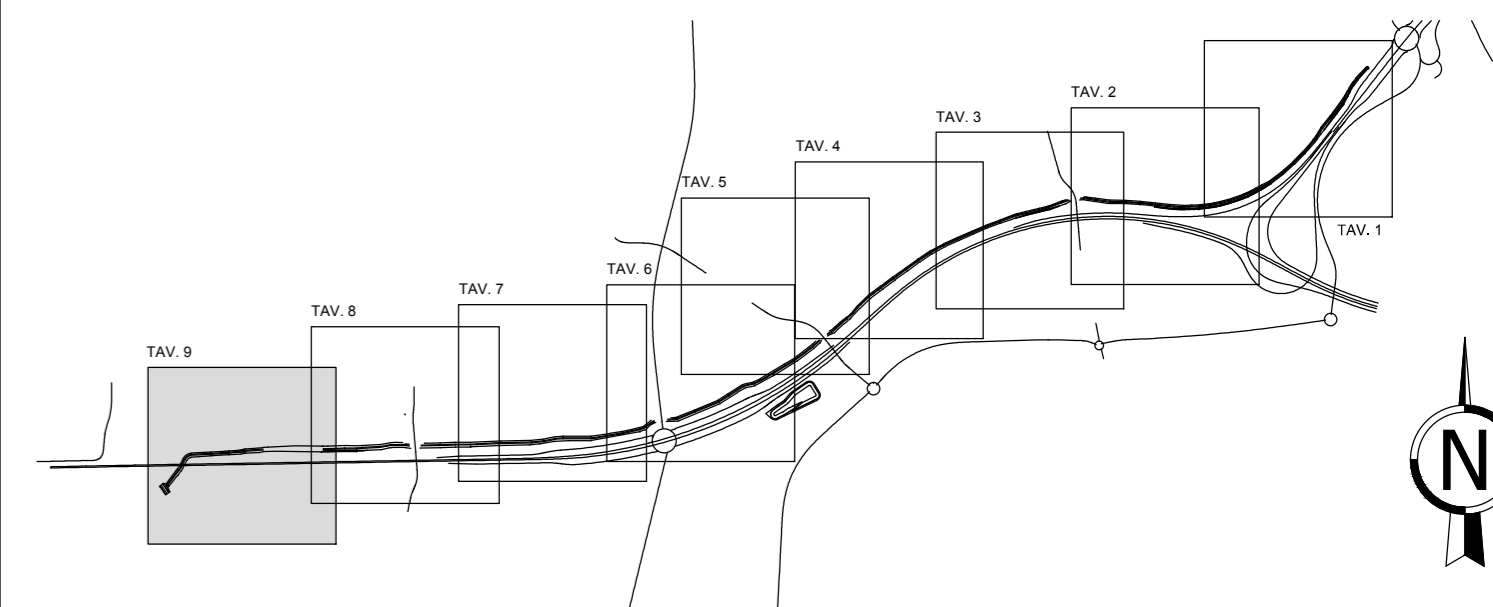

- FONDO CANALIZZAZIONE
- ARGINE DESTRO
- ARGINE SINISTRO
- TERRENO NATURALE (IN ASSE)
- LIVELLO IDROMETRICO TR=5 ANNI IN CONFIGURAZIONE CON BOCCHES APERTE (MASSIMA EFFICIENZA)
- RIVESTIMENTO SPONDE

MATRICE DI REVISIONE

REV	DATA	DESCRIZIONE MODIFICA

N.B.: LA TAVOLA SOSTITUISCE QUELLA RELATIVA AL CODICE [E] DEL PROGETTO ESECUTIVO

CONCESSIONE AUTOSTRADALI LOMBARDE

**COLLEGAMENTO AUTOSTRADE DALMINE - COMO - VARESE - VALICO DEL GAGGIOLO E OPERE AD ESSO CONNESSE**

CODICE C.U.P. F11806000270007

**TRATTE B1, B2, C, D, TRVA13+14, GREENWAY**

**AS BUILT**

**TRATTA B1**

IDROLOGIA ED IDRAULICA  
AUTORIZZAZIONE SCARICHI LURA  
CONFIGURAZIONE EXPO 2015  
CANALE DI GRONDA - PROFILO DEL RIVESTIMENTO SPONDALE - TAV. 9 DI 9

<b>IDENTIFICAZIONE ELABORATO</b>	<b>IMPRESA</b>
CODICE PROGETTO: F00107B	<b>RAGGRUPPAMENTO TEMPORANEO IMPRESE:</b>
WBS	Mandatario: STRABAG A.G.
FASE PROGETTUALE	Mandante: GLF Grandi Lavori Fincosit S.p.A.
LOTTO	Mandante cooptata: Giuseppe Malturo S.p.A.
ZONA	Mandante cooptata: STRABAG S.p.A.
OPERA	
TRATTO D'OPERA	
AMBITO	
TIPO ELABORATO	
PROGRESSIVO	
REVISIONE	
A	
1	
A02	
TW004	
0	
II	
F1	
109	
II	

Scala: 1:1000/100

DATA	DESCRIZIONE	REV
Genno 2016	Emissione	E

**PROGETTISTA - PROGETTO ESECUTIVO DI DETTAGLIO**

**RAGGRUPPAMENTO TEMPORANEO PROGETTISTI:**

Mandatario: 3TI PROGETTI ITALIA S.p.A.	Mandante: GP Progettisti	Mandante: ALBERTI VERMIGLIO	Mandante cooptata: Arch. Salvatore Vermiglio
--	--------------------------	-----------------------------	--

**CONCEDENTE**

CONCESSIONE AUTOSTRADALI LOMBARDE

**RESPONSABILE DI PROGETTO ED INCARICATO DELL'INTEGRAZIONE FRA LE VARIE PRESTAZIONI:**

Ing. Alberto Cecchini

**CONCESSIONARIO**

Autostradale Pademontana Lombarda

Direttore Tecnico: Ing. Enrico Aletti  
Referente Tecnico: Ing. Daniel Pasinelli

**ELABORAZIONE PROGETTUALE**

**PROGETTISTA:**

3TI PROGETTI ITALIA S.p.A.

**3TI ITALIA S.p.A.**  
DIRETTORE TECNICO: Ing. Stefano Lura Pasinati  
Ordine degli Ingegneri Provincia di Roma n. 20809

**APPROVATO**

Autostradale Pademontana Lombarda

Direttore dei Lavori: Ing. Francesco Domenico

Redatto: Festa      Verificato: Baglio      Approvato: Possati