


PROVINCIA : Como
 COMUNE : Lomazzo

PROVINCIA : Como
 COMUNE : Bregnano

PROVINCIA : Como
 COMUNE : Lomazzo

PROVINCIA : Como
 COMUNE : Rovellasca

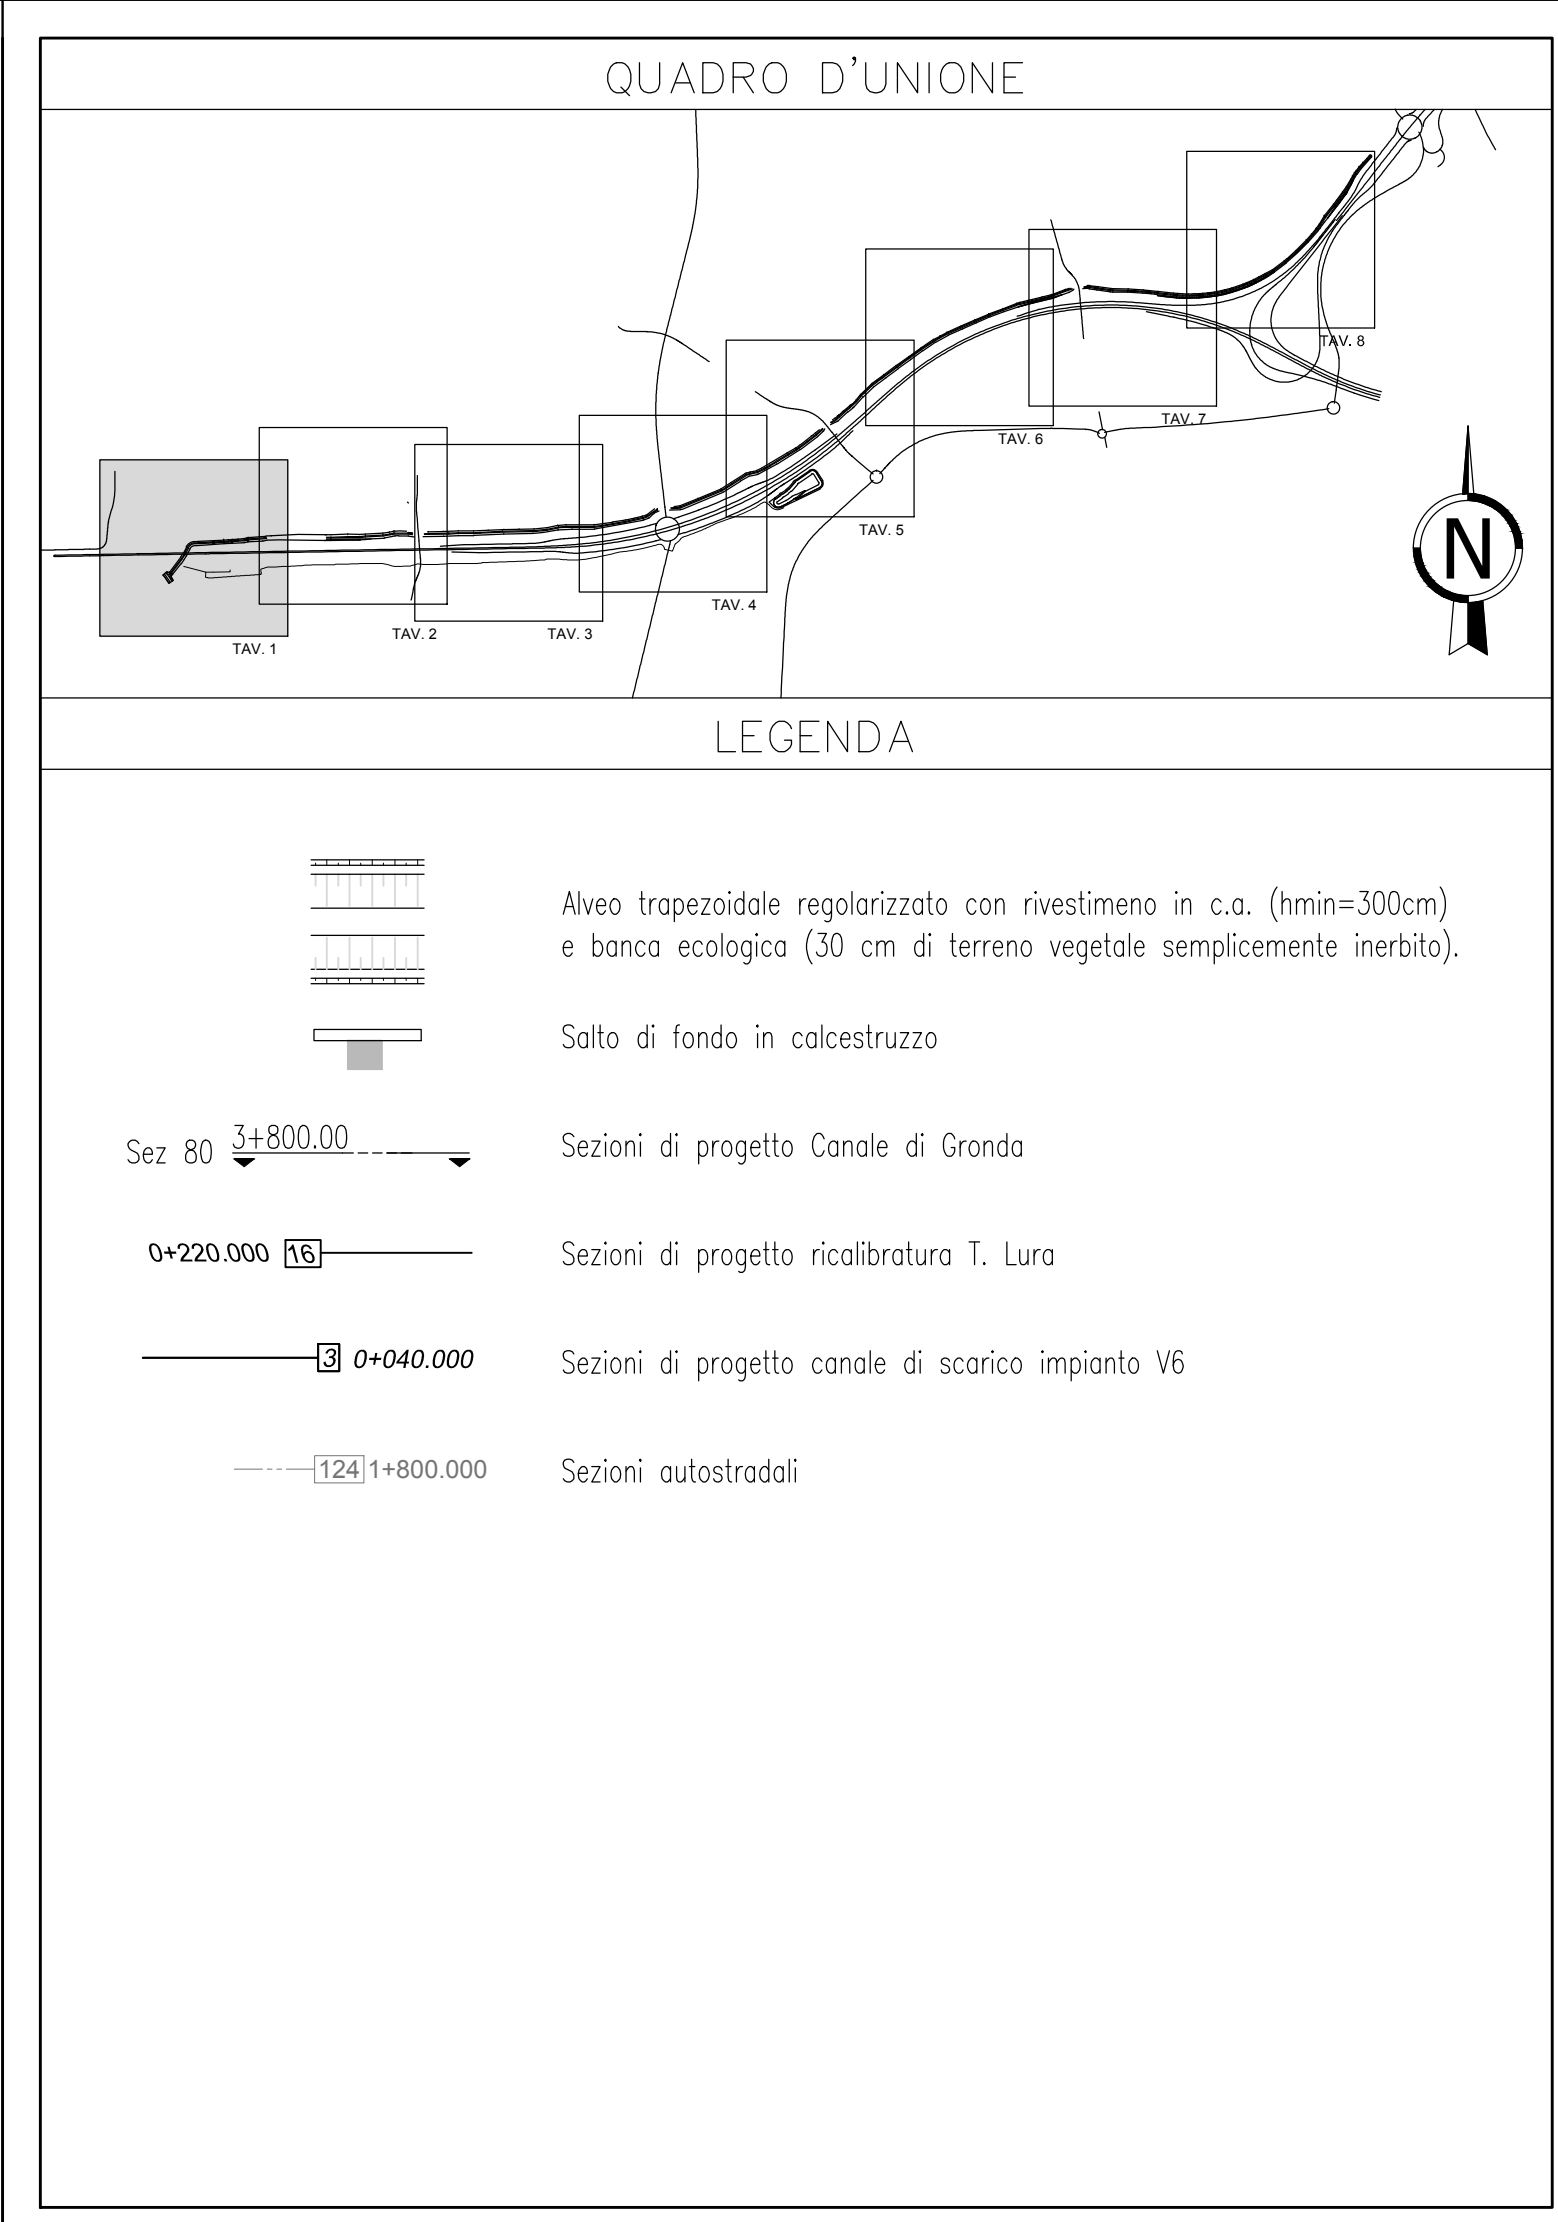

LEGENDA

	Alveo trapezoidale regolarizzato con rivestimento in c.a. (hmin=300cm) e banca ecologica (30 cm di terreno vegetale semplicemente inerbito).
	Salto di fondo in calcestruzzo
	Sez 80 3+800.00
	Sezioni di progetto ricalibratura T. Lura
	Sezioni di progetto canale di scarico impianto V6
	Sezioni autostradali

MATRICE DI REVISIONE

REV	DATA	DESCRIZIONE MODIFICA

N.B.: LA TAVOLA SOSTITUISCE QUELLA RELATIVA AL CODICE [E] DEL PROGETTO ESECUTIVO

COLLEGAMENTO AUTOSTRADALE DALMINE - COMO - VARESE - VALICO DEL GAGGIOLO E OPERE AD ESSO CONNESSE
 CODICE C.U.P. F118000027007
TRATTE B1, B2, C, D, TRVA13+14, GREENWAY
AS BUILT
TRATTA B1
 IDROLOGIA ED IDRAULICA
 AUTORIZZAZIONE SCARICHI LURA
 CONFIGURAZIONE EXPO 2015
 PLANIMETRIA DI PROGETTO - TAV. 1 DI 8

IDENTIFICAZIONE ELABORATO CODICE PROGETTO: F001078 WBS	IMPRESA RAGGRUPPAMENTO TEMPORANEO IMPRESE: Mandatario: STRABAG A.G. Mandatario: GLF Grandi Lavori Fincosit S.p.A. Mandatario: Impresa costruzioni Giuseppe Malturo S.p.A. Mandatario cooptato: STRABAG S.p.A.
FASE PROGETTUALE A 1 A02 T1004 0 01 P1 001 P	CONCEDENTE CONCESSIONARI AUTOSTRADALI LOMBARDE
CONCESSIONARIO Autostradale Padovana Lombarde Direttore Tecnico: Ing. Enrico Alesi Referente Tecnico: Ing. Daniel Piacenti	PROGETTISTA - PROGETTO ESECUTIVO DI DETTAGLIO RAGGRUPPAMENTO TEMPORANEO PROGETTISTI: Mandatario: 3TI PROGETTI ITALIA Mandatario: GP Progettazione e Gestione Progetti di Ingegneria Mandatario: MALTURO Mandatario: Arch. Salvatore Vermiglio
APPROVATO Autostradale Padovana Lombarde Il Direttore dei Lavori: Ing. Francesco Donarico	ELABORAZIONE PROGETTUALE PROGETTISTA: 3TI PROGETTI ITALIA S.p.A. 3TI ITALIA S.p.A. DIRETTORE TECNICO: Ing. Stefano Lura Piacenti Ordine degli Ingegneri Provincia di Roma n. 20809 Redatto: Festa Verificato: Baglio Approvato: Possati