



PROVINCIA : Como
 COMUNE : Bregnano

QUADRO D'UNIONE

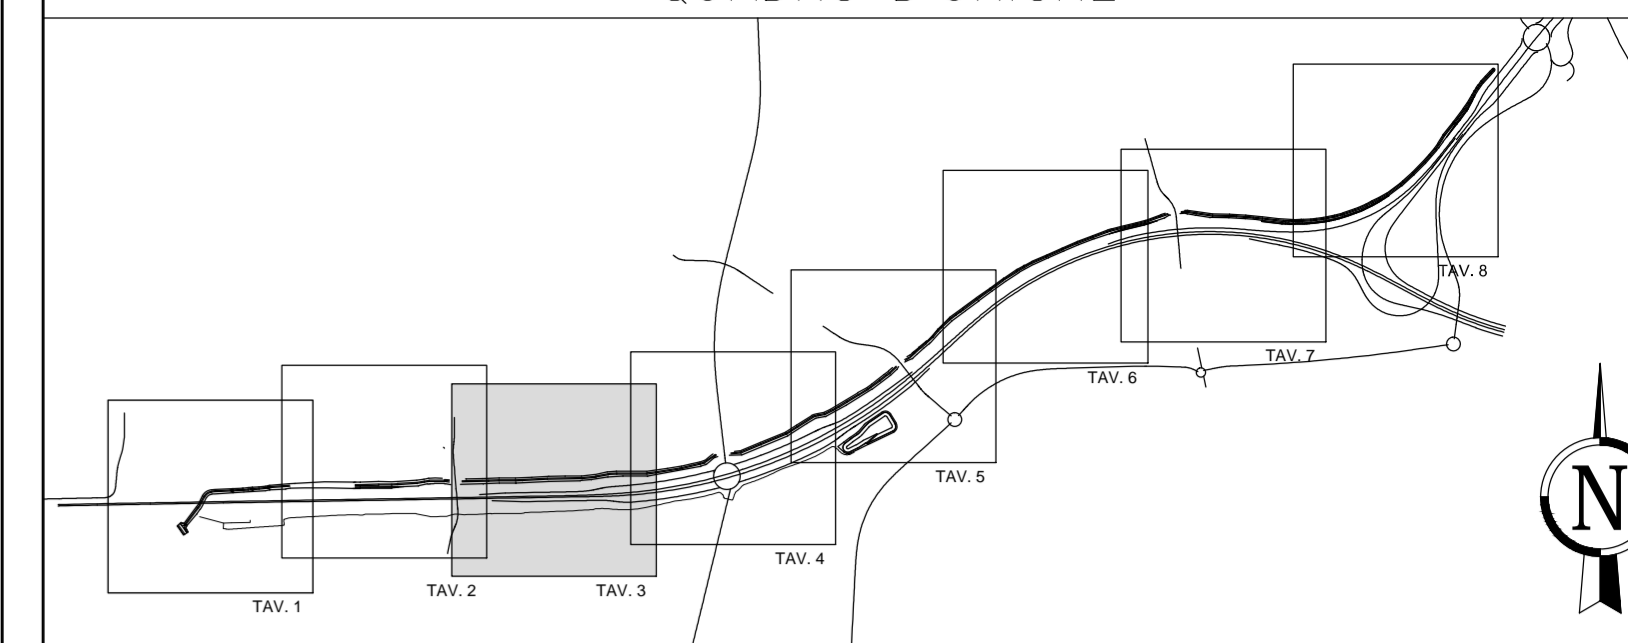

LEGENDA

- Alveo trapezoidale regolarizzato con rivestimento in c.a. (h_{min}=300cm) e banca ecologica (30 cm di terreno vegetale semplicemente inerbito).
- Salto di fondo in calcestruzzo
- Sez 80 3+800.00
- 0+220.000
- 0+040.000
- 124+800.000
- Sezioni di progetto Canale di Gronda
- Sezioni di progetto ricalibratura T. Lura
- Sezioni di progetto canale di scarico impianto V6
- Sezioni autostradali

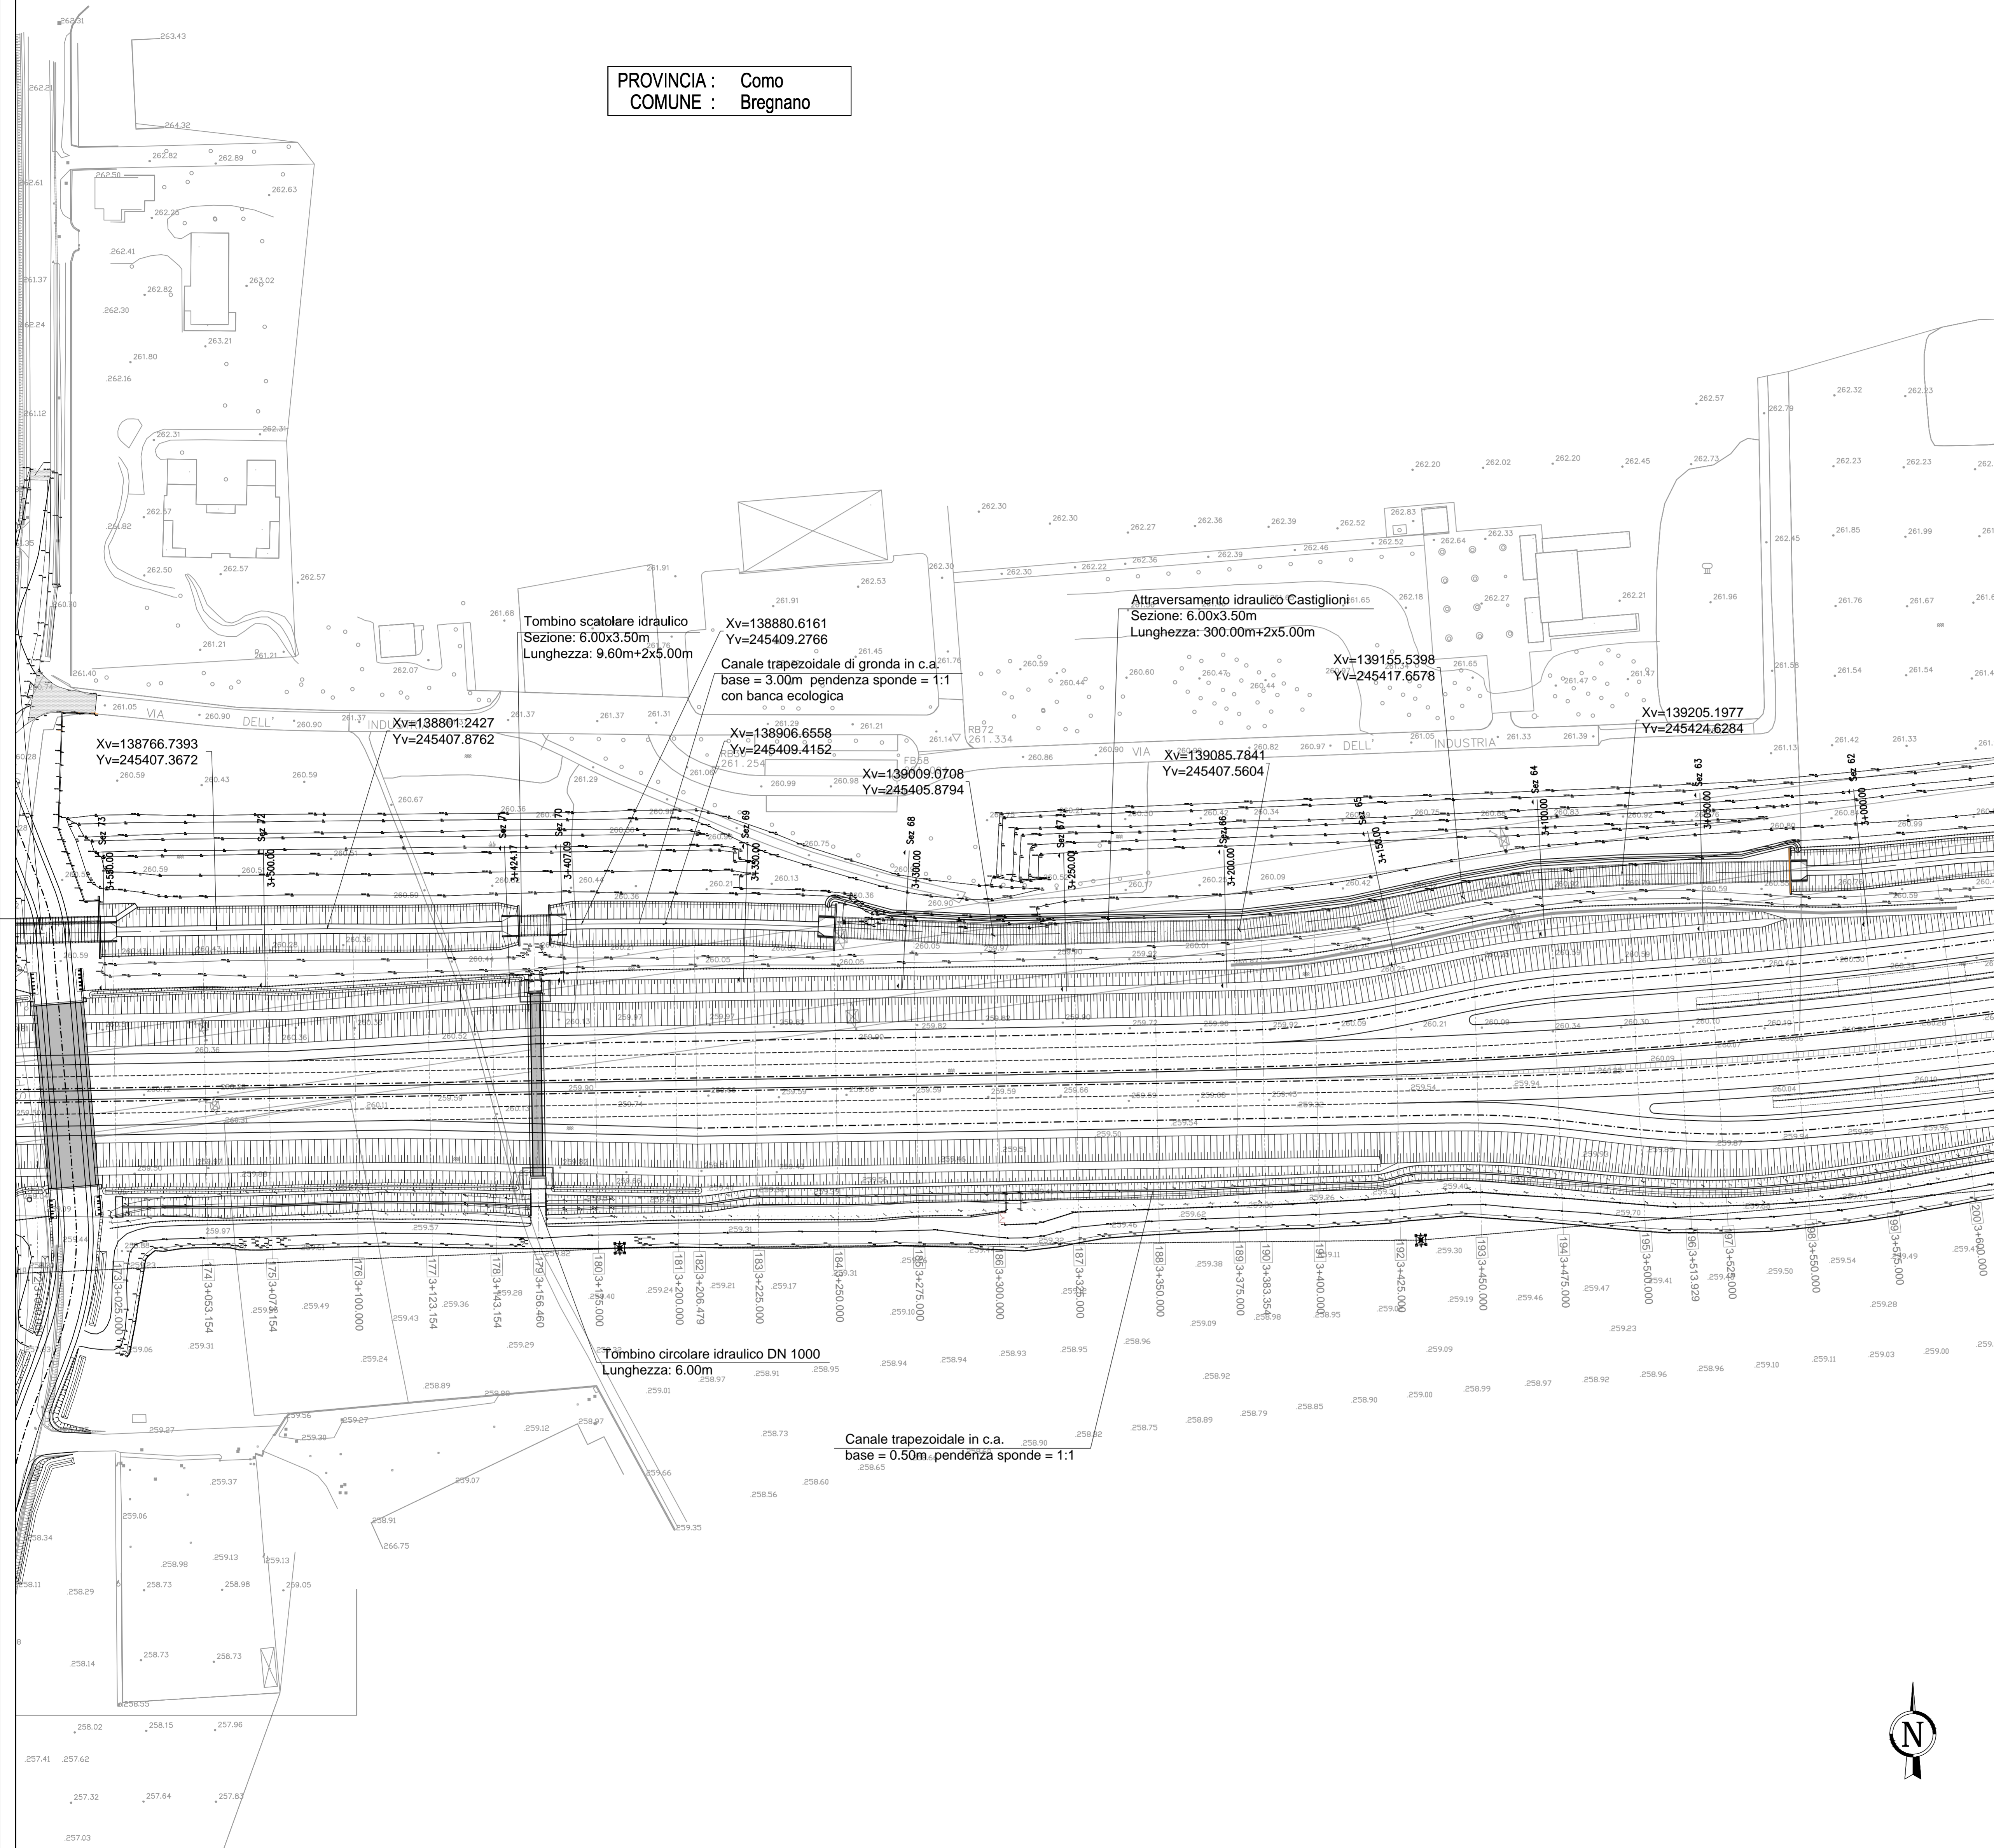

MATRICE DI REVISIONE

REV	DATA	DESCRIZIONE MODIFICA

N.B.: LA TAVOLA SOSTITUISCE QUELLA RELATIVA AL CODICE [E] DEL PROGETTO ESECUTIVO

CONCESSIONARI AUTOSTRADALI LOMBARDE

COLLEGAMENTO AUTOSTRADALE DALMINE - COMO - VARESE - VALICO DEL GAGGIOLO E OPERE AD ESSO CONNESSE
 CODICE C.U.P. P.11810000270007

TRATTE B1, B2, C, D, TRVA13+14, GREENWAY

AS BUILT

TRATTA B1
 IDROLOGIA ED IDRAULICA
 AUTORIZZAZIONE SCARICHI LURA
 CONFIGURAZIONE EXPO 2015
 PLANIMETRIA DI PROGETTO - TAV. 3 DI 8

IDENTIFICAZIONE ELABORATO		IMPRESA	
CODICE PROGETTO: F0107B		RAGGRUPPAMENTO TEMPORANEO IMPRESE:	
FASE PROGETTUALE	WBS	Mandatario	Mandante
LOTTO		STRABAG A.G.	ICM S.p.A.
ZONA		GLF Grandi Lavori Fincosit S.p.A.	Mandatario cooptato STRABAG S.p.A.
OPERA			
TRATTO D'OPERA			
AMBITO			
IPOTESI PROGRESSIVA			
REVISIONE			
A	1	A02	TW004
		0	P1
		003	003 E_01

Scala: 1:1000

DATA	DESCRIZIONE	REV	PROGETTISTA - PROGETTO ESECUTIVO DI DETTAGLIO
Febbraio 2016	Emissione	E	RAGGRUPPAMENTO TEMPORANEO PROGETTISTI:
Giugno 2018	Seconda Emissione	E_01	Mandatario
			Mandante
			Mandatario cooptato
			Arch. Salvatore Palmigiano

CONCEDENTE: CONCESSIONARI AUTOSTRADALI LOMBARDE

CONCESSIONARIO: Autostadale Pedemontana Lombarda
 Direttore Tecnico: Ing. Giuseppe Samba
 Referente Tecnico: Ing. Daniele Pacini

APPROVATO: Autostadale Pedemontana Lombarda
 Il Direttore dei Lavori: Ing. Francesco Domenico

RESPONSABILE DI PROGETTO ED INCARICATO DELL'INTEGRAZIONE FRA LE VARIE PRESTAZIONI:
 Ing. Alberto Cecchini

ELABORAZIONE PROGETTUALE
 PROGETTISTA:
 3TI PROGETTI ITALIA S.p.A.

3TI ITALIA S.p.A.
 DIRETTORE TECNICO
 Ing. Stefano Luca Possati
 Ordine degli Ingegneri
 Provincia di Roma n. 20809

Redatto: Festa Verificato: Baglio Approvato: Possati