


PROVINCIA : Como
 COMUNE : Ceremate

QUADRO D'UNIONE

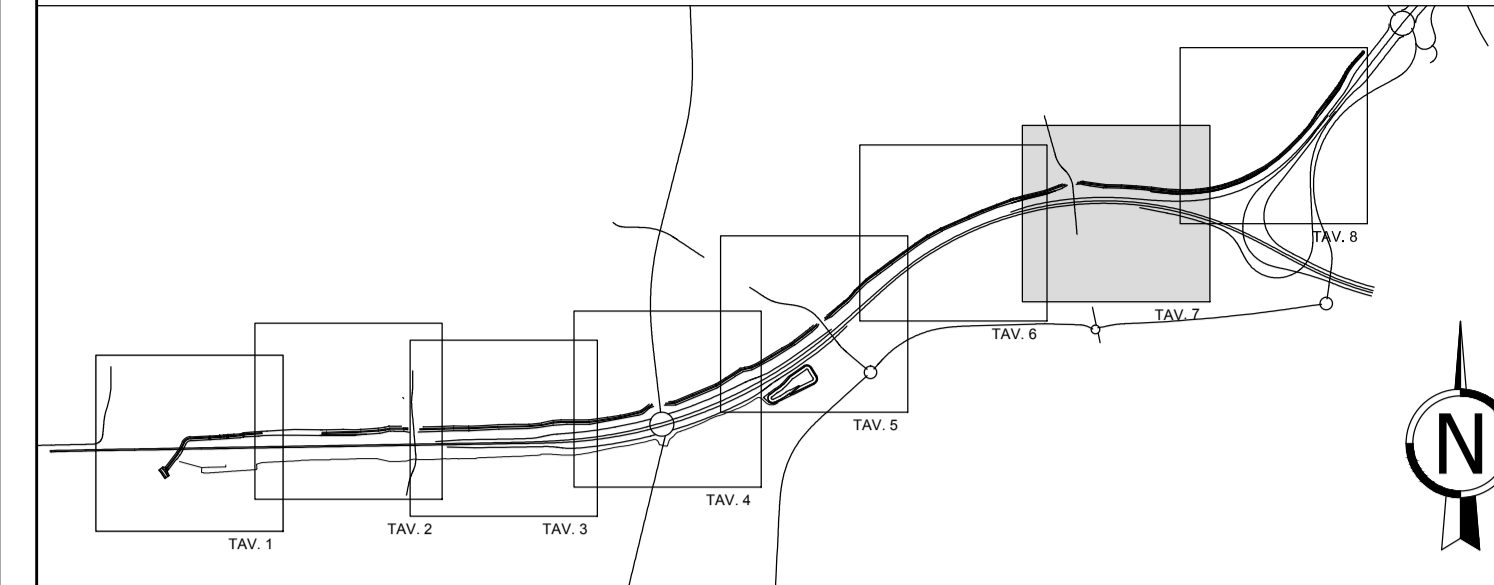


LEGGENDA

- Alveo trapezoidale regolarizzato con rivestimento in c.a. (h_{min}=300cm) e banca ecologica (30 cm di terreno vegetale semplicemente inerbito).
- Salto di fondo in calcestruzzo
- Sez 80 3+800.00 Sezioni di progetto Canale di Gronda
- 0+220.000 Sezioni di progetto ricalibratura T. Lura
- 0+040.000 Sezioni di progetto canale di scarico impianto V6
- 124+1+800.000 Sezioni autostradali

Tombino scatolare idraulico
 Sezione: 6.00x3.50m
 Lunghezza: 18.00m

Tombino scatolare idraulico e faunistico
 Sezione: 6.00x3.50m
 Lunghezza: 29.00m+5.00m

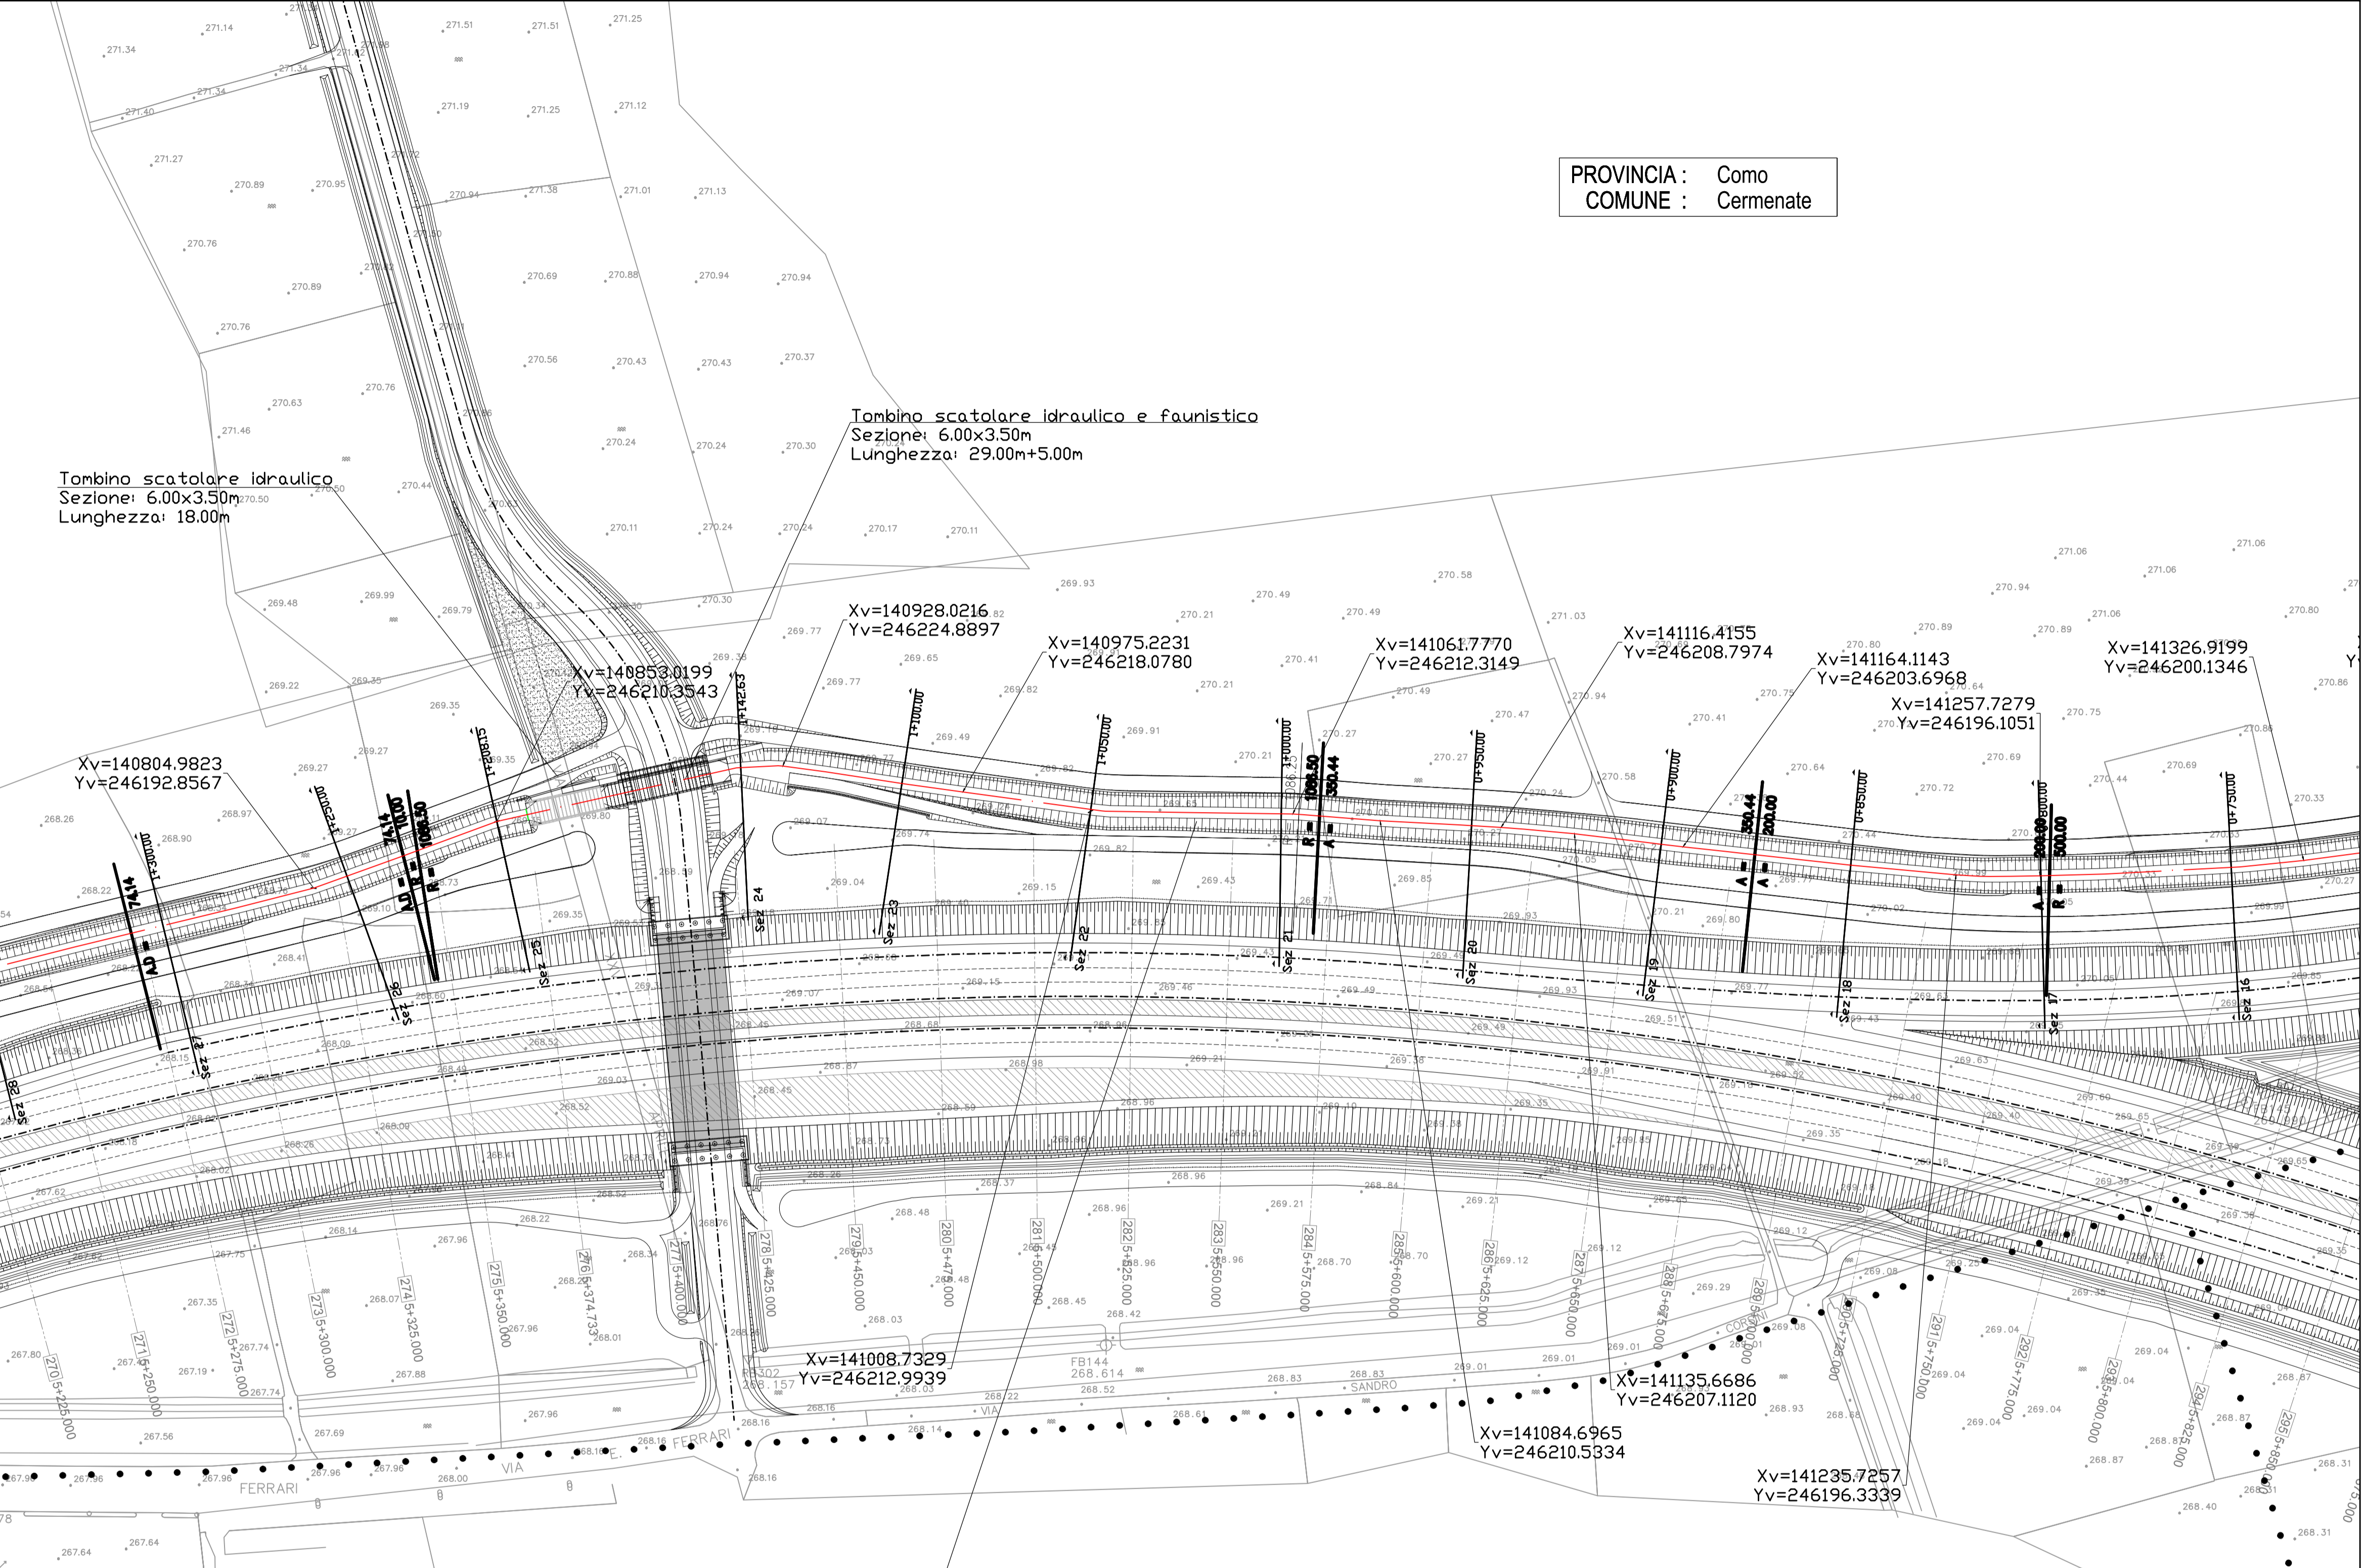

Xv=140804.9823
 Yv=246192.8567

Xv=140853.0199
 Yv=246210.3543

Xv=140928.0216
 Yv=246224.8897

Xv=140975.2231
 Yv=246218.0780

Xv=141061.7770
 Yv=246212.3149

Xv=141116.4155
 Yv=246208.7974

Xv=141164.1143
 Yv=246203.6968

Xv=141326.9199
 Yv=246200.1346

Xv=141257.7279
 Yv=246196.1051

Xv=141008.7329
 Yv=246212.9939

Xv=141135.6686
 Yv=246207.1120

Xv=141084.6965
 Yv=246210.5334

Xv=141235.7257
 Yv=246196.3339

Canale trapezoidale di gronda
 base = 3.0m
 pendenza sponde = 1:1
 materiale = CA con banca ecologica

PROVINCIA : Monza e della Brianza
 COMUNE : Lazzate

MATRICE DI REVISIONE

REV	DATA	DESCRIZIONE MODIFICA

N.B.: LA TAVOLA SOSTITUISCE QUELLA RELATIVA AL CODICE [] DEL PROGETTO ESECUTIVO

COLLEGAMENTO AUTOSTRADALE DALMINE - COMO - VARESE - VALICO DEL GAGGIOLO E OPERE AD ESSO CONNESSE
 CODICE C.U.P. F11B060027007
TRATTE B1, B2, C, D, TRVA13+14, GREENWAY
AS BUILT
TRATTA B1
 IDROLOGIA ED IDRAULICA
 AUTORIZZAZIONE SCARICHI LURA
 CONFIGURAZIONE EXPO 2015
 PLANIMETRIA DI PROGETTO - TAV. 7 DI 8

IDENTIFICAZIONE ELABORATO CODICE PROGETTO: F00107B WBS				IMPRESA RAGGRUPPAMENTO TEMPORANEO IMPRESE: Mandataria: STRABAG A.G. Mandante: GLF Grandi Lavori Fincosit S.p.A. Mandante cooptata: Impresa costruzioni Giuseppe Maltauro S.p.A. Mandante: STRABAG S.p.A.				
FASE PROGETTUALE	LOTTO	ZONA	OPERA	TRATTO D'OPERA	AMBITO	TIPO ELABORATO	PROGRESSIVO	REVISIONE
A	1	A02	TW004	0	B1	PROGRESSIVO	007	01

DATA: Geniale 2016 Emissione: []	PROGETTISTA - PROGETTO ESECUTIVO DI DETTAGLIO RAGGRUPPAMENTO TEMPORANEO PROGETTISTI: Mandataria: 3TI PROGETTI ITALIA S.p.A. Mandante: GP progetto - servizi tecnici e ingegneria Mandante cooptata: ALBERTI CLAVINI S.p.A.
--------------------------------------	---

CONCEDENTE CONCESSIONI AUTOSTRADALI LOMBARDE	CONCESSIONARIO Autotrada Padovese Lombarda Direttore Tecnico: Ing. Enrico Anzi Referente Tecnico: Ing. Daniele Passati	APPROVATO Autotrada Padovese Lombarda Direttore dei Lavori: Ing. Francesco Dominico	ELABORAZIONE PROGETTUALE PROGETTISTA: 3TI PROGETTI ITALIA S.p.A. RESPONSABILE DI PROGETTO ED INCARICATO DELL'INTEGRAZIONE FRA LE VARIE PRESTAZIONI: Ing. Alberto Cecchini 3TI ITALIA S.p.A. DIRETTORE TECNICO Ing. Stefano Luca Passati Ordine degli Ingegneri Provincia di Roma n. 20809 Redatto: Festa Verificato: Bagivo Approvato: Passati
--	--	--	---

