


PROVINCIA : Como
 COMUNE : Cernate

Canale trapezoidale di gronda
 base = 3.0m
 pendenza sponde = 1:1
 materiale = CA con banca ecologica

PROVINCIA : Monza e della Brianza
 COMUNE : Lentate Sul Seveso

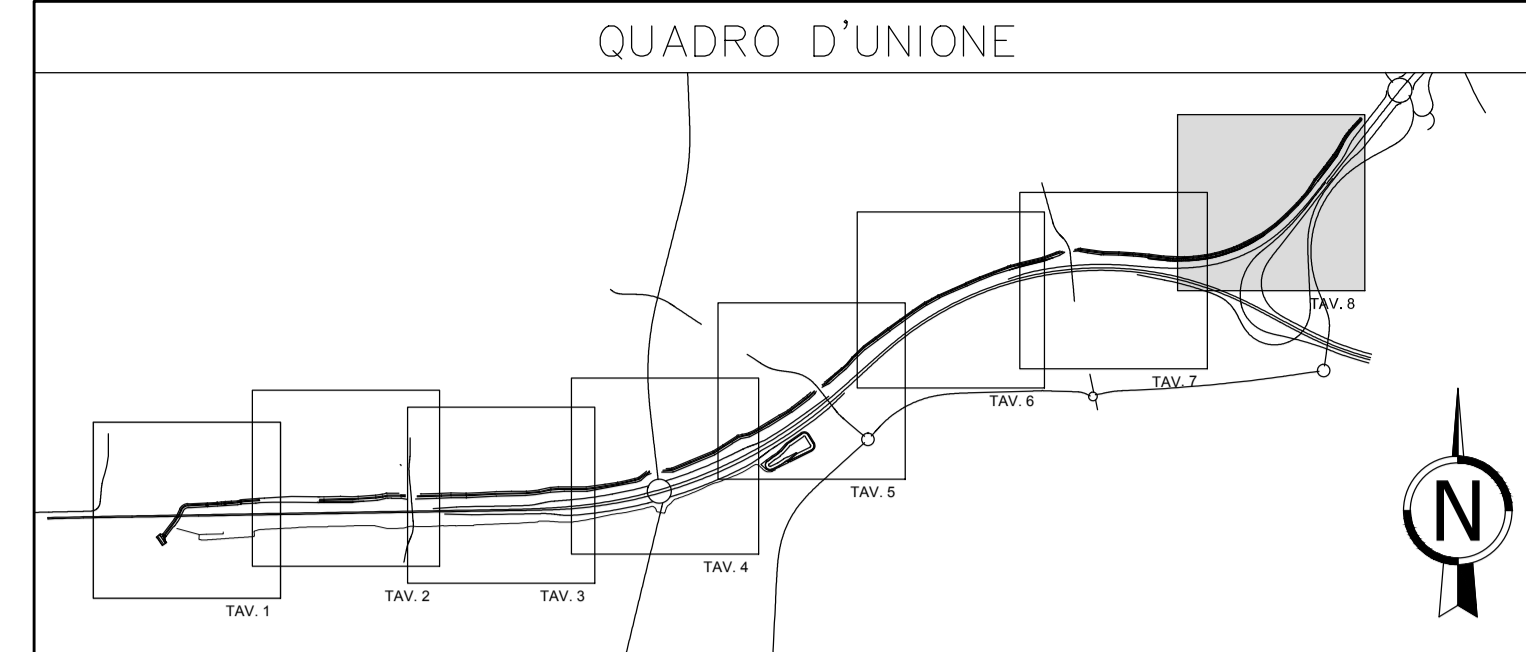

LEGENDA

- Alveo trapezoidale regolarizzato con rivestimento in c.a. (h_{min}=300cm) e banca ecologica (30 cm di terreno vegetale semplicemente inerbito).
- Salto di fondo in calcestruzzo
- Sez. 80 3+800.00 Sezioni di progetto Canale di Gronda
- 0+220.000 Sezioni di progetto ricalibratura T. Lura
- 0+040.000 Sezioni di progetto canale di scarico impianto V6
- 124+800.000 Sezioni autostradali

MATRICE DI REVISIONE

REV	DATA	DESCRIZIONE MODIFICA

N.B.: LA TAVOLA SOSTITUISCE QUELLA RELATIVA AL CODICE [] DEL PROGETTO ESECUTIVO

COLLEGAMENTO AUTOSTRADALE DALMINE - COMO - VARESE - VALICO DEL GAGGIOLO E OPERE AD ESSI CONNESSE
 CODICE C.U.P. F11B0600270007
TRATTE B1, B2, C, D, TRVA13+14, GREENWAY
AS BUILT
 TRATTA B1
 IDROLOGIA ED IDRAULICA
 AUTORIZZAZIONE SCARICHI LURA
 CONFIGURAZIONE EXPO 2015
 PLANIMETRIA DI PROGETTO - TAV. 8 DI 8

FASE PROGETTUALE	IDENTIFICAZIONE ELABORATO	IMPRESA
LOTTO	CODICE PROGETTO: F00107B	RAGGRUPPAMENTO TEMPORANEO IMPRESE:
ZONA	WBS	Mandataria: STRABAG A.G.
OPERA		Mandante: GLF Grandi Lavori Finosit S.p.A.
TRATTO D'OPERA		Mandante: Giuseppe Maltauro S.p.A.
AMBITO		Mandante copolta: STRABAG S.p.A.
TIP. ELABORATO		
PROGRESSIVO		
REVISIONE		
A	1	A02
		TW004
		0
		PI
		008
		IT

Scala: 1:1000

DATA	DESCRIZIONE	REV	PROGETTISTA - PROGETTO ESECUTIVO DI DETTAGLIO
Geniale 2016	Emissione	E	RAGGRUPPAMENTO TEMPORANEO PROGETTISTI:
			Mandataria: 3TI PROGETTI ITALIA S.p.A.
			Mandante: GP
			Mandante: ALBERTO CECCHINI
			Mandante: Arch. Salvatore Vermiglio

CONCEDENTE
 CONCESSIONI AUTOSTRADALI LOMBARDE

CONCESSIONARIO
 Autostrade Padane
 Direttore Tecnico: Ing. Enrico Anzi
 Referente Tecnico: Ing. Daniele Facetti

APPROVATO
 Autostrade Padane
 Il Direttore dei Lavori: Ing. Francesco Domenico

RESPONSABILE DI PROGETTO ED INCARICATO DELL'INTEGRAZIONE FRA LE VARIE PRESTAZIONI:
 Ing. Alberto Cecchini

ELABORAZIONE PROGETTUALE
PROGETTISTA:
 3TI PROGETTI ITALIA S.p.A.

3TI ITALIA S.p.A.
 DIRETTORE TECNICO
 Ing. Stefano Luca Passati
 Ordine degli Ingegneri Provincia di Roma n. 20809

Redatto: Festa Verificato: Bagivo Approvato: Passati