



SETTO 1 - PIANTA

SCALA 1:1000

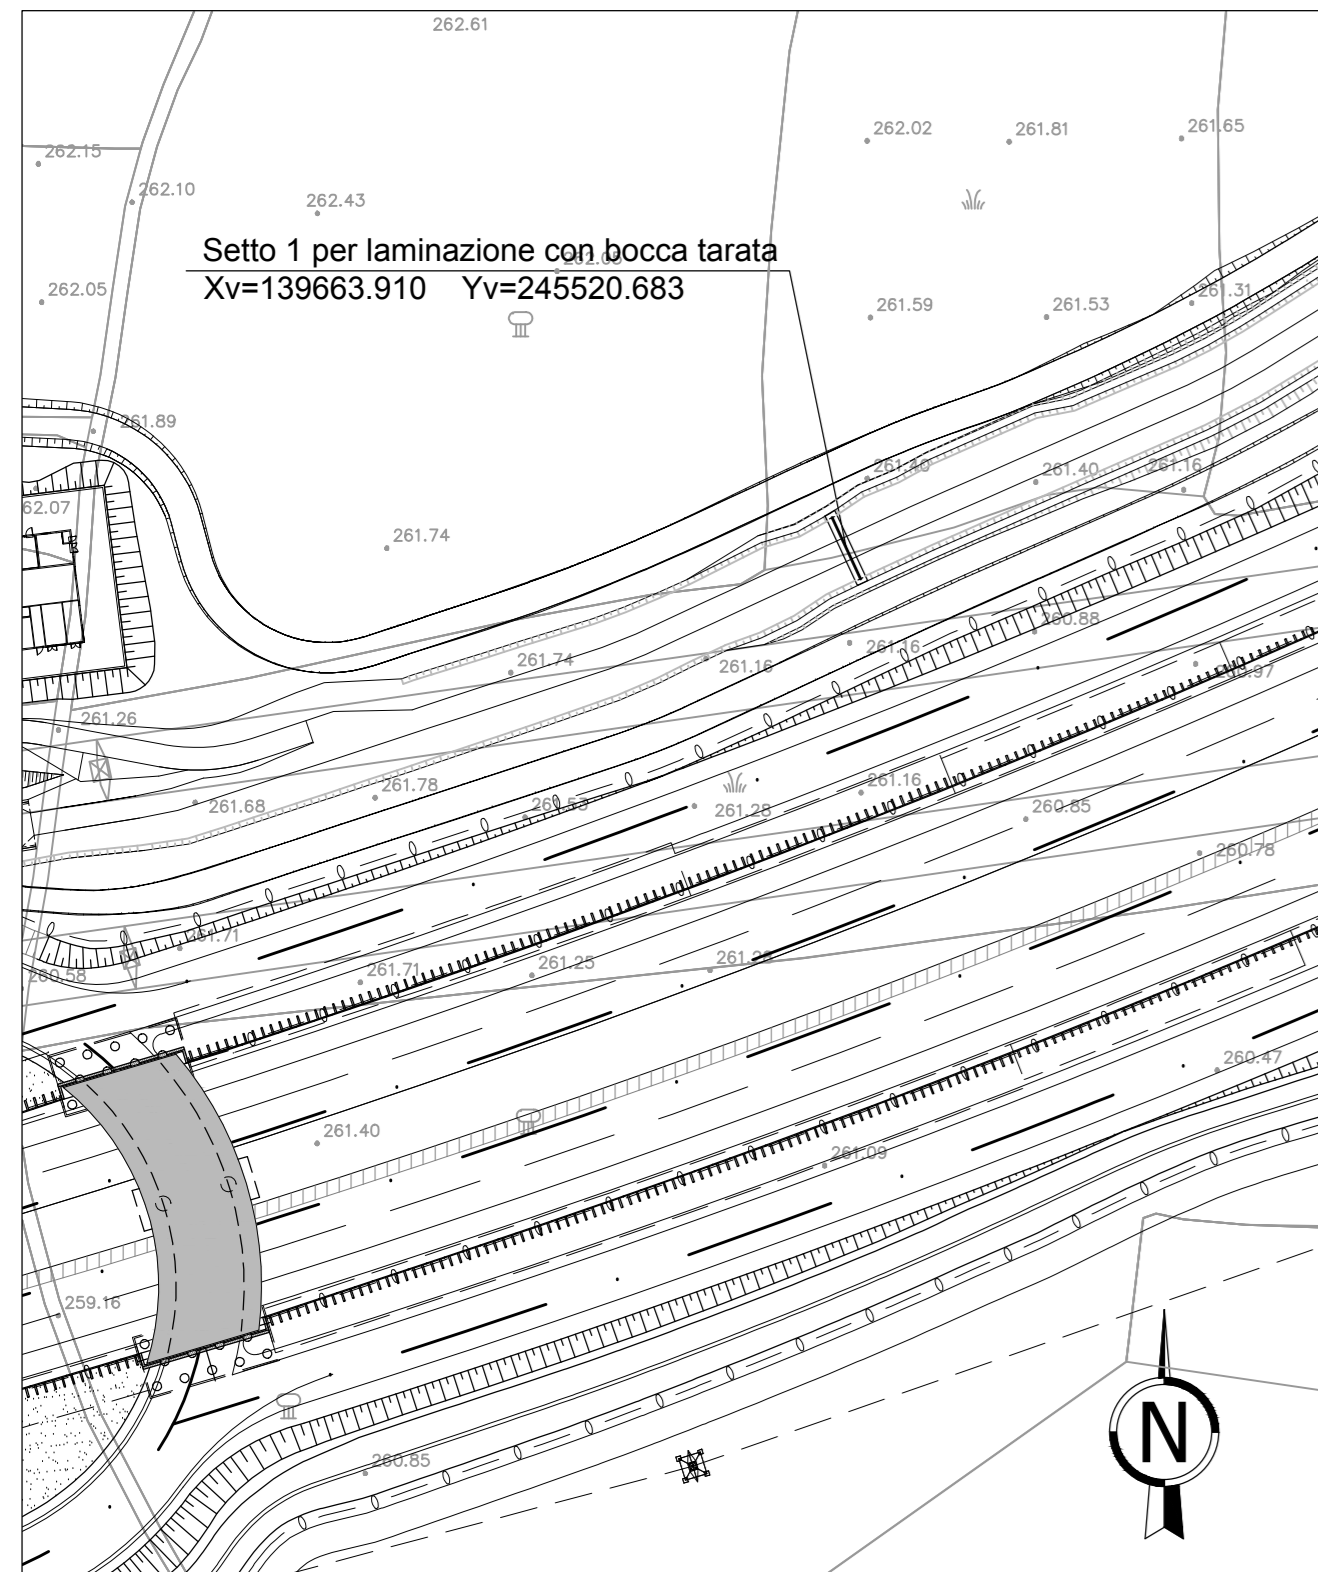


PROFILO SETTO

SCALA 1:50

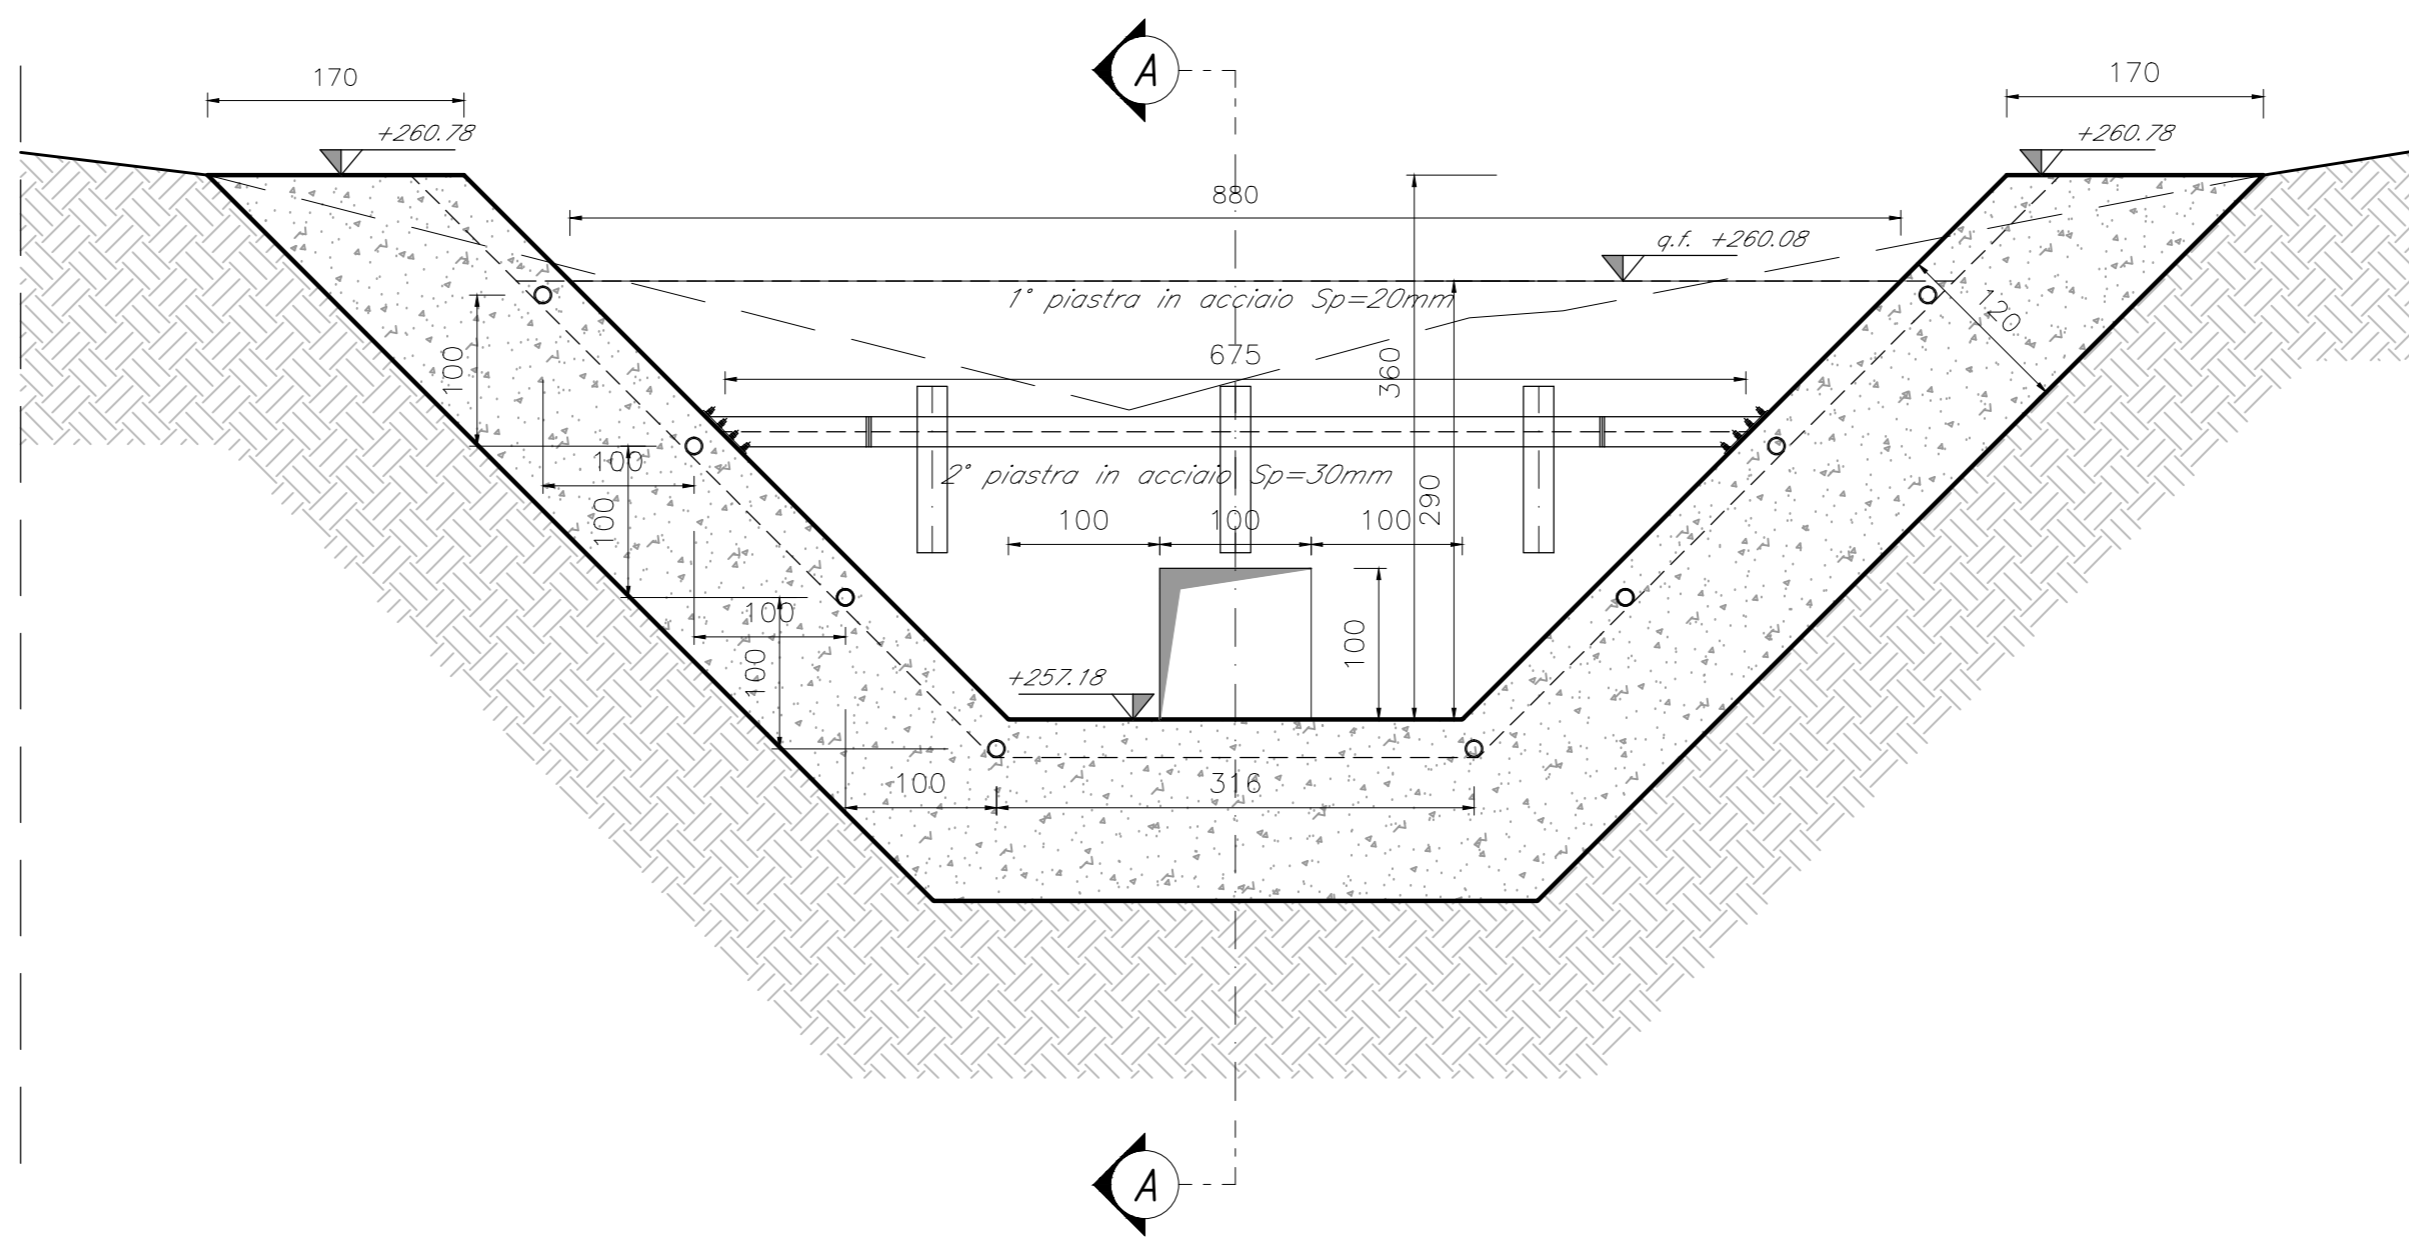


SEZIONE TRASVERSALE A-A

SCALA 1:50

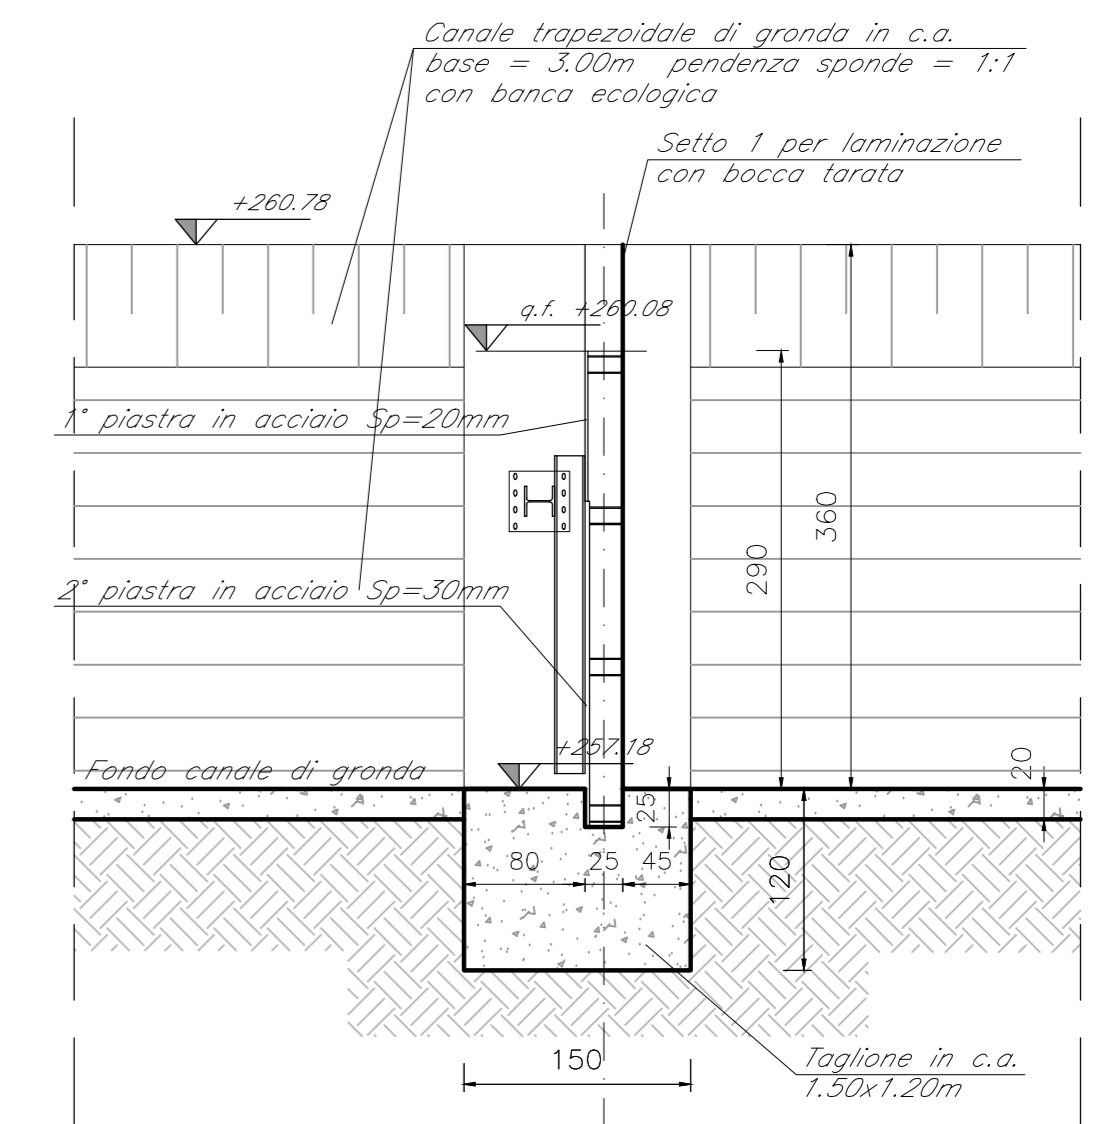


PROFILO SETTO

SCALA 1:50

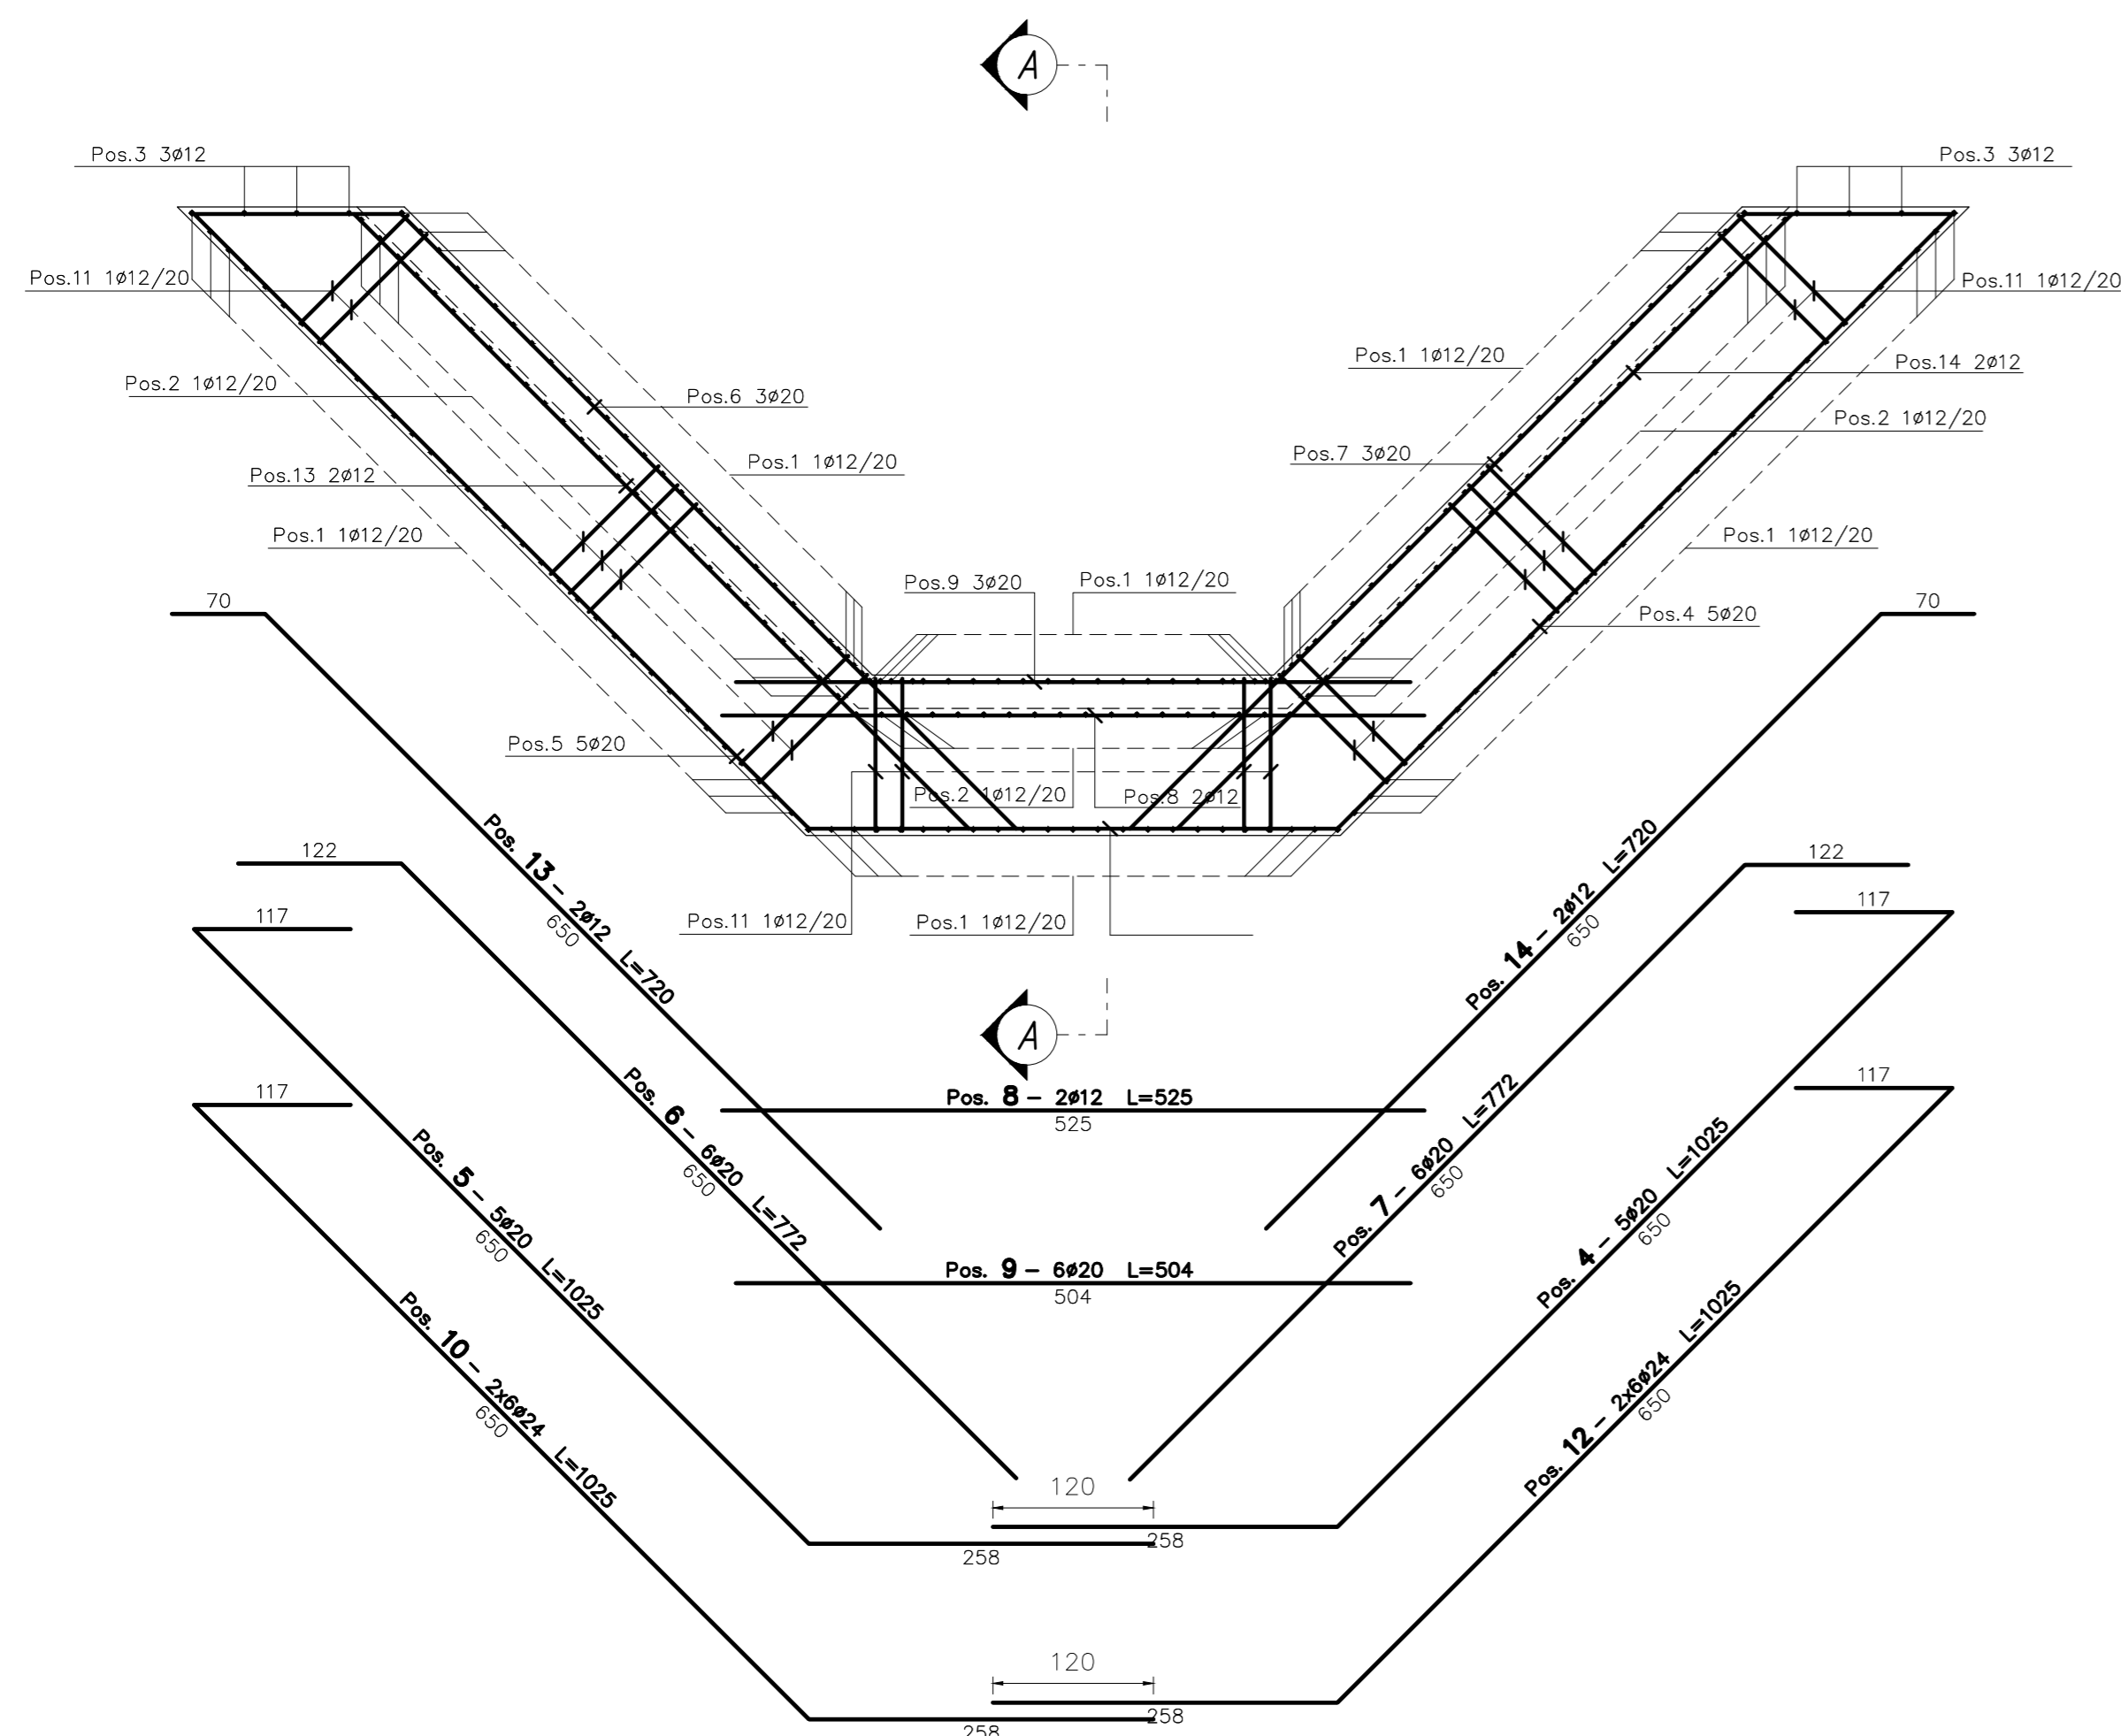

SEZIONE TRASVERSALE A-A

SCALA 1:50

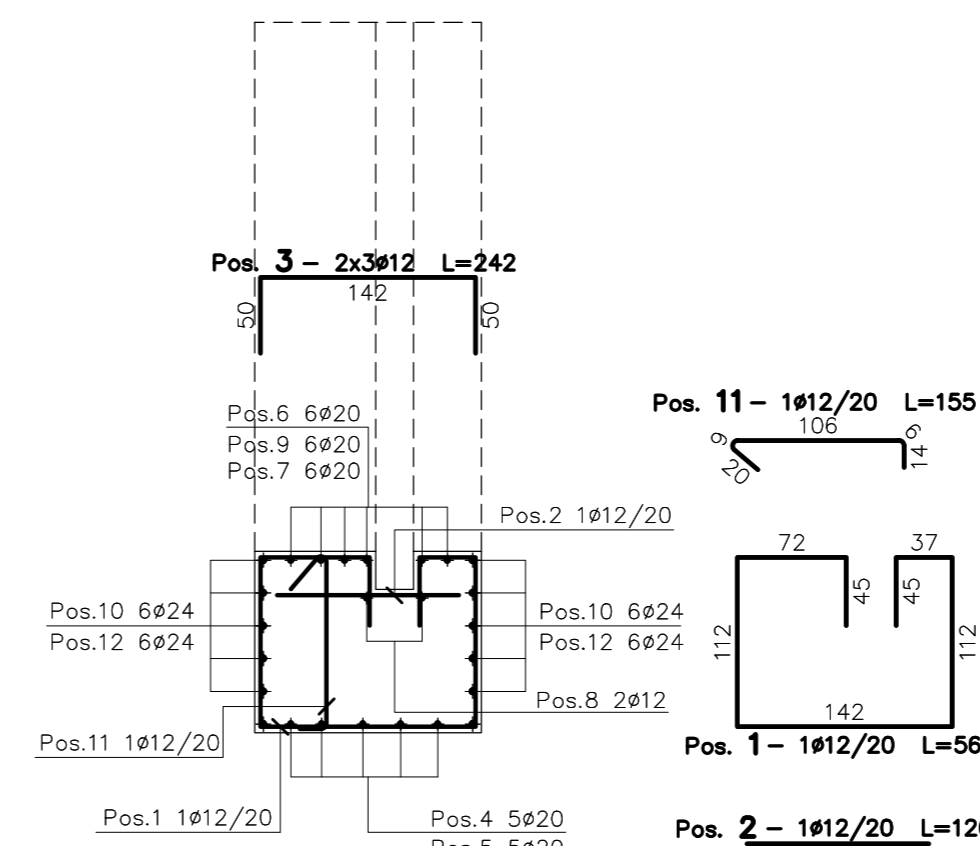

MATRICE DI REVISIONE

REV	DATA	DESCRIZIONE MODIFICA

N.B.: LA TAVOLA SOSTITUISCE QUELLA RELATIVA AL CODICE [] DEL PROGETTO ESECUTIVO

COLLEGAMENTO AUTOSTRADALE DALMINE - COMO - VALICO DEL GAGGIOLO E OPERE AD ESSO CONNESSE
 CODICE C.I.P. F118000027007
TRATTE B1, B2, C, D, TRVA13+14, GREENWAY
AS BUILT
TRATTA B1
 IDROLOGIA ED IDRAULICA
 AUTORIZZAZIONE SCARICHI LURA
 CONFIGURAZIONE EXPO 2015
 SETTI PER LAMINAZIONE CON BOCCA TARATA - SETTO 1 - PIANTA, SEZIONI, ARMATURE

FASE	PROGETTUALE	LOTTO	ZONA	OPERA	TRATTO D'OPERA	AMBITO	TIPO ELABORATO	PROGRESSIVO	REVISIONE
A	1	A02	TW004	0	01	PZ	001	01	01

Scala: varie
 DATA: Gennaio 2016 - Edizione: E

CONCEDENTE	CONCESSIONARIO	APPROVATO
CONCESSIONI AUTOSTRADALI LOMBARDE	Autosstrada Pedemontana Lombarda Direttore Tecnico: Ing. Enrico Alesi Referente Tecnico: Ing. Daniel Pacinotti	Autosstrada Pedemontana Lombarda Il Direttore dei Lavori: Ing. Francesco Domarico

IMPRESA	RAGGRUPPAMENTO TEMPORANEO IMPRESE:
STRABAG A.G.	Mandante: STRABAG A.G. Mandante: GLF Grandi Lavori Fincosit S.p.A. Mandante: Impresa costruzioni Giuseppe Malturo S.p.A.

STRABAG **MALTAURO** **STRABAG**

PROGETTISTA - PROGETTO ESECUTIVO DI DETTAGLIO	RAGGRUPPAMENTO TEMPORANEO PROGETTISTI:
3TI PROGETTI ITALIA S.p.A.	Mandante: 3TI PROGETTI ITALIA S.p.A. Mandante: GP Progettare - gestione progetti di ingegneria Mandante: Arch. Salvatore Vermiglio

RESPONSABILE DI PROGETTO ED INCARICATO DELL'INTEGRAZIONE FRA LE VARIE PRESTAZIONI:
 Ing. Alberto Cecchini

ELABORAZIONE PROGETTUALE
PROGETTISTA:
 3TI PROGETTI ITALIA S.p.A.
3TI ITALIA S.p.A.
 DIRETTORE TECNICO
 Ing. Stefano Luca Pacinotti
 Ordine degli Ingegneri
 Provincia di Roma n. 20809

Redatto: Festa
 Verificato: Baglio
 Approvato: Possati