




PROFILO SETTO
SCALA 1:20

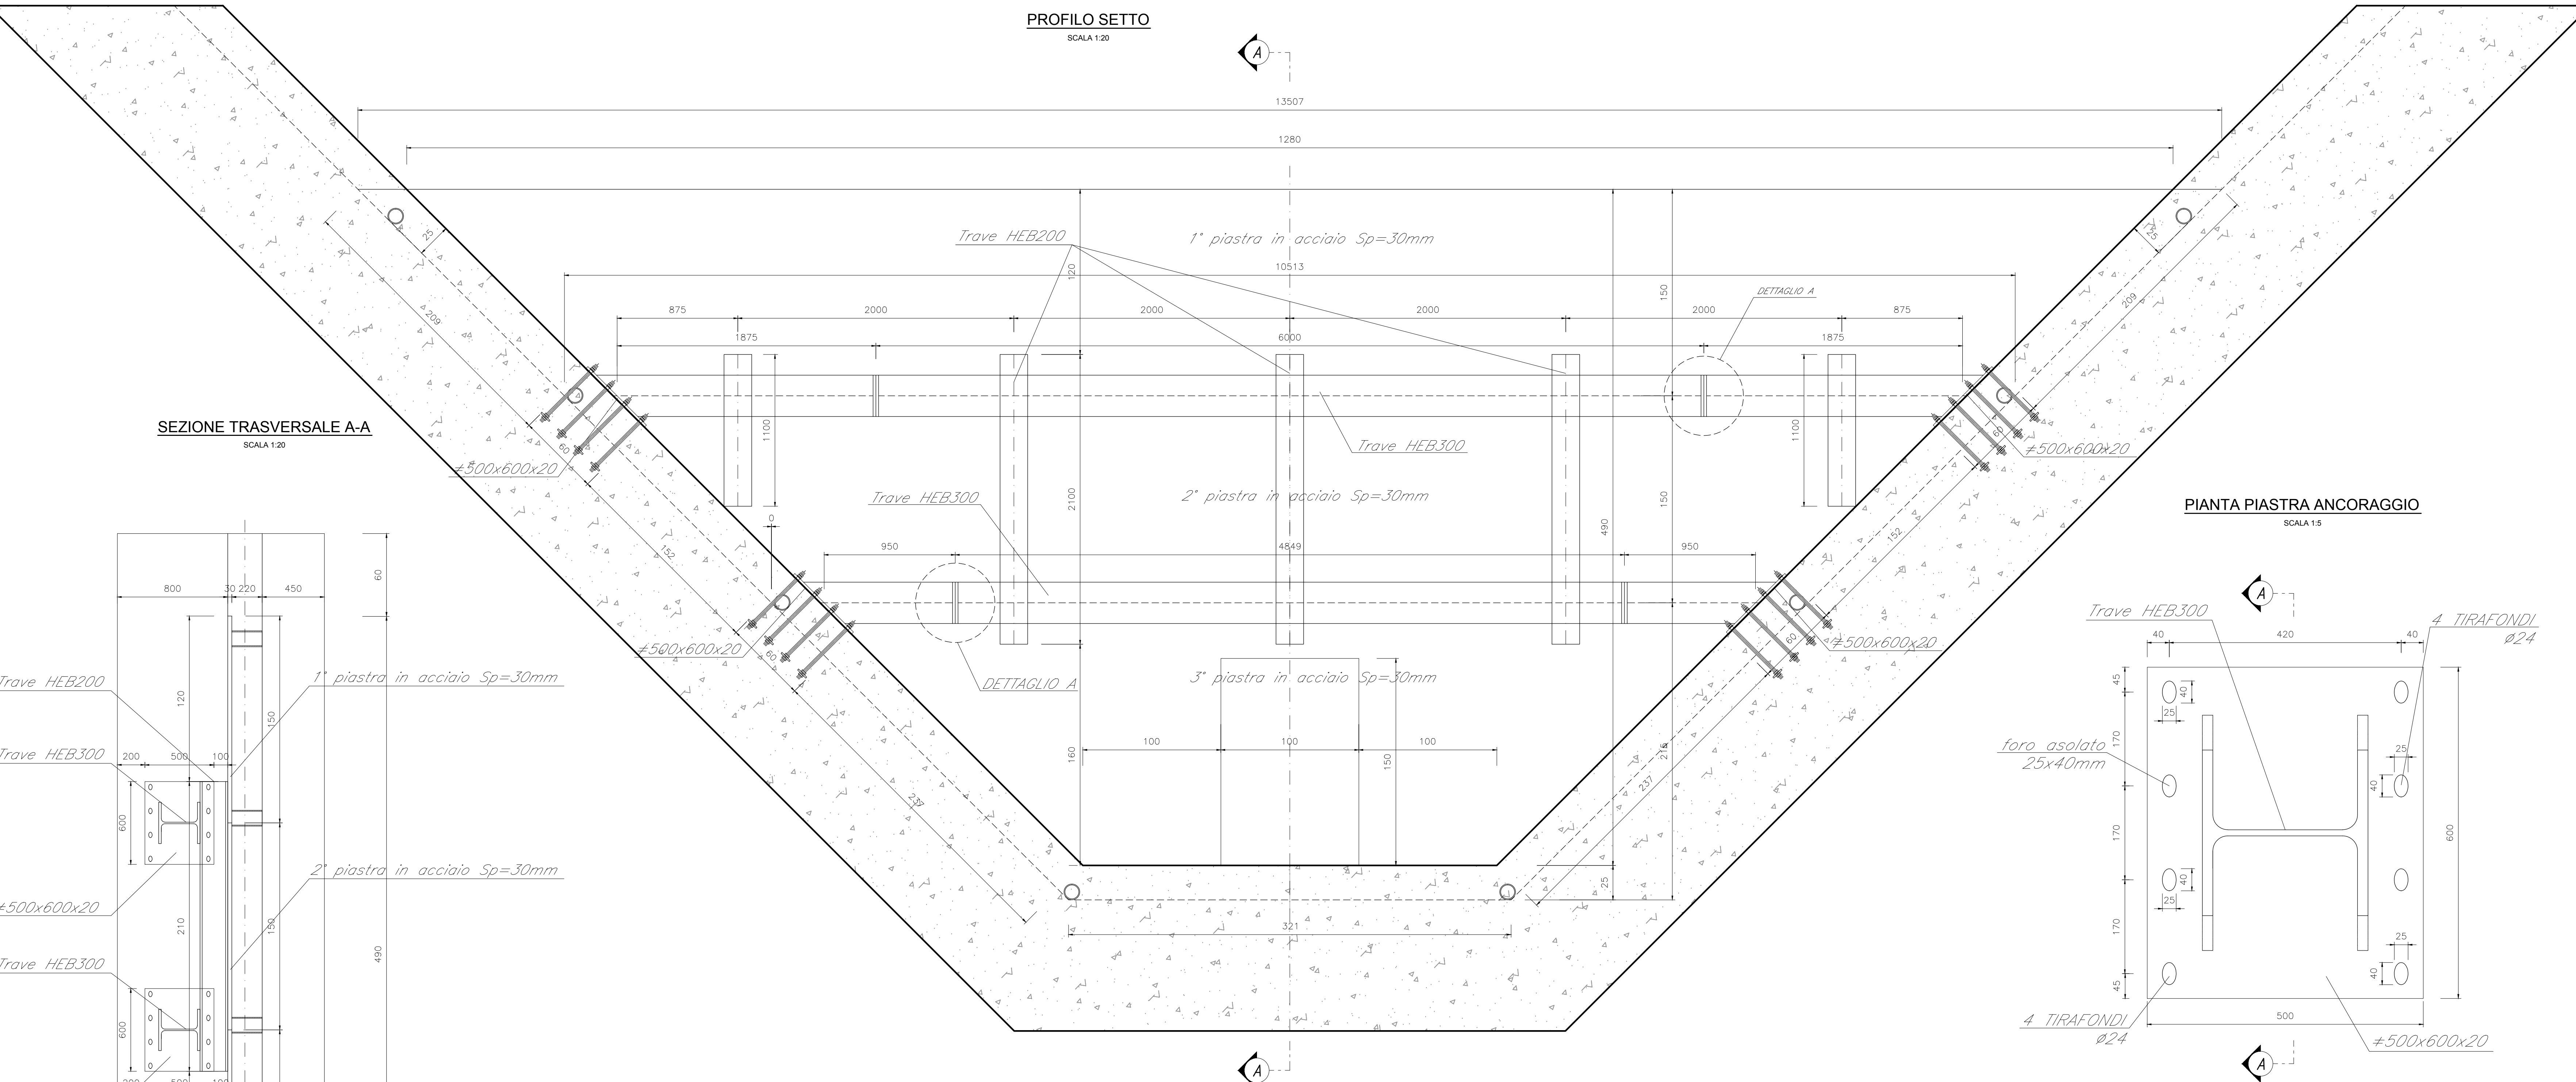


DETTAGLIO PIASTRA ANCORAGGIO
SCALA 1:5

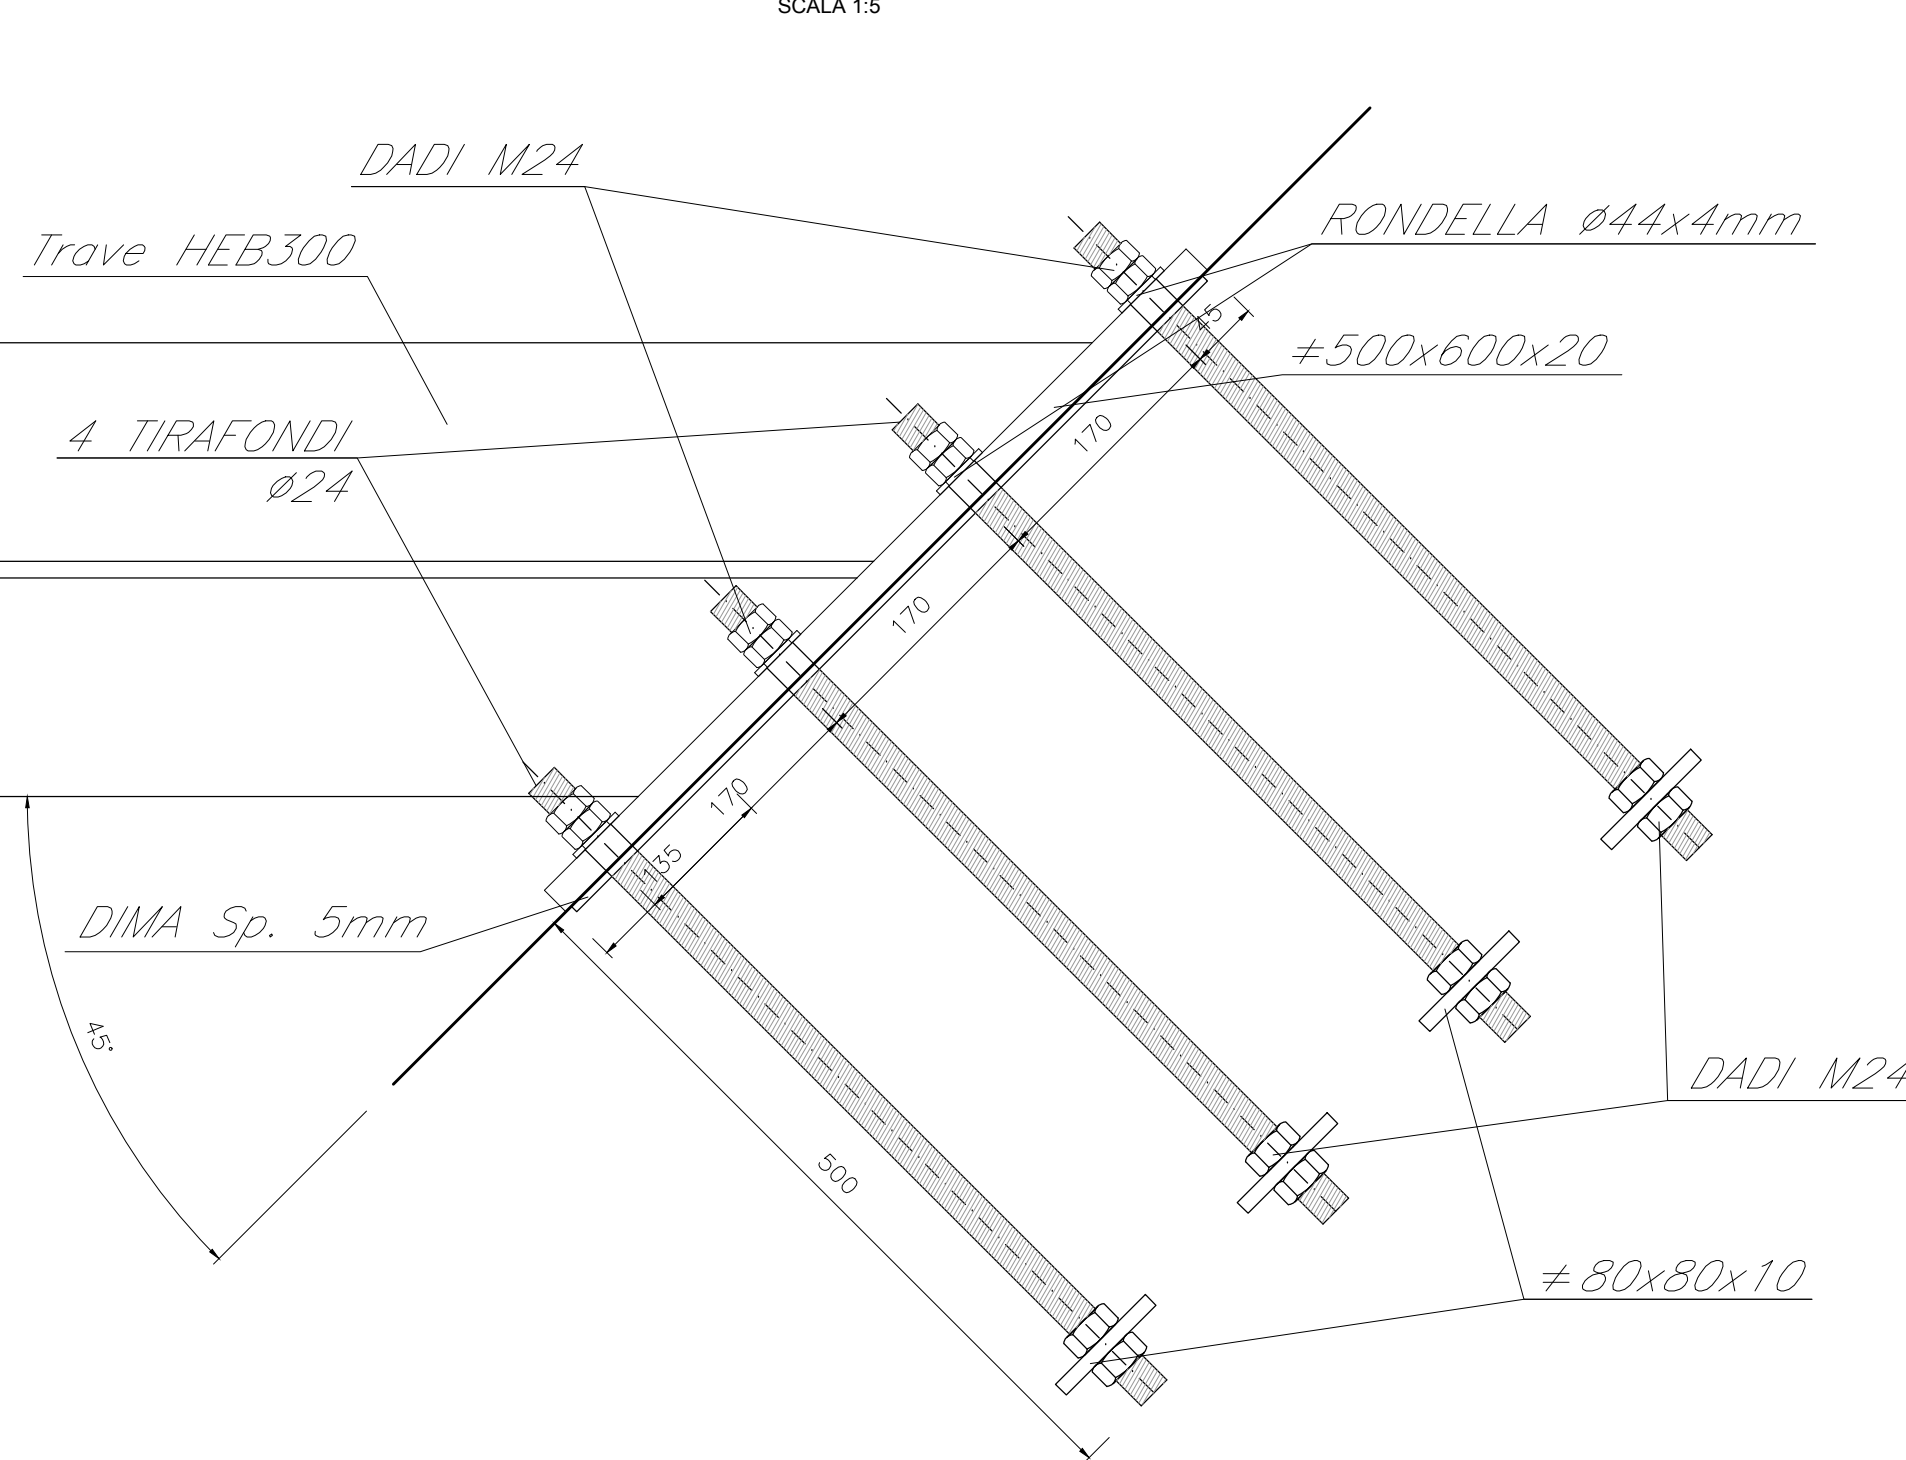


SEZIONE TRASVERSALE A-A
SCALA 1:20

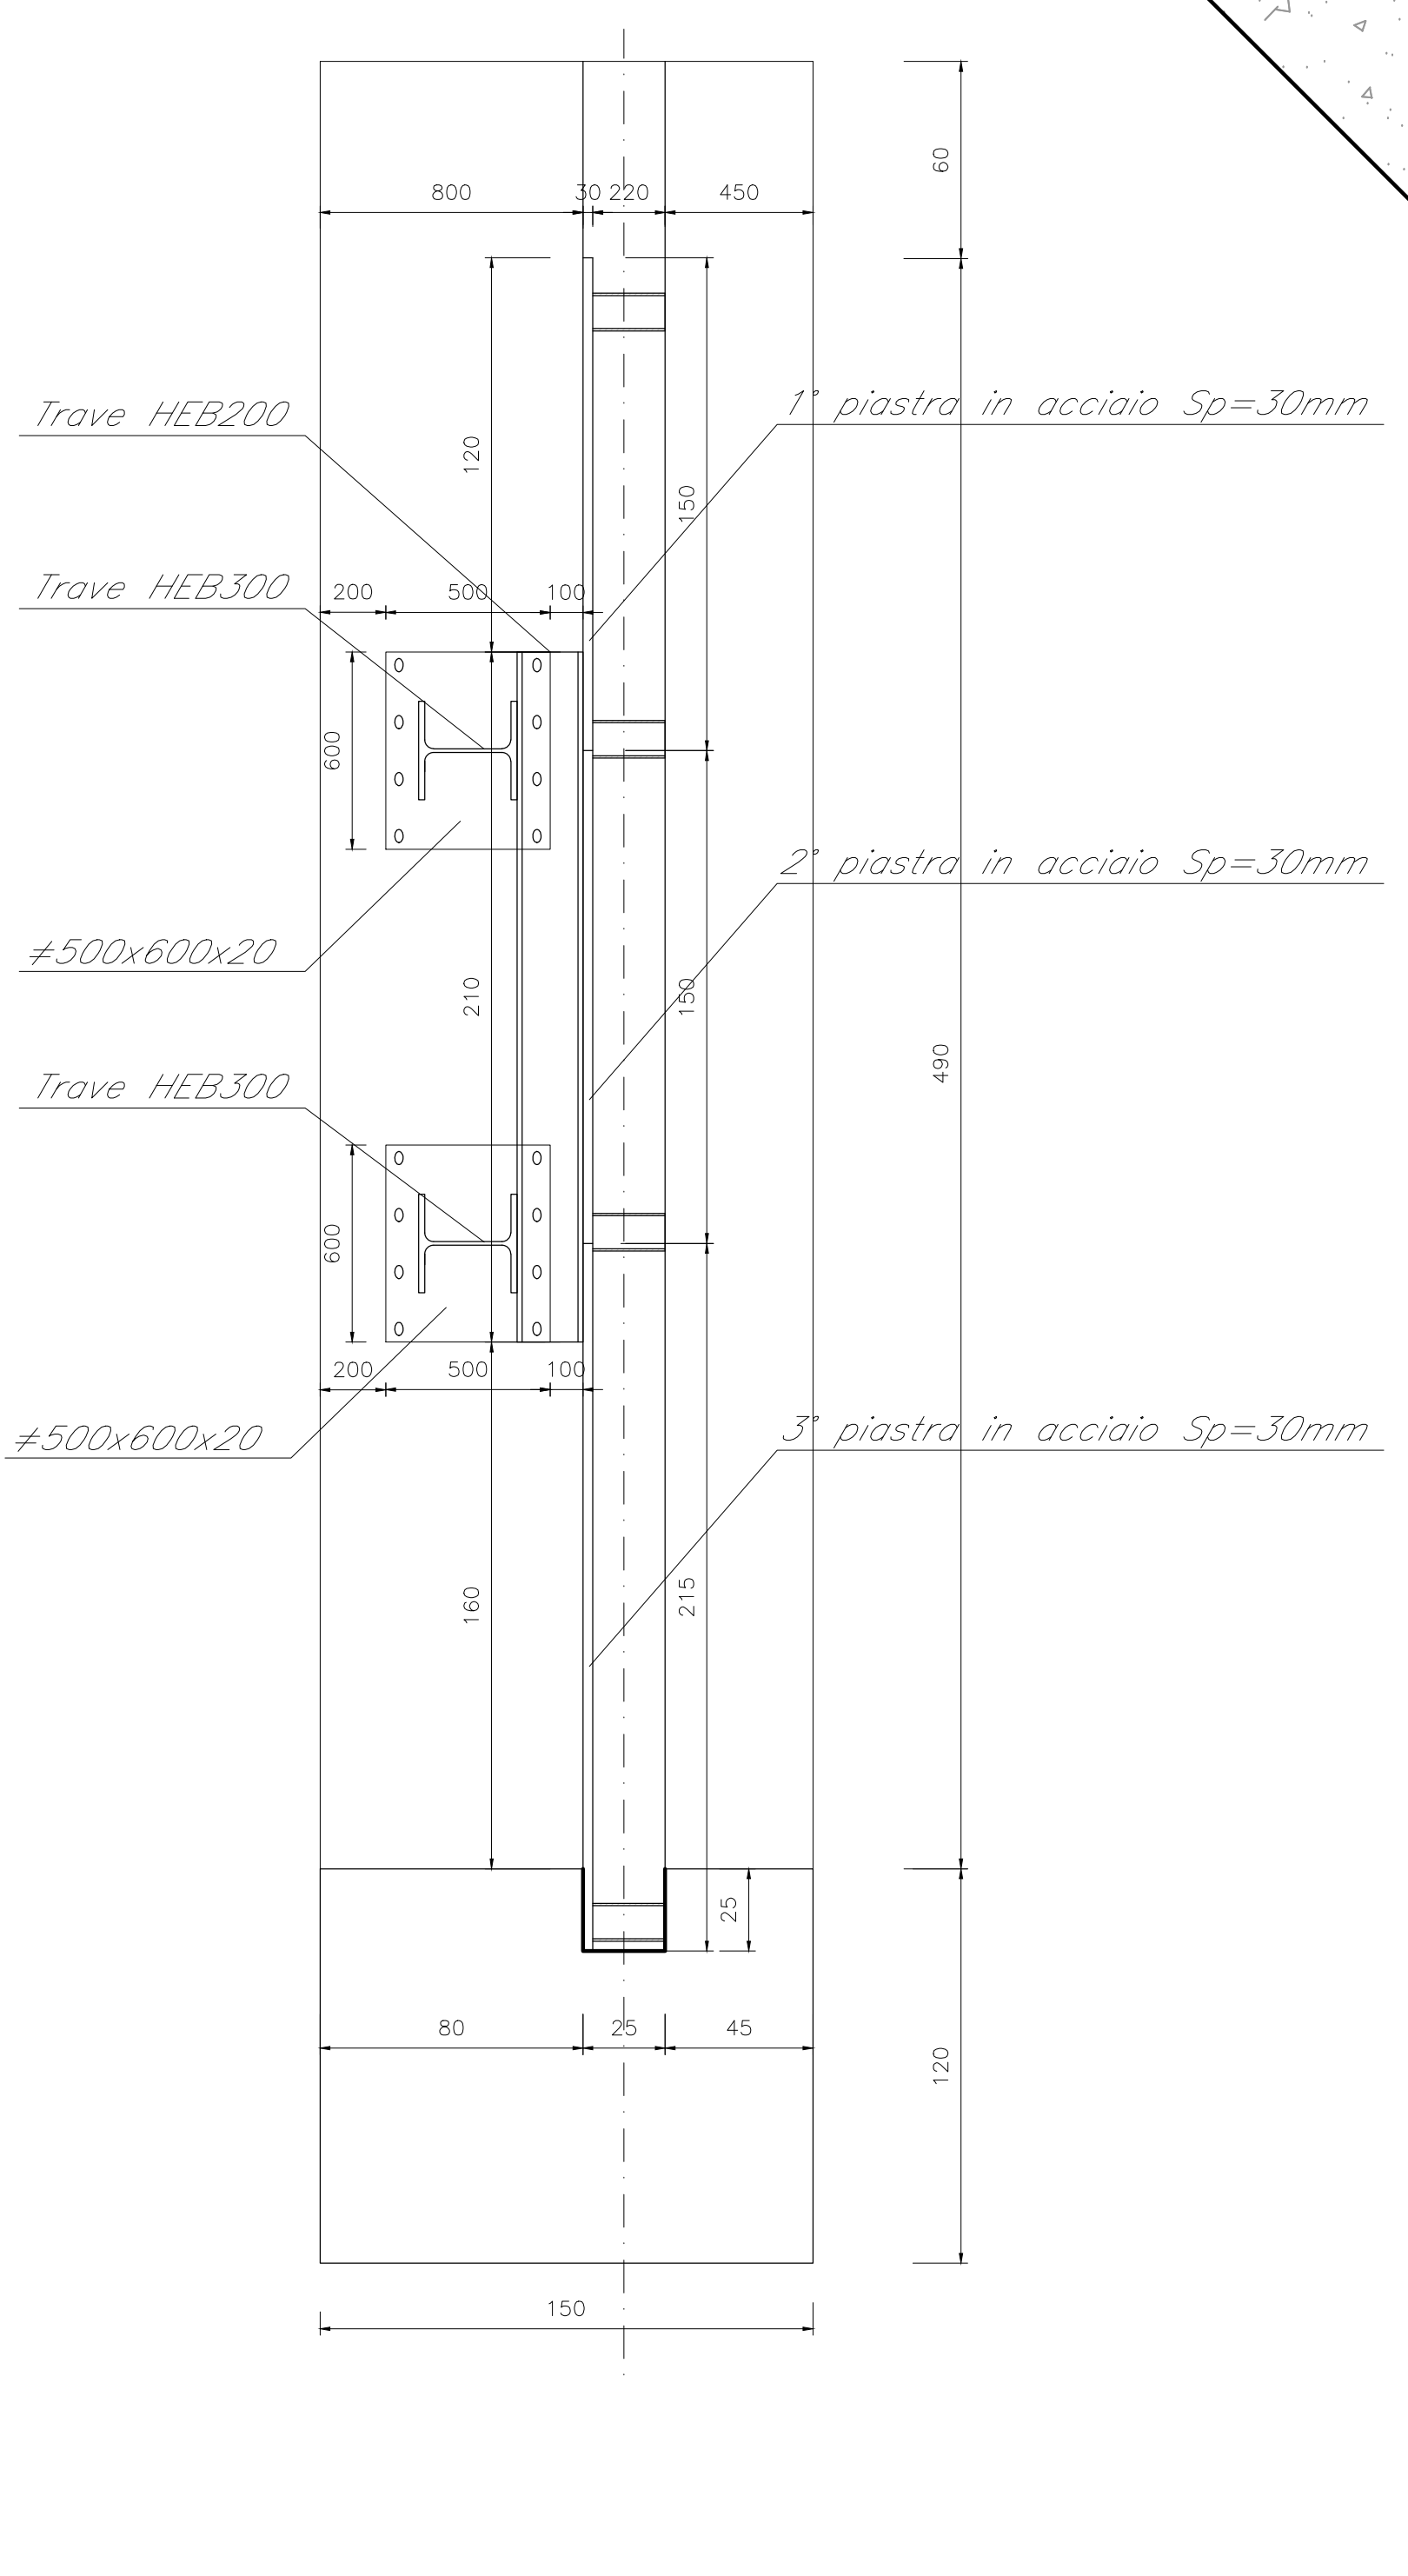


PIANTA PIASTRA ANCORAGGIO
SCALA 1:5

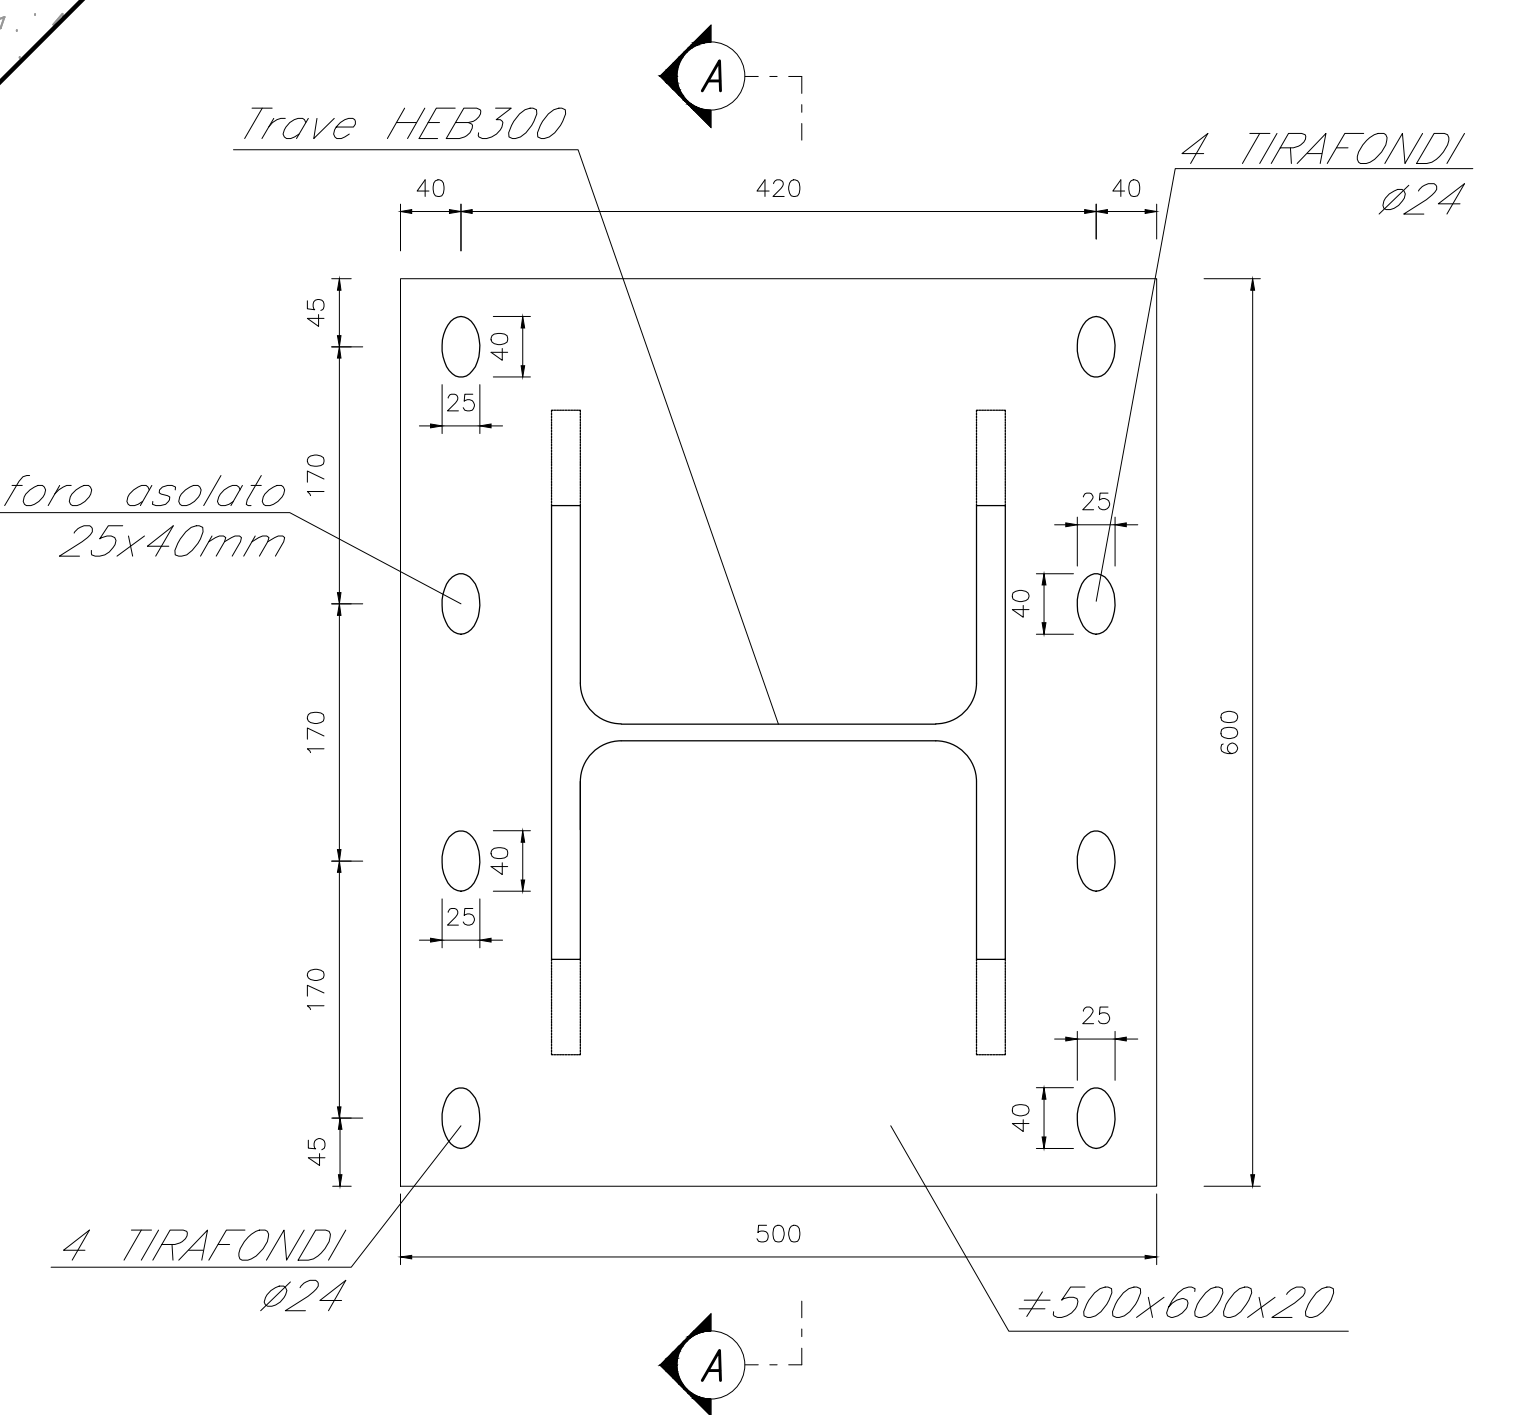


DETTAGLIO "A" DI COLLEGAMENTO
SCALA 1:5

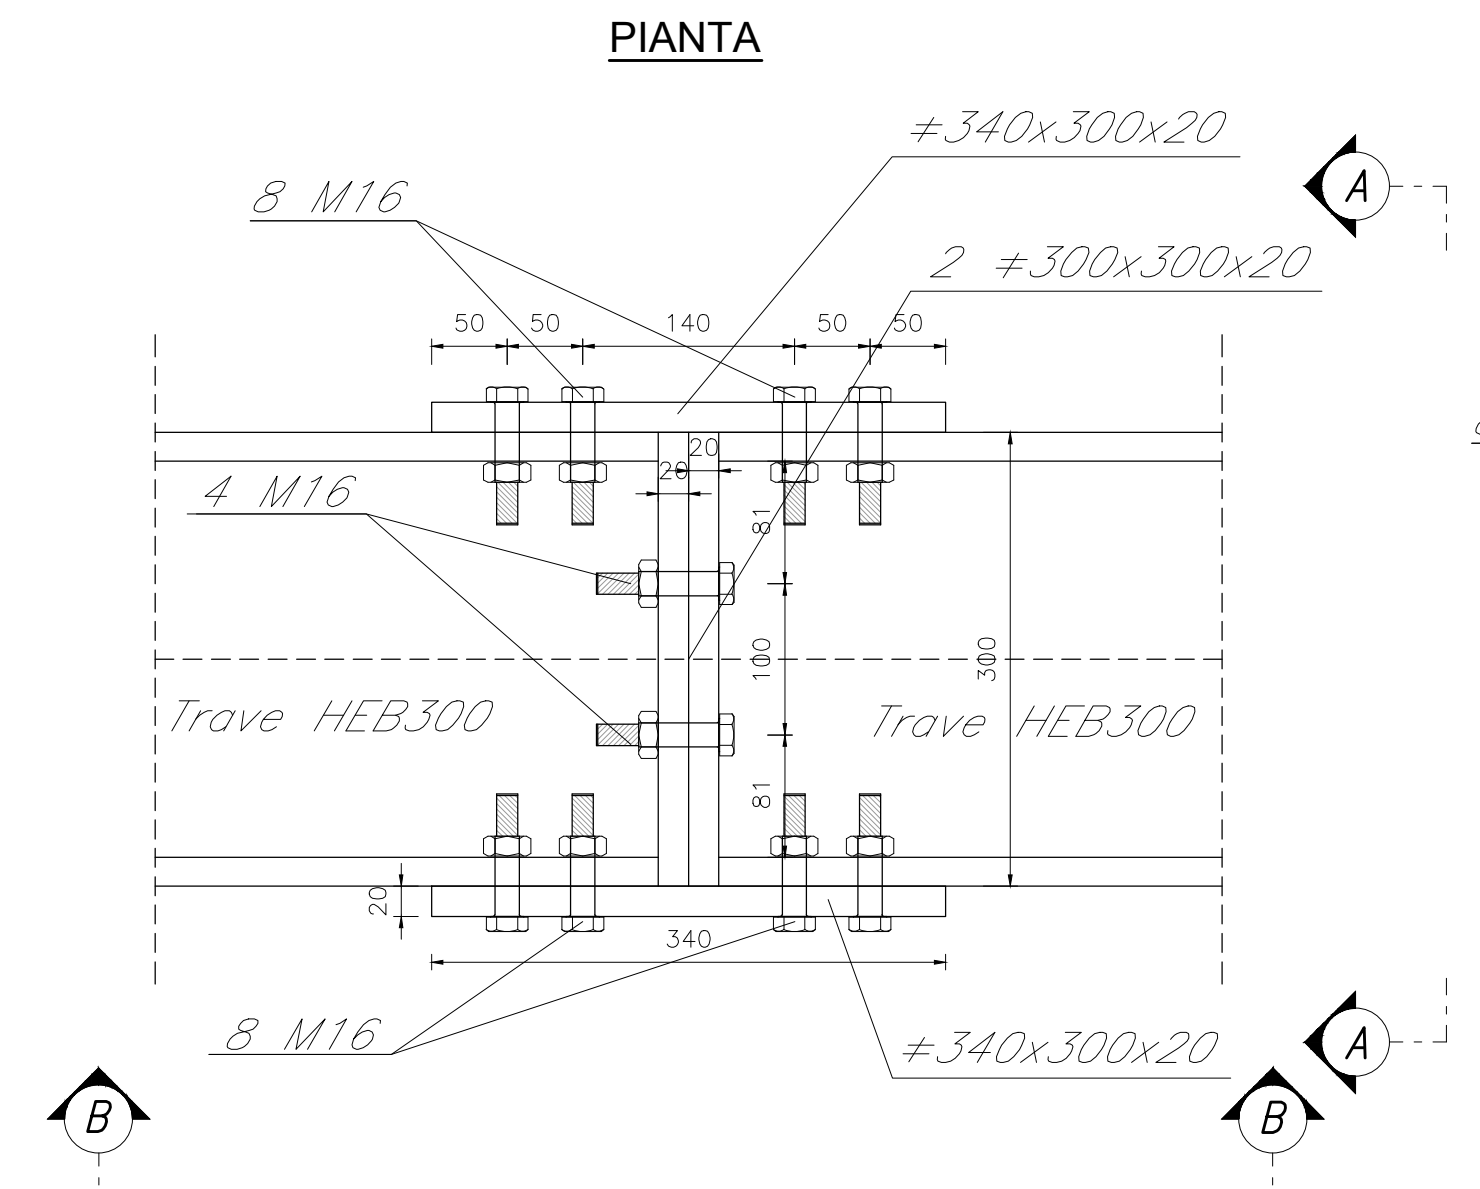

VISTA A-A

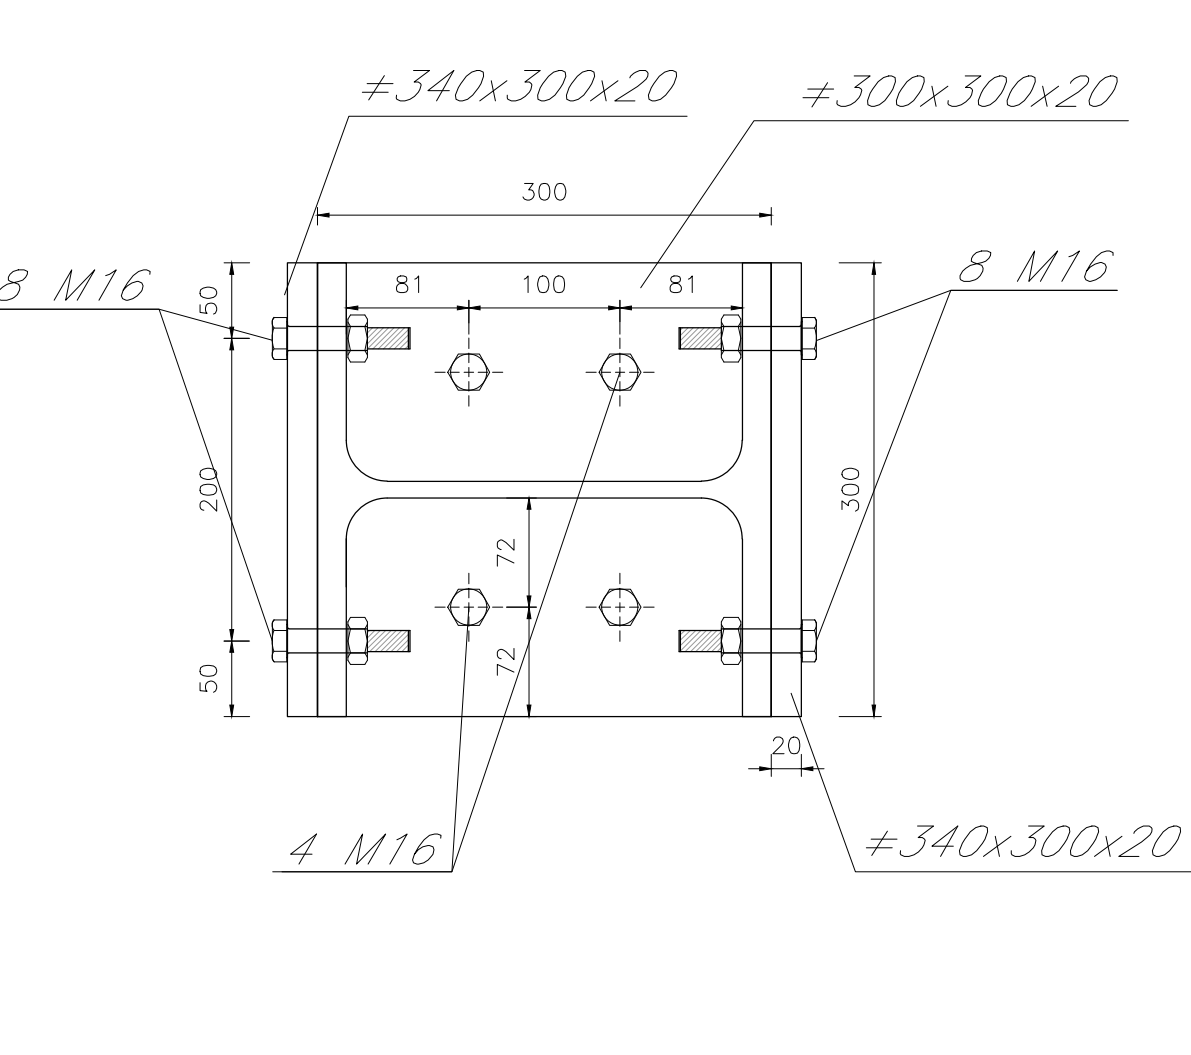

VISTA B-B

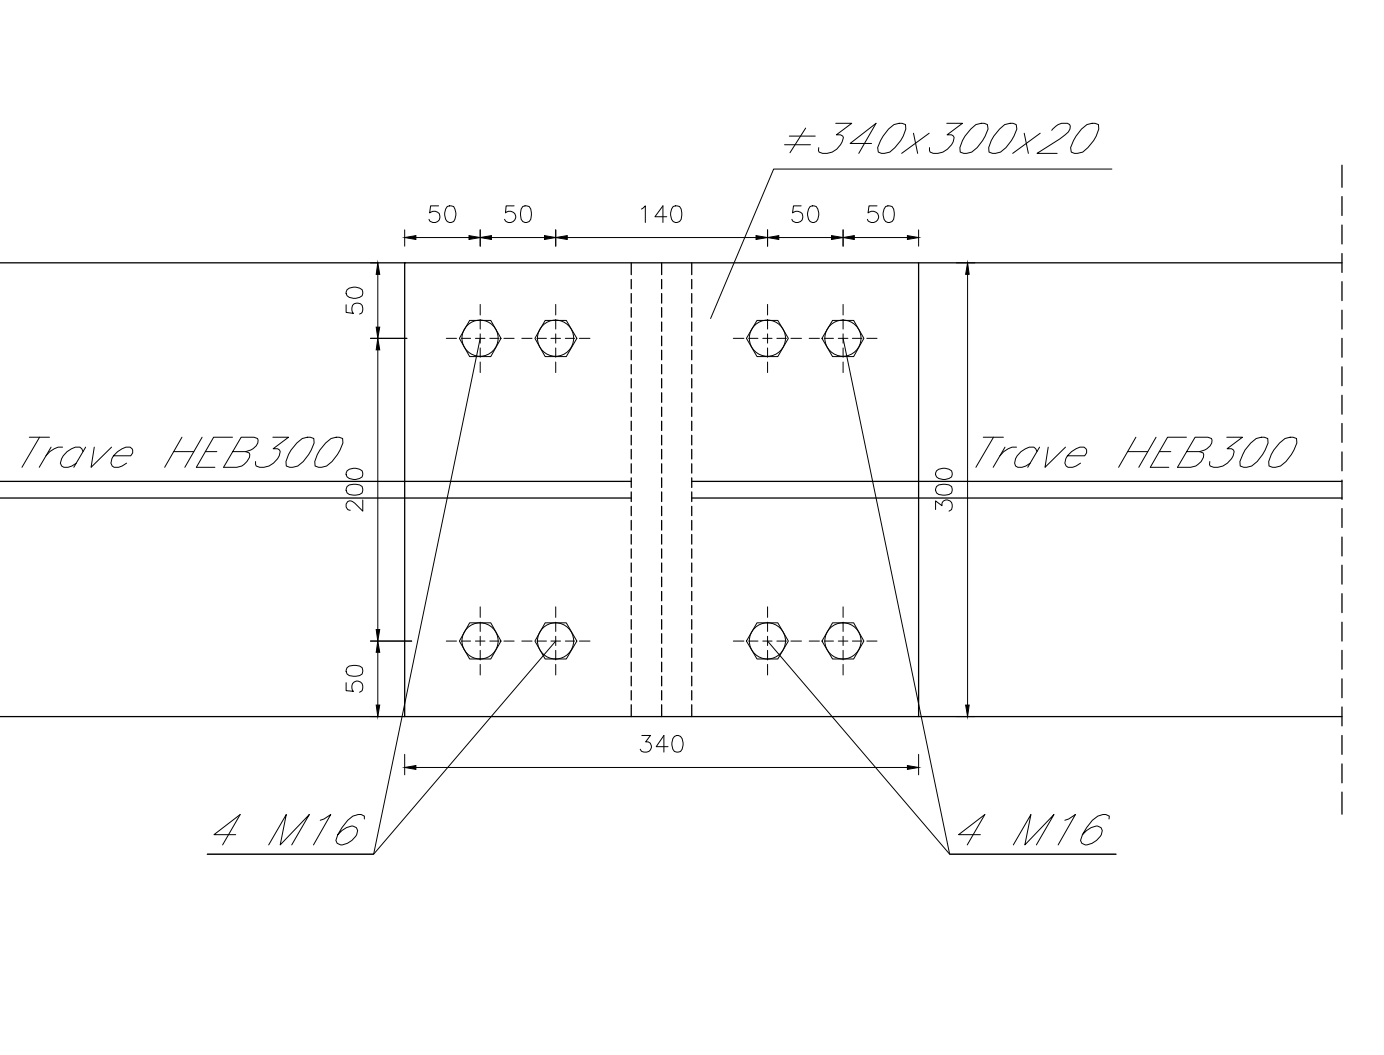

MATRICE DI REVISIONE

REV	DATA	DESCRIZIONE MODIFICA

N.B.: LA TAVOLA SOSTITUISCE QUELLA RELATIVA AL CODICE [] DEL PROGETTO ESECUTIVO

CONCESSIONARIA
AUTOSTRADALI
LOMBARDE

COLLEGAMENTO AUTOSTRADALE
DALMINE - COMO - VARESE - VALICO DEL GAGGIOLO E OPERE AD ESSO CONNESSE
CODICE C.P. F118060027007

TRATTE B1, B2, C, D, TRVA13+14, GREENWAY
AS BUILT
TRATA B1
IDROLOGIA ED IDRAULICA
AUTORIZZAZIONE SCARICHI LURA
CONFIGURAZIONE EXPO 2015
SETTI PER LAMINAZIONE CON BOCCA TARATA - SETTO 2 - DETTAGLI

IMPRESA
RAGGRUPPAMENTO TEMPORANEO IMPRESE:
Mandatario: STRABAG A.G.
Mandatario: GLE Grandi Lavori Fincosit S.p.A.
Mandatario: Impresa costruzioni Giuseppe Maltauro S.p.A.
Mandatario coadiuvante: STRABAG S.p.A.

STRABAG

PROGETTISTA - PROGETTO ESECUTIVO DI DETTAGLIO
RAGGRUPPAMENTO TEMPORANEO PROGETTISTI:
Mandatario: G.P. PROGETTI
Mandatario: S.P.A. PROGETTI

CONCEDENTE
CONCESSIONARIA
AUTOSTRADALI
LOMBARDE
Ing. Alberto Cecchini

RESPONSABILE DI PROGETTO ED INCARICATO
DELL'INTEGRAZIONE FRA LE VARIE
PRESTAZIONI:
Ing. Alberto Cecchini

ELABORAZIONE PROGETTUALE
PROGETTISTA:
3TI ITALIA S.p.A.
3TI PROGETTI ITALIA S.p.A.

APPROVATO
Autstrada
Lombarda
Ing. Francesco Donato

3TI ITALIA S.p.A.
DIRETTORE TECNICO
Fig. Stefano Luca Pissardi
Ing. Cesare Pissardi
Civiltà degli Ingegneri
Provincia di Roma n. 20899

Redatto: Festa Verificato: Baglio Approvato: Possati