


PROVINCIA : Monza e della Brianza
 COMUNE : Lazzate

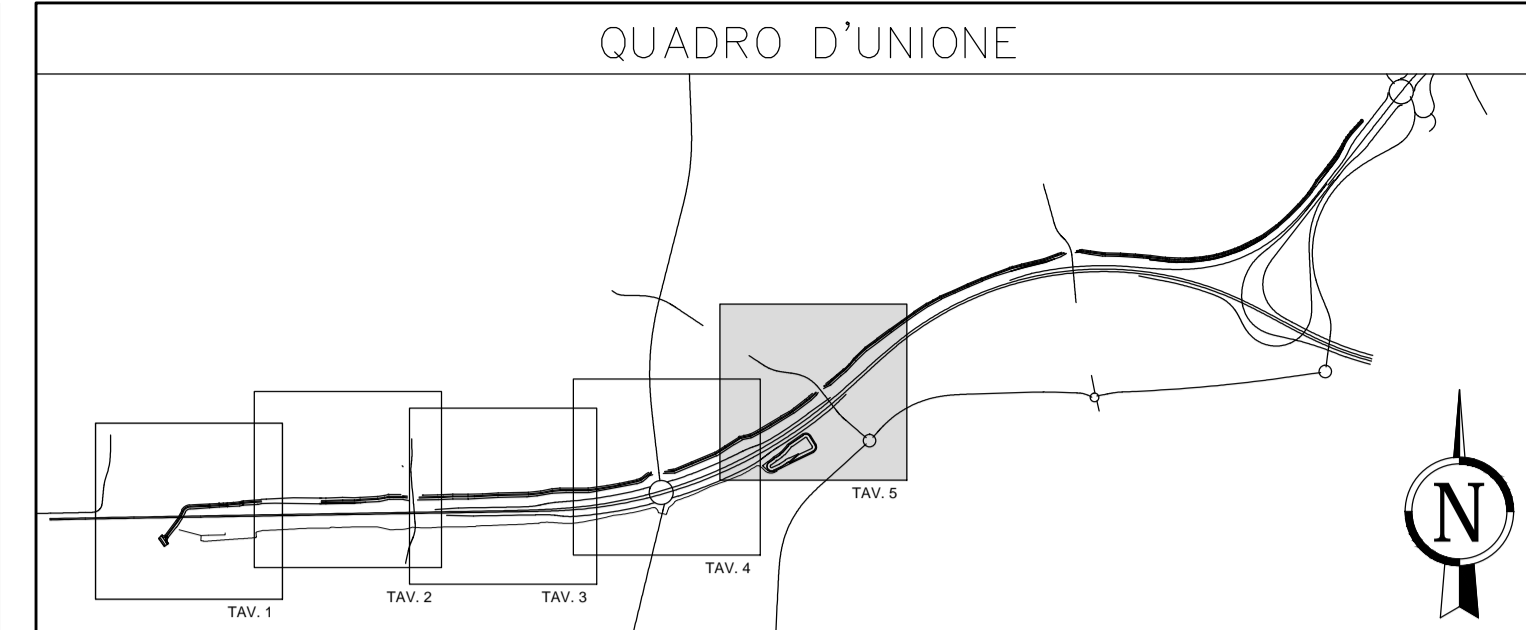

LEGENDA

	Alveo trapezoidale totalmente rivestito in c.a. (Imbocchi e sbocchi in prossimità dei tombini rivestiti per un'estensione min. di 20 metri).
	Alveo trapezoidale regolarizzato in terra
	Salto di fondo in calcestruzzo
	Sezioni di progetto canale di scarico impianto V6
	Sezioni autostradali

MATRICE DI REVISIONE

REV	DATA	DESCRIZIONE MODIFICA

N.B.: LA TAVOLA SOSTITUISCE QUELLA RELATIVA AL CODICE [] DEL PROGETTO ESECUTIVO

COLLEGAMENTO AUTOSTRADALE DALMINE - COMO - VARESE - VALICO DEL GAGGIOLO E OPERE AD ESSO CONNESSE
 CODICE C.U.P. F11096000270007
TRATTE B1, B2, C, D, TRVA13+14, GREENWAY
AS BUILT
TRATTA B1
 IDROLOGIA ED IDRAULICA
 AUTORIZZAZIONE SCARICHI LURA
 CONFIGURAZIONE EXPO 2015
 CANALE DI SCARICO VASCA V6 - PLANIMETRIA DI DETTAGLIO TAV. 5 DI 5

<p>IDENTIFICAZIONE ELABORATO CODICE PROGETTO: F00107B WBS</p> <table border="1"> <tr> <th>FASE PROGETTUALE</th> <th>LOTTO</th> <th>ZONA</th> <th>OPERA</th> <th>TRATTO D'OPERA</th> <th>AMBITO</th> <th>TIPO ELABORAZIONE</th> <th>PROGRESSIVO</th> <th>REVISIONE</th> </tr> <tr> <td>A</td> <td>1</td> <td>A02</td> <td>TW005</td> <td>0</td> <td>IR</td> <td>P1</td> <td>005</td> <td>01</td> </tr> </table> <p>Scala: 1:1000</p> <table border="1"> <thead> <tr> <th>DATA</th> <th>DESCRIZIONE</th> <th>REV</th> </tr> </thead> <tbody> <tr> <td>Gennaio 2016</td> <td>Emissione</td> <td>E</td> </tr> </tbody> </table> <p>CONCEDENTE CONCESSIONARI AUTOSTRADALI LOMBARDE</p> <p>CONCESSIONARIO Autostrada Padanese Direttore Tecnico: Ing. Enrico Anzi Referente Tecnico: Ing. Daniel Pacelli</p> <p>APPROVATO Autostrada Padanese Il Direttore dei Lavori: Ing. Francesco Domenico</p>	FASE PROGETTUALE	LOTTO	ZONA	OPERA	TRATTO D'OPERA	AMBITO	TIPO ELABORAZIONE	PROGRESSIVO	REVISIONE	A	1	A02	TW005	0	IR	P1	005	01	DATA	DESCRIZIONE	REV	Gennaio 2016	Emissione	E	<p>IMPRESA RAGGRUPPAMENTO TEMPORANEO IMPRESE:</p> <table border="0"> <tr> <td>Mandatario</td> <td>Mandatario</td> <td>Mandatario</td> <td>Mandatario coproata</td> </tr> <tr> <td>STRABAG A.G.</td> <td>GLF Grandi Lavori Fincosit S.p.A.</td> <td>Impresa costruzioni Giuseppe Malturo S.p.A.</td> <td>STRABAG S.p.A.</td> </tr> </table> <p>STRABAG GLF GRANDI LAVORI FINCOSIT MALTAURO STRABAG</p> <p>PROGETTISTA - PROGETTO ESECUTIVO DI DETTAGLIO RAGGRUPPAMENTO TEMPORANEO PROGETTISTI:</p> <table border="0"> <tr> <td>Mandatario</td> <td>Mandatario</td> <td>Mandatario</td> <td>Mandatario</td> </tr> <tr> <td>3TI PROGETTI ITALIA S.p.A.</td> <td>GP Ing. Enrico Anzi</td> <td>Arch. Salvatore Vermiglio</td> <td>Arch. Salvatore Vermiglio</td> </tr> </table> <p>RESPONSABILE DI PROGETTO ED INCARICATO DELL'INTEGRAZIONE FRA LE VARIE PRESTAZIONI: Ing. Alberto Cecchini</p> <p>ELABORAZIONE PROGETTUALE PROGETTISTA: 3TI PROGETTI ITALIA S.p.A.</p> <p>3TI ITALIA S.p.A. DIRETTORE TECNICO Ing. Stefano Luca Passati Ordine degli Ingegneri Provincia di Roma n. 20809</p> <p>Redatto: Festa Verificato: Bagivo Approvato: Passati</p>	Mandatario	Mandatario	Mandatario	Mandatario coproata	STRABAG A.