
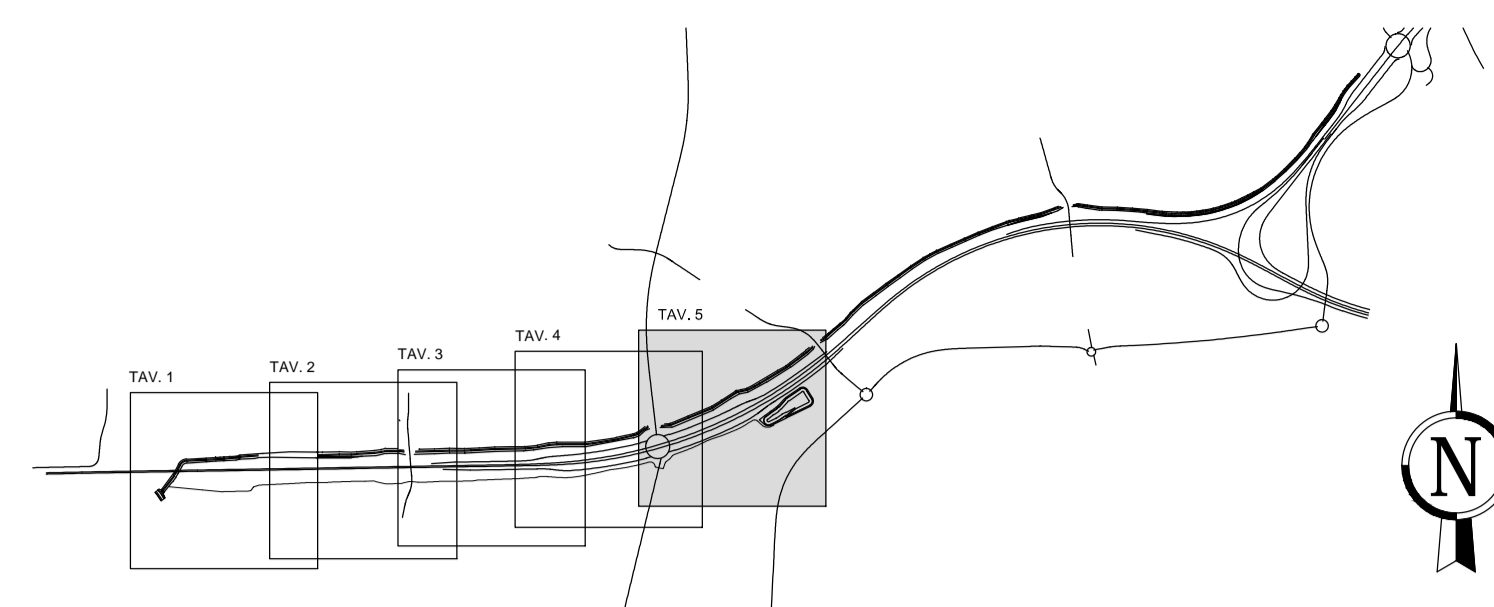



CANALE DI SCARICO IMPIANTO VASCA V6
PLANIMETRIA DI TRACCIAMENTO
Scala 1:1.000

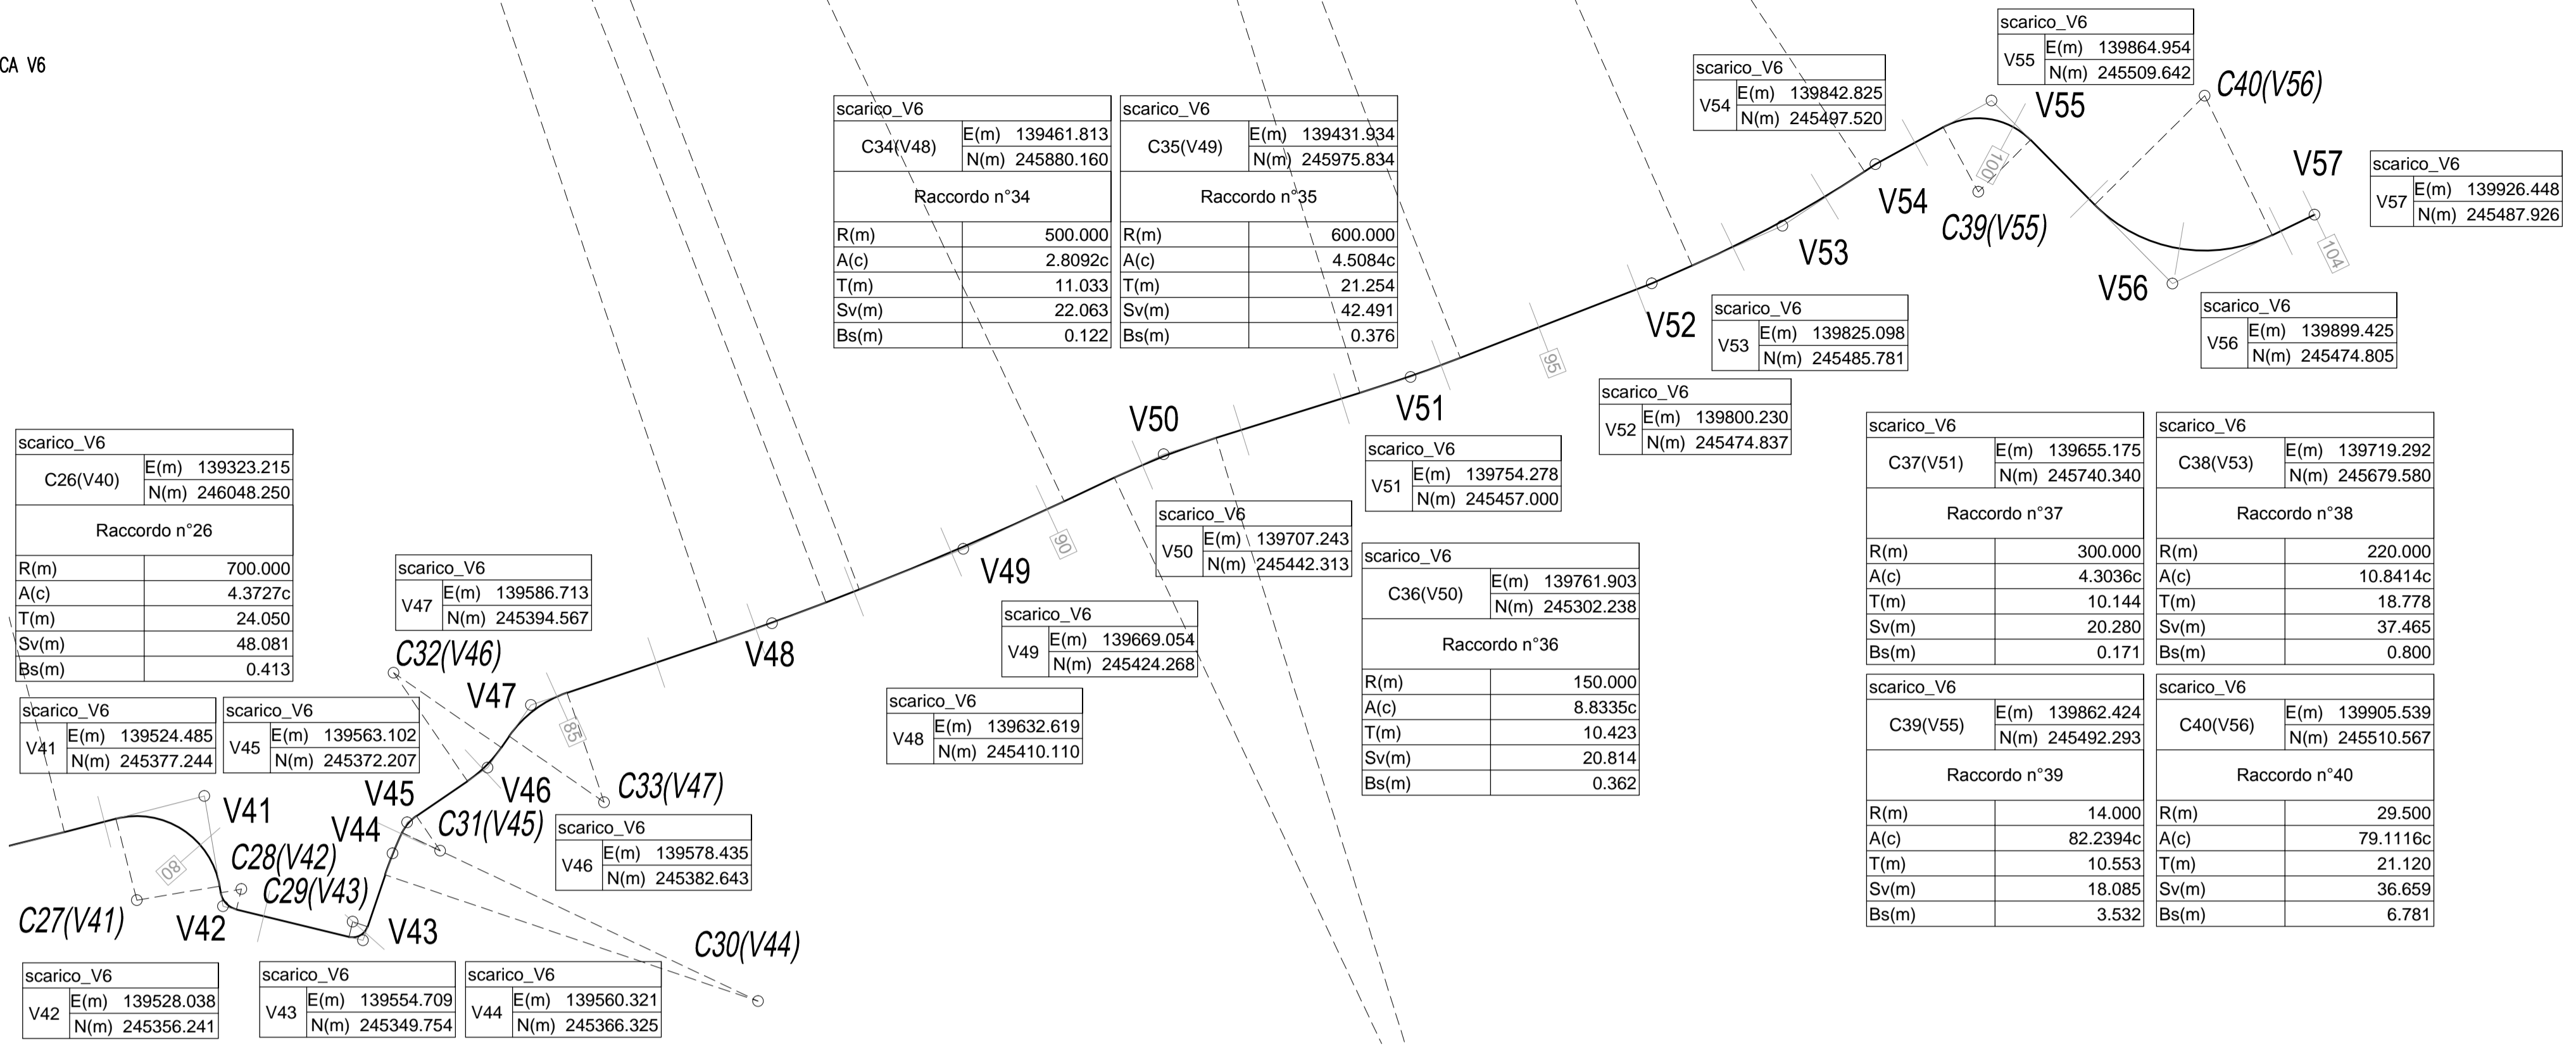

FONDO CANALIZZAZIONE
ARGINE DESTRO
ARGINE SINISTRO
TERRENO NATURALE (IN ASSE)

LIVELLETTE	DIFF. DI QUOTA	DISTANZA	PENDENZA	
	h = 1.258	L = 359.641	i = 0.35%	

CANALE DI SCARICO IMPIANTO VASCA V6
PROFILO LONGITUDINALE
Scala 1:1.000/1:100

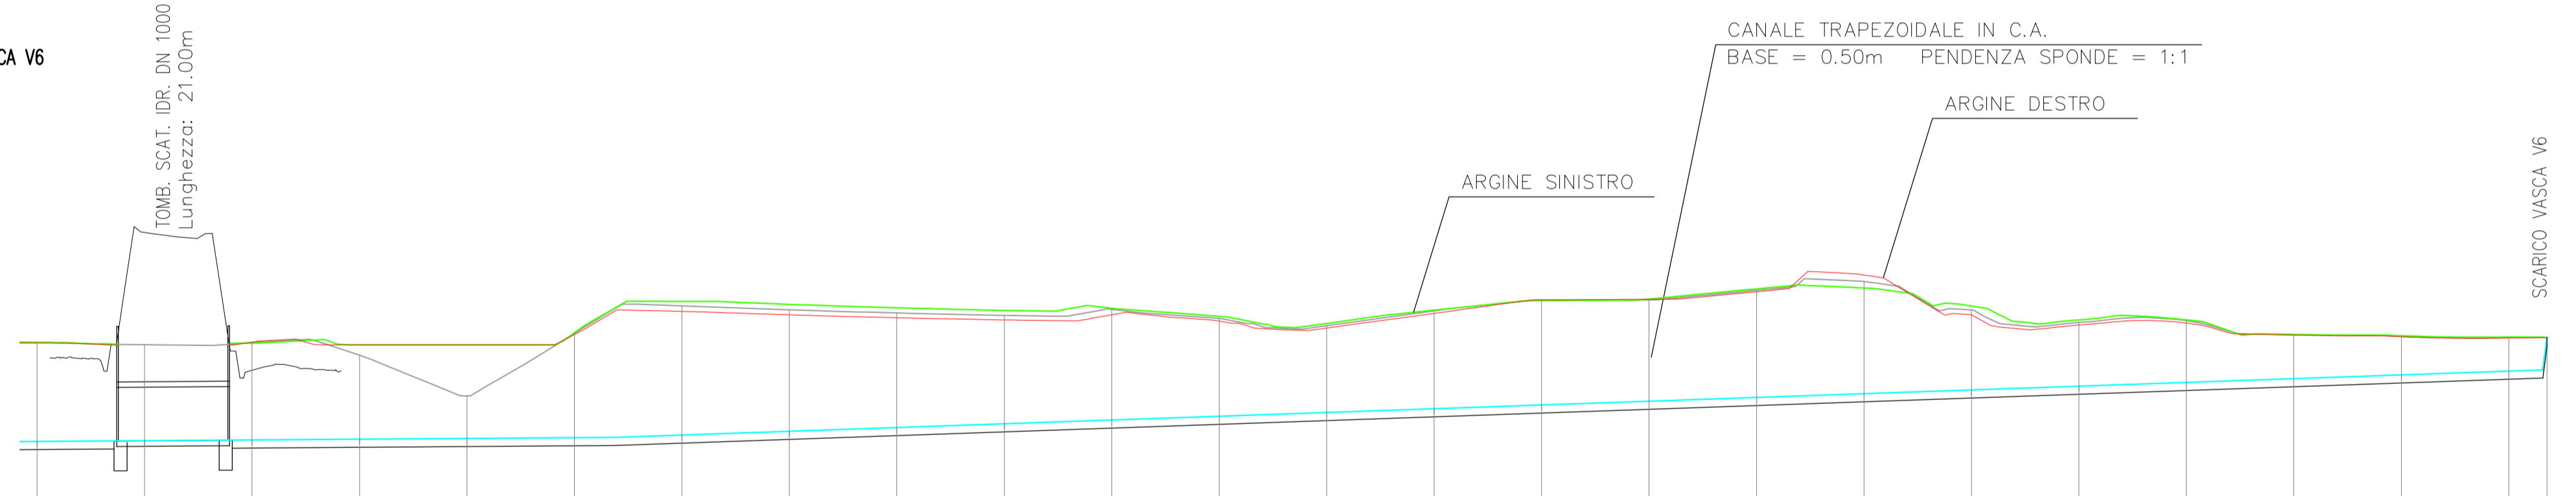

SCALA QUOTE 1:100
SCALA DISTANZE 1:1000

NUMERO SEZIONI	80	81	82	83	84	85	86	87	88	89	90	91	92	93	94	95	96	97	98	99	100	101	102	103	104	
DISTANZE PARZIALI	20.00	20.00	7.11	
DISTANZE PROGRESSIVE	14610.00	14630.00	14650.00	14670.00	14690.00	14710.00	14730.00	14750.00	14770.00	14790.00	14810.00	14830.00	14850.00	14870.00	14890.00	14910.00	14930.00	14950.00	14970.00	14990.00	15010.00	15030.00	15050.00	15070.00	15077.11	

REV	DATA	DESCRIZIONE MODIFICA

N.B.: LA TAVOLA SOSTITUISCE QUELLA RELATIVA AL CODICE [] DEL PROGETTO ESECUTIVO

COLLEGAMENTO AUTOSTRADALE
DALMINE - COMO - VARESE - VALICO DEL GAGGIOLO E OPERE AD ESSO CONNESSE
CODICE C.U.P. F11B0600027007
TRATTE B1, B2, C, D, TRVA13+14, GREENWAY
AS BUILT
TRATTA B1
IDROLOGIA ED IDRAULICA
AUTORIZZAZIONE SCARICHI LURA
CONFIGURAZIONE EXPO 2015
CANALE DI SCARICO VASCA V6 - PROFILO LONGITUDINALE E PLANIMETRIA DI TRACCIAMENTO - TAV. 5 DI 5

<p>IDENTIFICAZIONE ELABORATO CODICE PROGETTO: F00107B WBS</p> <p>FASE PROGETTUALE LOTTO: A ZONA: 1_A03 OPERA: TM005 TRATTO DOPIERA: 0 AMBITO: IP TIPO ELABORATO: F1 PROGRESSIVO: 005 REVISIONE: 01</p> <p>CONCEDENTE CONCESSIONARI AUTOSTRADALI LOMBARDE</p> <p>CONCESSIONARIO Autosstrada Padovana Autosstrada Lombardia Autosstrada Veneta</p> <p>APPROVATO Autosstrada Padovana Autosstrada Lombardia Autosstrada Veneta</p>	<p>IMPRESA RAGGRUPPAMENTO TEMPORANEO IMPRESE:</p> <table border="0"> <tr> <td>Mandatario STRABAG A.G.</td> <td>Mandante GLF Grandi Lavori</td> <td>Mandante Giuseppe Malturo S.p.A.</td> <td>Mandante cooptata STRABAG S.p.A.</td> </tr> </table> <p>STRABAG GLF MALTAURO STRABAG</p> <p>PROGETTISTA - PROGETTO ESECUTIVO DI DETTAGLIO RAGGRUPPAMENTO TEMPORANEO PROGETTISTI:</p> <table border="0"> <tr> <td>Mandatario 3TI PROGETTI ITALIA S.p.A.</td> <td>Mandante GP</td> <td>Mandante Arch. Salvatore Vismiglio</td> </tr> </table> <p>RESPONSABILE DI PROGETTO ED INCARICATO DELL'INTEGRAZIONE FRA LE VARIE PRESTAZIONI: Ing. Alberto Cecchini</p> <p>ELABORAZIONE PROGETTUALE PROGETTISTA: 3TI PROGETTI ITALIA S.p.A. 3TI ITALIA S.p.A. DIRETTORE TECNICO Ing. Stefano Luca Passari Ordine degli Ingegneri Provincia di Roma n. 20809</p> <p>Redatto: Festa Verificato: Baglivo Approvato: Passati</p>	Mandatario STRABAG A.G.	Mandante GLF Grandi Lavori	Mandante Giuseppe Malturo S.p.A.	Mandante cooptata STRABAG S.p.A.	Mandatario 3TI PROGETTI ITALIA S.p.A.	Mandante GP	Mandante Arch. Salvatore Vismiglio
