

# MATRICE DI REVISIONE

REV	DATA	DESCRIZIONE MODIFICA

N.B.: LA TAVOLA SOSTITUISCE QUELLA RELATIVA AL CODICE         DEL PROGETTO ESECUTIVO



CONCESSIONI  
AUTOSTRADALI  
LOMBARDE



Autostrada  
Pedemontana  
Lombarda

## COLLEGAMENTO AUTOSTRADALE DALMINE - COMO - VARESE - VALICO DEL GAGGIOLO E OPERE AD ESSO CONNESSE

CODICE C.U.P. F11B06000270007

### TRATTE B1, B2, C, D, TRVA13+14, GREENWAY

## AS BUILT

### TRATTA B1

IDROLOGIA ED IDRAULICA  
AUTORIZZAZIONE SCARICHI LURA  
CONFIGURAZIONE EXPO 2015  
CANALE DI SCARICO VASCA V6 - SEZIONI TRASVERSALI

#### IDENTIFICAZIONE ELABORATO

CODICE PROGETTO: F00107B

FASE PROGETTUALE	WBS				AMBITO	TIPO ELABORATO	PROGRESSIVO	REVISIONE
	LOTTO	ZONA	OPERA	TRATTO D'OPERA				
A	1	A03	TW005	0	IP	SZ	001	E

Scala: 1:200

DATA	DESCRIZIONE	REV

#### CONCEDENTE



CONCESSIONI  
AUTOSTRADALI  
LOMBARDE

#### CONCESSIONARIO



Direttore Tecnico:  
Ing. Enrico Arini  
Referente Tecnico:  
Ing. Daniel Pacinelli

#### APPROVATO



Il Direttore dei Lavori:  
Ing. Francesco Domanico

#### IMPRESA

##### RAGGRUPPAMENTO TEMPORANEO IMPRESE:

<i>Mandataria</i>	<i>Mandante</i>	<i>Mandante</i>	<i>Mandante cooptata</i>
STRABAG A.G.	GLF Grandi Lavori Fincosit S.p.A.	Impresa costruzioni Giuseppe Maltauro S.p.A.	STRABAG S.p.A.



#### PROGETTISTA - PROGETTO ESECUTIVO DI DETTAGLIO

##### RAGGRUPPAMENTO TEMPORANEO PROGETTISTI:

<i>Mandataria</i>	<i>Mandante</i>	<i>Mandante</i>	<i>Mandante</i>
3TI PROGETTI ITALIA INGEGNERIA INTEGRATA S.p.A.	GP ingegneria srl GESTIONE PROGETTI DI INGEGNERIA	codiprogetti	Arch. Salvatore Vermiglio

##### RESPONSABILE DI PROGETTO ED INCARICATO DELL'INTEGRAZIONE FRA LE VARIE PRESTAZIONI:

Ing. Alberto Cecchini



#### ELABORAZIONE PROGETTUALE

##### PROGETTISTA:

3TI PROGETTI ITALIA S.p.A

**3TI ITALIA S.p.A.**  
DIRETTORE TECNICO  
Ing. Stefano Luca Possati  
Ordine degli Ingegneri  
Provincia di Roma n. 20809

Redatto: Festa


Verificato: Baglivo

Approvato: Possati

# PARTICOLARE CANALE DI SCARICO VASCA V6

scala 1:50

RECINZIONE  
AUTOSTRADALE

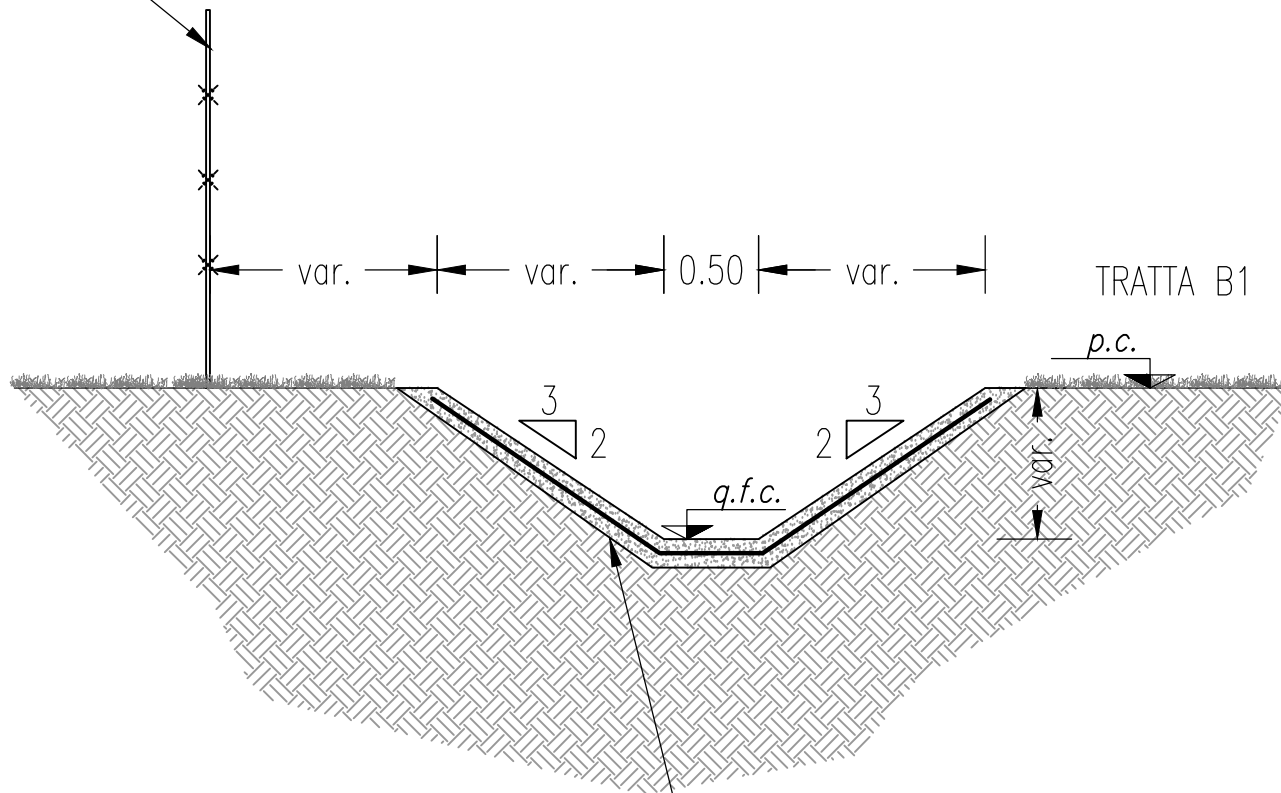


TRATTA B1

p.c.

RIVESTIMENTO IN CLS C20/25 sp. 15 cm  
ARMATO CON RETE ELETTROSALDATA ø8 15 x 15

SEZIONE N. : 1  
 QT. PROGETTO : 241.800  
 DIST.PROG. : 0+000.000  
 DIST.SUCC. : 34.876

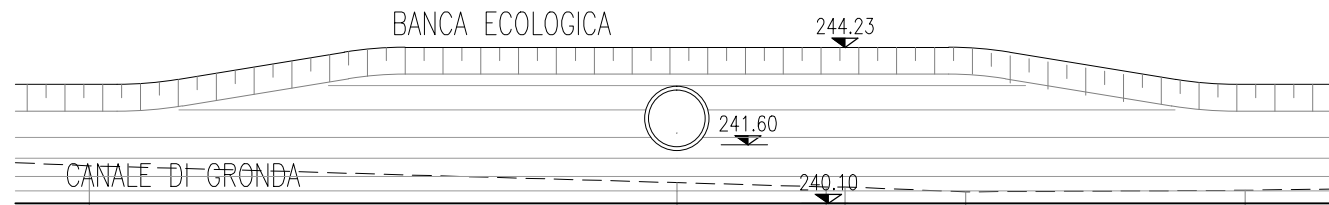

SCALA 1:200


QT.RIF. 233.00

PROGRESSIVE TERRENO	-15.55	0.00	3.94	7.64	15.02
QUOTE TERRENO	241.10	240.65	240.54	240.41	240.45
QUOTE PROGETTO		241.60	240.54		
DIST. PARZIALI CANALE					

SEZIONE N. : 2  
 QT. PROGETTO : 242.368  
 DIST.PROG. : 0+034.876  
 DIST.PREC. : 34.876  
 DIST.SUCC. : 2.286

SCALA 1:200

QT.RIF. 240.00

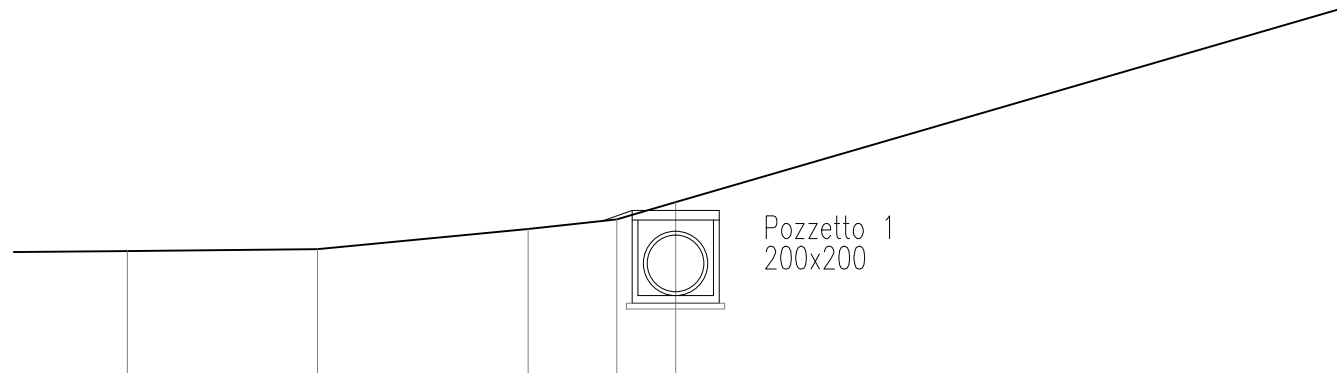


PROGRESSIVE TERRENO	-14.50	-9.47	-3.90	-1.55	0.00
QUOTE TERRENO	-243.25	-243.30	-243.83	-244.09	-244.54
QUOTE PROGETTO				-242.17	
DIST. PARZIALI CANALE					



SEZIONE N. : 4  
 QT. PROGETTO : 243.000  
 DIST.PROG. : 0+092.000  
 DIST.PREC. : 54.838  
 DIST.SUCC. : 3.500

SCALA 1:200

QT.RIF. 240.00

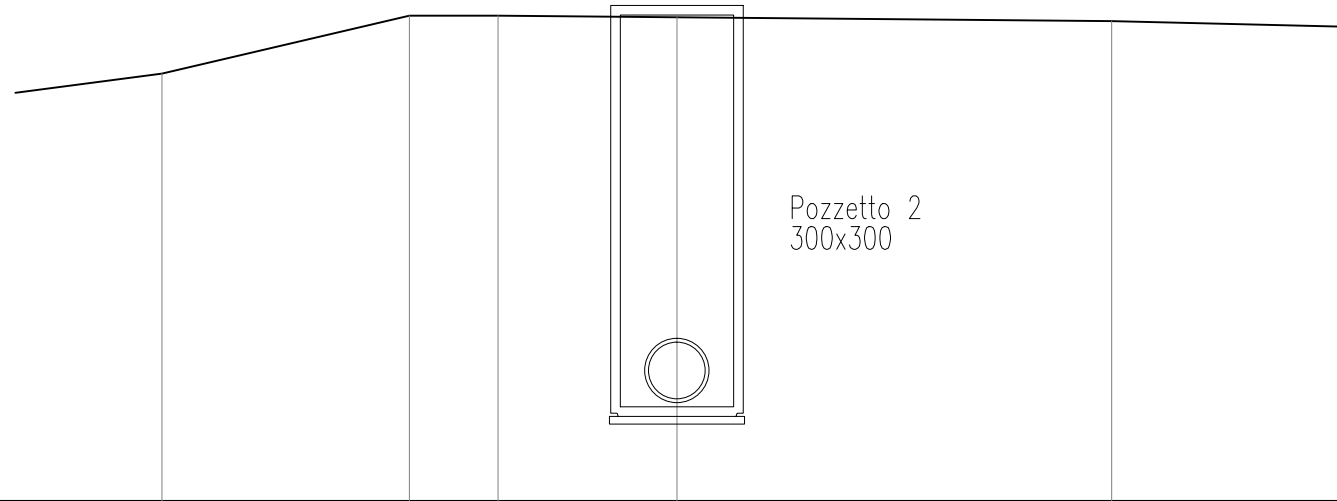


Pozzetto 2  
 300x300

PROGRESSIVE TERRENO	-13.62	-7.08	-4.73	0.00	11.50
QUOTE TERRENO	-251.30	-252.83	-252.84	-252.79	-252.69
QUOTE PROGETTO				-242.70	
DIST. PARZIALI CANALE					

SEZIONE N. : 5  
 QT. PROGETTO : 246.200  
 DIST.PROG. : 0+095.500  
 DIST.PREC. : 3.500  
 DIST.SUCC. : 58.713

SCALA 1:200

QT.RIF. 243.00

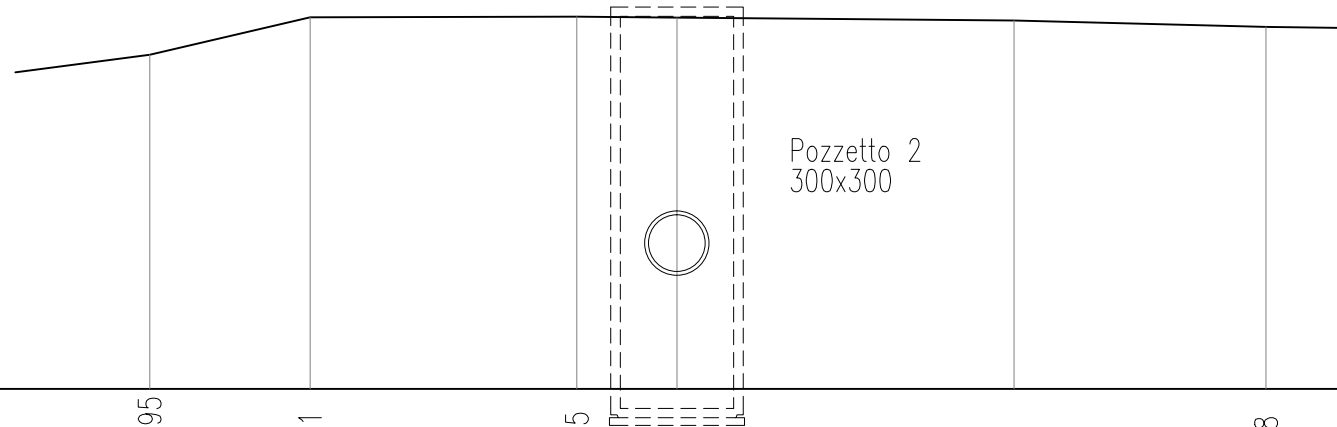


Pozzetto 2  
 300x300

PROGRESSIVE TERRENO	-13.95	-9.71	-2.65	0.00	8.92	15.58
QUOTE TERRENO	-251.84	-252.83	-252.84	-252.82	-252.74	-252.58
QUOTE PROGETTO				-246.30		
DIST. PARZIALI CANALE						

SEZIONE N. : 6  
 QT. PROGETTO : 247.200  
 DIST.PROG. : 0+154.213  
 DIST.PREC. : 58.713  
 DIST.SUCC. : 3.439

SCALA 1:200

QT.RIF. 245.00

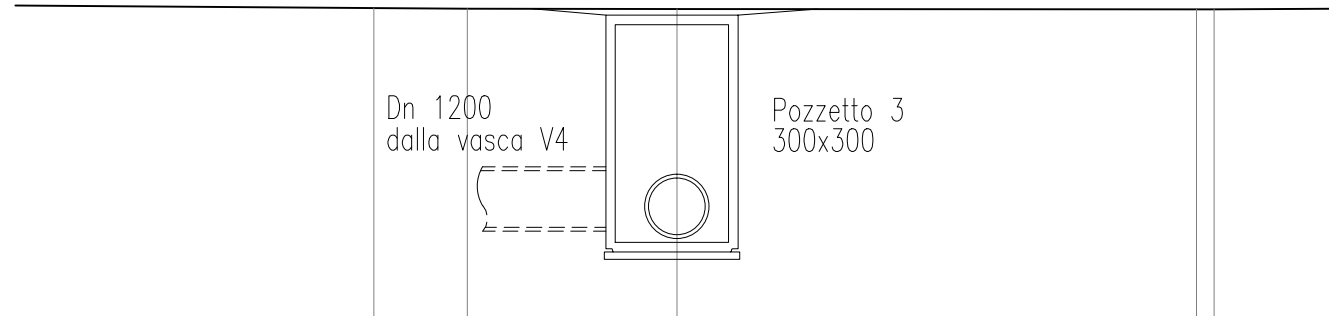

PROGRESSIVE TERRENO	-8.02	-5.55	0.00	13.74	14.20
QUOTE TERRENO	-253.20	-253.18	-253.17	-253.16	-253.16
QUOTE PROGETTO			-247.20		
DIST. PARZIALI CANALE					




SCAVI E BONIFICHE	
SBANCAMENTO	8.826 mq

SEZIONE N. : 7  
 QT. PROGETTO : 250.901  
 DIST.PROG. : 0+157.652  
 DIST.PREC. : 3.439  
 DIST.SUCC. : 12.348

SCALA 1:200

QT.RIF. 245.00

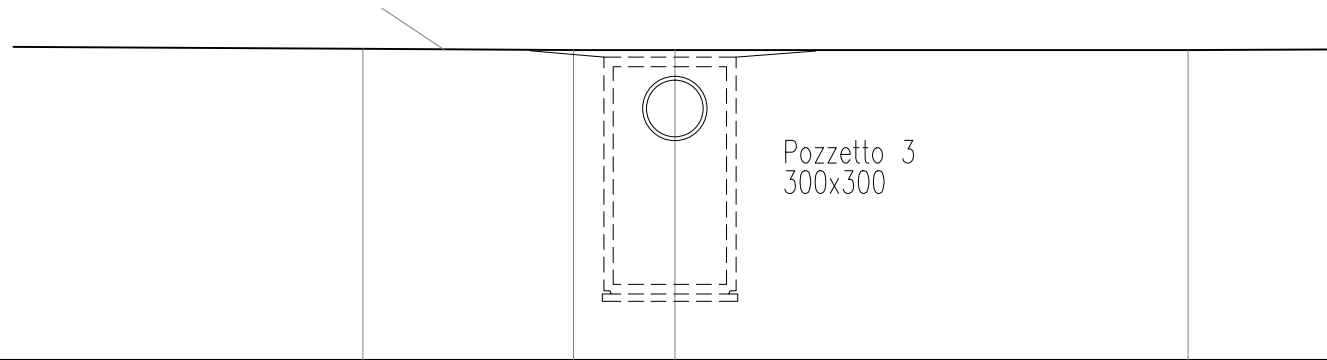


PROGRESSIVE TERRENO	-8.26	-2.69	0.00	13.57
QUOTE TERRENO	-253.23	-253.20	-253.20	-253.20
QUOTE PROGETTO			-250.90	
DIST. PARZIALI CANALE				

SCAVI E BONIFICHE	
SBANCAMENTO	9.275 mq

SEZIONE N. : 8  
 QT. PROGETTO : 251.024  
 DIST.PROG. : 0+170.000  
 DIST.PREC. : 12.348  
 DIST.SUCC. : 20.000

SCALA 1:200


QT.RIF. 245.00

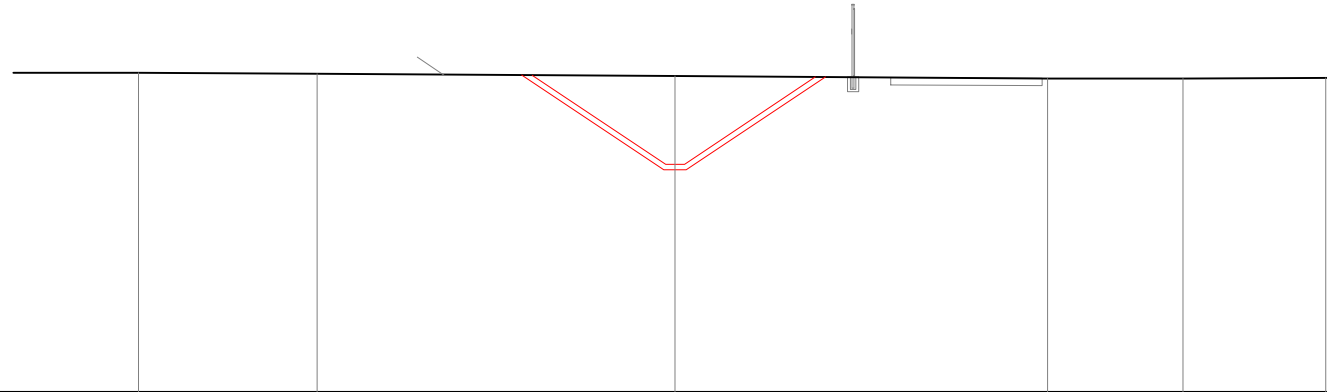

PROGRESSIVE TERRENO	-14.19	-9.47	0.00	9.85	13.43
QUOTE TERRENO	-253.44	-253.41	-253.35	-253.29	-253.29
QUOTE PROGETTO			253.38	251.02 251.02 251.02	253.33
DIST. PARZIALI CANALE			3.53	3.46	

SCAVI E BONIFICHE	
SBANCAMENTO	10.174 mq

SEZIONE N. : 9  
 QT. PROGETTO : 251.062  
 DIST.PROG. : 0+190.000  
 DIST.PREC. : 20.000  
 DIST.SUCC. : 20.000

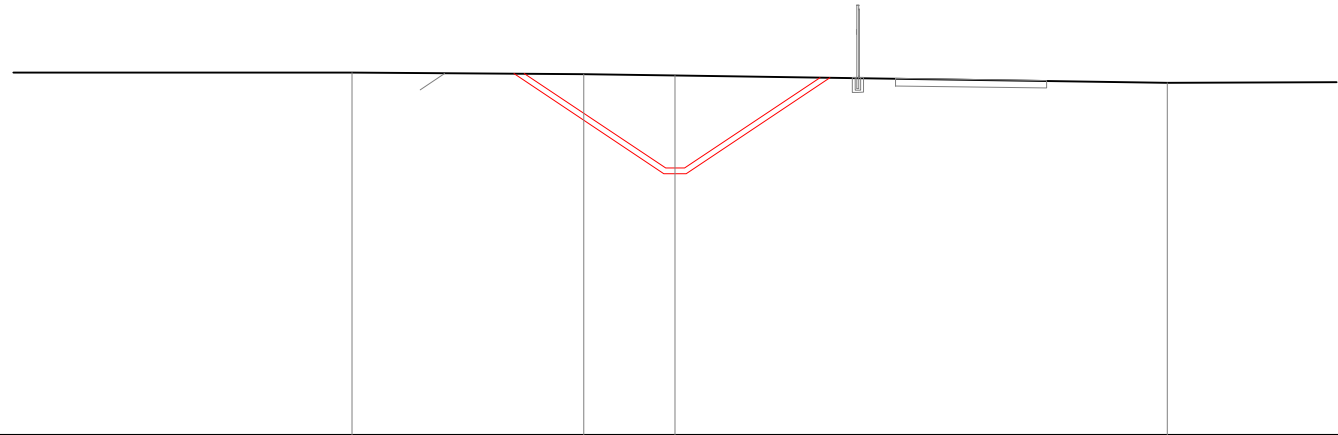


SCALA 1:200

QT.RIF. 244.00

PROGRESSIVE TERRENO	-8.54	-2.41	-0.00	13.02
QUOTE TERRENO	-253.58	-253.54	-253.51	-253.32
QUOTE PROGETTO		253.55	251.06 251.06 251.06	253.45
DIST. PARZIALI CANALE		3.74	3.58	

SCAVI E BONIFICHE	
SBANCAMENTO	11.944 mq

SEZIONE N. : 10  
 QT. PROGETTO : 251.100  
 DIST.PROG. : 0+210.000  
 DIST.PREC. : 20.000  
 DIST.SUCC. : 20.000

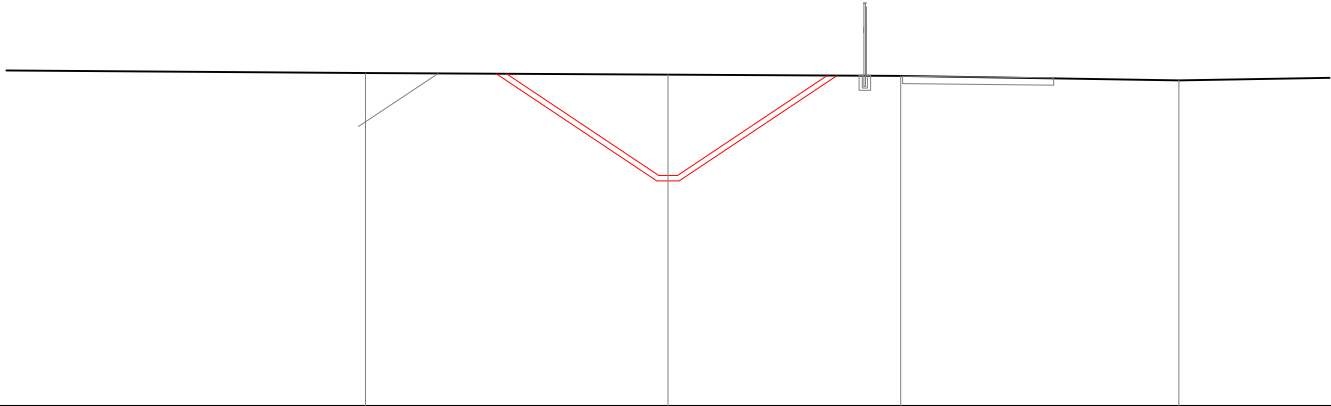


SCALA 1:200

QT.RIF. 245.00

PROGRESSIVE TERRENO	-8.00	0.00	6.16	13.51
QUOTE TERRENO	-253.81	-253.76	-253.73	-253.61
QUOTE PROGETTO		253.79	251.10 251.10 251.10	253.74
DIST. PARZIALI CANALE		4.03	3.95	

SCAVI E BONIFICHE	
SBANCAMENTO	14.159 mq

SEZIONE N. : 11  
 QT. PROGETTO : 251.139  
 DIST.PROG. : 0+230.000  
 DIST.PREC. : 20.000  
 DIST.SUCC. : 20.000

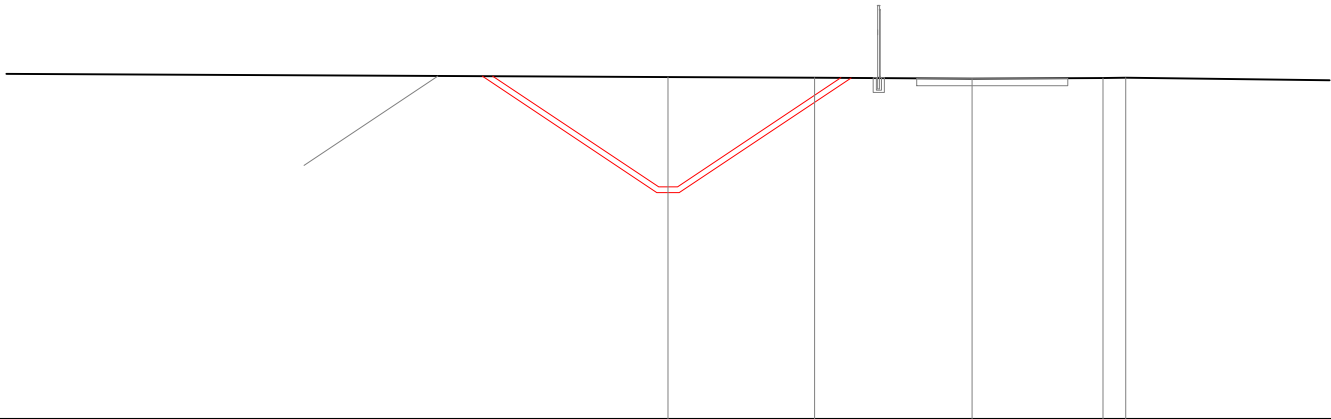


SCALA 1:200

QT.RIF. 245.00

PROGRESSIVE TERRENO							
QUOTE TERRENO							
QUOTE PROGETTO		254.07	251.14	251.14	251.14	254.02	
DIST. PARZIALI CANALE		4.39		4.32			

SCAVI E BONIFICHE	
SBANCAMENTO	10.581 mq

SEZIONE N. : 12  
 QT. PROGETTO : 251.507  
 DIST.PROG. : 0+250.000  
 DIST.PREC. : 20.000  
 DIST.SUCC. : 20.000

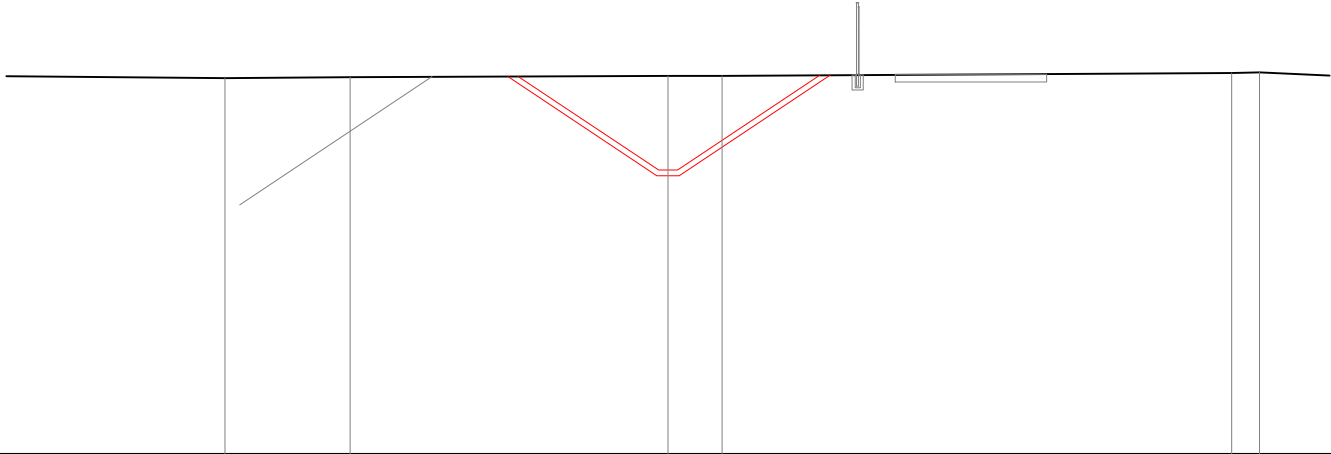

SCALA 1:200

QT.RIF. 244.00


PROGRESSIVE TERRENO	-17.74	-11.71	-8.41		0.00	1.43		14.91	15.65
QUOTE TERRENO	253.99	253.94	253.97		254.00	254.00		254.08	254.09
QUOTE PROGETTO				253.98	251.51	251.51	254.02		
DIST. PARZIALI CANALE				3.71		3.76			

SCAVI E BONIFICHE	
SBANCAMENTO	5.574 mq

SEZIONE N. : 13  
 QT. PROGETTO : 252.278  
 DIST.PROG. : 0+270.000  
 DIST.PREC. : 20.000  
 DIST.SUCC. : 20.000

SCALA 1:200

QT.RIF. 246.00

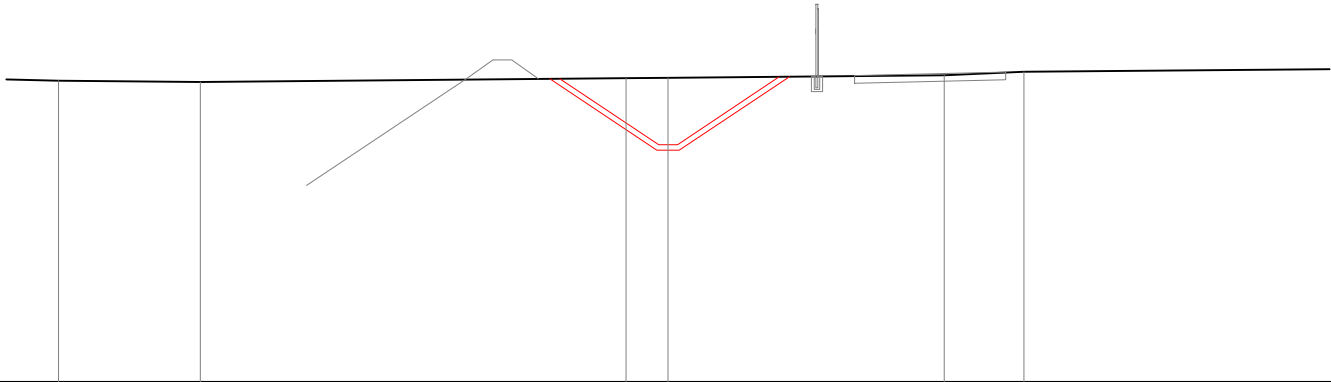


PROGRESSIVE TERRENO	-16.12	-12.37		-1.11	0.00		7.30	9.41
QUOTE TERRENO	-253.97	-253.94		-254.03	-254.04		-254.11	-254.20
QUOTE PROGETTO			254.02	252.28	252.28	252.28	254.07	
DIST. PARZIALI CANALE			2.61		2.69			

SCAVI E BONIFICHE	
SBANCAMENTO	4.110 mq

SEZIONE N. : 14  
 QT. PROGETTO : 252.722  
 DIST.PROG. : 0+290.000  
 DIST.PREC. : 20.000  
 DIST.SUCC. : 20.000

SCALA 1:200

QT.RIF. 246.00

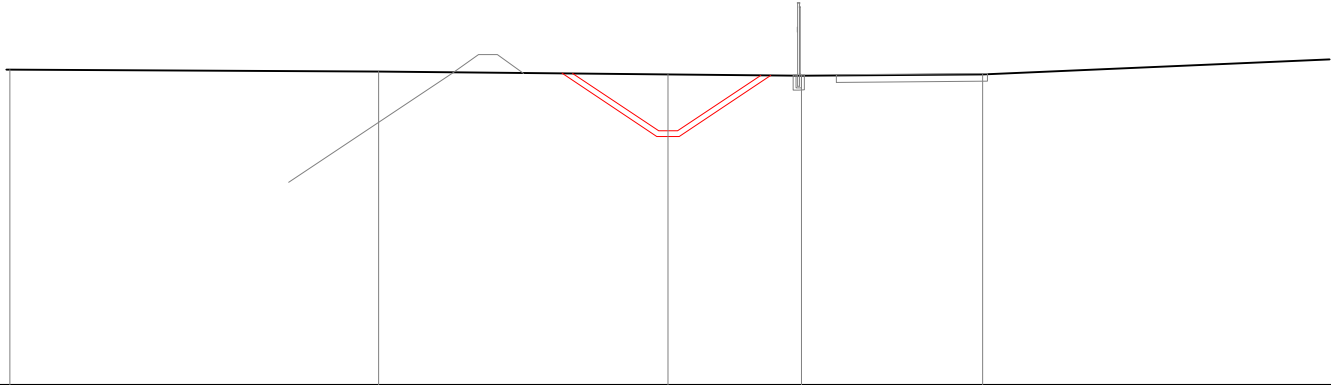

PROGRESSIVE TERRENO	-17.41	-7.66	0.00	3.53	8.32
QUOTE TERRENO	-254.34	-254.29	-254.22	-254.18	-254.22
QUOTE PROGETTO			254.24	252.72 252.72 252.72	254.19
DIST. PARZIALI CANALE			2.28	2.20	




SCAVI E BONIFICHE	
SBANCAMENTO	3.920 mq

SEZIONE N. : 15  
 QT. PROGETTO : 252.745  
 DIST.PROG. : 0+310.000  
 DIST.PREC. : 20.000  
 DIST.SUCC. : 20.000

SCALA 1:200


QT.RIF. 246.00

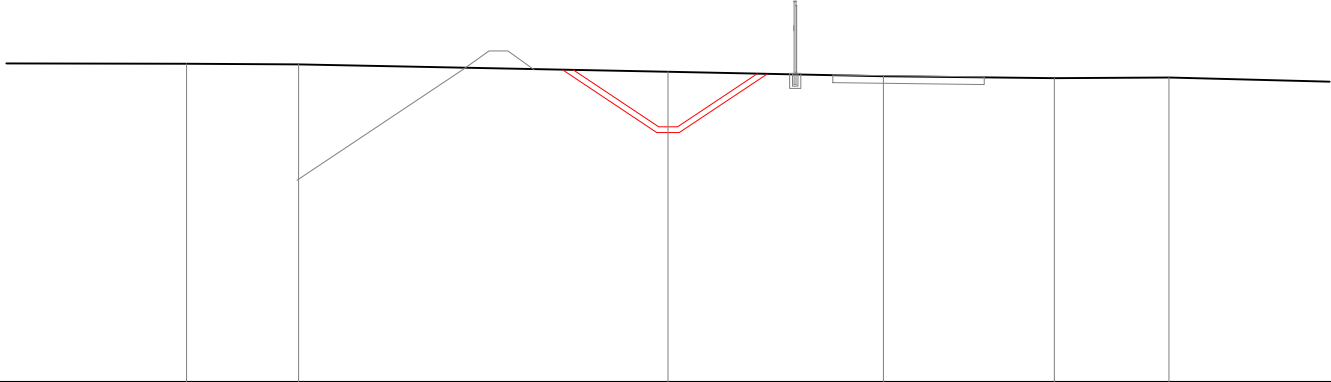

PROGRESSIVE TERRENO		-12.74								
QUOTE TERRENO		-254.42	-254.40		-254.20		-254.08	-254.03	-254.05	-13.25
QUOTE PROGETTO				254.25	252.74	252.74	252.74	254.15		
DIST. PARZIALI CANALE				2.26	2.11					

SCAVI E BONIFICHE	
SBANCAMENTO	3.480 mq

SEZIONE N. : 16  
 QT. PROGETTO : 252.768  
 DIST.PROG. : 0+330.000  
 DIST.PREC. : 20.000  
 DIST.SUCC. : 20.000

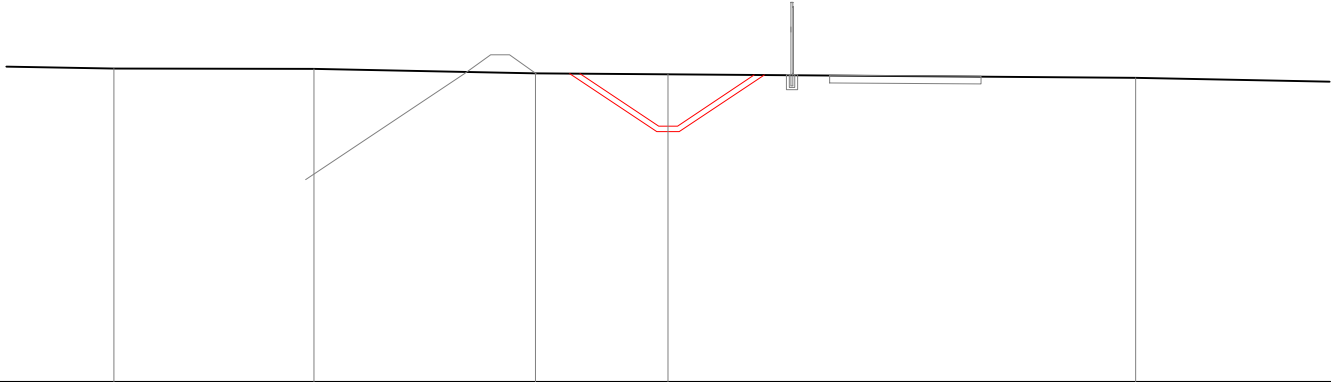


SCALA 1:200

QT.RIF. 246.00

PROGRESSIVE TERRENO	-14.65	-9.37	-3.50	0.00	12.37
QUOTE TERRENO	-254.29	-254.28	-254.16	-254.14	-254.05
QUOTE PROGETTO			254.15	252.77 252.77 252.77	254.12
DIST. PARZIALI CANALE			2.08	2.03	

SCAVI E BONIFICHE	
SBANCAMENTO	3.612 mq

SEZIONE N. : 17  
 QT. PROGETTO : 252.791  
 DIST.PROG. : 0+350.000  
 DIST.PREC. : 20.000  
 DIST.SUCC. : 20.000

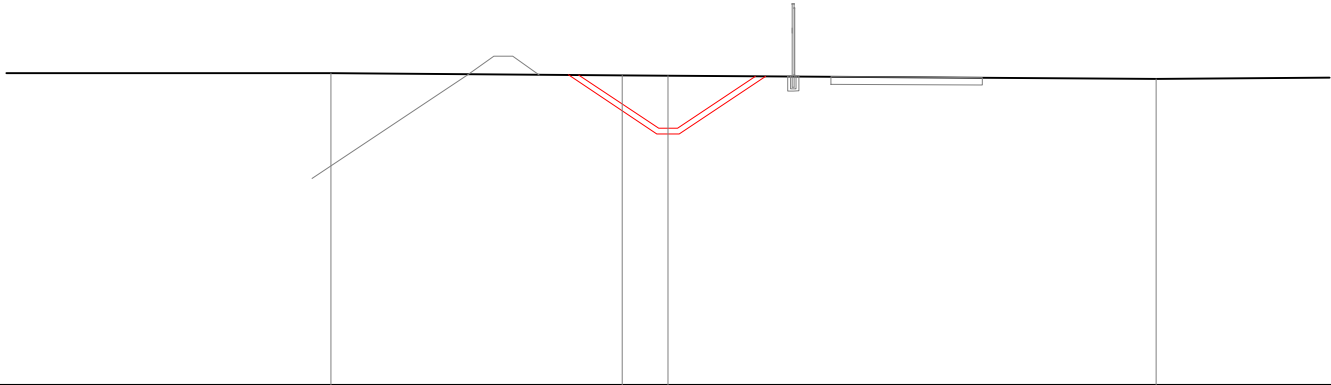


SCALA 1:200

QT.RIF. 246.00

PROGRESSIVE TERRENO	-17.54	-8.91	-1.21	-0.00	12.92
QUOTE TERRENO	254.25	254.25	254.19	254.18	254.09
QUOTE PROGETTO			254.20	252.79 252.79 252.79	254.17
DIST. PARZIALI CANALE			2.11	2.06	

SCAVI E BONIFICHE	
SBANCAMENTO	3.172 mq

SEZIONE N. : 18  
 QT. PROGETTO : 252.814  
 DIST.PROG. : 0+370.000  
 DIST.PREC. : 20.000  
 DIST.SUCC. : 20.000

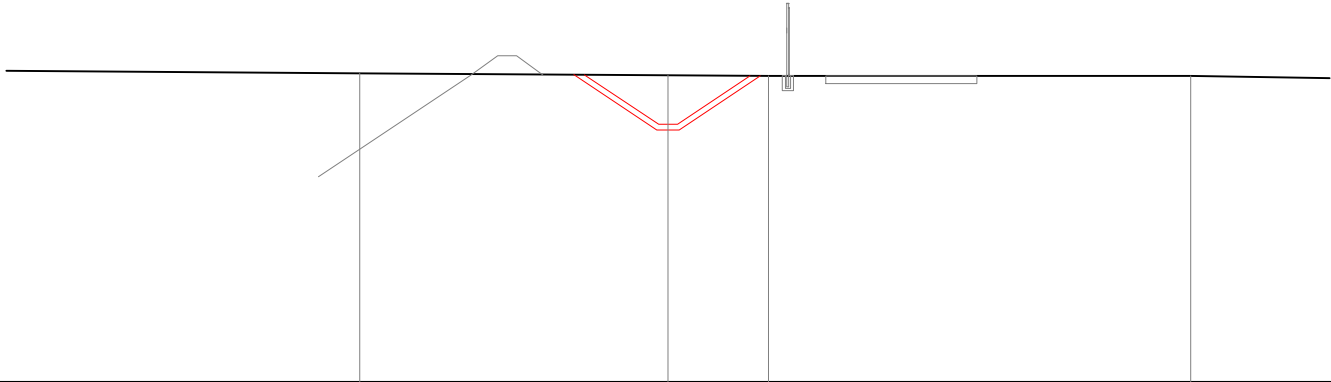


SCALA 1:200

QT.RIF. 246.00

PROGRESSIVE TERRENO	-8.15	0.00	2.66	13.82
QUOTE TERRENO	-254.16	-254.11	-254.09	-254.09
QUOTE PROGETTO		254.12	252.81 252.81 252.81	254.09
DIST. PARZIALI CANALE		1.96	1.92	

SCAVI E BONIFICHE	
SBANCAMENTO	2.994 mq

SEZIONE N. : 19  
 QT. PROGETTO : 252.837  
 DIST.PROG. : 0+390.000  
 DIST.PREC. : 20.000  
 DIST.SUCC. : 20.000

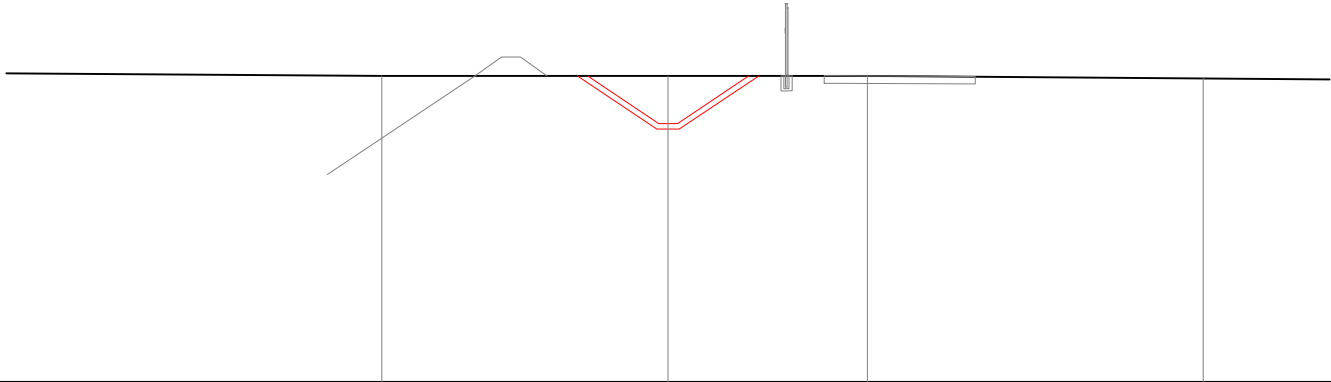

SCALA 1:200

QT.RIF. 246.00


PROGRESSIVE TERRENO	-7.57	0.00	5.27	14.16
QUOTE TERRENO	254.09	254.09	254.09	254.03
QUOTE PROGETTO		254.09	252.84 252.84 252.84	254.09
DIST. PARZIALI CANALE		1.88	1.88	

SCAVI E BONIFICHE	
SBANCAMENTO	1.453 mq

SEZIONE N. : 20  
 QT. PROGETTO : 252.860  
 DIST.PROG. : 0+410.000  
 DIST.PREC. : 20.000  
 DIST.SUCC. : 20.000

SCALA 1:200


QT.RIF. 245.00

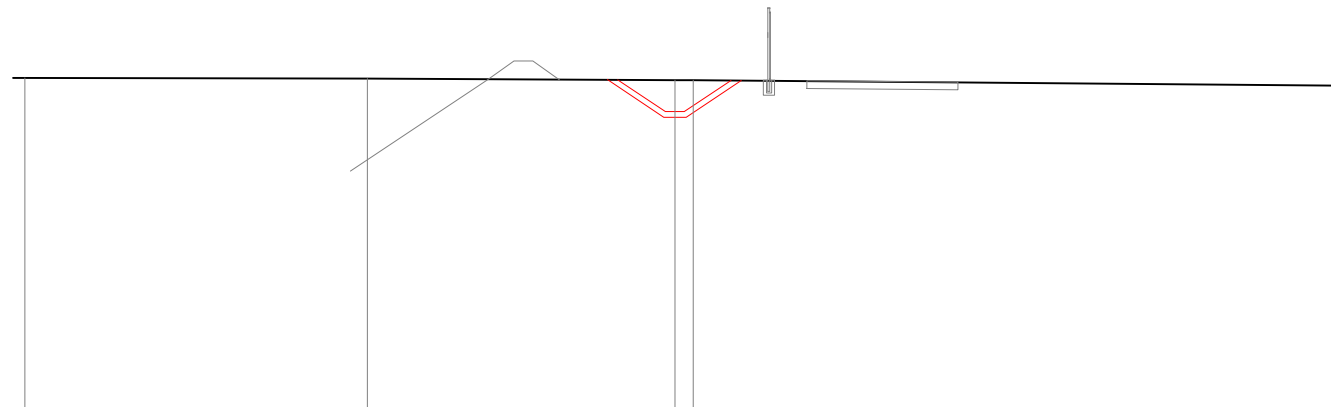

PROGRESSIVE TERRENO	--17.19	--8.14	0.00	0.48
QUOTE TERRENO	-253.75	-253.74	-253.70	-253.69
QUOTE PROGETTO			253.70	252.86 252.86 252.86 253.68
DIST. PARZIALI CANALE			1.26	1.24

SCAVI E BONIFICHE	
SBANCAMENTO	1.670 mq

SEZIONE N. : 21  
 QT. PROGETTO : 252.883  
 DIST.PROG. : 0+430.000  
 DIST.PREC. : 20.000  
 DIST.SUCC. : 20.000

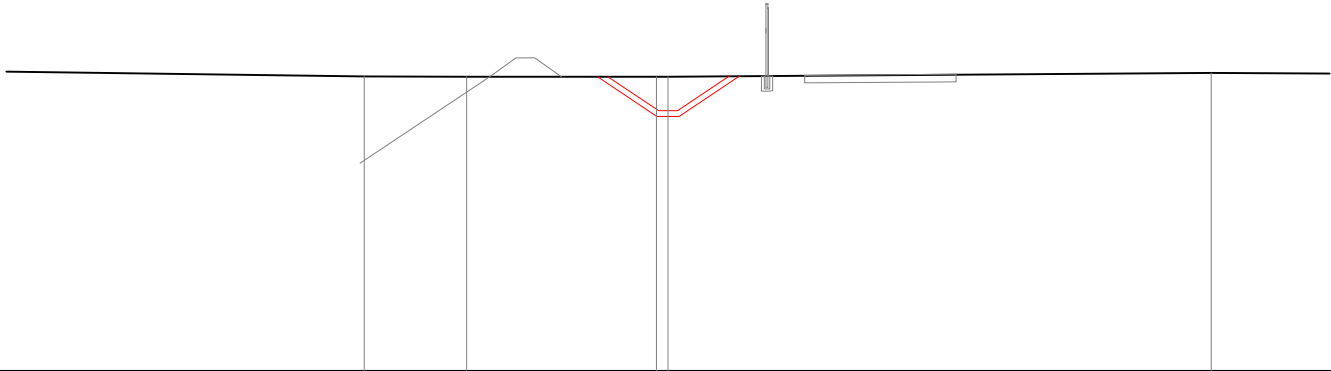

SCALA 1:200

QT.RIF. 246.00


PROGRESSIVE TERRENO	-8.04	-5.33	-0.30	14.37
QUOTE TERRENO	-253.79	-253.78	-253.78	-253.89
QUOTE PROGETTO			253.78 252.88 252.88 252.88 253.79	
DIST. PARZIALI CANALE			1.35 1.37	

SCAVI E BONIFICHE	
SBANCAMENTO	1.666 mq

SEZIONE N. : 22  
 QT. PROGETTO : 252.906  
 DIST.PROG. : 0+450.000  
 DIST.PREC. : 20.000  
 DIST.SUCC. : 20.000

SCALA 1:200

QT.RIF. 246.00

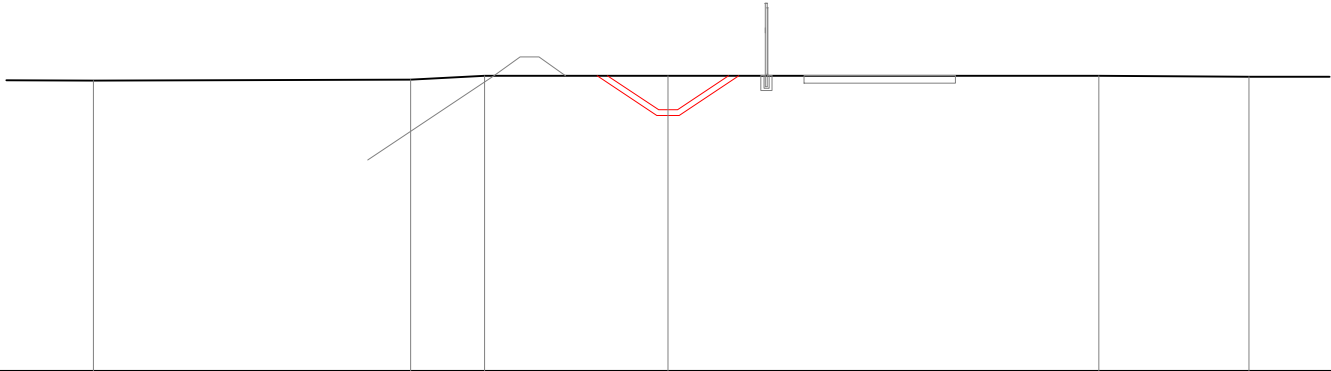


PROGRESSIVE TERRENO	-15.20	-6.81	-4.85	0.00	11.39	15.37
QUOTE TERRENO	-253.68	-253.70	-253.81	-253.81	-253.81	-253.78
QUOTE PROGETTO				253.81	252.91	252.91
DIST. PARZIALI CANALE				1.35	1.35	



SCAVI E BONIFICHE	
SBANCAMENTO	1.943 mq

SEZIONE N. : 23  
 QT. PROGETTO : 252.929  
 DIST.PROG. : 0+470.000  
 DIST.PREC. : 20.000  
 DIST.SUCC. : 20.000

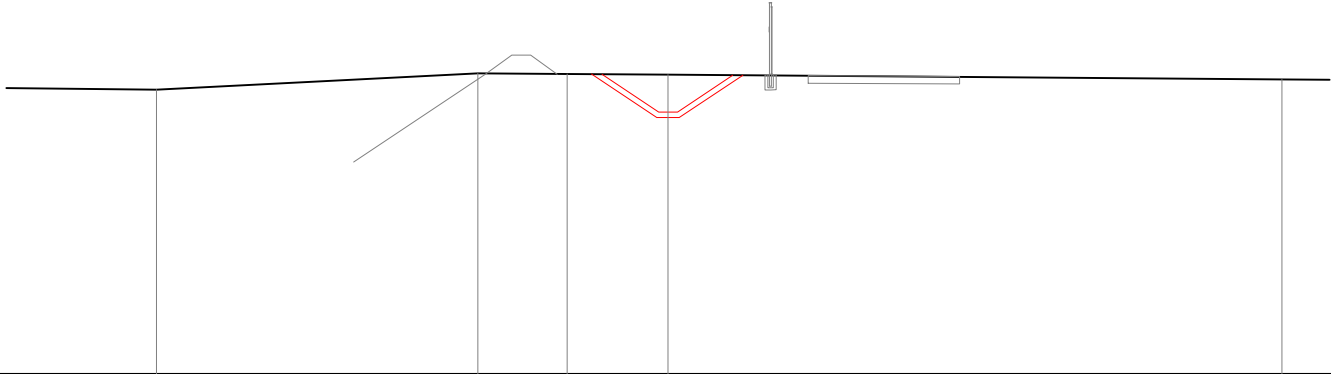

SCALA 1:200


QT.RIF. 246.00

PROGRESSIVE TERRENO	-13.53	-5.03	-2.67	-0.00	16.24
QUOTE TERRENO	253.52	253.95	253.94	253.92	253.79
QUOTE PROGETTO			253.93	252.93 252.93 252.93	253.90
DIST. PARZIALI CANALE			1.50	1.46	



SCAVI E BONIFICHE	
SBANCAMENTO	5.478 mq

SEZIONE N. : 25  
 QT. PROGETTO : 252.888  
 DIST.PROG. : 0+510.000  
 DIST.PREC. : 20.000  
 DIST.SUCC. : 20.000

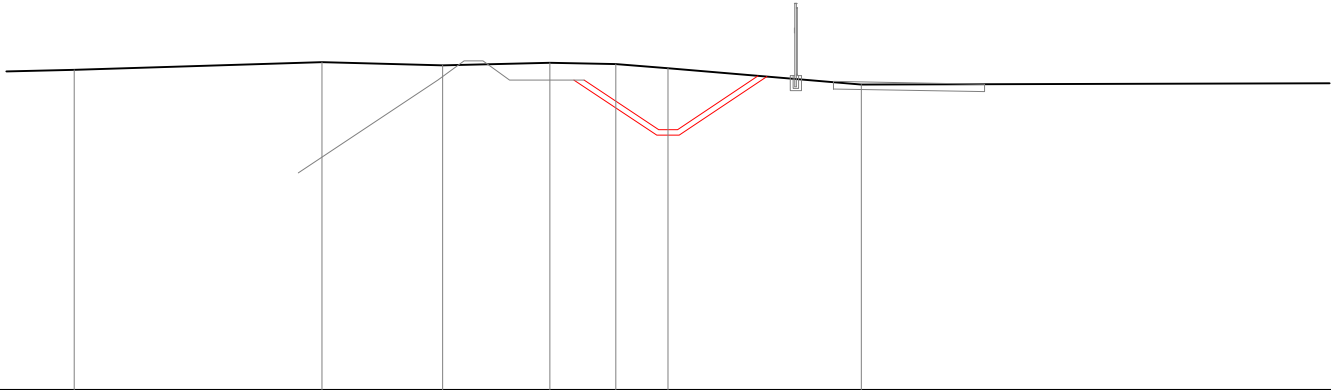


SCALA 1:200

QT.RIF. 246.00

PROGRESSIVE TERRENO	-15.71	-9.16	-5.96	-3.12	-1.38	0.00	5.11
QUOTE TERRENO	254.47	254.67	254.58	254.66	254.62	254.51	254.08
QUOTE PROGETTO				254.20	254.20	252.89 252.89 252.89	254.31
DIST. PARZIALI CANALE				1.98	1.97	2.13	

SCAVI E BONIFICHE	
SBANCAMENTO	2.790 mq

SEZIONE N. : 26  
 QT. PROGETTO : 252.860  
 DIST.PROG. : 0+530.000  
 DIST.PREC. : 20.000  
 DIST.SUCC. : 20.000

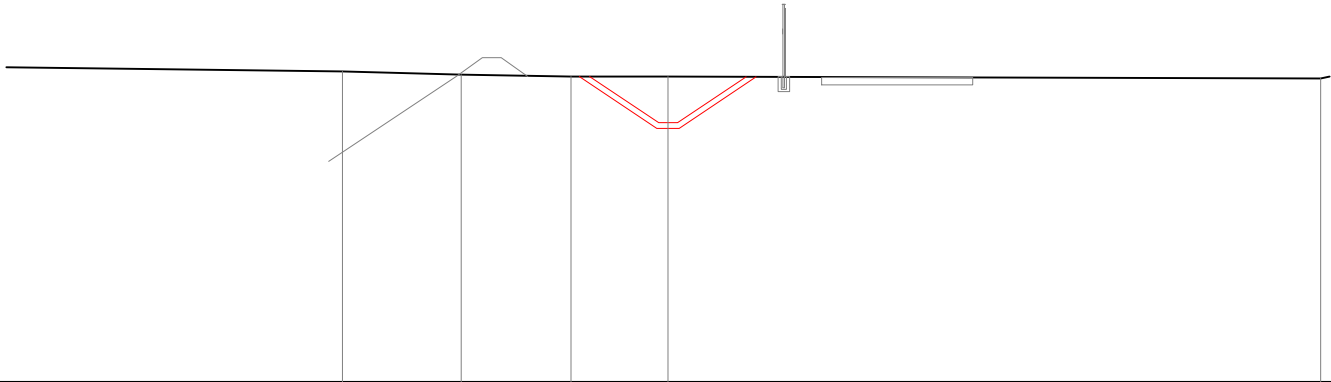


SCALA 1:200

QT.RIF. 246.00

PROGRESSIVE TERRENO	-8.61	-5.47	-2.57	0.00
QUOTE TERRENO	-254.21	-254.13	-254.08	-254.07
QUOTE PROGETTO			254.08	252.86 252.86 252.86
DIST. PARZIALI CANALE			1.83	1.81

SCAVI E BONIFICHE	
SBANCAMENTO	3.386 mq

SEZIONE N. : 27  
 QT. PROGETTO : 252.870  
 DIST.PROG. : 0+550.000  
 DIST.PREC. : 20.000  
 DIST.SUCC. : 20.000

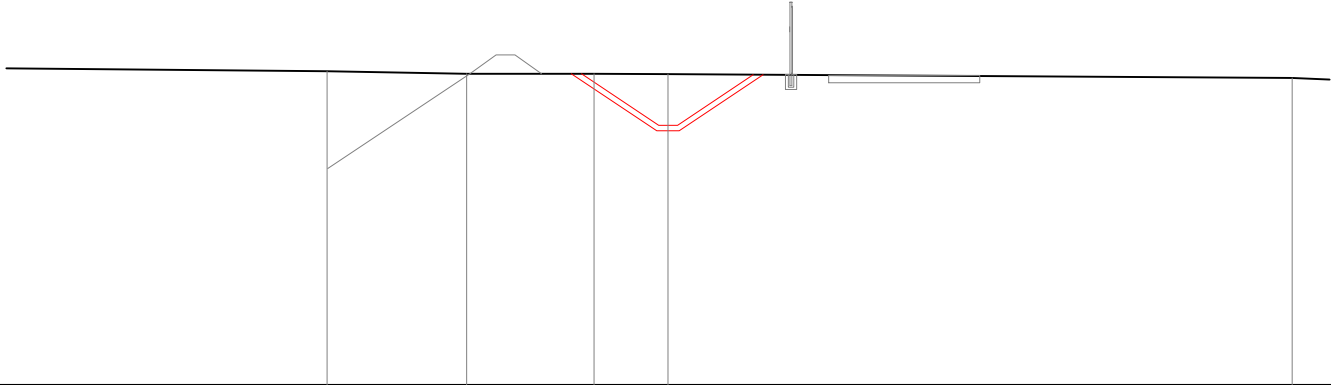

SCALA 1:200

QT.RIF. 246.00


PROGRESSIVE TERRENO		-9.02	-5.32	-1.96	0.00	16.51
QUOTE TERRENO		-254.30	-254.23	-254.23	-254.22	-254.12
QUOTE PROGETTO				254.23	252.87 252.87 252.87	254.20
DIST. PARZIALI CANALE				2.04	2.00	

SCAVI E BONIFICHE	
SBANCAMENTO	2.991 mq

SEZIONE N. : 28  
 QT. PROGETTO : 253.024  
 DIST.PROG. : 0+570.000  
 DIST.PREC. : 20.000  
 DIST.SUCC. : 20.000

SCALA 1:200

QT.RIF. 246.00

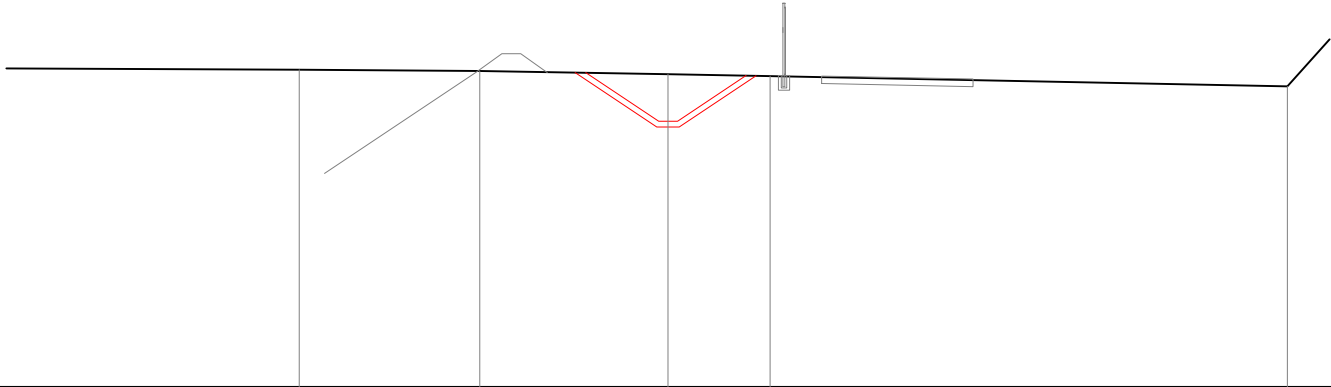


PROGRESSIVE TERRENO	-9.75	-4.98	0.00	2.70	16.38
QUOTE TERRENO	-254.39	-254.36	-254.27	-254.22	-253.95
QUOTE PROGETTO			254.31	253.02 253.02 253.02	254.24
DIST. PARZIALI CANALE			1.93	1.82	

SCAVI E BONIFICHE	
SBANCAMENTO	2.662 mq

SEZIONE N. : 29  
 QT. PROGETTO : 253.178  
 DIST.PROG. : 0+590.000  
 DIST.PREC. : 20.000  
 DIST.SUCC. : 20.000

SCALA 1:200


QT.RIF. 246.00

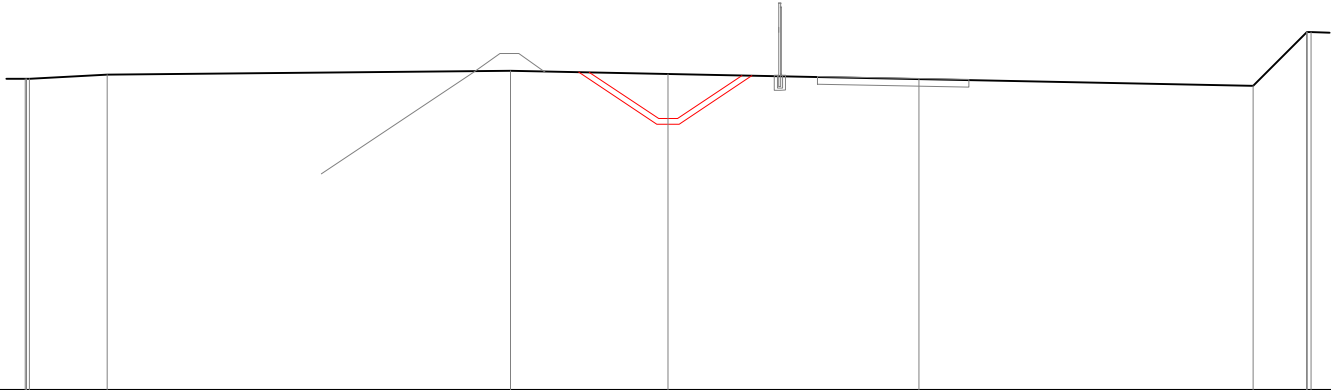

PROGRESSIVE TERRENO	-17.00 -16.97 -16.89 -14.83	-4.16	0.00	6.64	15.48 16.89
QUOTE TERRENO	254.23 254.23 254.23 254.34	254.44	254.36	254.22	254.04 255.46
QUOTE PROGETTO		254.40	253.18 253.18 253.18 254.32		
DIST. PARZIALI CANALE		1.83	1.71		

SCAVI E BONIFICHE	
SBANCAMENTO	2.613 mq

SEZIONE N. : 30  
 QT. PROGETTO : 253.332  
 DIST.PROG. : 0+610.000  
 DIST.PREC. : 20.000  
 DIST.SUCC. : 20.000

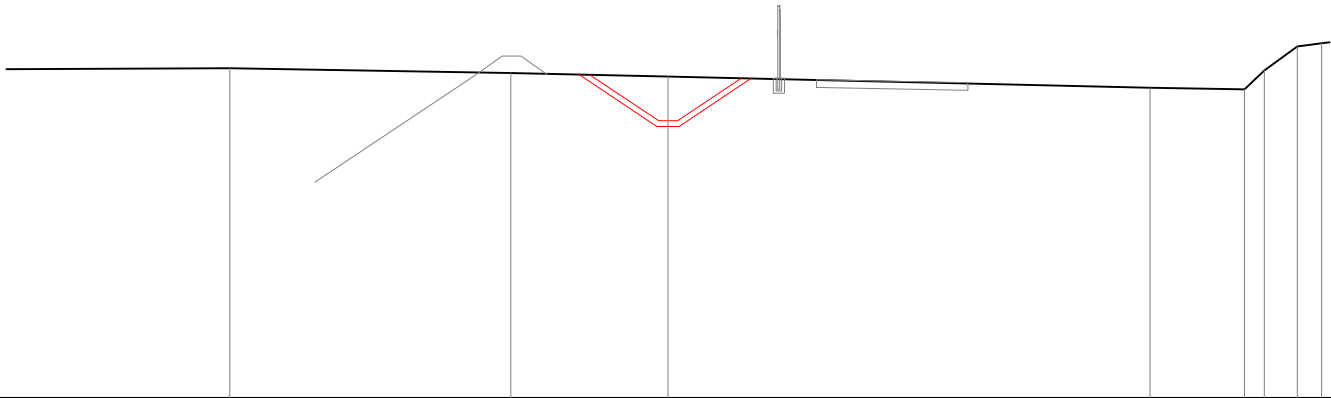

SCALA 1:200

QT.RIF. 246.00

PROGRESSIVE TERRENO	-11.59	-4.16	0.00	12.75	15.24	15.78	16.64
QUOTE TERRENO	-254.72	-254.59	-254.50	-254.20	-254.16	-254.66	-255.30
QUOTE PROGETTO			254.55	253.33	253.33	253.33	254.45
DIST. PARZIALI CANALE			1.82		1.68		




SCAVI E BONIFICHE	
SBANCAMENTO	1.996 mq

SEZIONE N. : 31  
 QT. PROGETTO : 253.486  
 DIST.PROG. : 0+630.000  
 DIST.PREC. : 20.000  
 DIST.SUCC. : 20.000

SCALA 1:200


QT.RIF. 246.00

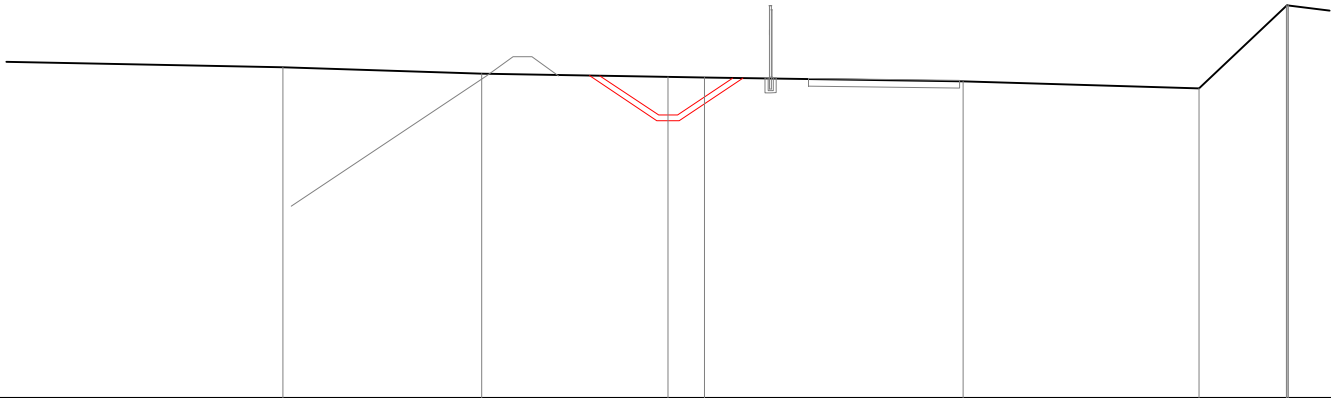

PROGRESSIVE TERRENO		-10.18	-4.93	0.00	-0.96	7.80	14.04	16.35	16.37
QUOTE TERRENO		-254.74	-254.58	-254.49	-254.47	-254.37	-254.19	256.37	256.39
QUOTE PROGETTO				254.52	253.49	253.49	253.49	253.49	254.46
DIST. PARZIALI CANALE				1.55	1.46				

SCAVI E BONIFICHE	
SBANCAMENTO	13.313 mq

SEZIONE N. : 32  
 QT. PROGETTO : 253.640  
 DIST.PROG. : 0+650.000  
 DIST.PREC. : 20.000  
 DIST.SUCC. : 20.000

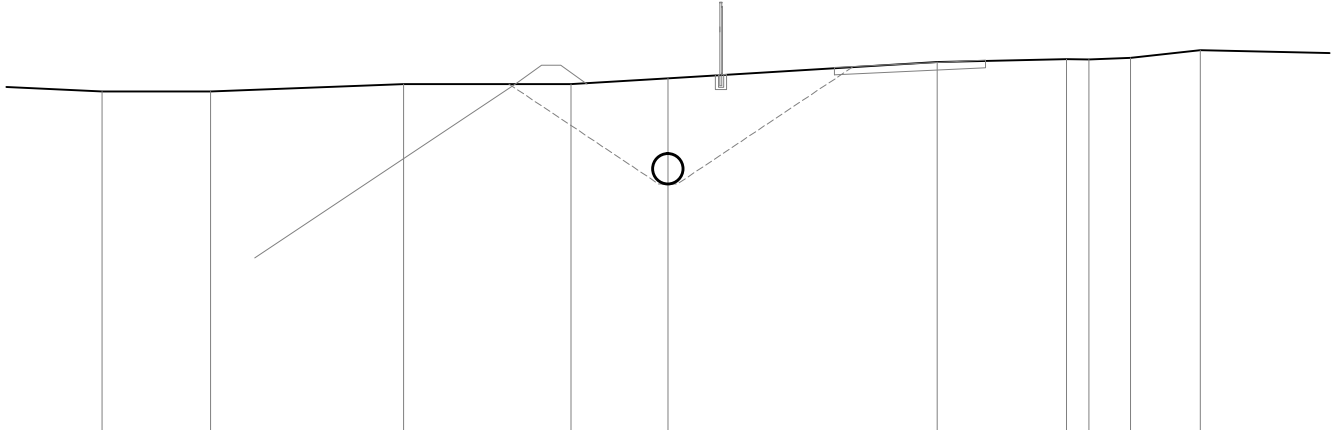


SCALA 1:200

QT.RIF. 247.00

PROGRESSIVE TERRENO	-14.97	-12.10	-6.99	-2.57	0.00	7.12	10.54	11.14	12.23	14.08
QUOTE TERRENO	-256.08	-256.08	-256.28	-256.28	-256.43	-256.86	-256.94	-256.94	-256.97	-257.18
QUOTE PROGETTO				256.28	253.64	256.73		253.64	253.64	
DIST. PARZIALI CANALE				3.96				4.63		

SCAVI E BONIFICHE	
SBANCAMENTO	15.112 mq

SEZIONE N. : 33  
 QT. PROGETTO : 253.813  
 DIST.PROG. : 0+670.000  
 DIST.PREC. : 20.000  
 DIST.SUCC. : 20.000

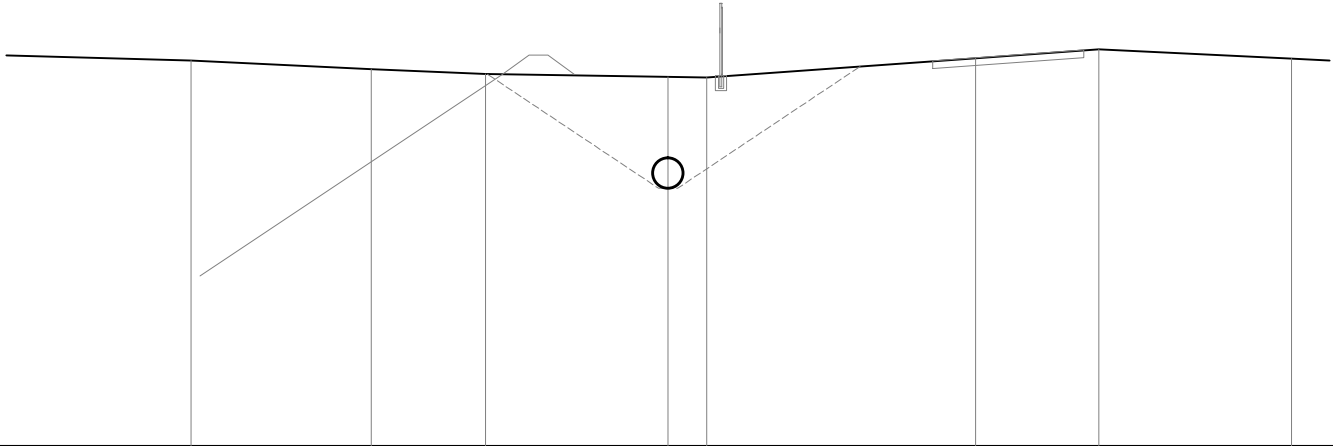

SCALA 1:200


QT.RIF. 247.00

PROGRESSIVE TERRENO	-12.62	-7.85	-4.83	0.00	1.02	8.14	11.40	16.50
QUOTE TERRENO	257.19	256.97	256.83	256.76	256.74	257.25	257.49	257.24
QUOTE PROGETTO			256.83	253.81	253.81	257.03		
DIST. PARZIALI CANALE			4.53		4.83			



SCAVI E BONIFICHE	
SBANCAMENTO	22.465 mq

SEZIONE N. : 35  
 QT. PROGETTO : 255.401  
 DIST.PROG. : 0+710.000  
 DIST.PREC. : 20.000  
 DIST.SUCC. : 20.000

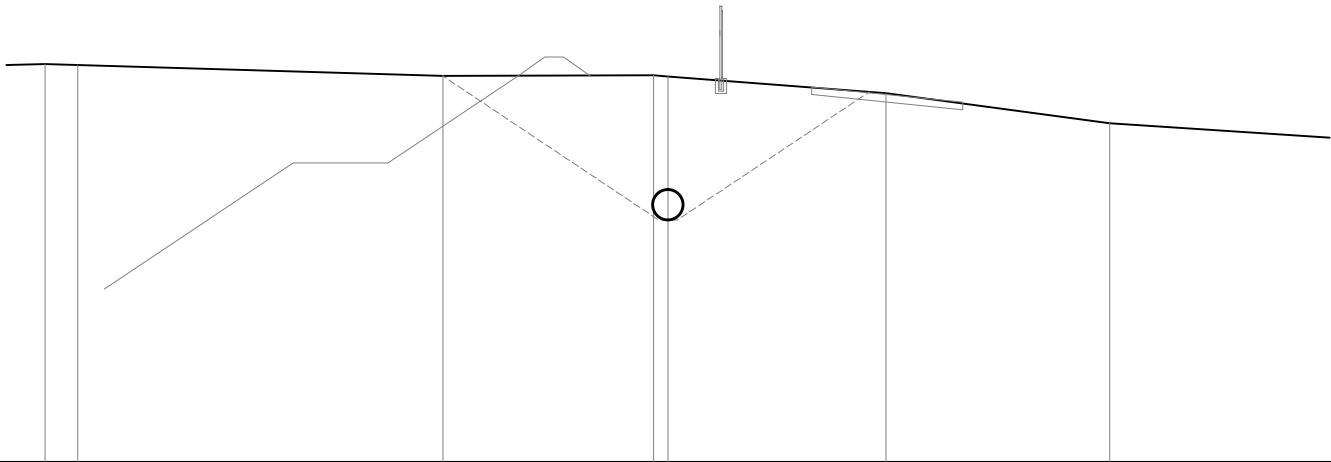

SCALA 1:200

QT.RIF. 249.00


PROGRESSIVE TERRENO	-16.48	-5.95	-0.38	-5.76	-11.69
QUOTE TERRENO	259.52 259.50	259.21	259.23 259.20	258.76	257.96
QUOTE PROGETTO		259.21	255.40 255.40 255.40	258.79	
DIST. PARZIALI CANALE		5.71	5.08		

SCAVI E BONIFICHE	
SBANCAMENTO	14.777 mq

SEZIONE N. : 36  
 QT. PROGETTO : 256.196  
 DIST.PROG. : 0+730.000  
 DIST.PREC. : 20.000  
 DIST.SUCC. : 20.000

SCALA 1:200


QT.RIF. 249.00

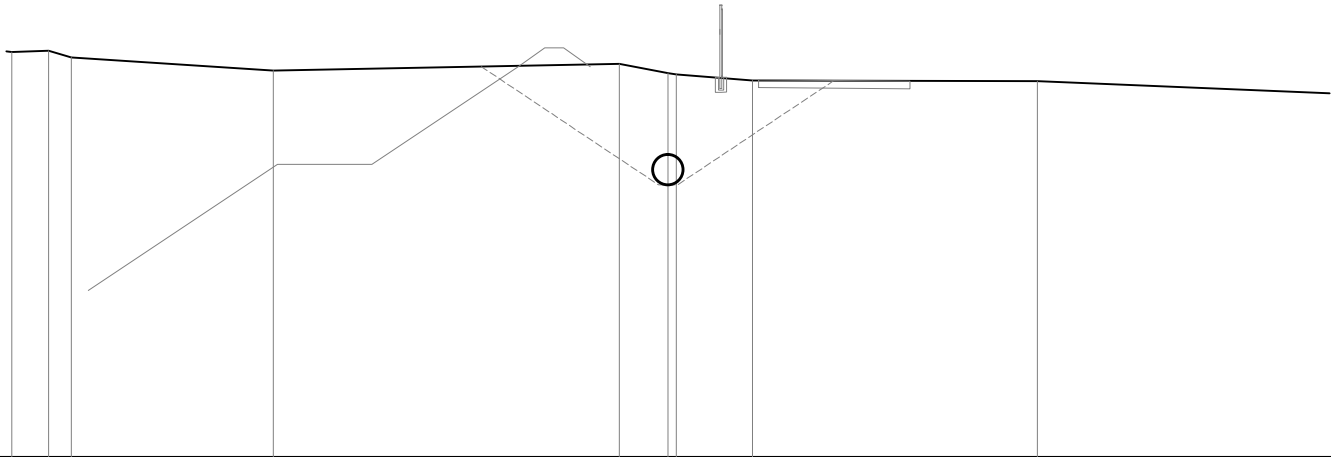

PROGRESSIVE TERRENO	-17.36	-16.38	-15.78	-10.44	-1.29	0.00	0.22	2.24	9.77
QUOTE TERRENO	-259.71	-259.74	-259.57	-259.22	-259.39	-259.15	-259.11	-258.96	-258.94
QUOTE PROGETTO					259.32	256.20	256.20	256.20	258.95
DIST. PARZIALI CANALE					4.69		4.13		

SCAVI E BONIFICHE	
SBANCAMENTO	10.559 mq

SEZIONE N. : 37  
 QT. PROGETTO : 256.990  
 DIST.PROG. : 0+750.000  
 DIST.PREC. : 20.000  
 DIST.SUCC. : 20.000

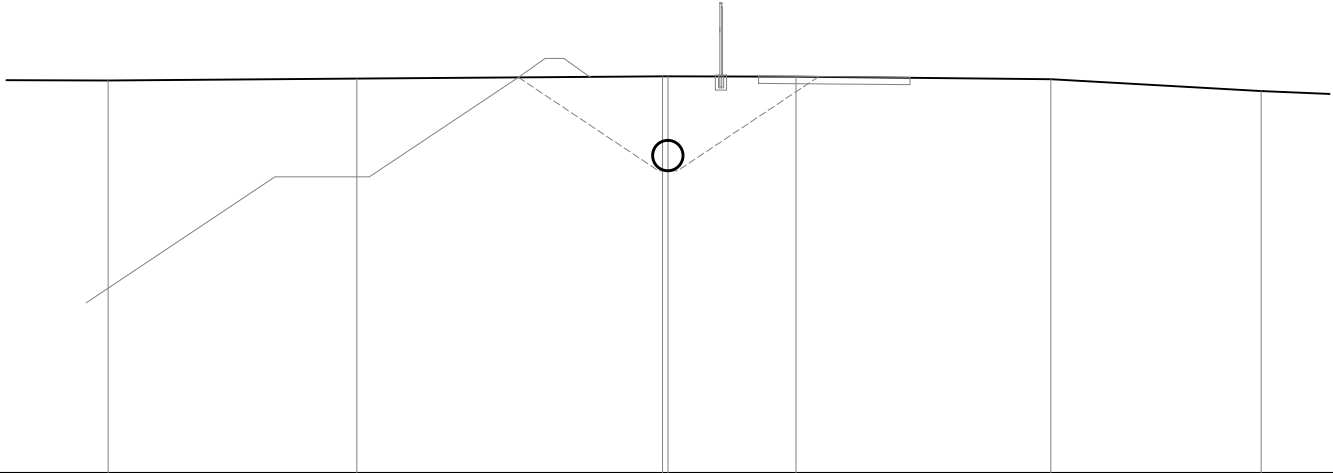


SCALA 1:200

QT.RIF. 249.00

PROGRESSIVE TERRENO	-14.81	-8.23	-0.15	10.12	15.69	
QUOTE TERRENO	-259.38	-259.43	259.49 259.49	-259.48	-259.41	-259.10
QUOTE PROGETTO			259.46 256.99 256.99 256.99	259.48		
DIST. PARZIALI CANALE			3.71	3.73		

SCAVI E BONIFICHE	
SBANCAMENTO	6.411 mq

SEZIONE N. : 38  
 QT. PROGETTO : 257.716  
 DIST.PROG. : 0+770.000  
 DIST.PREC. : 20.000  
 DIST.SUCC. : 20.000

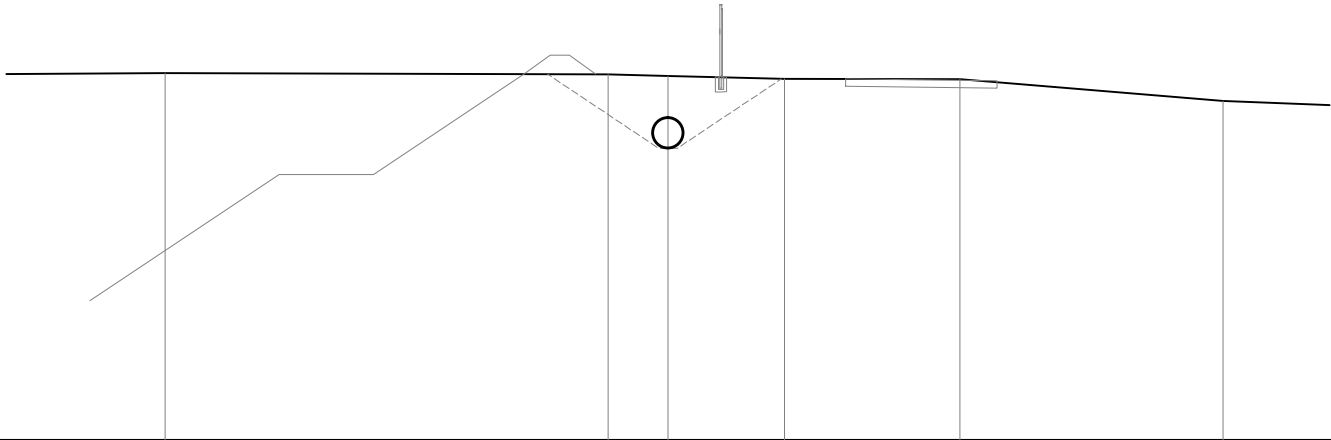

SCALA 1:200

QT.RIF. 250.00


PROGRESSIVE TERRENO	-13.30	-1.59	0.00	3.08	7.72	14.68
QUOTE TERRENO	-259.70	-259.67	-259.63	-259.55	-259.54	-258.96
QUOTE PROGETTO		259.67	257.72 257.72 257.72	259.55		
DIST. PARZIALI CANALE		2.94	2.75			





SCAVI E BONIFICHE	
SBANCAMENTO	5.517 mq

SEZIONE N. : 40  
 QT. PROGETTO : 257.744  
 DIST.PROG. : 0+810.000  
 DIST.PREC. : 20.000  
 DIST.SUCC. : 20.000

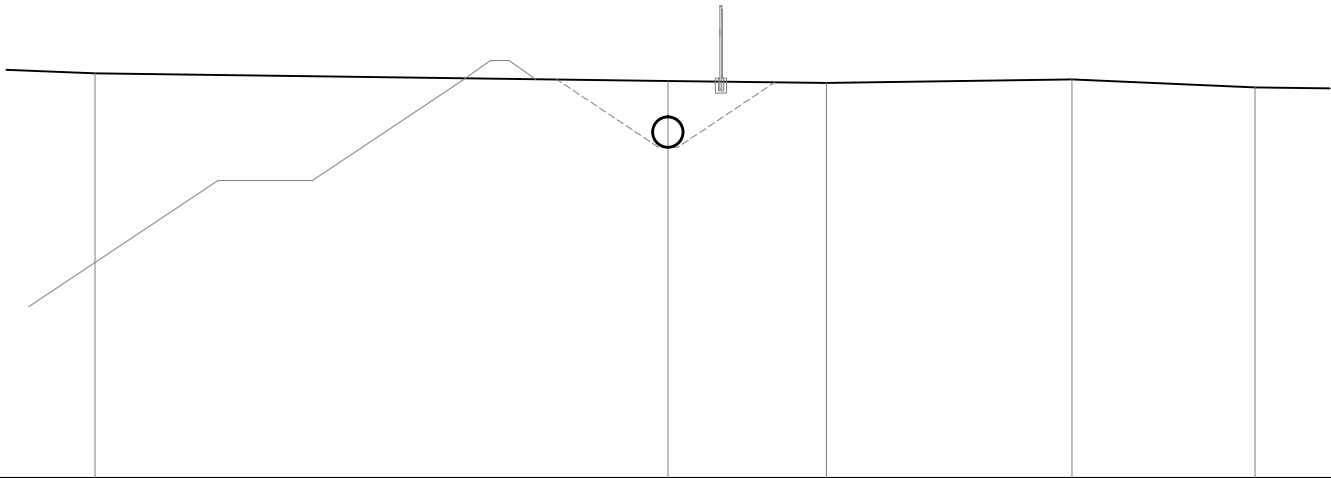


SCALA 1:200

QT.RIF. 249.00

PROGRESSIVE TERRENO	-15.15	0.00	4.19	10.68	15.53
QUOTE TERRENO	-259.70	-259.50	-259.44	-259.54	-259.33
QUOTE PROGETTO		259.54	257.74 257.74 257.74	259.46	
DIST. PARZIALI CANALE		2.69	2.58		

SCAVI E BONIFICHE	
SBANCAMENTO	5.496 mq

SEZIONE N. : 41  
 QT. PROGETTO : 257.758  
 DIST.PROG. : 0+830.000  
 DIST.PREC. : 20.000  
 DIST.SUCC. : 20.000

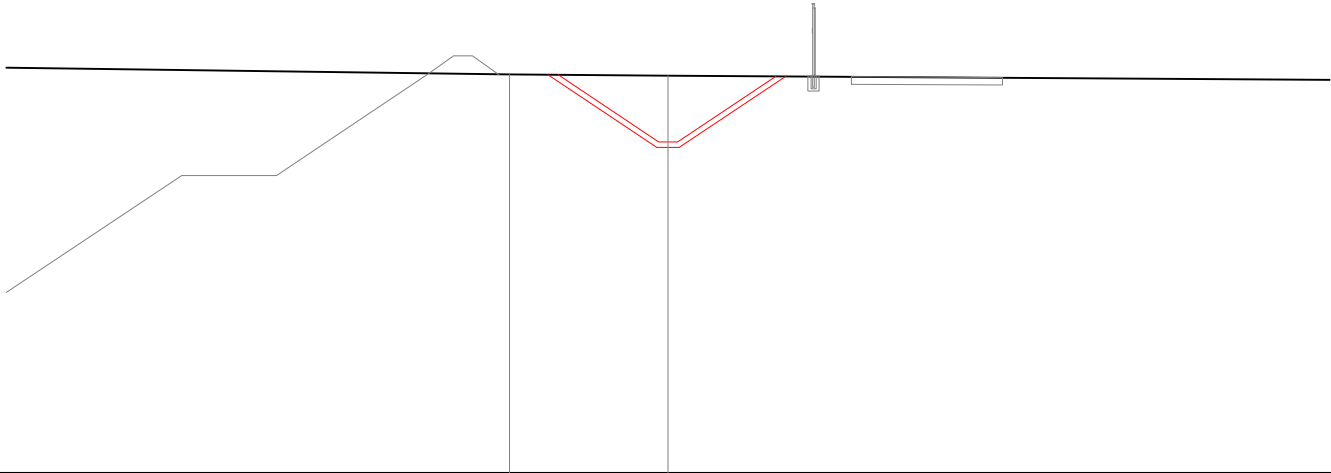

SCALA 1:200

QT.RIF. 249.00

PROGRESSIVE TERRENO								
QUOTE TERRENO								
QUOTE PROGETTO								
DIST. PARZIALI CANALE								

-4.20

-0.00

-259.54

-259.51

259.53

257.76

257.76

257.76

259.49

2.65


2.60

SCAVI E BONIFICHE	
SBANCAMENTO	8.000 mq

SEZIONE N. : 42  
 QT. PROGETTO : 257.772  
 DIST.PROG. : 0+850.000  
 DIST.PREC. : 20.000  
 DIST.SUCC. : 20.000

SCALA 1:200

QT.RIF. 250.00

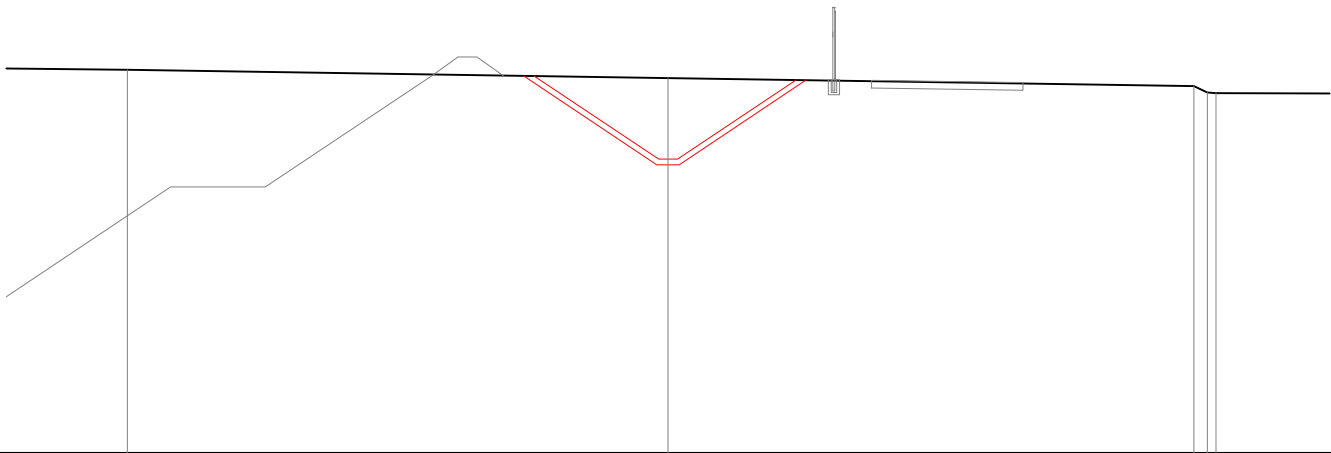


PROGRESSIVE TERRENO	- 14.30	- 0.00	- 13.91
QUOTE TERRENO	- 260.14	- 259.92	- 259.70
QUOTE PROGETTO		259.97	259.53
DIST. PARZIALI CANALE		3.30	3.14

SCAVI E BONIFICHE	
SBANCAMENTO	6.602 mq

SEZIONE N. : 43  
 QT. PROGETTO : 257.786  
 DIST.PROG. : 0+870.000  
 DIST.PREC. : 20.000  
 DIST.SUCC. : 20.000

SCALA 1:200

QT.RIF. 250.00

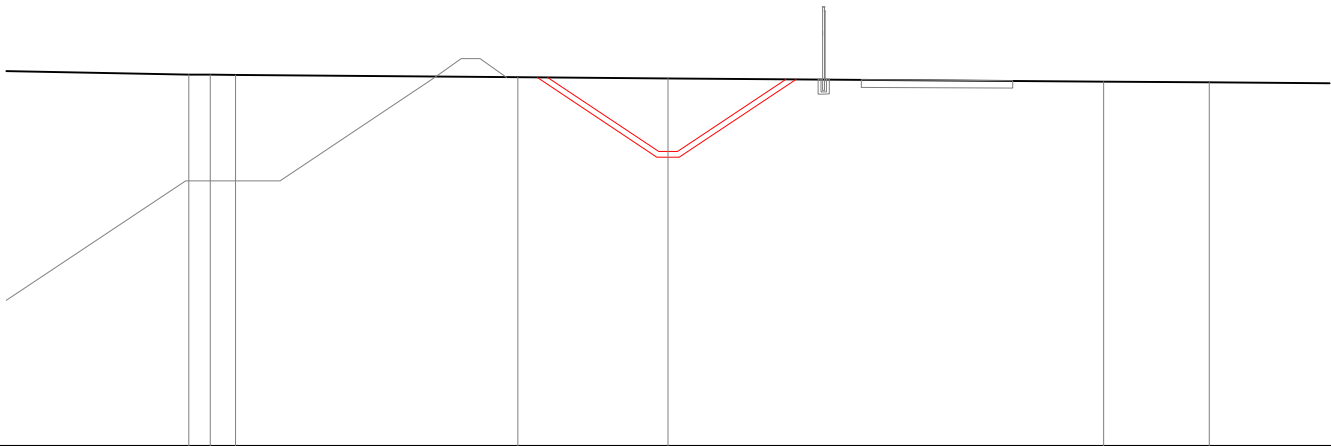


PROGRESSIVE TERRENO		-12.67		-3.97				-11.52		-14.32	
QUOTE TERRENO		-259.82	-259.82	-259.81		-259.75		-259.72		-259.64	-259.61
QUOTE PROGETTO						259.74		257.79	257.79	257.79	259.70
DIST. PARZIALI CANALE						2.94		2.87			

SCAVI E BONIFICHE	
SBANCAMENTO	5.085 mq

SEZIONE N. : 44  
 QT. PROGETTO : 257.800  
 DIST.PROG. : 0+890.000  
 DIST.PREC. : 20.000  
 DIST.SUCC. : 20.000

SCALA 1:200

QT.RIF. 250.00

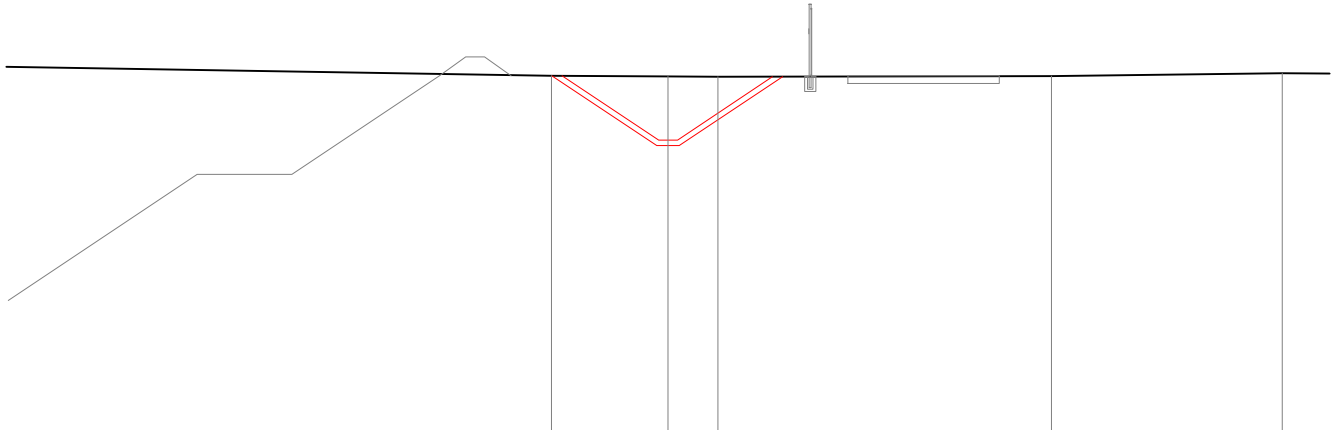

PROGRESSIVE TERRENO							
QUOTE TERRENO							
QUOTE PROGETTO							
DIST. PARZIALI CANALE							





SCAVI E BONIFICHE	
SBANCAMENTO	5.453 mq

SEZIONE N. : 46  
 QT. PROGETTO : 257.828  
 DIST.PROG. : 0+930.000  
 DIST.PREC. : 20.000  
 DIST.SUCC. : 20.000

SCALA 1:200

QT.RIF. 250.00

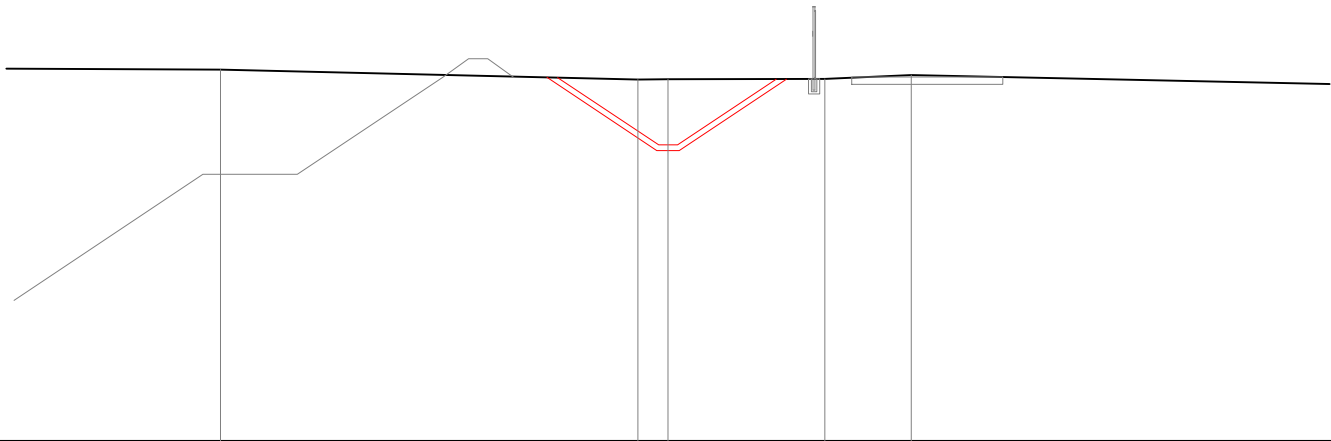

PROGRESSIVE TERRENO	-11.83	-0.80	4.14	6.43
QUOTE TERRENO	-259.82	-259.56	-259.57	-259.68
QUOTE PROGETTO		259.61	257.83 257.83 257.83	259.57
DIST. PARZIALI CANALE		2.67	2.61	




SCAVI E BONIFICHE	
SBANCAMENTO	6.367 mq

SEZIONE N. : 47  
 QT. PROGETTO : 257.842  
 DIST.PROG. : 0+950.000  
 DIST.PREC. : 20.000  
 DIST.SUCC. : 20.000

SCALA 1:200

QT.RIF. 250.00

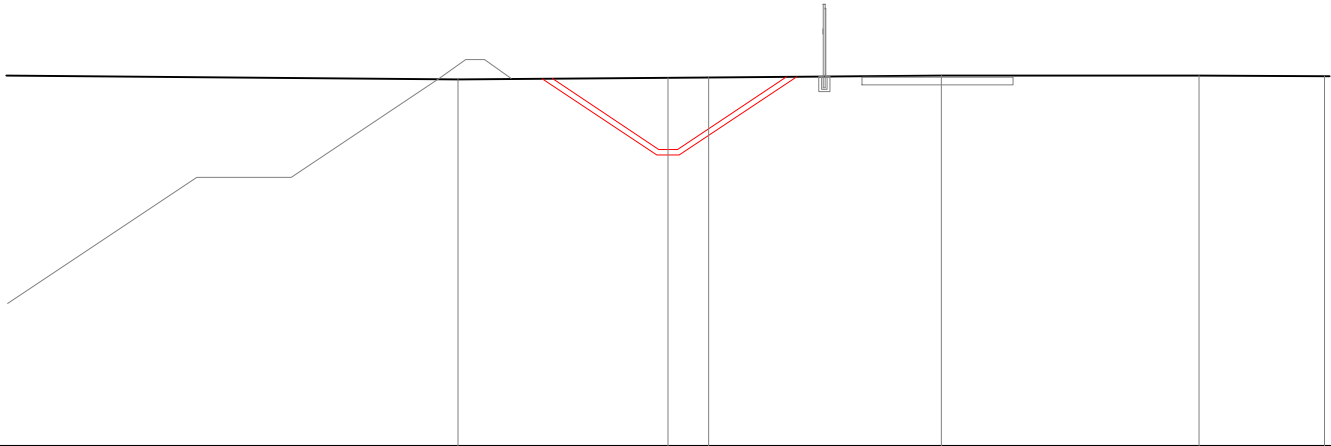


PROGRESSIVE TERRENO			-5.56						
QUOTE TERRENO			-259.70			-0.00			-14.04
QUOTE PROGETTO				259.72	257.84	257.84	259.75	259.76	
DIST. PARZIALI CANALE				2.81		2.88			

SCAVI E BONIFICHE	
SBANCAMENTO	4.863 mq

SEZIONE N. : 48  
 QT. PROGETTO : 257.856  
 DIST.PROG. : 0+970.000  
 DIST.PREC. : 20.000  
 DIST.SUCC. : 20.000

SCALA 1:200


QT.RIF. 250.00

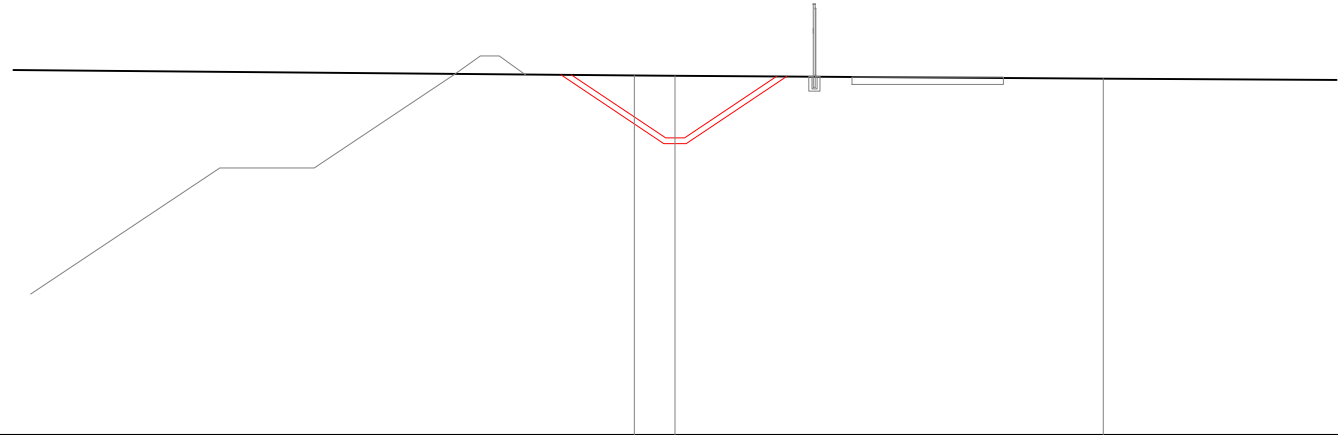

PROGRESSIVE TERRENO	-17.56					
QUOTE TERRENO	259.65			259.51	259.50	259.42
QUOTE PROGETTO			259.52	257.86	257.86	259.48
DIST. PARZIALI CANALE			2.49		2.43	

SCAVI E BONIFICHE	
SBANCAMENTO	4.247 mq

SEZIONE N. : 49  
 QT. PROGETTO : 257.870  
 DIST.PROG. : 0+990.000  
 DIST.PREC. : 20.000  
 DIST.SUCC. : 20.000

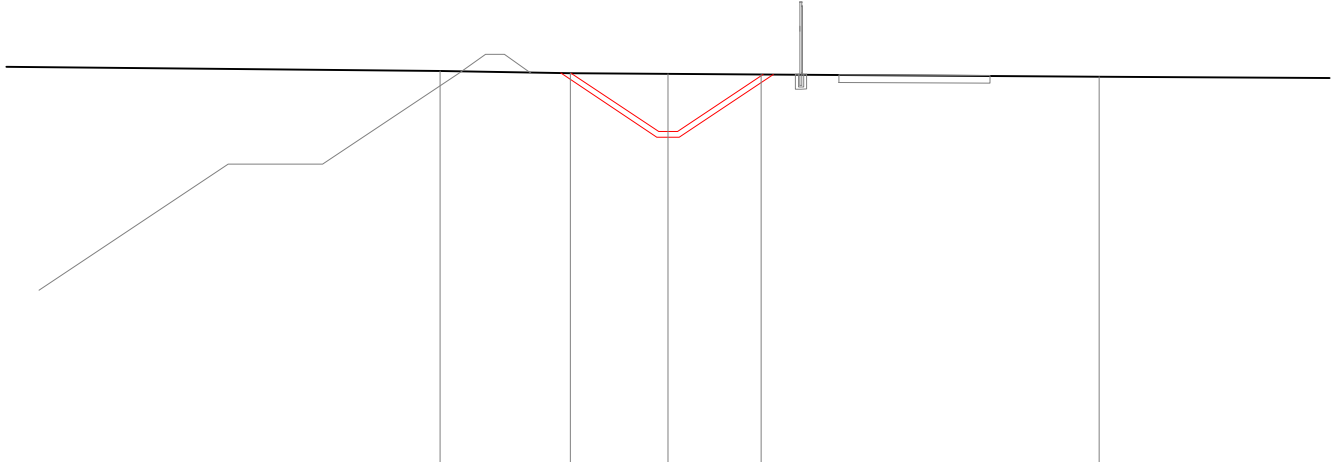


SCALA 1:200

QT.RIF. 249.00

PROGRESSIVE TERRENO		-6.03	-2.59	0.00	-2.46		11.40
QUOTE TERRENO		-259.47	-259.41	-259.40	-259.38		-259.32
QUOTE PROGETTO			259.41	257.87 257.87 257.87	259.38		
DIST. PARZIALI CANALE			2.31	2.27			

SCAVI E BONIFICHE	
SBANCAMENTO	4.027 mq

SEZIONE N. : 50  
 QT. PROGETTO : 257.884  
 DIST.PROG. : 1+010.000  
 DIST.PREC. : 20.000  
 DIST.SUCC. : 20.000

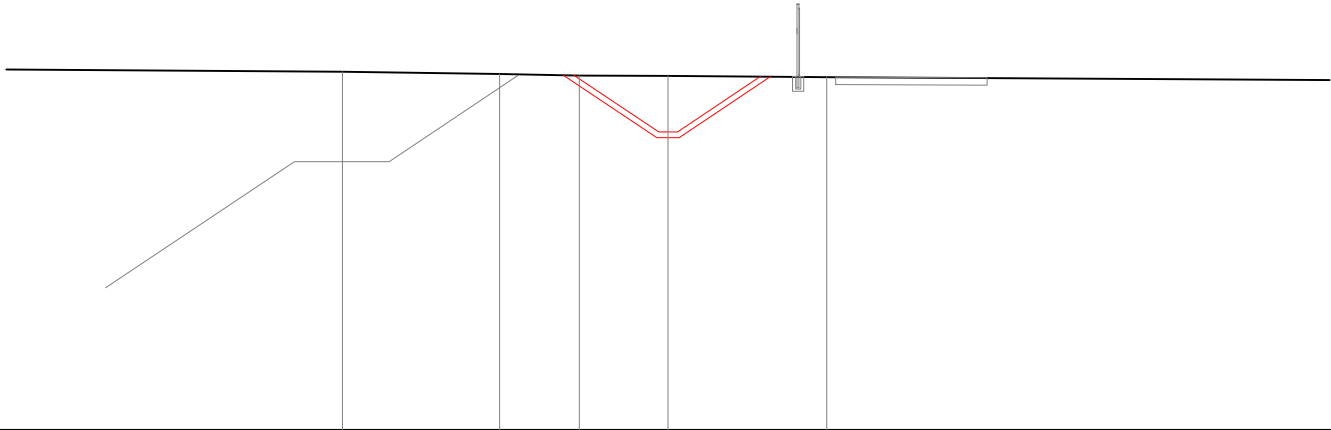


SCALA 1:200

QT.RIF. 250.00

PROGRESSIVE TERRENO	-8.61	-4.46	-2.35	0.00	4.20
QUOTE TERRENO	-259.47	-259.41	-259.38	-259.36	-259.33
QUOTE PROGETTO			259.38	257.88 257.88 257.88	259.35
DIST. PARZIALI CANALE			2.24	2.19	

SCAVI E BONIFICHE	
SBANCAMENTO	4.027 mq

SEZIONE N. : 51  
 QT. PROGETTO : 257.898  
 DIST.PROG. : 1+030.000  
 DIST.PREC. : 20.000  
 DIST.SUCC. : 20.000

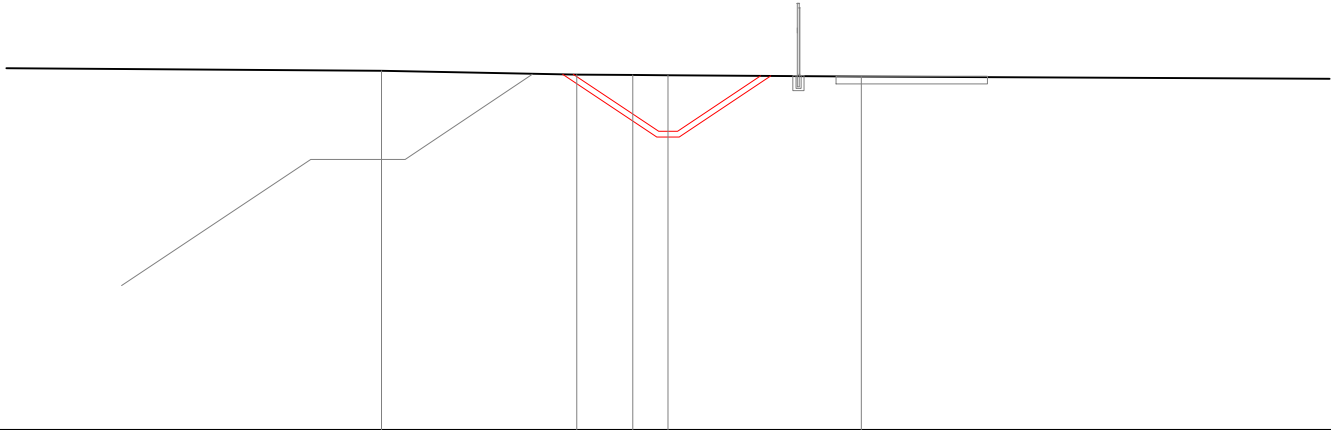


SCALA 1:200

QT.RIF. 250.00

PROGRESSIVE TERRENO							
QUOTE TERRENO		- 259.50	- 259.40	- 259.39	- 259.38	- 259.35	- 5.11
QUOTE PROGETTO			259.40	257.90	257.90	257.90	259.36
DIST. PARZIALI CANALE			2.26		2.20		

SCAVI E BONIFICHE	
SBANCAMENTO	4.594 mq

SEZIONE N. : 52  
 QT. PROGETTO : 257.912  
 DIST.PROG. : 1+050.000  
 DIST.PREC. : 20.000  
 DIST.SUCC. : 20.000

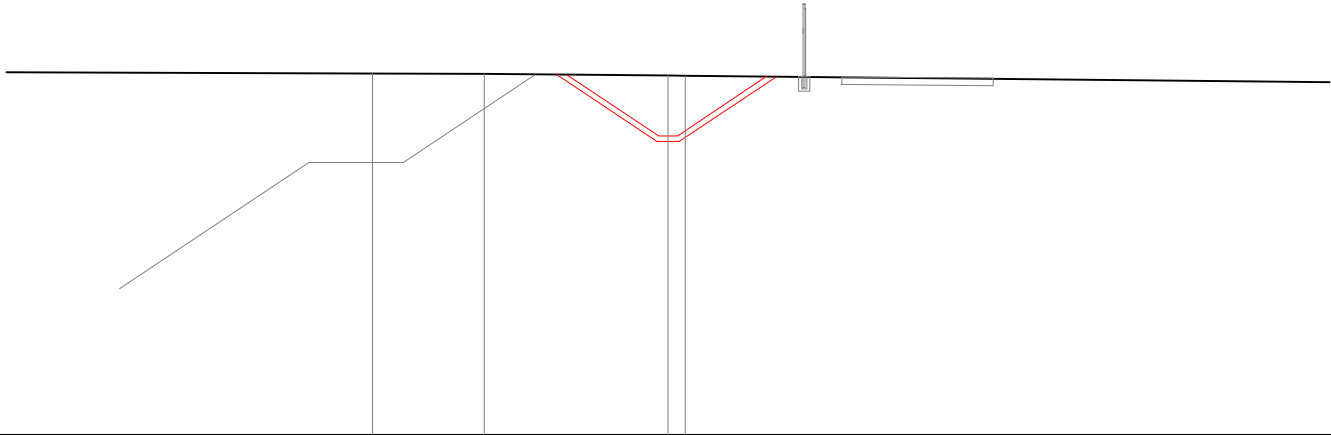

SCALA 1:200

QT.RIF. 250.00


PROGRESSIVE TERRENO					
QUOTE TERRENO		-259.56	-259.55	-259.51	-259.50
QUOTE PROGETTO				257.91	257.91
DIST. PARZIALI CANALE				2.42	2.35

SCAVI E BONIFICHE	
SBANCAMENTO	4.025 mq

SEZIONE N. : 53  
 QT. PROGETTO : 257.926  
 DIST.PROG. : 1+070.000  
 DIST.PREC. : 20.000  
 DIST.SUCC. : 20.000

SCALA 1:200

QT.RIF. 250.00

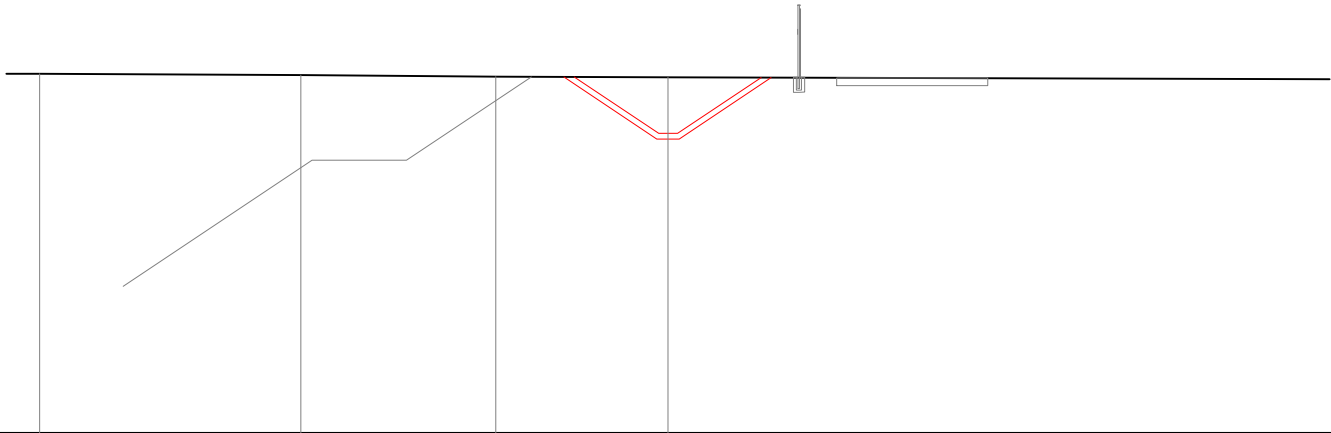


PROGRESSIVE TERRENO	-16.62	-9.71	-4.56	0.00
QUOTE TERRENO	-259.50	-259.47	-259.42	-259.41
QUOTE PROGETTO			259.42	257.93 257.93 257.93
DIST. PARZIALI CANALE			2.23	2.21

SCAVI E BONIFICHE	
SBANCAMENTO	4.040 mq

SEZIONE N. : 54  
 QT. PROGETTO : 257.940  
 DIST.PROG. : 1+090.000  
 DIST.PREC. : 20.000  
 DIST.SUCC. : 20.000

SCALA 1:200

QT.RIF. 250.00

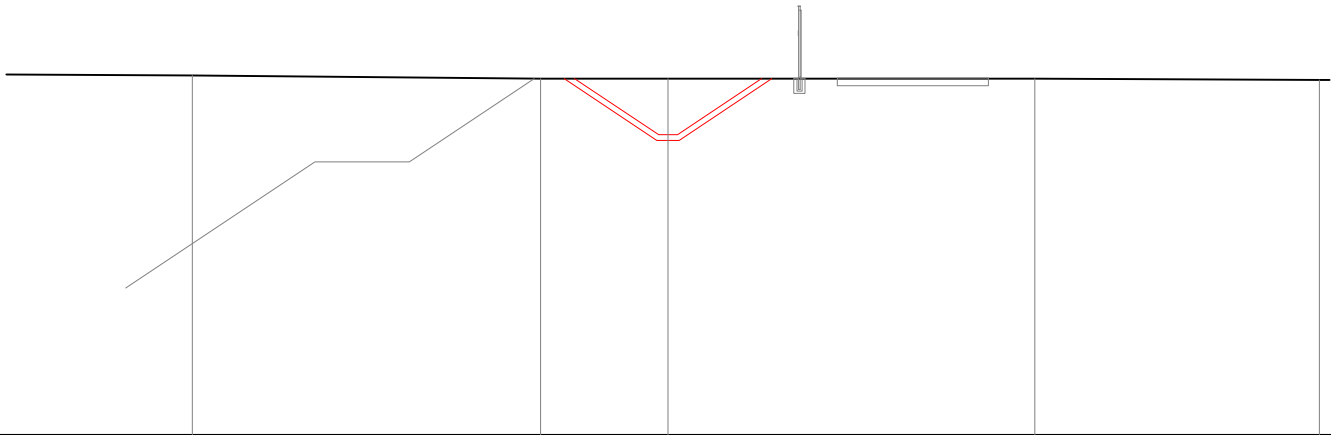

PROGRESSIVE TERRENO	-12.58	-3.37	0.00	-9.70
QUOTE TERRENO	-259.51	-259.42	-259.42	-259.43
QUOTE PROGETTO		259.42	257.94 257.94 257.94	259.42
DIST. PARZIALI CANALE		2.23	2.23	




SCAVI E BONIFICHE	
SBANCAMENTO	4.084 mq

SEZIONE N. : 55  
 QT. PROGETTO : 257.954  
 DIST.PROG. : 1+110.000  
 DIST.PREC. : 20.000  
 DIST.SUCC. : 20.000

SCALA 1:200


QT.RIF. 250.00

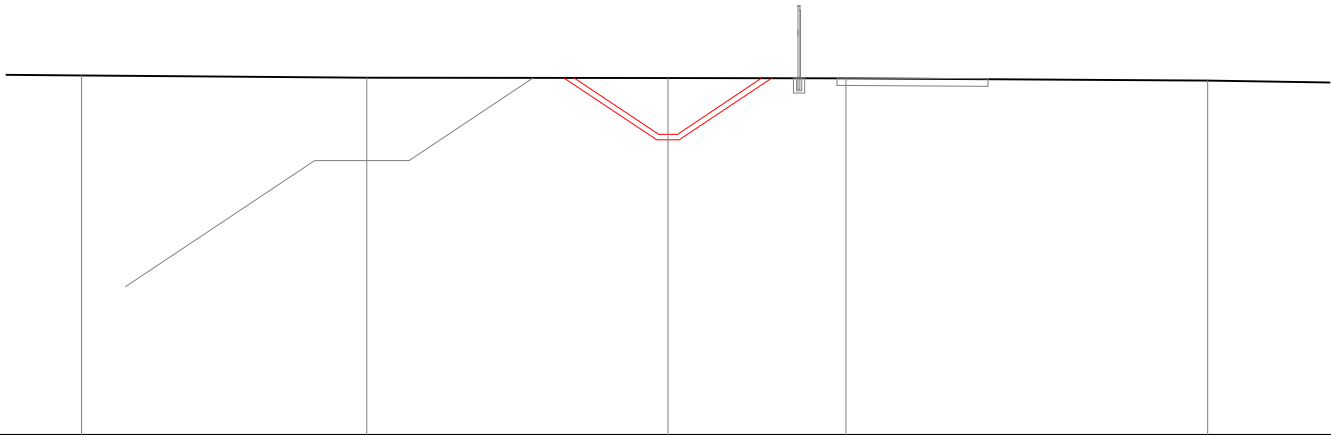

PROGRESSIVE TERRENO	-15.51	-7.97	0.00	4.71	14.27
QUOTE TERRENO	-259.50	-259.45	-259.44	-259.43	-259.37
QUOTE PROGETTO			259.44	257.95 257.95 257.95	259.43
DIST. PARZIALI CANALE			2.23	2.22	

SCAVI E BONIFICHE	
SBANCAMENTO	4.254 mq

SEZIONE N. : 56  
 QT. PROGETTO : 257.968  
 DIST.PROG. : 1+130.000  
 DIST.PREC. : 20.000  
 DIST.SUCC. : 20.000

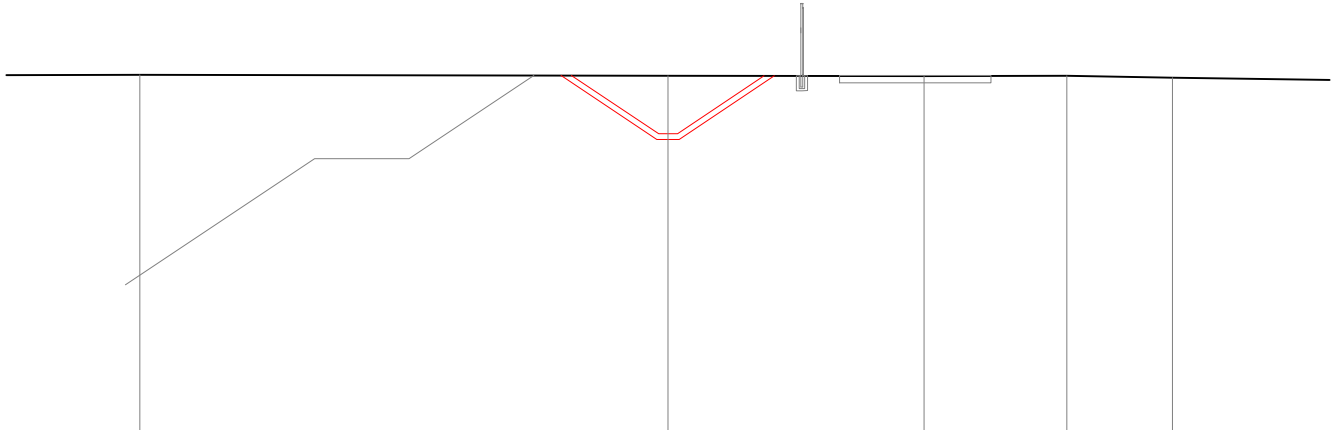


SCALA 1:200

QT.RIF. 250.00

PROGRESSIVE TERRENO	-13.97	0.00	6.77	10.54	13.35
QUOTE TERRENO	-259.53	-259.50	-259.49	-259.50	-259.45
QUOTE PROGETTO		259.51	257.97	257.97	257.97
DIST. PARZIALI CANALE		2.30	2.29		

SCAVI E BONIFICHE	
SBANCAMENTO	4.441 mq

SEZIONE N. : 57  
 QT. PROGETTO : 257.982  
 DIST.PROG. : 1+150.000  
 DIST.PREC. : 20.000  
 DIST.SUCC. : 20.000

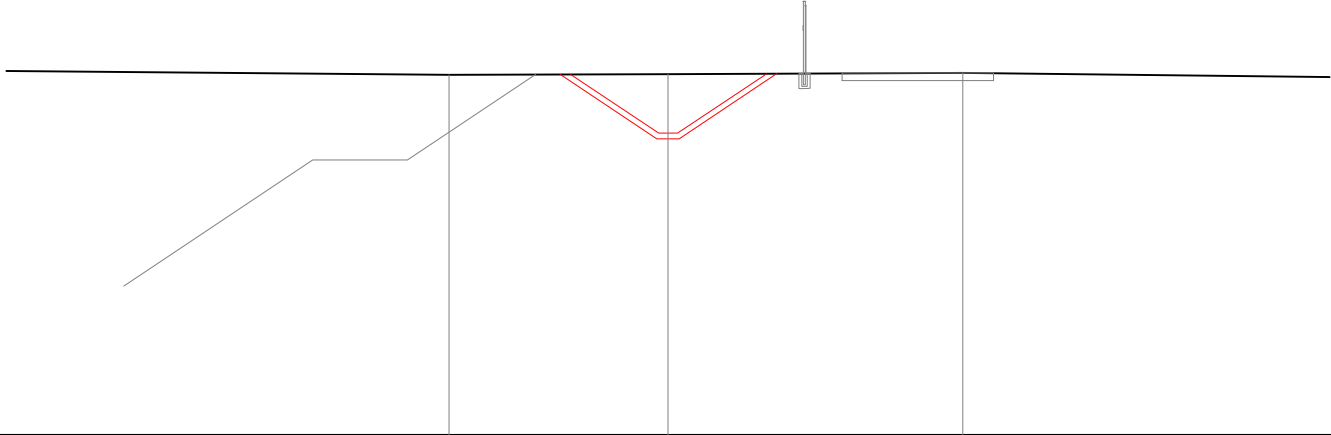


SCALA 1:200

QT.RIF. 250.00

PROGRESSIVE TERRENO	- 5.79	- 0.00	- 7.80
QUOTE TERRENO	- 259.52	- 259.54	- 259.57
QUOTE PROGETTO		259.54 257.98 257.98 257.98	259.55
DIST. PARZIALI CANALE		2.33	2.36

SCAVI E BONIFICHE	
SBANCAMENTO	3.269 mq

SEZIONE N. : 58  
 QT. PROGETTO : 257.996  
 DIST.PROG. : 1+170.000  
 DIST.PREC. : 20.000  
 DIST.SUCC. : 20.000

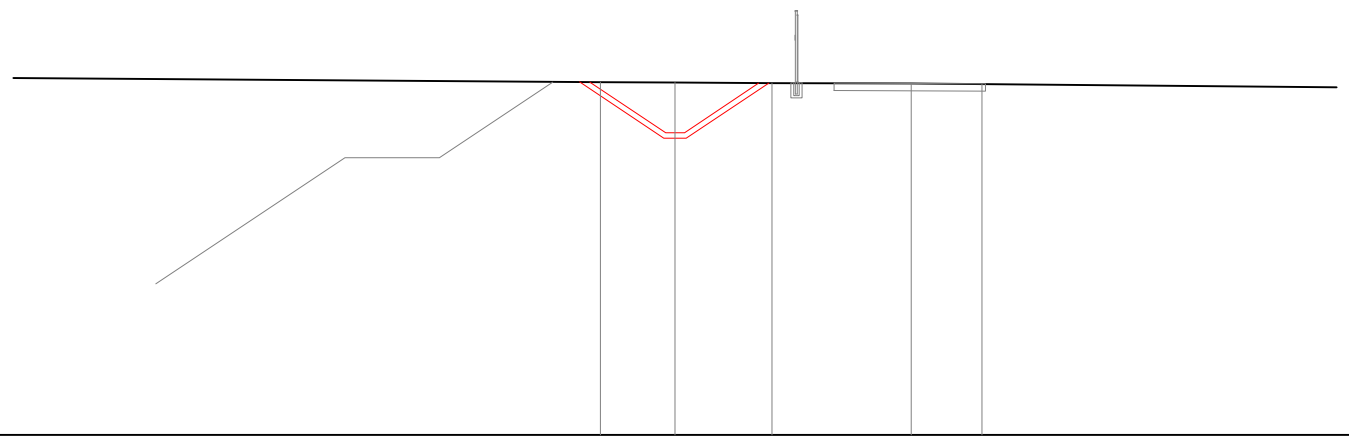

SCALA 1:200

QT.RIF. 250.00

PROGRESSIVE TERRENO						
QUOTE TERRENO						
QUOTE PROGETTO						
DIST. PARZIALI CANALE						


	259.33	259.33	259.32	259.30	259.29	259.28
	-1.97	-0.00	-2.57	-6.25	-8.12	
	2.00	1.96				

SCAVI E BONIFICHE	
SBANCAMENTO	3.030 mq

SEZIONE N. : 59  
 QT. PROGETTO : 258.010  
 DIST.PROG. : 1+190.000  
 DIST.PREC. : 20.000  
 DIST.SUCC. : 20.000

SCALA 1:200


QT.RIF. 250.00

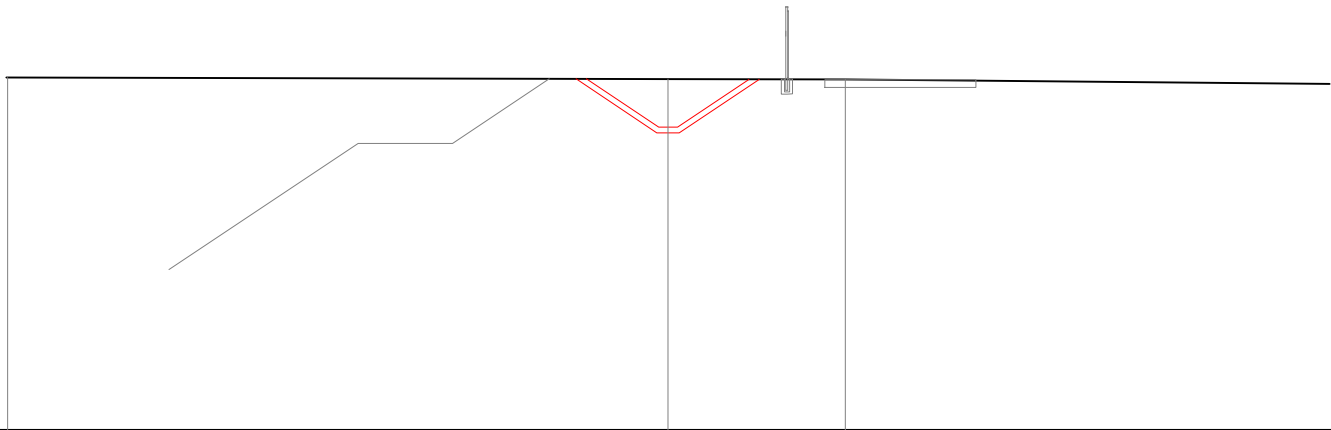

PROGRESSIVE TERRENO	-17.47	0.00	-4.69
QUOTE TERRENO	-259.32	-259.28	-259.27
QUOTE PROGETTO		259.28	258.01 258.01 258.01 259.27
DIST. PARZIALI CANALE		1.91	1.89

SCAVI E BONIFICHE	
SBANCAMENTO	3.326 mq

SEZIONE N. : 60  
 QT. PROGETTO : 258.024  
 DIST.PROG. : 1+210.000  
 DIST.PREC. : 20.000  
 DIST.SUCC. : 20.000

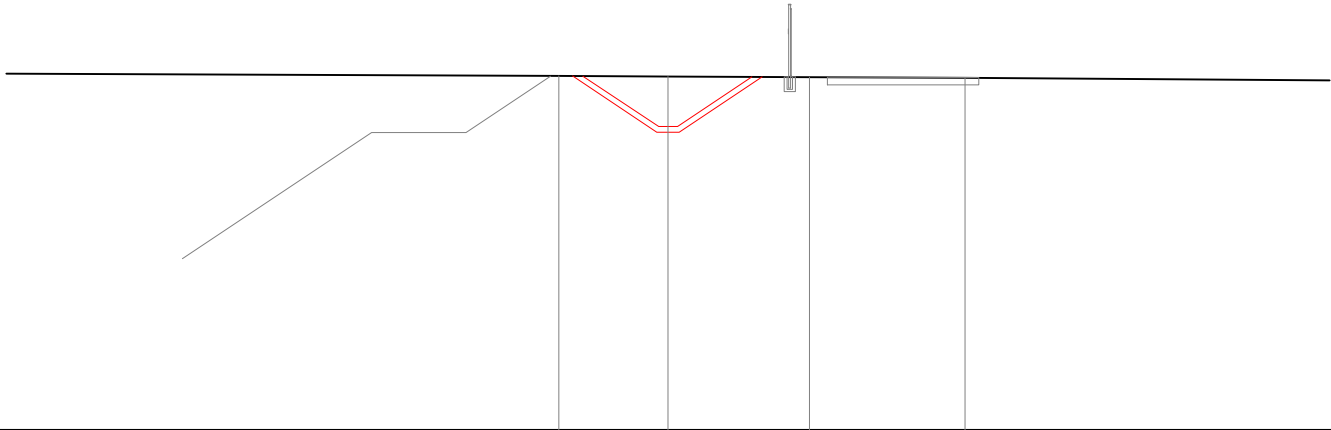


SCALA 1:200

QT.RIF. 250.00

PROGRESSIVE TERRENO			-2.89	0.00	3.74	7.86
QUOTE TERRENO		259.36	259.35	259.33	259.31	
QUOTE PROGETTO		259.36	258.02	258.02	258.02	259.34
DIST. PARZIALI CANALE		2.00	1.97			

SCAVI E BONIFICHE	
SBANCAMENTO	3.674 mq

SEZIONE N. : 61  
 QT. PROGETTO : 258.038  
 DIST.PROG. : 1+230.000  
 DIST.PREC. : 20.000  
 DIST.SUCC. : 20.000

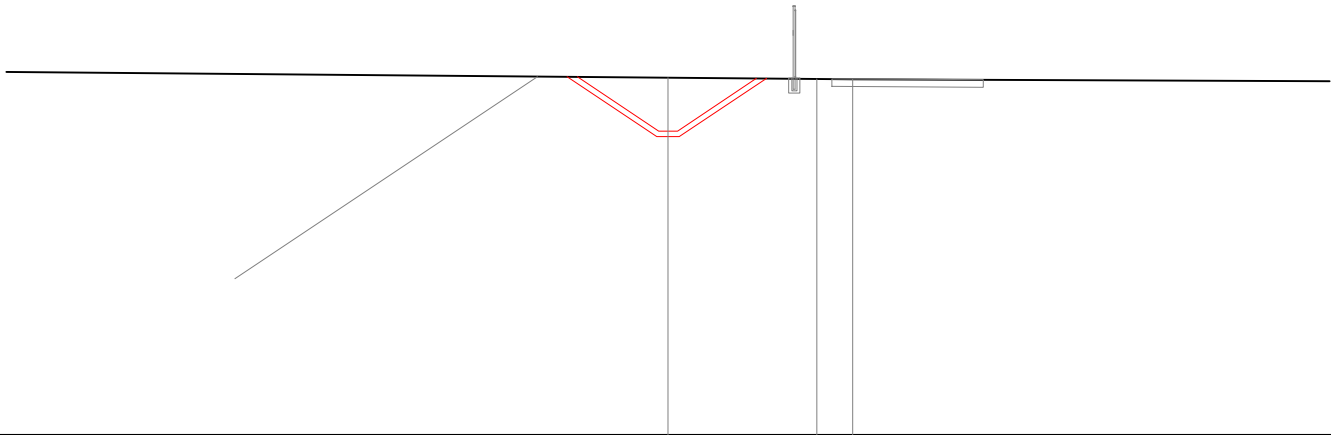


SCALA 1:200

QT.RIF. 250.00

PROGRESSIVE TERRENO				
QUOTE TERRENO				
QUOTE PROGETTO		259.47	258.04 258.04 258.04	259.43
DIST. PARZIALI CANALE		2.15	2.09	

SCAVI E BONIFICHE	
SBANCAMENTO	4.720 mq

SEZIONE N. : 62  
 QT. PROGETTO : 258.052  
 DIST.PROG. : 1+250.000  
 DIST.PREC. : 20.000  
 DIST.SUCC. : 20.000

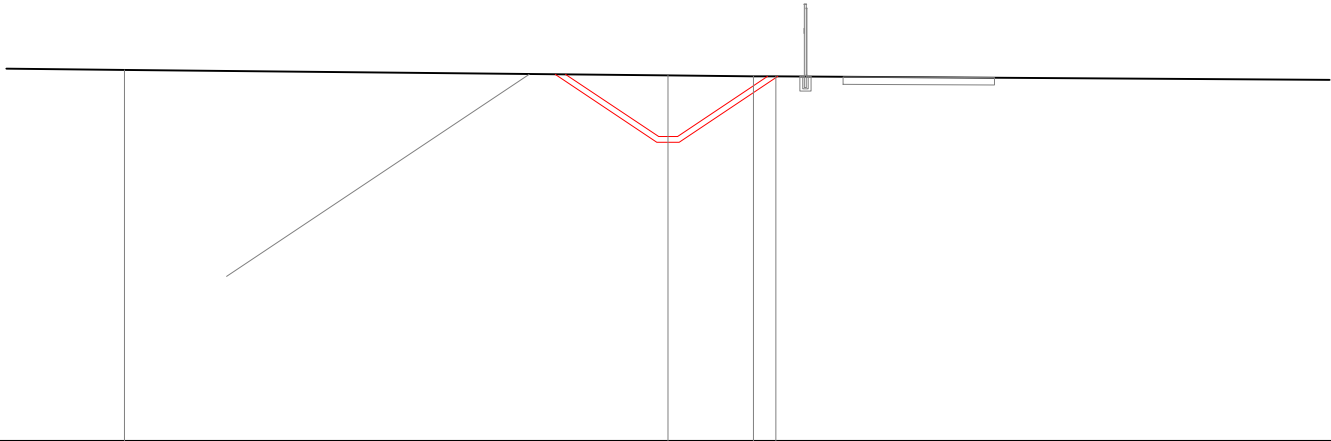

SCALA 1:200


QT.RIF. 250.00

PROGRESSIVE TERRENO	-14.38	0.00	2.26	2.85
QUOTE TERRENO	259.81	259.67	259.64	259.64
QUOTE PROGETTO		259.69	258.05 258.05 258.05	259.64
DIST. PARZIALI CANALE		2.46	2.38	



SCAVI E BONIFICHE	
SBANCAMENTO	5.262 mq

SEZIONE N. : 63  
 QT. PROGETTO : 258.066  
 DIST.PROG. : 1+270.000  
 DIST.PREC. : 20.000  
 DIST.SUCC. : 20.000

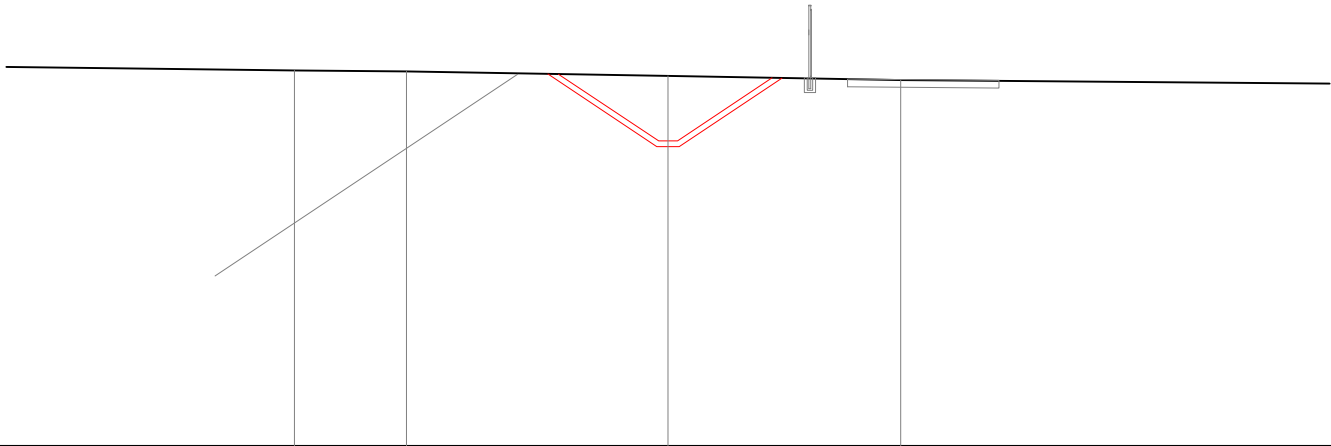


SCALA 1:200

QT.RIF. 250.00

PROGRESSIVE TERRENO	-9.89	-6.92	0.00	-6.15
QUOTE TERRENO	-259.93	-259.90	-259.78	-259.68
QUOTE PROGETTO			259.83 258.07 258.07 258.07	259.74
DIST. PARZIALI CANALE			2.65	2.50

SCAVI E BONIFICHE	
SBANCAMENTO	5.186 mq

SEZIONE N. : 64  
 QT. PROGETTO : 258.080  
 DIST.PROG. : 1+290.000  
 DIST.PREC. : 20.000  
 DIST.SUCC. : 20.000

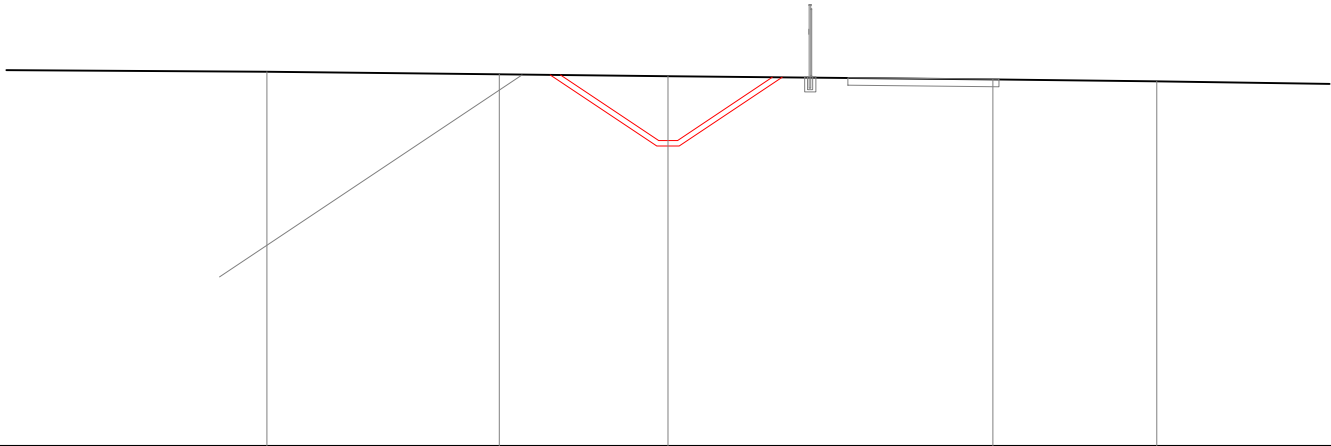


SCALA 1:200

QT.RIF. 250.00

PROGRESSIVE TERRENO		-10.61	-4.46	0.00		8.59	12.93
QUOTE TERRENO		-259.89	-259.83	-259.78		-259.69	-259.64
QUOTE PROGETTO			259.81	258.08 258.08 258.08	259.75		
DIST. PARZIALI CANALE			2.59	2.51			

SCAVI E BONIFICHE	
SBANCAMENTO	4.948 mq

SEZIONE N. : 65  
 QT. PROGETTO : 258.094  
 DIST.PROG. : 1+310.000  
 DIST.PREC. : 20.000  
 DIST.SUCC. : 20.000

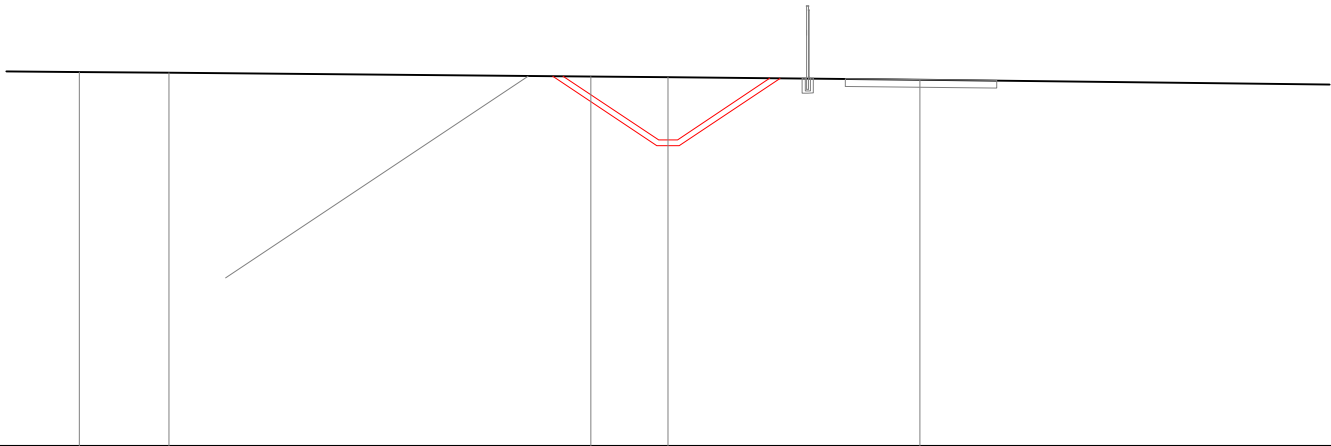


SCALA 1:200

QT.RIF. 250.00

PROGRESSIVE TERRENO	-15.58	-13.20		-2.04	0.00		-6.67
QUOTE TERRENO	-259.89	-259.87		-259.77	-259.75		-259.68
QUOTE PROGETTO				259.78	258.09 258.09 258.09		259.72
DIST. PARZIALI CANALE				2.53	2.44		

SCAVI E BONIFICHE	
SBANCAMENTO	4.894 mq

SEZIONE N. : 66  
 QT. PROGETTO : 258.108  
 DIST.PROG. : 1+330.000  
 DIST.PREC. : 20.000  
 DIST.SUCC. : 20.000

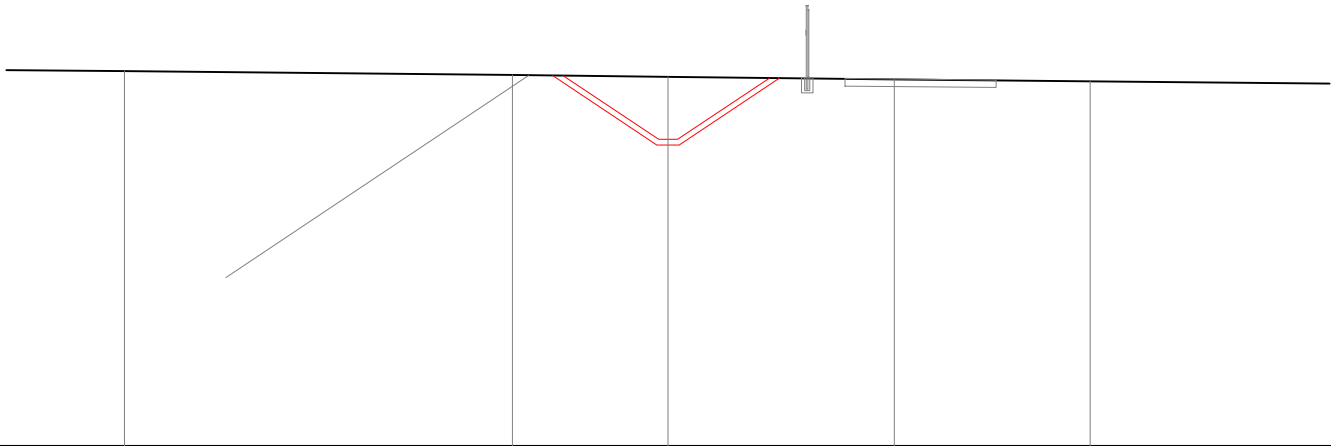

SCALA 1:200

QT.RIF. 250.00


PROGRESSIVE TERRENO	-14.38	-4.12	0.00	-5.98	11.16
QUOTE TERRENO	-259.92	-259.81	-259.76	-259.69	-259.64
QUOTE PROGETTO		259.79	258.11 258.11 258.11	259.73	
DIST. PARZIALI CANALE		2.53	2.43		

SCAVI E BONIFICHE	
SBANCAMENTO	5.070 mq

SEZIONE N. : 67  
 QT. PROGETTO : 258.122  
 DIST.PROG. : 1+350.000  
 DIST.PREC. : 20.000  
 DIST.SUCC. : 20.000

SCALA 1:200

QT.RIF. 250.00

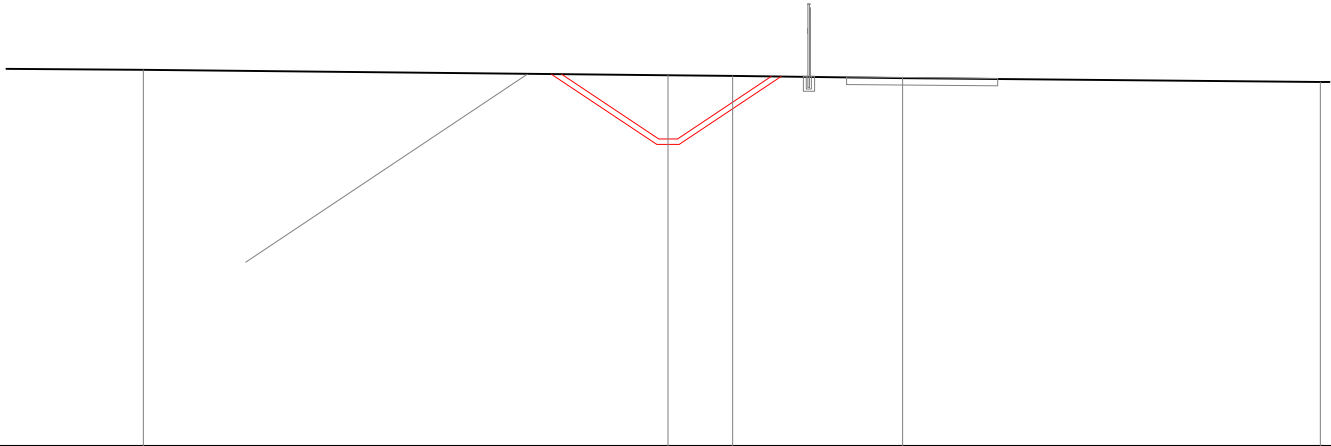


PROGRESSIVE TERRENO		-13.88		0.00	1.71	6.21	
QUOTE TERRENO		259.95		259.80	259.78	259.73	
QUOTE PROGETTO			259.83	258.12	258.12	259.77	
DIST. PARZIALI CANALE			2.56		2.47		

SCAVI E BONIFICHE	
SBANCAMENTO	5.082 mq

SEZIONE N. : 68  
 QT. PROGETTO : 258.136  
 DIST.PROG. : 1+370.000  
 DIST.PREC. : 20.000  
 DIST.SUCC. : 20.000

SCALA 1:200


QT.RIF. 251.00

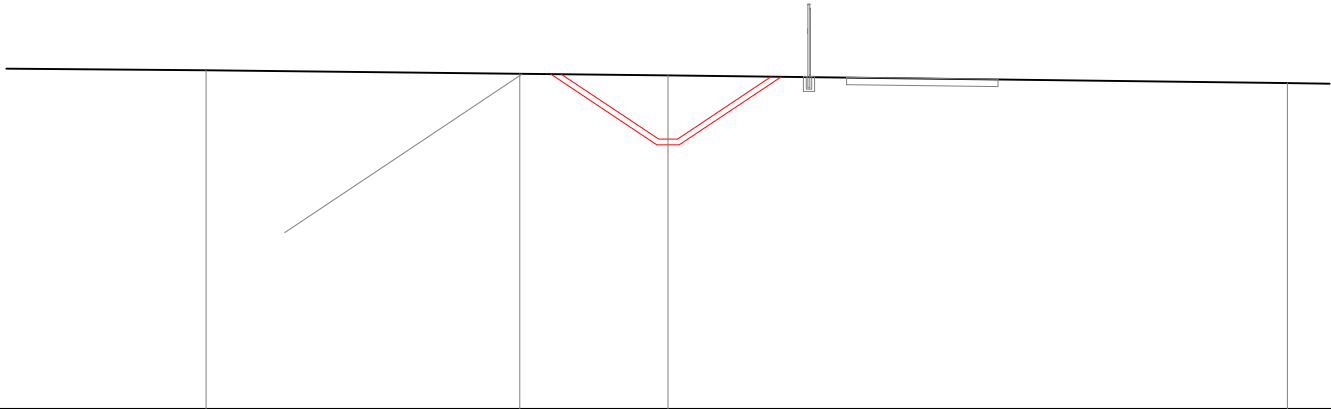

PROGRESSIVE TERRENO	-12.22	-3.92	0.00	16.38
QUOTE TERRENO	259.95	259.87	259.82	259.62
QUOTE PROGETTO		259.85	258.14 258.14 258.14	259.79
DIST. PARZIALI CANALE		2.58	2.47	

SCAVI E BONIFICHE	
SBANCAMENTO	5.177 mq

SEZIONE N. : 69  
 QT. PROGETTO : 258.150  
 DIST.PROG. : 1+390.000  
 DIST.PREC. : 20.000  
 DIST.SUCC. : 20.000

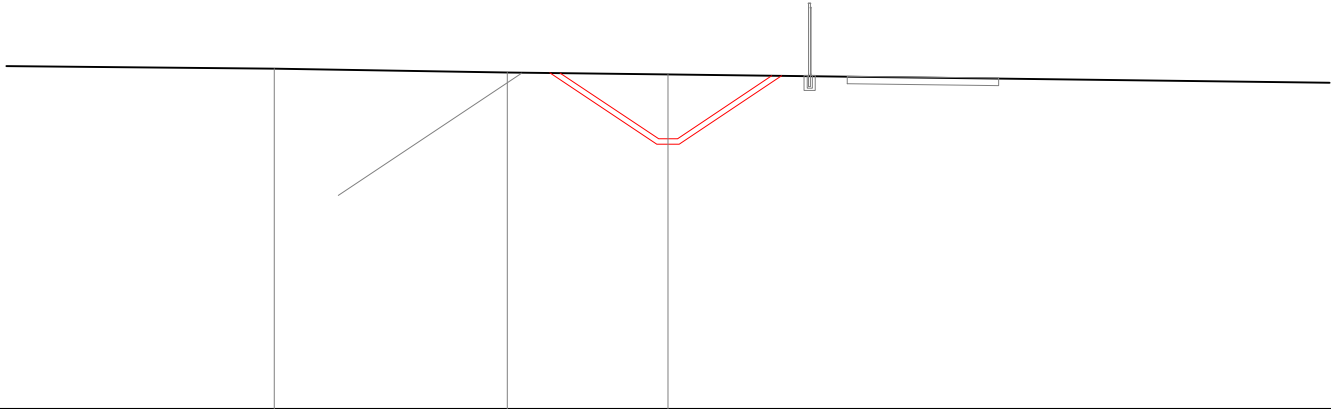


SCALA 1:200

QT.RIF. 251.00

PROGRESSIVE TERRENO		-10.42	-4.25	0.00	
QUOTE TERRENO		-260.00	-259.90	-259.85	
QUOTE PROGETTO			259.88	258.15 258.15 258.15	259.81
DIST. PARZIALI CANALE			2.60	2.49	

SCAVI E BONIFICHE	
SBANCAMENTO	5.577 mq

SEZIONE N. : 70  
 QT. PROGETTO : 258.164  
 DIST.PROG. : 1+410.000  
 DIST.PREC. : 20.000  
 DIST.SUCC. : 20.000

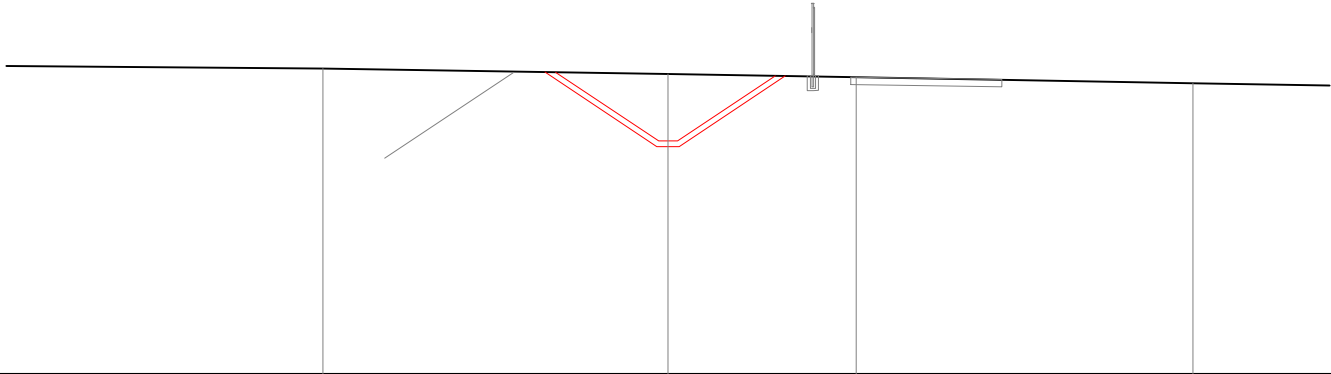

SCALA 1:200

QT.RIF. 252.00

PROGRESSIVE TERRENO	-9.13	0.00	4.98	13.88
QUOTE TERRENO	-260.08	-259.93	-259.85	-259.69
QUOTE PROGETTO		259.98	258.16 258.16 258.16	259.89
DIST. PARZIALI CANALE		2.72	2.58	




SCAVI E BONIFICHE	
SBANCAMENTO	5.643 mq

SEZIONE N. : 71  
 QT. PROGETTO : 258.178  
 DIST.PROG. : 1+430.000  
 DIST.PREC. : 20.000  
 DIST.SUCC. : 20.000

SCALA 1:200


QT.RIF. 252.00

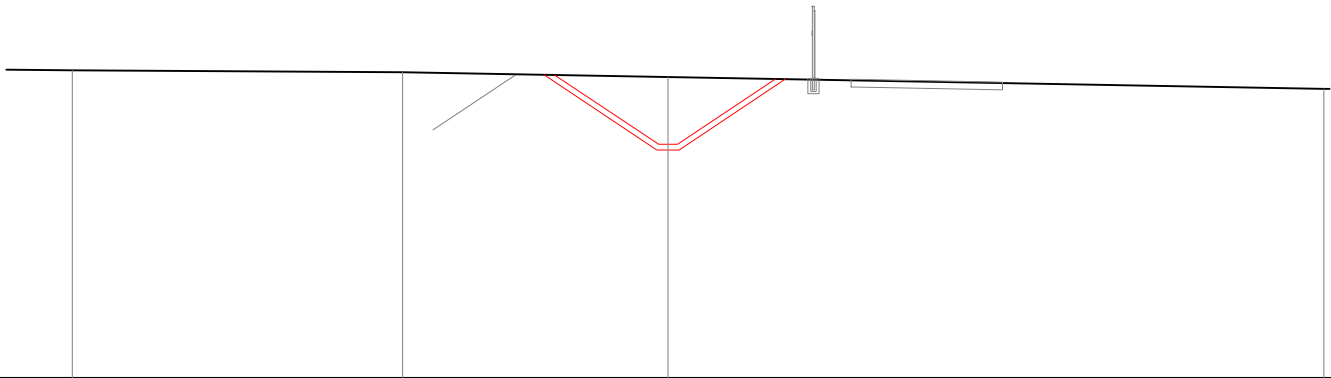

PROGRESSIVE TERRENO		-15.76	-7.02	0.00	
QUOTE TERRENO		-260.14	-260.09	-259.96	
QUOTE PROGETTO				260.01	258.18 258.18 258.18
DIST. PARZIALI CANALE				2.75	2.59

SCAVI E BONIFICHE	
SBANCAMENTO	6.242 mq

SEZIONE N. : 72  
 QT. PROGETTO : 258.192  
 DIST.PROG. : 1+450.000  
 DIST.PREC. : 20.000  
 DIST.SUCC. : 20.000

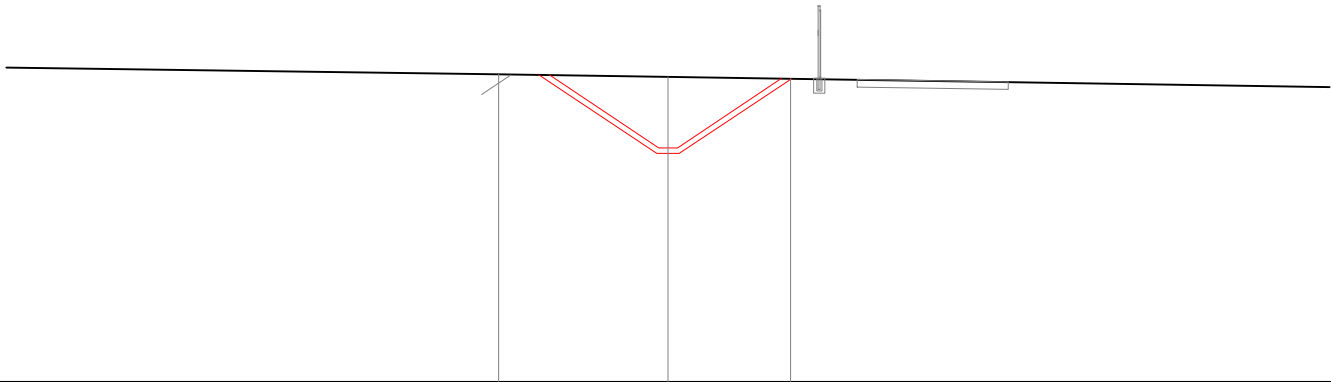


SCALA 1:200

QT.RIF. 252.00

PROGRESSIVE TERRENO		-4.48	0.00	-3.24
QUOTE TERRENO		260.14	260.07	260.02
QUOTE PROGETTO		260.12	258.19 258.19 258.19	260.03
DIST. PARZIALI CANALE			2.89	2.75

SCAVI E BONIFICHE	
SBANCAMENTO	6.160 mq

SEZIONE N. : 73  
 QT. PROGETTO : 258.206  
 DIST.PROG. : 1+470.000  
 DIST.PREC. : 20.000  
 DIST.SUCC. : 20.000

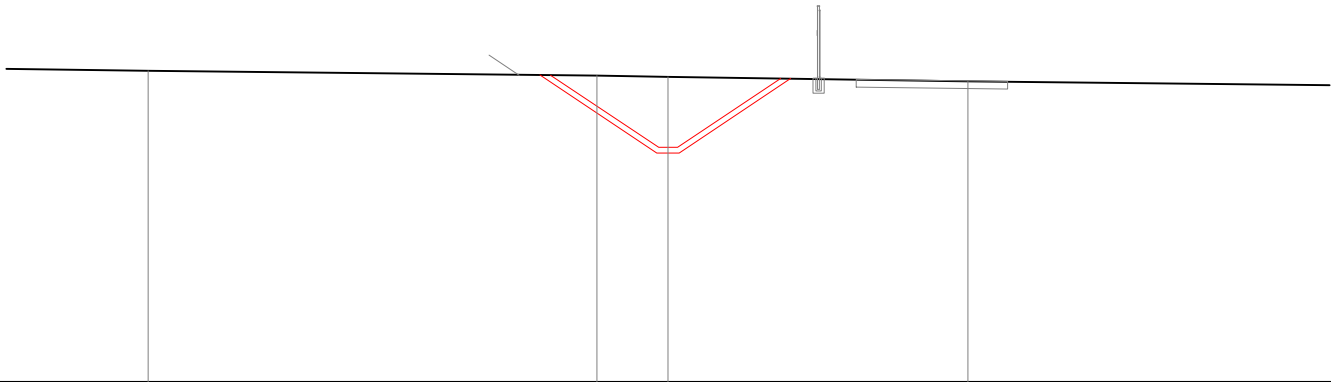

SCALA 1:200

QT.RIF. 252.00


PROGRESSIVE TERRENO	-13.75	-1.88	-0.00	-7.93
QUOTE TERRENO	-260.23	-260.10	-260.07	-259.95
QUOTE PROGETTO		260.12	258.21 258.21 258.21	260.03
DIST. PARZIALI CANALE		2.86	2.73	

SCAVI E BONIFICHE	
SBANCAMENTO	6.160 mq

SEZIONE N. : 74  
 QT. PROGETTO : 258.220  
 DIST.PROG. : 1+490.000  
 DIST.PREC. : 20.000  
 DIST.SUCC. : 20.000

SCALA 1:200


QT.RIF. 252.00

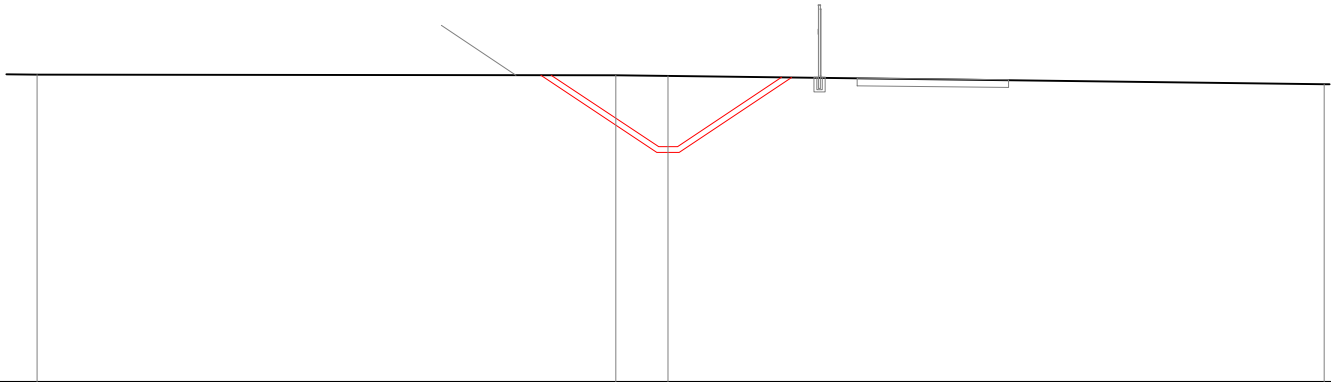

PROGRESSIVE TERRENO					
QUOTE TERRENO	-260.13	-16.69		-260.11	-1.38
QUOTE PROGETTO			260.11	258.22	258.22
DIST. PARZIALI CANALE			2.84	2.75	260.06

SCAVI E BONIFICHE	
SBANCAMENTO	7.140 mq

SEZIONE N. : 75  
 QT. PROGETTO : 258.234  
 DIST.PROG. : 1+510.000  
 DIST.PREC. : 20.000  
 DIST.SUCC. : 20.000

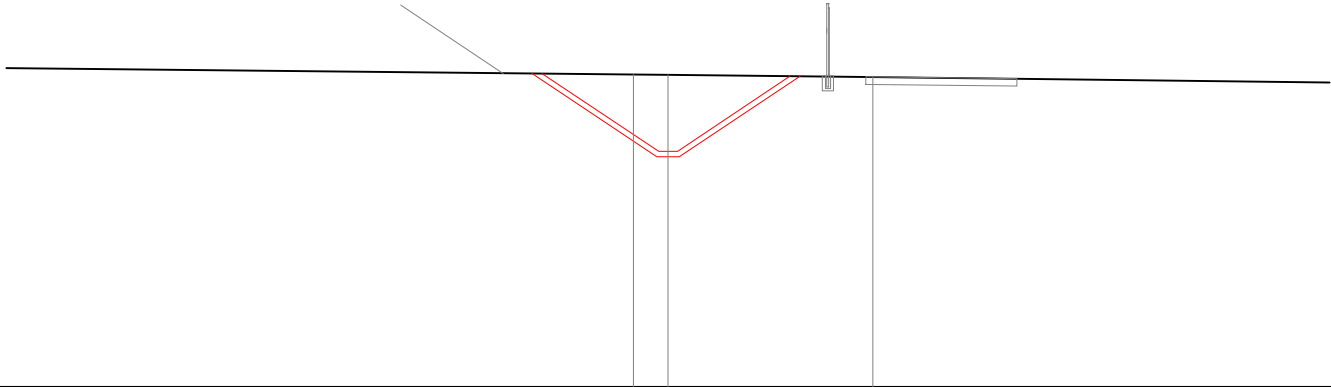


SCALA 1:200

QT.RIF. 252.00

PROGRESSIVE TERRENO					
QUOTE TERRENO			-260.27	-260.26	-260.20
QUOTE PROGETTO		260.29	258.23	258.23	260.22
DIST. PARZIALI CANALE		3.08		2.98	

SCAVI E BONIFICHE	
SBANCAMENTO	8.250 mq

SEZIONE N. : 76  
 QT. PROGETTO : 258.248  
 DIST.PROG. : 1+530.000  
 DIST.PREC. : 20.000  
 DIST.SUCC. : 20.000

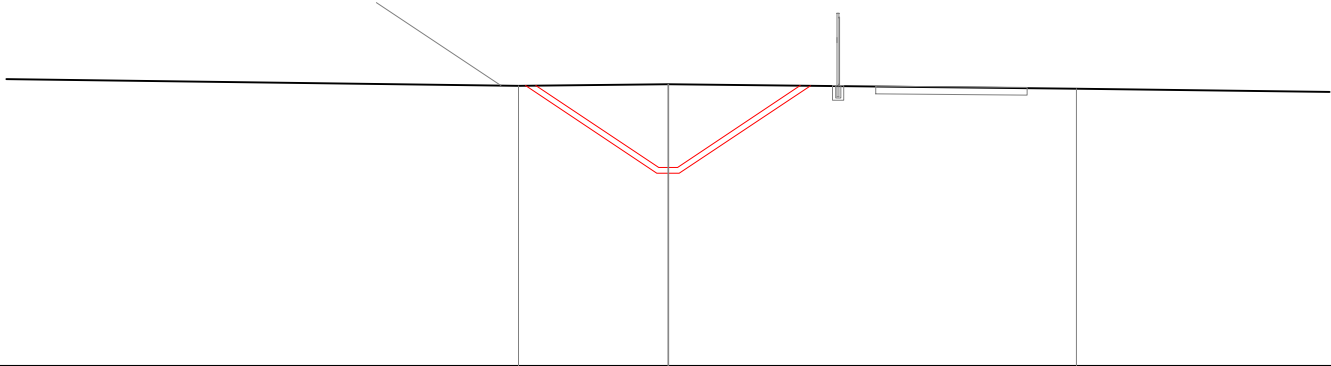


SCALA 1:200

QT.RIF. 253.00

PROGRESSIVE TERRENO					
QUOTE TERRENO		-260.41	-260.45	-260.45	-260.33
QUOTE PROGETTO		260.42	258.25	258.25	260.41
DIST. PARZIALI CANALE		3.25	3.25		

SCAVI E BONIFICHE	
SBANCAMENTO	8.349 mq

SEZIONE N. : 77  
 QT. PROGETTO : 258.262  
 DIST.PROG. : 1+550.000  
 DIST.PREC. : 20.000  
 DIST.SUCC. : 20.000

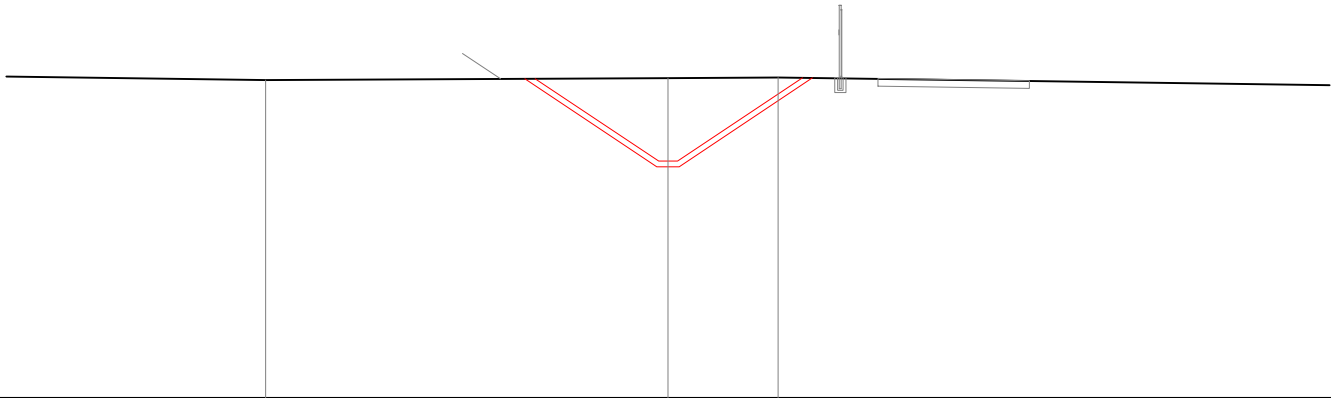

SCALA 1:200

QT.RIF. 252.00

PROGRESSIVE TERRENO				
QUOTE TERRENO				
QUOTE PROGETTO				
DIST. PARZIALI CANALE				

- 260.40 - - 10.65

260.44

- 260.46 - 0.00

258.26  
258.26  
258.26

- 260.48 - 2.91


260.47

3.27

3.30

SCAVI E BONIFICHE	
SBANCAMENTO	7.176 mq

SEZIONE N. : 78  
 QT. PROGETTO : 258.276  
 DIST.PROG. : 1+570.000  
 DIST.PREC. : 20.000  
 DIST.SUCC. : 20.000

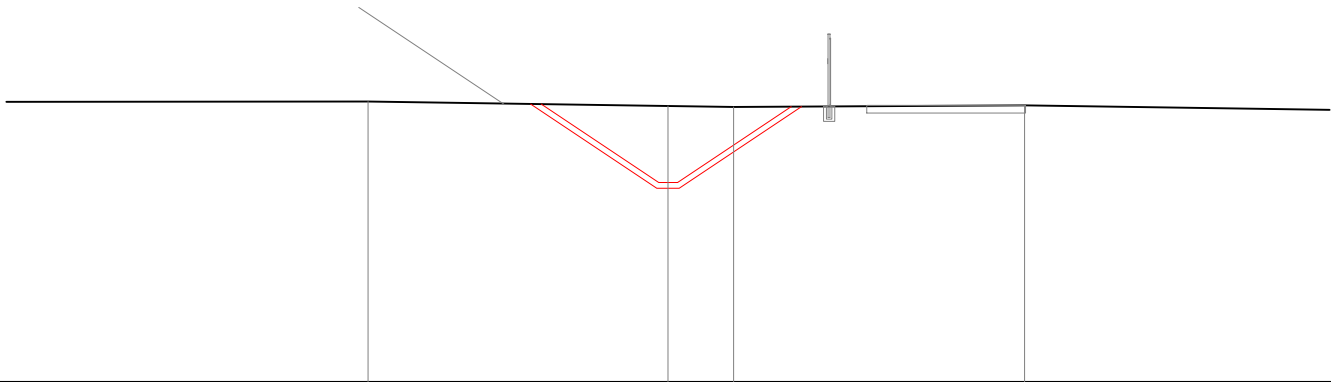

SCALA 1:200

QT.RIF. 253.00

PROGRESSIVE TERRENO		-7.93		0.00	-1.74		-9.43
QUOTE TERRENO		-260.41		-260.30	-260.28		-260.31
QUOTE PROGETTO			260.35	258.28	258.28	260.28	
DIST. PARZIALI CANALE			3.11		3.01		










SCAVI E BONIFICHE	
SBANCAMENTO	5.847 mq

SEZIONE N. : 82  
 QT. PROGETTO : 258.332  
 DIST.PROG. : 1+650.000  
 DIST.PREC. : 20.000  
 DIST.SUCC. : 20.000

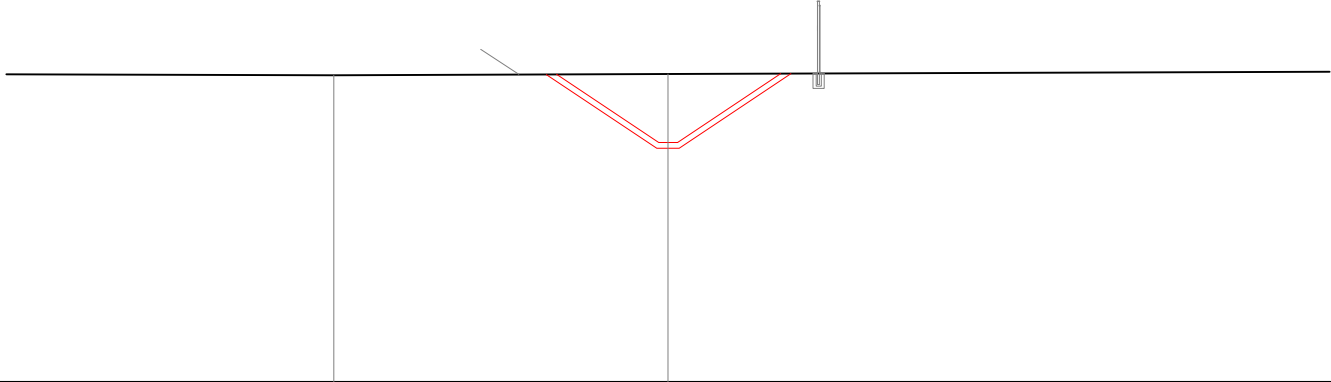

SCALA 1:200

QT.RIF. 252.00


PROGRESSIVE TERRENO	-8.84	0.00
QUOTE TERRENO	-260.11	-260.14
QUOTE PROGETTO		260.13 258.33 258.33 258.33
DIST. PARZIALI CANALE		2.70 2.73

SCAVI E BONIFICHE	
SBANCAMENTO	4.413 mq
RILEVATI	
RIEMPIMENTO	0.646 mq

SEZIONE N. : 83  
 QT. PROGETTO : 258.346  
 DIST.PROG. : 1+670.000  
 DIST.PREC. : 20.000  
 DIST.SUCC. : 20.000

SCALA 1:200

QT.RIF. 253.00

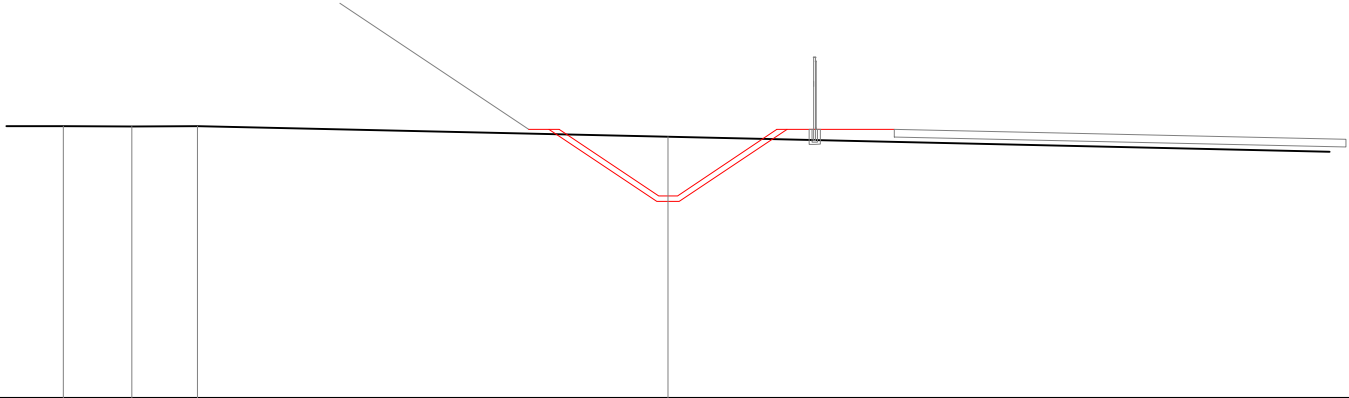

PROGRESSIVE TERRENO								
QUOTE TERRENO								
QUOTE PROGETTO								
DIST. PARZIALI CANALE								

-16.00

-14.18

-12.45

-0.00

-260.19

-260.18

-260.19

-259.91

260.10

260.10

258.35

258.35

258.35

260.10

260.10

0.80


2.63

2.63

1.75

SCAVI E BONIFICHE	
SBANCAMENTO	1.324 mq
RILEVATI	
RIEMPIMENTO	4.245 mq

SEZIONE N. : 84  
 QT. PROGETTO : 258.360  
 DIST.PROG. : 1+690.000  
 DIST.PREC. : 20.000  
 DIST.SUCC. : 20.000

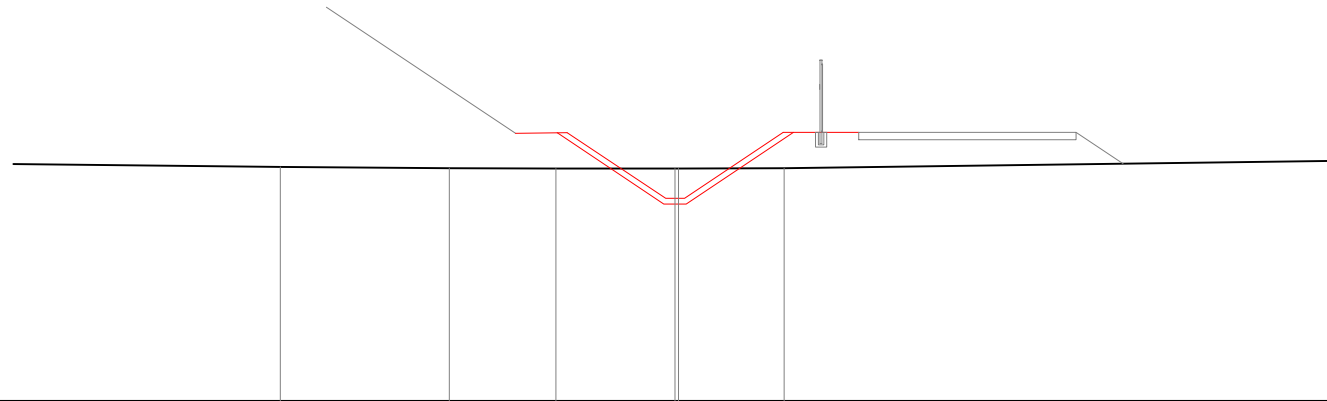


SCALA 1:200

QT.RIF. 253.00

PROGRESSIVE TERRENO		-10.44						
QUOTE TERRENO		-259.19	-259.15	-259.15	-259.15	-259.15	-259.15	-259.15
QUOTE PROGETTO				260.08	260.10	258.36	260.10	260.10
DIST. PARZIALI CANALE				1.36	2.61	2.61	1.70	

SCAVI E BONIFICHE	
SBANCAMENTO	6.608 mq

SEZIONE N. : 85  
 QT. PROGETTO : 258.374  
 DIST.PROG. : 1+710.000  
 DIST.PREC. : 20.000  
 DIST.SUCC. : 20.000

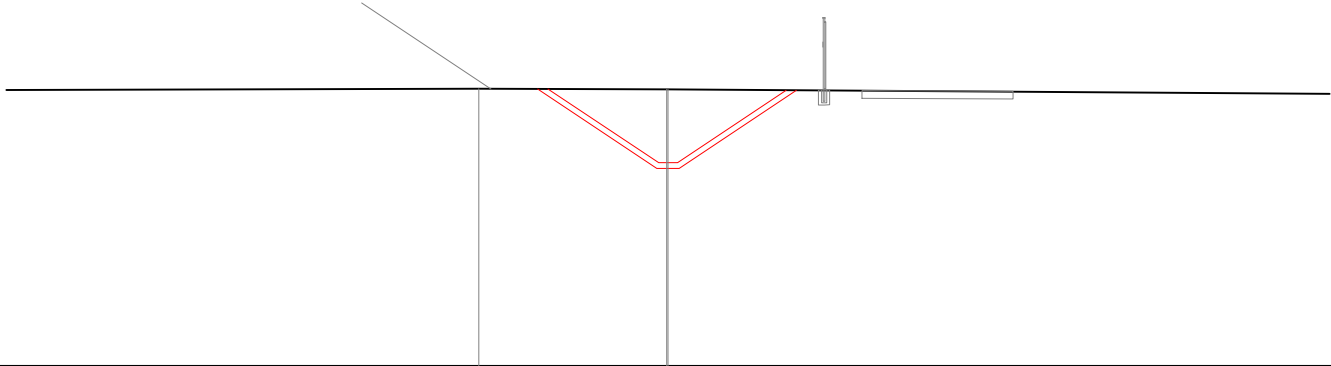


SCALA 1:200

QT.RIF. 253.00

PROGRESSIVE TERRENO				
QUOTE TERRENO		-260.33	-5.00	
QUOTE PROGETTO		260.33	258.37	260.29
DIST. PARZIALI CANALE		2.93	2.88	

SCAVI E BONIFICHE	
SBANCAMENTO	9.842 mq

SEZIONE N. : 86  
 QT. PROGETTO : 258.424  
 DIST.PROG. : 1+730.000  
 DIST.PREC. : 20.000  
 DIST.SUCC. : 20.000

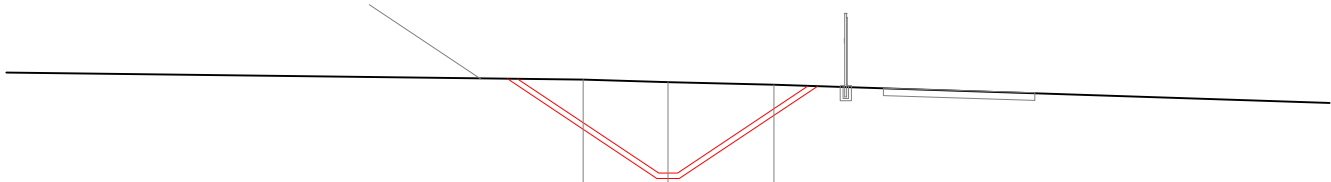

SCALA 1:200


QT.RIF. 253.00

PROGRESSIVE TERRENO				
QUOTE TERRENO		-2.25	0.00	-2.80
QUOTE PROGETTO	260.91	260.89	260.83	260.75
DIST. PARZIALI CANALE		3.73	3.45	



SCAVI E BONIFICHE	
SBANCAMENTO	8.803 mq

SEZIONE N. : 87  
 QT. PROGETTO : 258.494  
 DIST.PROG. : 1+750.000  
 DIST.PREC. : 20.000  
 DIST.SUCC. : 20.000

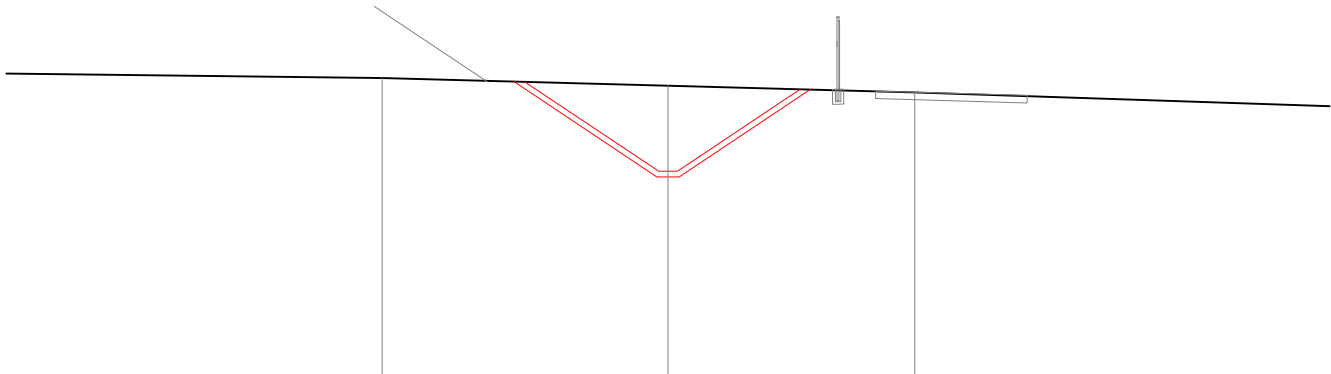


SCALA 1:200

QT.RIF. 253.00

PROGRESSIVE TERRENO		-7.56	0.00	6.53
QUOTE TERRENO		260.96	260.75	260.58
QUOTE PROGETTO			260.85	260.66
DIST. PARZIALI CANALE			3.54	3.25

SCAVI E BONIFICHE	
SBANCAMENTO	7.914 mq

SEZIONE N. : 88  
 QT. PROGETTO : 258.564  
 DIST.PROG. : 1+770.000  
 DIST.PREC. : 20.000  
 DIST.SUCC. : 20.000

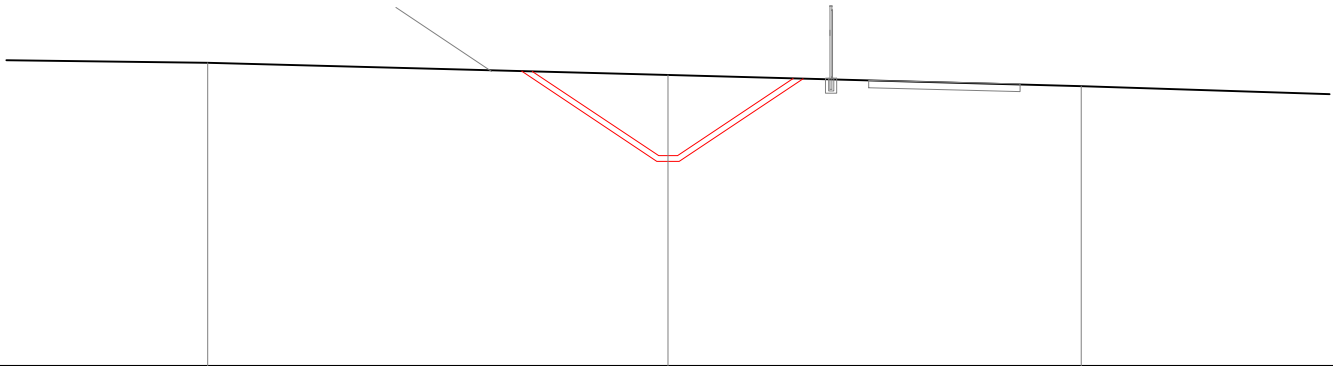

SCALA 1:200

QT.RIF. 253.00


PROGRESSIVE TERRENO	-12.18	0.00	10.93
QUOTE TERRENO	261.02	260.69	260.40
QUOTE PROGETTO		260.79	260.61
DIST. PARZIALI CANALE		3.34	3.06

SCAVI E BONIFICHE	
SBANCAMENTO	7.163 mq

SEZIONE N. : 89  
 QT. PROGETTO : 258.634  
 DIST.PROG. : 1+790.000  
 DIST.PREC. : 20.000  
 DIST.SUCC. : 20.000

SCALA 1:200


QT.RIF. 253.00

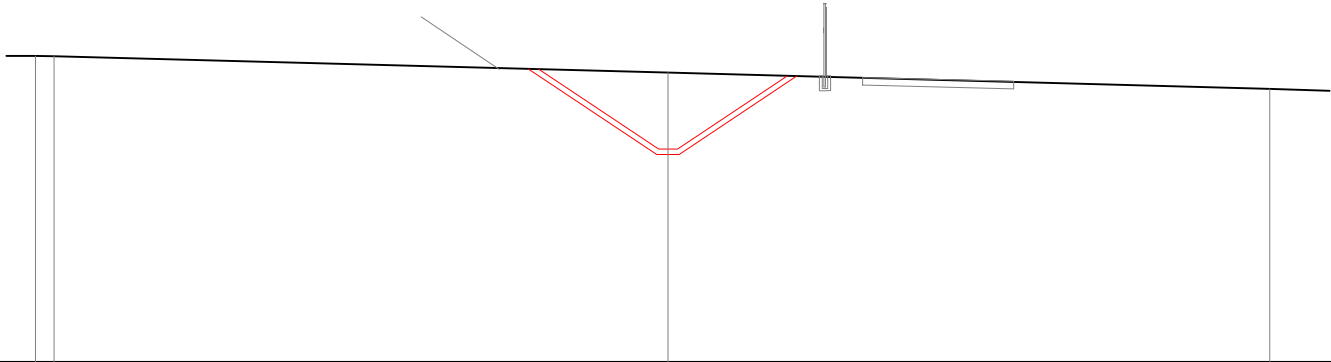

PROGRESSIVE TERRENO	-16.73	-16.24	-0.00	-15.92
QUOTE TERRENO	-261.09	-261.09	-260.65	-260.22
QUOTE PROGETTO		260.74	258.63 258.63 258.63	260.57
DIST. PARZIALI CANALE		3.16	2.90	

SCAVI E BONIFICHE	
SBANCAMENTO	7.258 mq

SEZIONE N. : 90  
 QT. PROGETTO : 258.704  
 DIST.PROG. : 1+810.000  
 DIST.PREC. : 20.000  
 DIST.SUCC. : 20.000

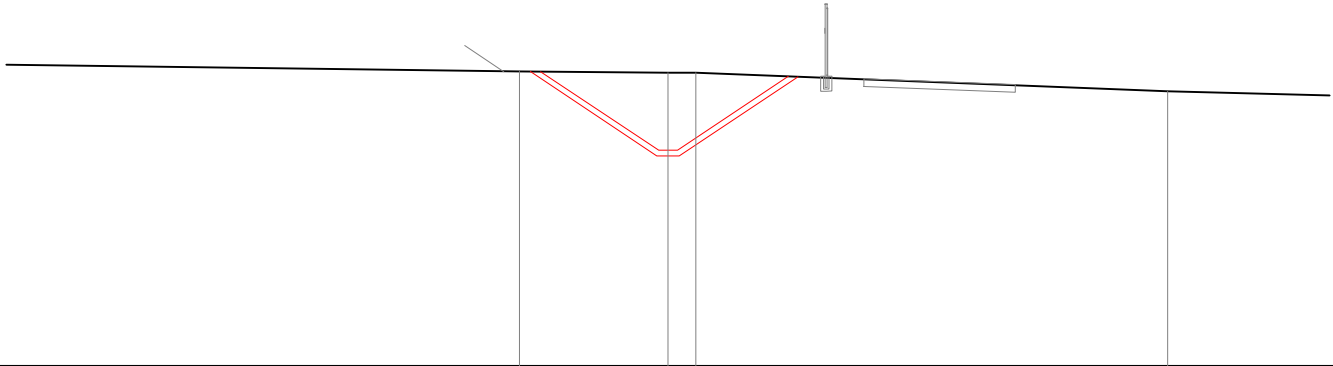


SCALA 1:200

QT.RIF. 253.00

PROGRESSIVE TERRENO					
QUOTE TERRENO		-3.93	0.00		-13.22
QUOTE PROGETTO		260.78	258.70 258.70 258.70	260.66	
DIST. PARZIALI CANALE		3.12	2.93		

SCAVI E BONIFICHE	
SBANCAMENTO	5.888 mq

SEZIONE N. : 91  
 QT. PROGETTO : 258.774  
 DIST.PROG. : 1+830.000  
 DIST.PREC. : 20.000  
 DIST.SUCC. : 20.000

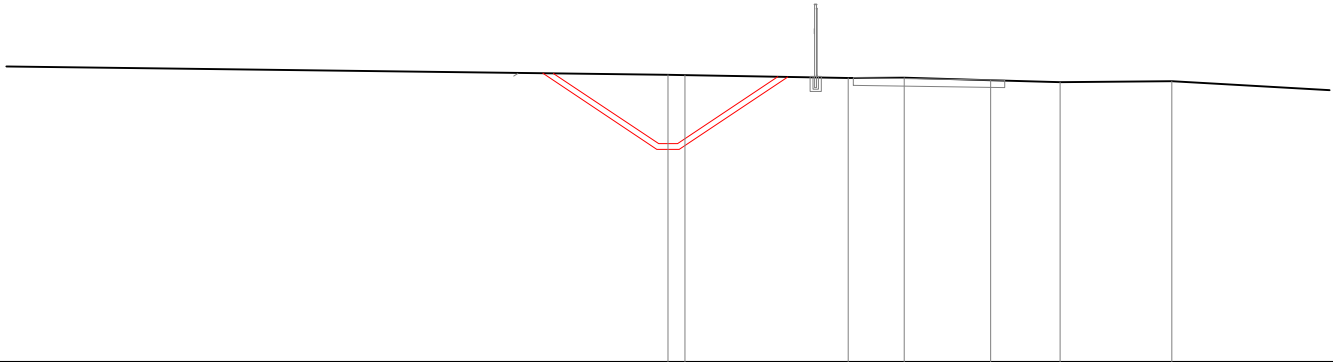

SCALA 1:200

QT.RIF. 253.00


PROGRESSIVE TERRENO											
QUOTE TERRENO											
QUOTE PROGETTO		260.63	258.77	258.77	258.77	260.54	260.51	260.52	260.45	260.40	260.42
DIST. PARZIALI CANALE		2.79		2.65							

SCAVI E BONIFICHE	
SBANCAMENTO	4.731 mq

SEZIONE N. : 92  
 QT. PROGETTO : 258.844  
 DIST.PROG. : 1+850.000  
 DIST.PREC. : 20.000  
 DIST.SUCC. : 20.000

SCALA 1:200


QT.RIF. 253.00

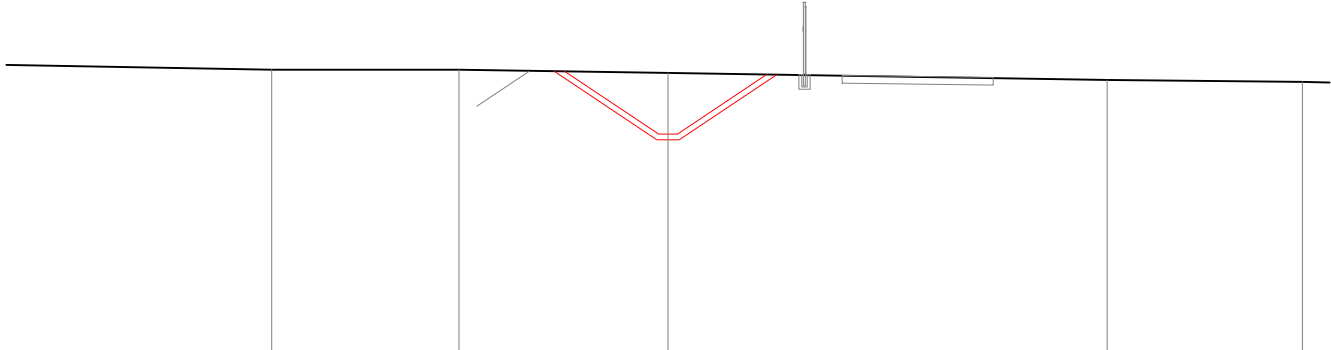

PROGRESSIVE TERRENO	-10.49	-5.53	-0.00	11.62	16.78
QUOTE TERRENO	-260.55	-260.54	-260.46	-260.27	-260.23
QUOTE PROGETTO			260.50	258.84 258.84 258.84	260.41
DIST. PARZIALI CANALE			2.48	2.36	

SCAVI E BONIFICHE	
SBANCAMENTO	5.849 mq

SEZIONE N. : 93  
 QT. PROGETTO : 258.914  
 DIST.PROG. : 1+870.000  
 DIST.PREC. : 20.000  
 DIST.SUCC. : 20.000

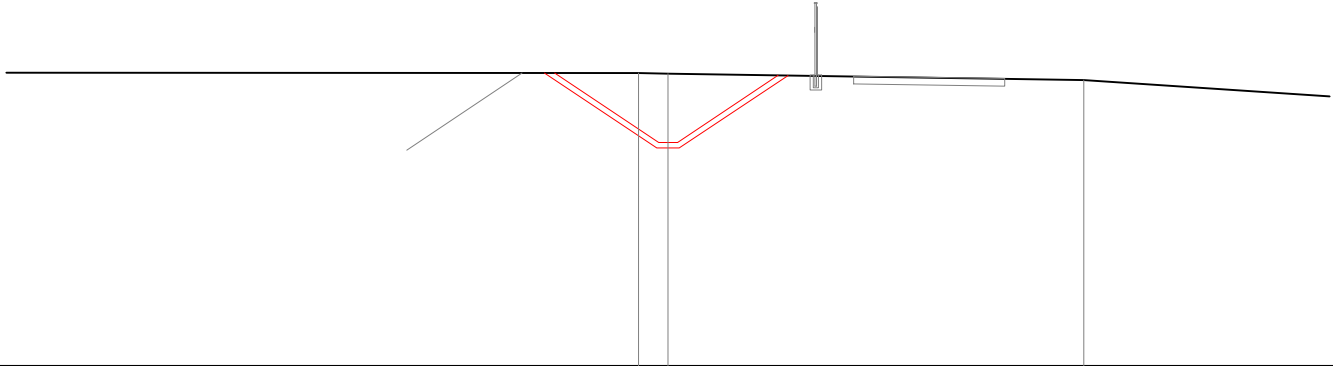

SCALA 1:200

QT.RIF. 253.00


PROGRESSIVE TERRENO				
QUOTE TERRENO				
QUOTE PROGETTO		260.75	258.91 258.91 258.91	260.69
DIST. PARZIALI CANALE		2.75	2.66	

SCAVI E BONIFICHE	
SBANCAMENTO	6.641 mq

SEZIONE N. : 94  
 QT. PROGETTO : 258.984  
 DIST.PROG. : 1+890.000  
 DIST.PREC. : 20.000  
 DIST.SUCC. : 20.000

SCALA 1:200

QT.RIF. 252.00

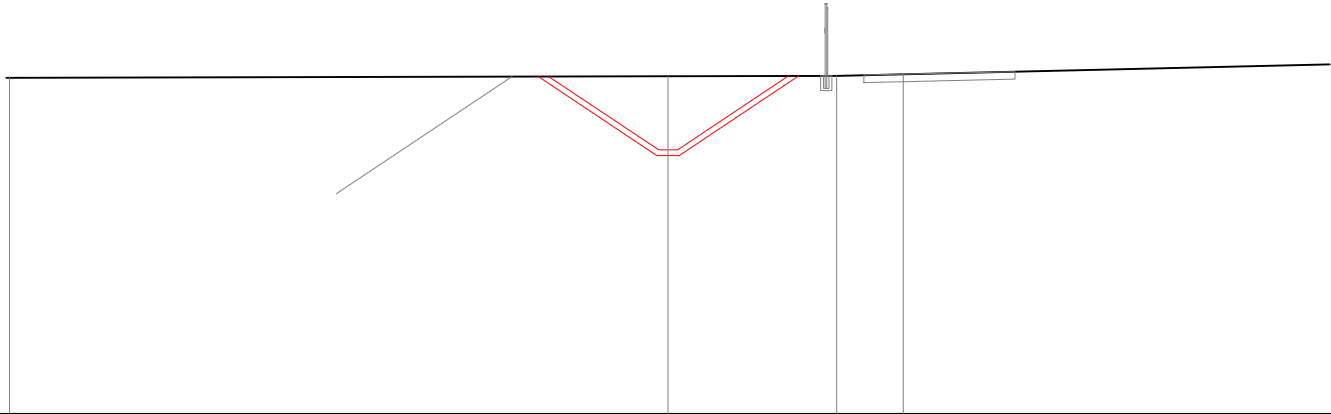


PROGRESSIVE TERRENO	-17.41					
QUOTE TERRENO	-260.89					
QUOTE PROGETTO		260.92	258.98	258.98	258.98	260.94
DIST. PARZIALI CANALE		2.91	2.93			



SCAVI E BONIFICHE	
SBANCAMENTO	6.305 mq

SEZIONE N. : 95  
 QT. PROGETTO : 259.054  
 DIST.PROG. : 1+910.000  
 DIST.PREC. : 20.000  
 DIST.SUCC. : 20.000

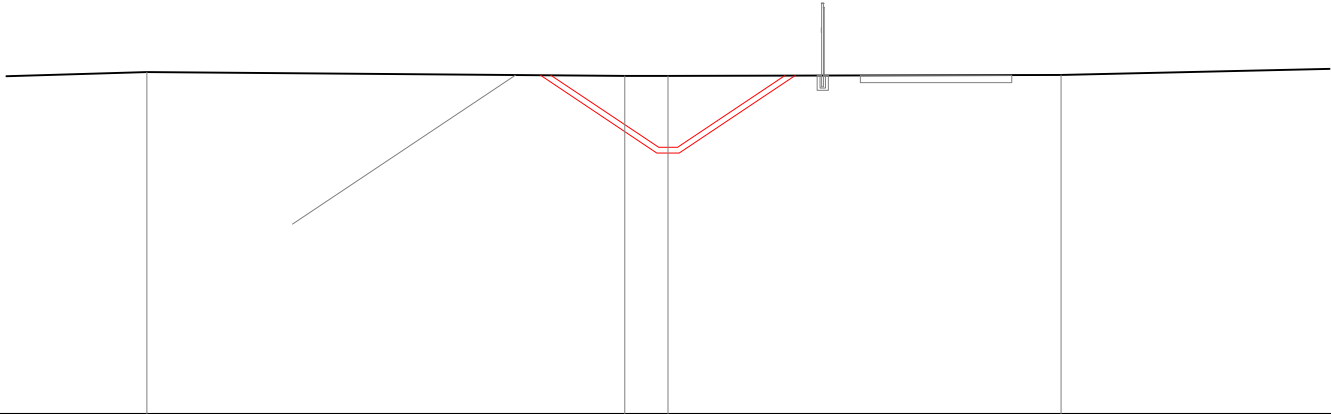

SCALA 1:200

QT.RIF. 252.00


PROGRESSIVE TERRENO	-13.79	-1.14	0.00	10.40
QUOTE TERRENO	261.04	260.94	260.94	260.96
QUOTE PROGETTO		260.95	259.05 259.05 259.05	260.95
DIST. PARZIALI CANALE		2.85	2.84	

SCAVI E BONIFICHE	
SBANCAMENTO	6.980 mq

SEZIONE N. : 96  
 QT. PROGETTO : 259.124  
 DIST.PROG. : 1+930.000  
 DIST.PREC. : 20.000  
 DIST.SUCC. : 20.000

SCALA 1:200

QT.RIF. 252.00

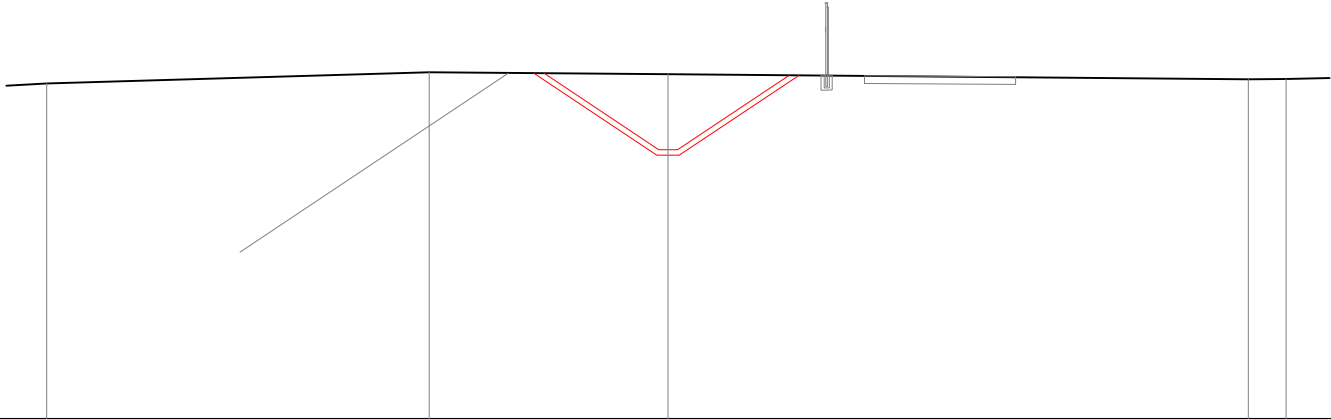


PROGRESSIVE TERRENO	-17.68	-16.43	-6.32	0.00	15.35	16.34
QUOTE TERRENO	260.80	260.87	261.17	261.12	260.99	260.99
QUOTE PROGETTO			261.14	259.12 259.12 259.12	261.09	
DIST. PARZIALI CANALE			3.03	2.95		

SCAVI E BONIFICHE	
SBANCAMENTO	7.588 mq

SEZIONE N. : 97  
 QT. PROGETTO : 259.194  
 DIST.PROG. : 1+950.000  
 DIST.PREC. : 20.000  
 DIST.SUCC. : 20.000

SCALA 1:200

QT.RIF. 252.00

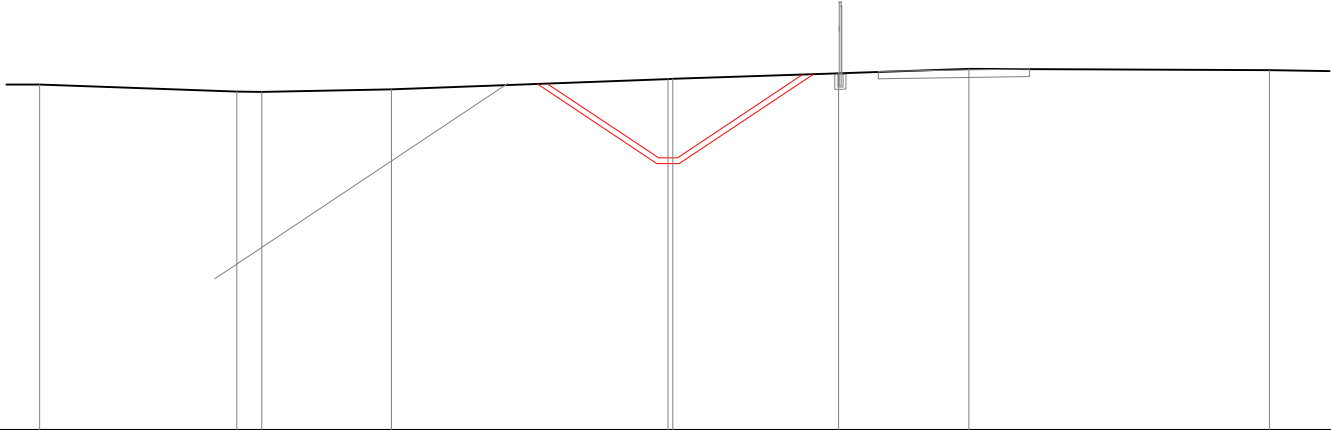


PROGRESSIVE TERRENO	-16.62	-11.41	-7.32	0.00	4.51	7.96	15.91
QUOTE TERRENO	-261.13	-260.95 -260.94	-261.01	-261.28 -261.28	-261.43	-261.55	-261.51
QUOTE PROGETTO				261.16 259.19 259.19 259.19	261.40		
DIST. PARZIALI CANALE				2.95	3.31		

SCAVI E BONIFICHE	
SBANCAMENTO	4.080 mq

SEZIONE N. : 98  
 QT. PROGETTO : 259.264  
 DIST.PROG. : 1+970.000  
 DIST.PREC. : 20.000  
 DIST.SUCC. : 20.000

SCALA 1:200

QT.RIF. 251.00

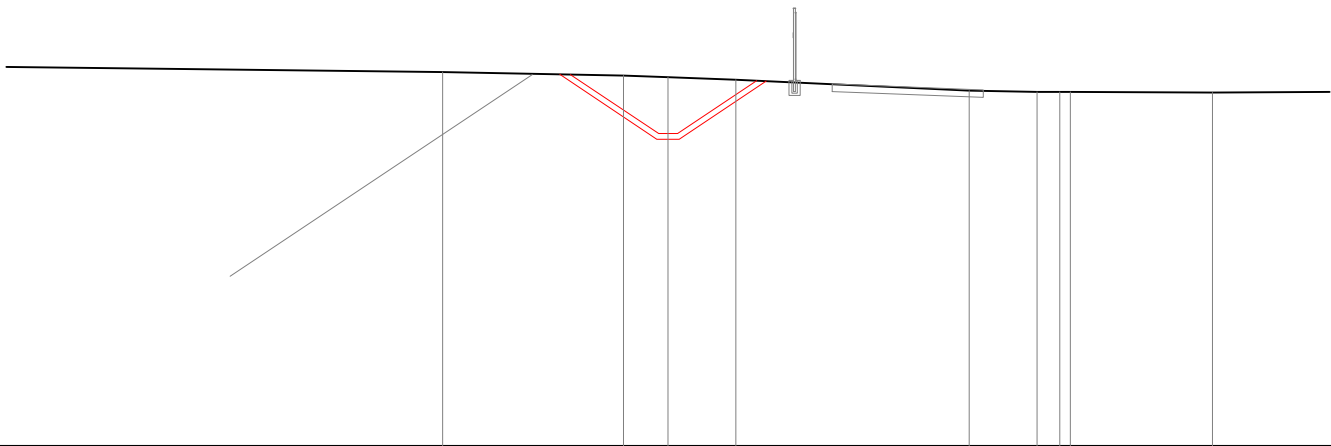

PROGRESSIVE TERRENO									
QUOTE TERRENO									
QUOTE PROGETTO									
DIST. PARZIALI CANALE									


-5.96  
 -1.18  
 -0.00  
 -1.79  
 -7.97  
 -9.76  
 -10.36  
 -10.64  
 -14.40

260.82  
 259.26  
 259.26  
 259.26  
 260.66

2.34  
 2.09

SCAVI E BONIFICHE	
SBANCAMENTO	2.702 mq

SEZIONE N. : 99  
 QT. PROGETTO : 259.334  
 DIST.PROG. : 1+990.000  
 DIST.PREC. : 20.000  
 DIST.SUCC. : 20.000

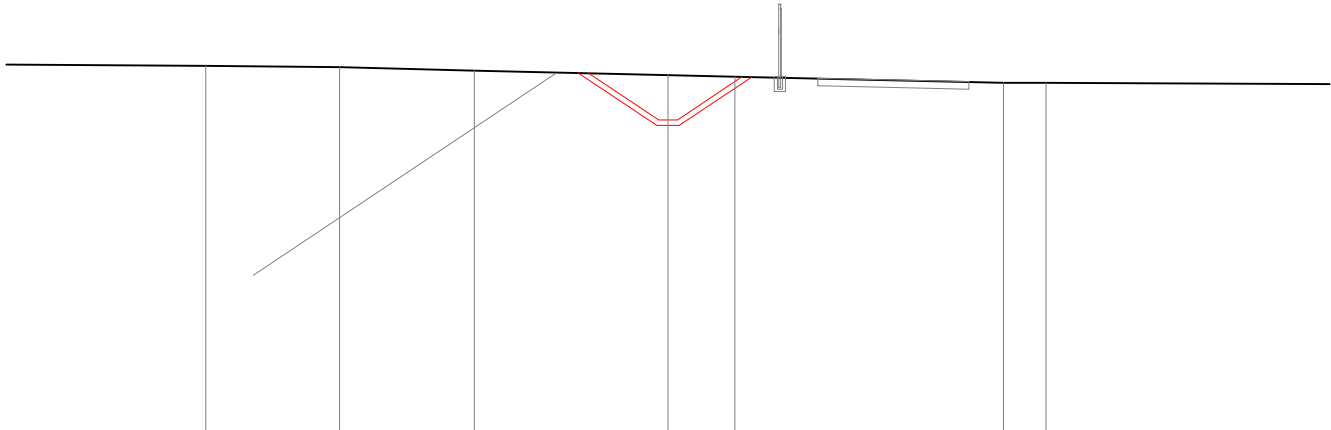


SCALA 1:200

QT.RIF. 251.00

PROGRESSIVE TERRENO	-12.23	-8.69	-5.12	0.00	1.77	8.87	10.00
QUOTE TERRENO	-260.76	-260.72	-260.63	-260.52	-260.48	-260.31	-260.32
QUOTE PROGETTO				260.57	259.33	259.33	260.47
DIST. PARZIALI CANALE				1.85	1.71		

SCAVI E BONIFICHE	
SBANCAMENTO	2.544 mq

SEZIONE N. : 100  
 QT. PROGETTO : 259.404  
 DIST.PROG. : 2+010.000  
 DIST.PREC. : 20.000  
 DIST.SUCC. : 20.000

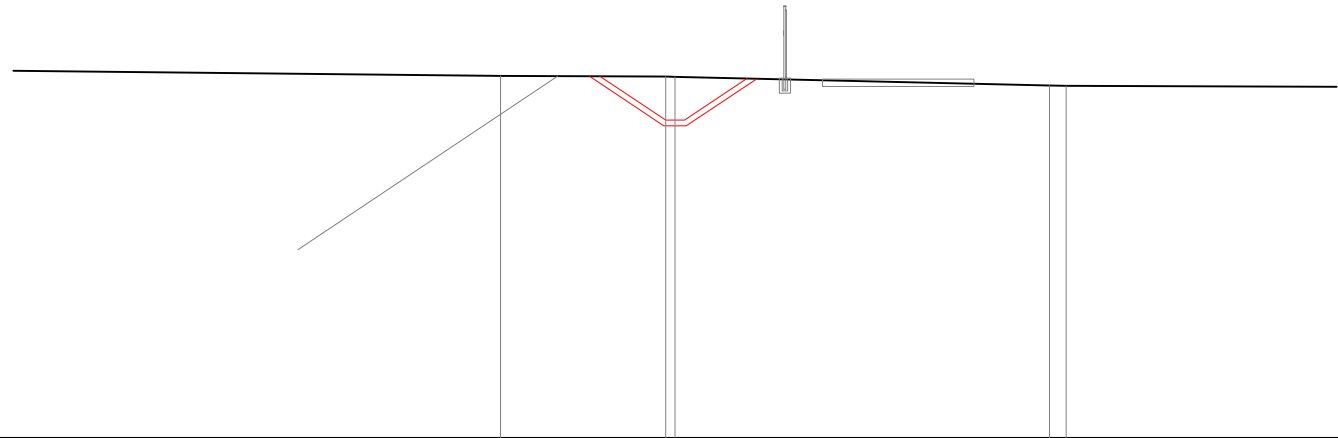

SCALA 1:200

QT.RIF. 251.00


PROGRESSIVE TERRENO		-4.62	-0.25		9.90	10.35
QUOTE TERRENO		260.58	260.56	260.55	260.32	260.31
QUOTE PROGETTO			260.57	259.40	259.40	259.40
DIST. PARZIALI CANALE			1.74	1.65		

SCAVI E BONIFICHE	
SBANCAMENTO	1.410 mq

SEZIONE N. : 101  
 QT. PROGETTO : 259.474  
 DIST.PROG. : 2+030.000  
 DIST.PREC. : 20.000  
 DIST.SUCC. : 20.000

SCALA 1:200

QT.RIF. 251.00

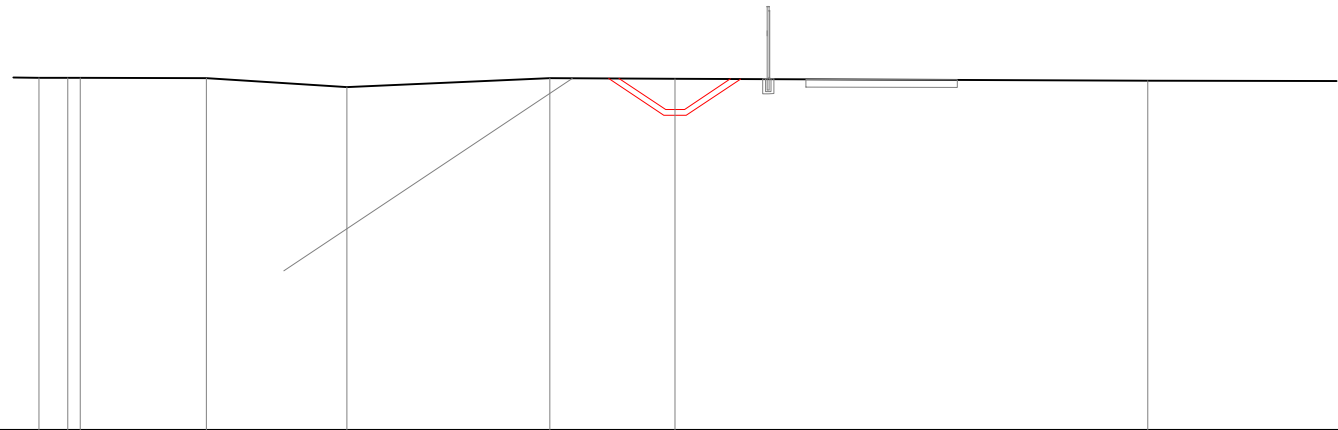


PROGRESSIVE TERRENO	-16.82 -16.06 -15.74	-12.40	-8.68	-3.31	0.00	12.50
QUOTE TERRENO	-260.31 -260.31 -260.31	-260.31	-260.07	-260.30	-260.29	-260.24
QUOTE PROGETTO				260.30	259.47 259.47 259.47	260.28
DIST. PARZIALI CANALE				1.23	1.21	

SCAVI E BONIFICHE	
SBANCAMENTO	1.134 mq

SEZIONE N. : 102  
 QT. PROGETTO : 259.544  
 DIST.PROG. : 2+050.000  
 DIST.PREC. : 20.000  
 DIST.SUCC. : 20.000

SCALA 1:200

QT.RIF. 251.00

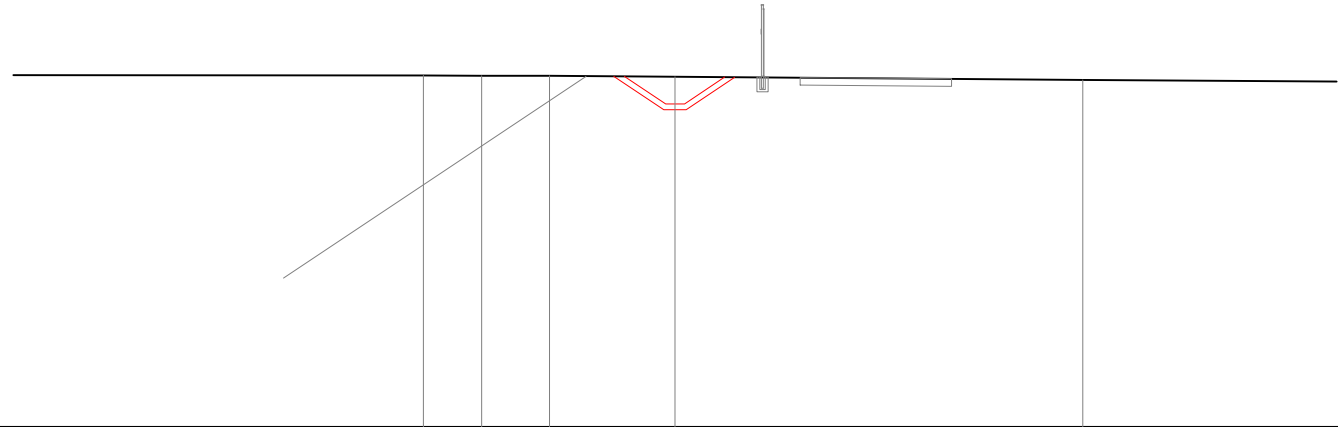

PROGRESSIVE TERRENO	-6.66	-5.11	-3.32	0.00	10.78
QUOTE TERRENO	-260.29	-260.29	-260.29	-260.26	-260.18
QUOTE PROGETTO				260.27 259.54 259.54 259.54 260.25	
DIST. PARZIALI CANALE				1.09 1.06	




SCAVI E BONIFICHE	
SBANCAMENTO	0.896 mq

SEZIONE N. : 103  
 QT. PROGETTO : 259.614  
 DIST.PROG. : 2+070.000  
 DIST.PREC. : 20.000  
 DIST.SUCC. : 7.113

SCALA 1:200

QT.RIF. 251.00

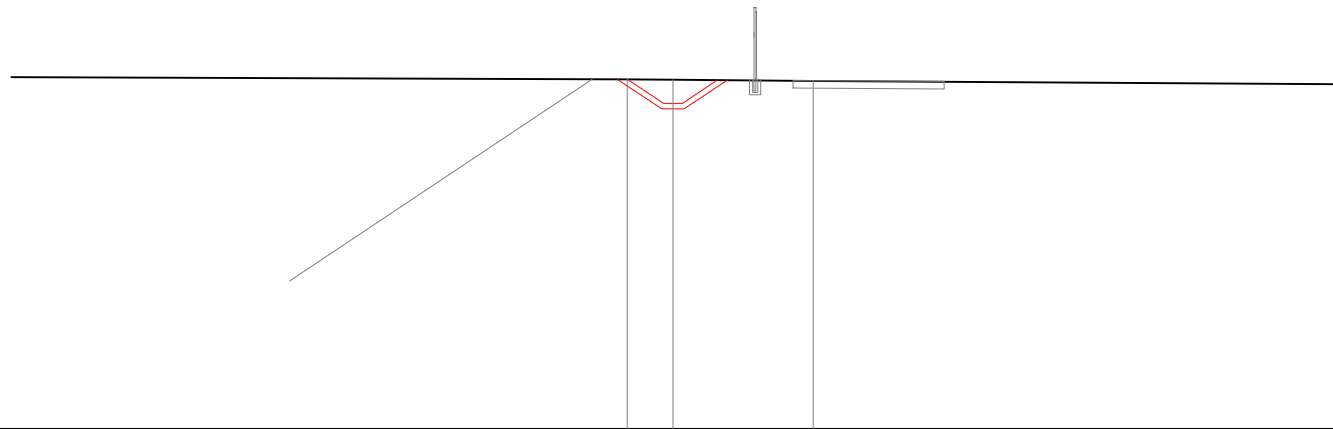

PROGRESSIVE TERRENO						
QUOTE TERRENO						
QUOTE PROGETTO						
DIST. PARZIALI CANALE						

-1.21  
 -260.25  
 -260.24  
 -260.25  
 259.61  
 259.61  
 259.61  
 260.23  
 -3.71


0.95  
 0.92

SCAVI E BONIFICHE	
SBANCAMENTO	0.840 mq

SEZIONE N. : 104  
 QT. PROGETTO : 259.638  
 DIST.PROG. : 2+077.113  
 DIST.PREC. : 7.113

SCALA 1:200

QT.RIF. 250.00

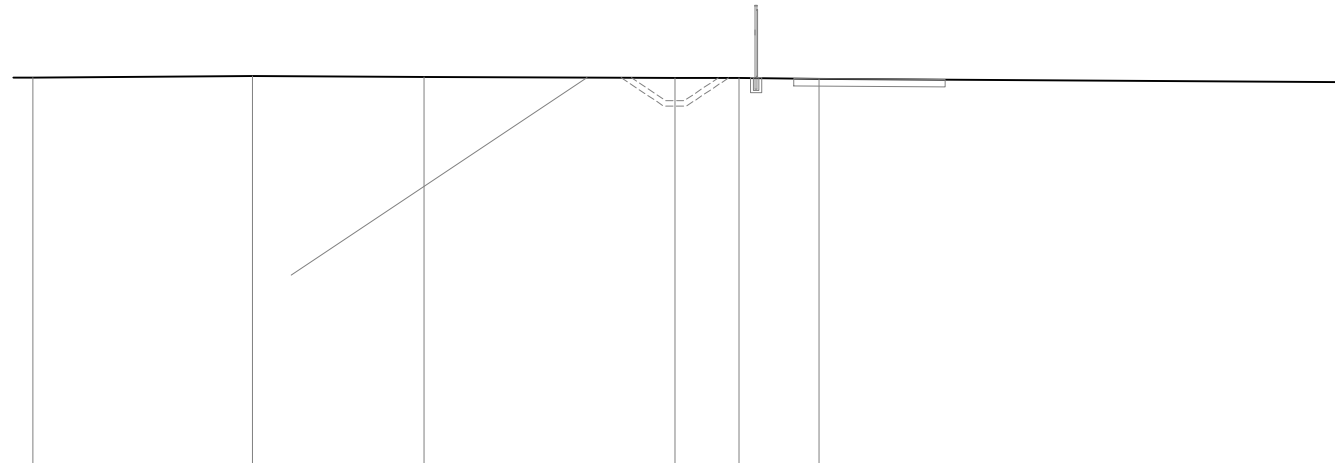

PROGRESSIVE TERRENO	-16.98	-11.18	-6.64	0.00	1.69	3.81
QUOTE TERRENO	-260.24	-260.28	-260.26	-260.24	-260.23	-260.21
QUOTE PROGETTO						
DIST. PARZIALI CANALE						