

LIVELLETTA	DIFF. DI QUOTA DISTANZA PENDENZIA	h = 1.629 L = 196.165 i = 0.00830	h = 1.158 L = 134.617 i = 0.00860	h = 1.712 L = 222.386 i = 0.00770	h = 1.001 L = 122.160 i = 0.00819
------------	---	---	---	---	---

MILANO  
PROFILO LONGITUDINALE  
BINARIO DISPARI


COMO

INIZIO INTERVENTO RIPRISTINO  
BINARIO DISPARI ESISTENTE  
P+Km 0+000 = Km 27+453,14 linea esistente

FINE INTERVENTO RIPRISTINO  
BINARIO DISPARI ESISTENTE  

R	100000.000
T	14.781
Fr	0.001
Pr	0+196.165
Qt	259.389

R	40000.000
T	17.999
Fr	-0.004
Pr	0+330.783
Qt	260.547

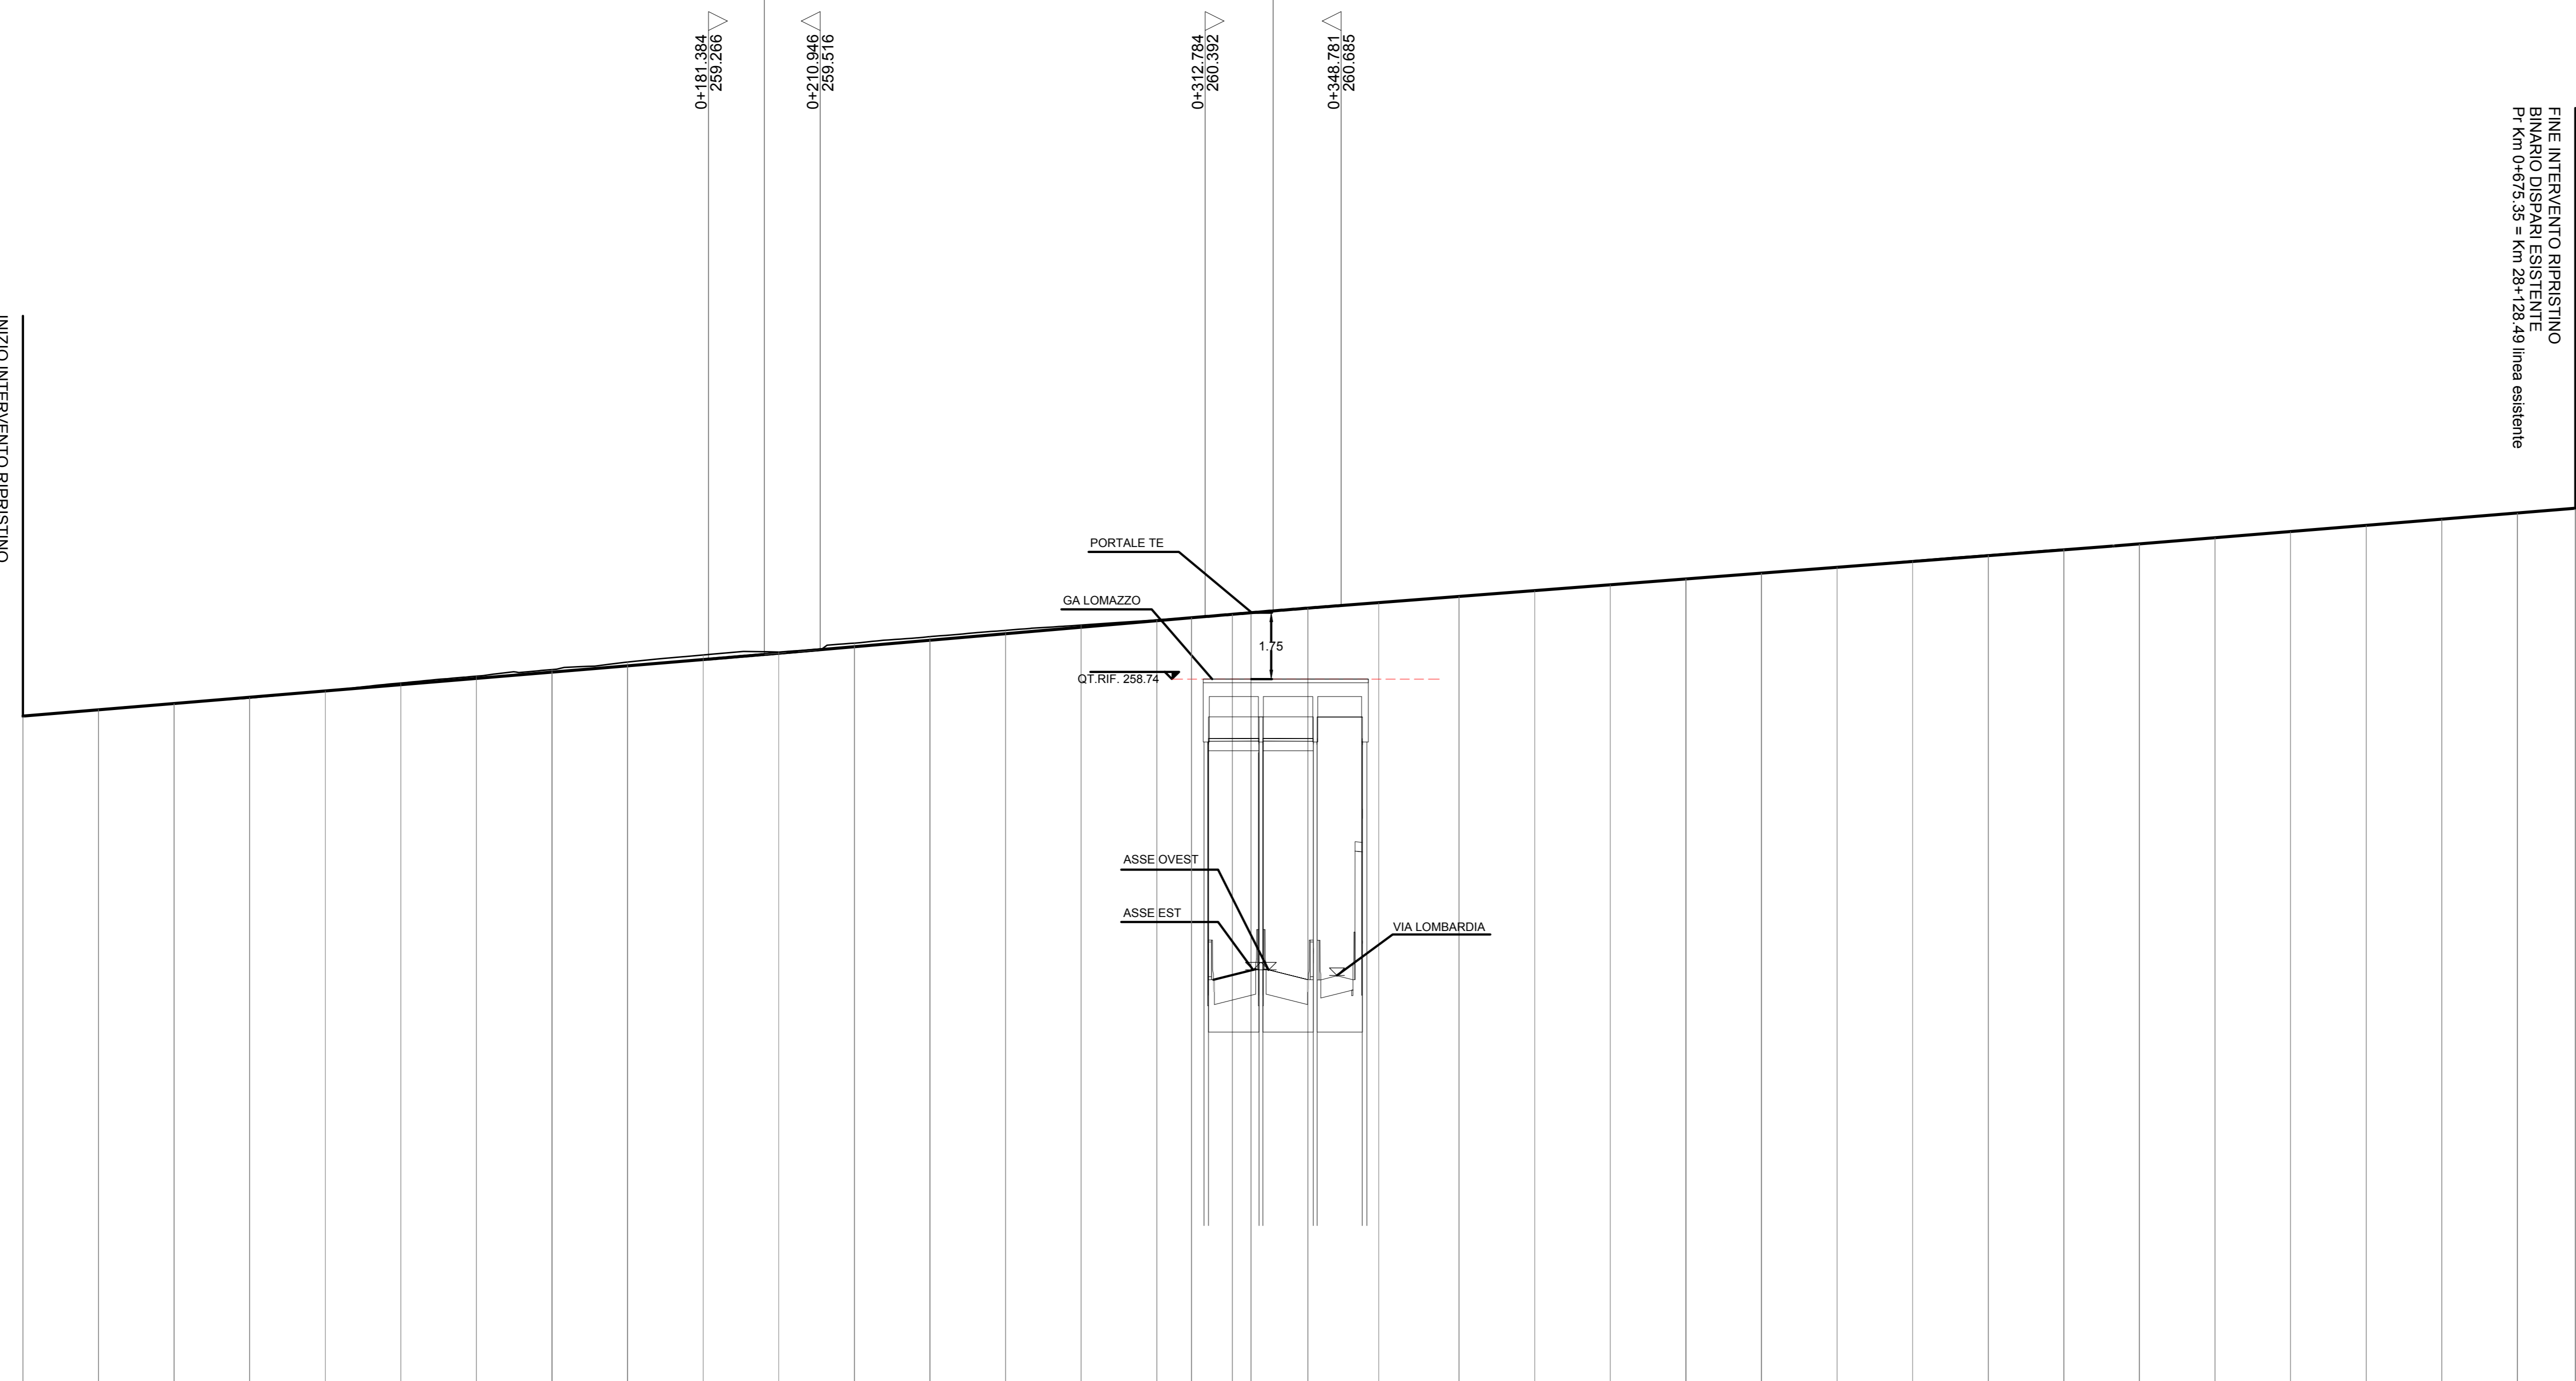

SCALA QUOTE 1:100  
SCALA DISTANZE 1:1000

QT.RIF. 240.000

NUMERO SEZIONI	1	2	3	4	5	6	7	8	9	10	11	12	13	14	15	16	17	18	19	20	21	22	23	24	25	26	27	28	29	30	31	32	33	34	35	36	37	38	39
QUOTE PROGETTO	257.760	257.926	258.092	258.258	258.424	258.590	258.757	258.923	259.089	259.255	259.423	259.594	259.765	259.938	260.110	260.282	260.361	260.453	260.495	260.617	260.762	260.926	261.080	261.234	261.388	261.542	261.696	261.850	262.004	262.158	262.315	262.479	262.643	262.807	262.970	263.134	263.290		
QUOTE BINARIO ESISTENTE	257.760	257.937	258.089	258.239	258.424	258.635	258.817	258.991	259.161	259.329	259.497	259.660	259.832	260.007	260.189	260.365	260.389	260.453	260.491	260.608	260.758	260.926	261.079	261.234	261.383	261.546	261.706	261.866	262.025	262.174	262.311	262.473	262.637	262.802	262.969	263.134	263.290		
DIFFERENZA DI QUOTA	-0.000	-0.011	-0.003	-0.019	-0.011	-0.045	-0.060	-0.068	-0.102	-0.124	-0.034	-0.066	-0.089	-0.059	-0.023	-0.008	-0.004	-0.009	-0.004	-0.009	-0.004	-0.001	-0.000	-0.005	-0.004	-0.010	-0.016	-0.021	-0.016	-0.004	-0.006	-0.005	-0.001	-0.000	-0.000				
ETOMETRICHE	0+000.000		0+100.000				0+200.000				0+300.000				0+400.000				0+500.000				0+600.000																
DISTANZE PARZIALI	20.00	20.00	20.00	20.00	20.00	20.00	20.00	20.00	20.00	20.00	20.00	20.00	20.00	20.00	20.00	10.80	4.33	15.07	18.74	21.26	20.00	20.00	20.00	20.00	20.00	20.00	20.00	20.00	20.00	20.00	20.00	20.00	20.00	20.00	20.00	15.35			
DISTANZE PROGRESSIVE	0+000.00	0+020.00	0+040.00	0+060.00	0+080.00	0+100.00	0+120.00	0+140.00	0+160.00	0+180.00	0+200.00	0+220.00	0+240.00	0+260.00	0+280.00	0+300.00	0+309.20	0+320.00	0+324.93	0+340.00	0+358.74	0+380.00	0+400.00	0+420.00	0+440.00	0+460.00	0+480.00	0+500.00	0+520.00	0+540.00	0+560.00	0+580.00	0+600.00	0+620.00	0+640.00	0+660.00	0+675.35		
ANDAMENTO PLANIMETRICO	L= 58.178		Rp= 60.000				Sv= 98.994 R= 493.000				Rp= 60.000				L= 398.178																								
SOPRAELEVAZIONE	SX		12.00 cm.				12.00 cm.				12.00 cm.																												

MATRICE DI REVISIONE

REV	DATA	DESCRIZIONE MODIFICA

N.B.: LA TAVOLA SOSTITUISCE QUELLA RELATIVA AL CODICE E [ ] DEL PROGETTO ESECUTIVO

CONCESSIONARIA AUTOSTRADALI LOMBARDA

COLLEGAMENTO AUTOSTRADE DALMINE - COMO - VARESE - VALICO DEL GAGGIOLO E OPERE AD ESSO CONNESSE  
CODICE C.U.P. F11B060027007

TRATTE B1, B2, C, D, TRVA13+14, GREENWAY

**AS BUILT**

TRATTA B1  
PROGETTO STRADALE  
PROGETTO FERROVIARIO

PROFILO LONGITUDINALE RIPRISTINO LINEA FNM

IDENTIFICAZIONE ELABORATO: CODICE PROGETTO: F01078

IMPRESA: RAGGRUPPAMENTO TEMPORANEO IMPRESE:

STRABAG A.G. (Mandatario) | Grandi Lavori Fincost S.p.A. (Mandatario) | Giuseppe Malturo S.p.A. (Mandatario) | STRABAG S.p.A. (Mandatario)

CONCEDENTE: CONCESSIONARIA AUTOSTRADALI LOMBARDA

RESPONSABILE DI PROGETTO ED INCARICATO DELL'INTEGRAZIONE FRA LE VARIE PRESTAZIONI: Ing. Alberto Cecchini

ELABORAZIONE PROGETTUALE: 3TI PROGETTI ITALIA S.p.A.

PROGETTISTA: 3TI PROGETTI ITALIA S.p.A.

3TI ITALIA S.p.A. DIRETTORE TECNICO: Ing. Stefano Enzo Passati

APPROVATO: Direttore dei Lavori: Ing. Francesco Scornico

Redatto: Ricci | Verificato: Lopez | Approvato: Possati