


Ripristino esistente BD  
 VZ E 137546.128  
 N 245662.764

COMO

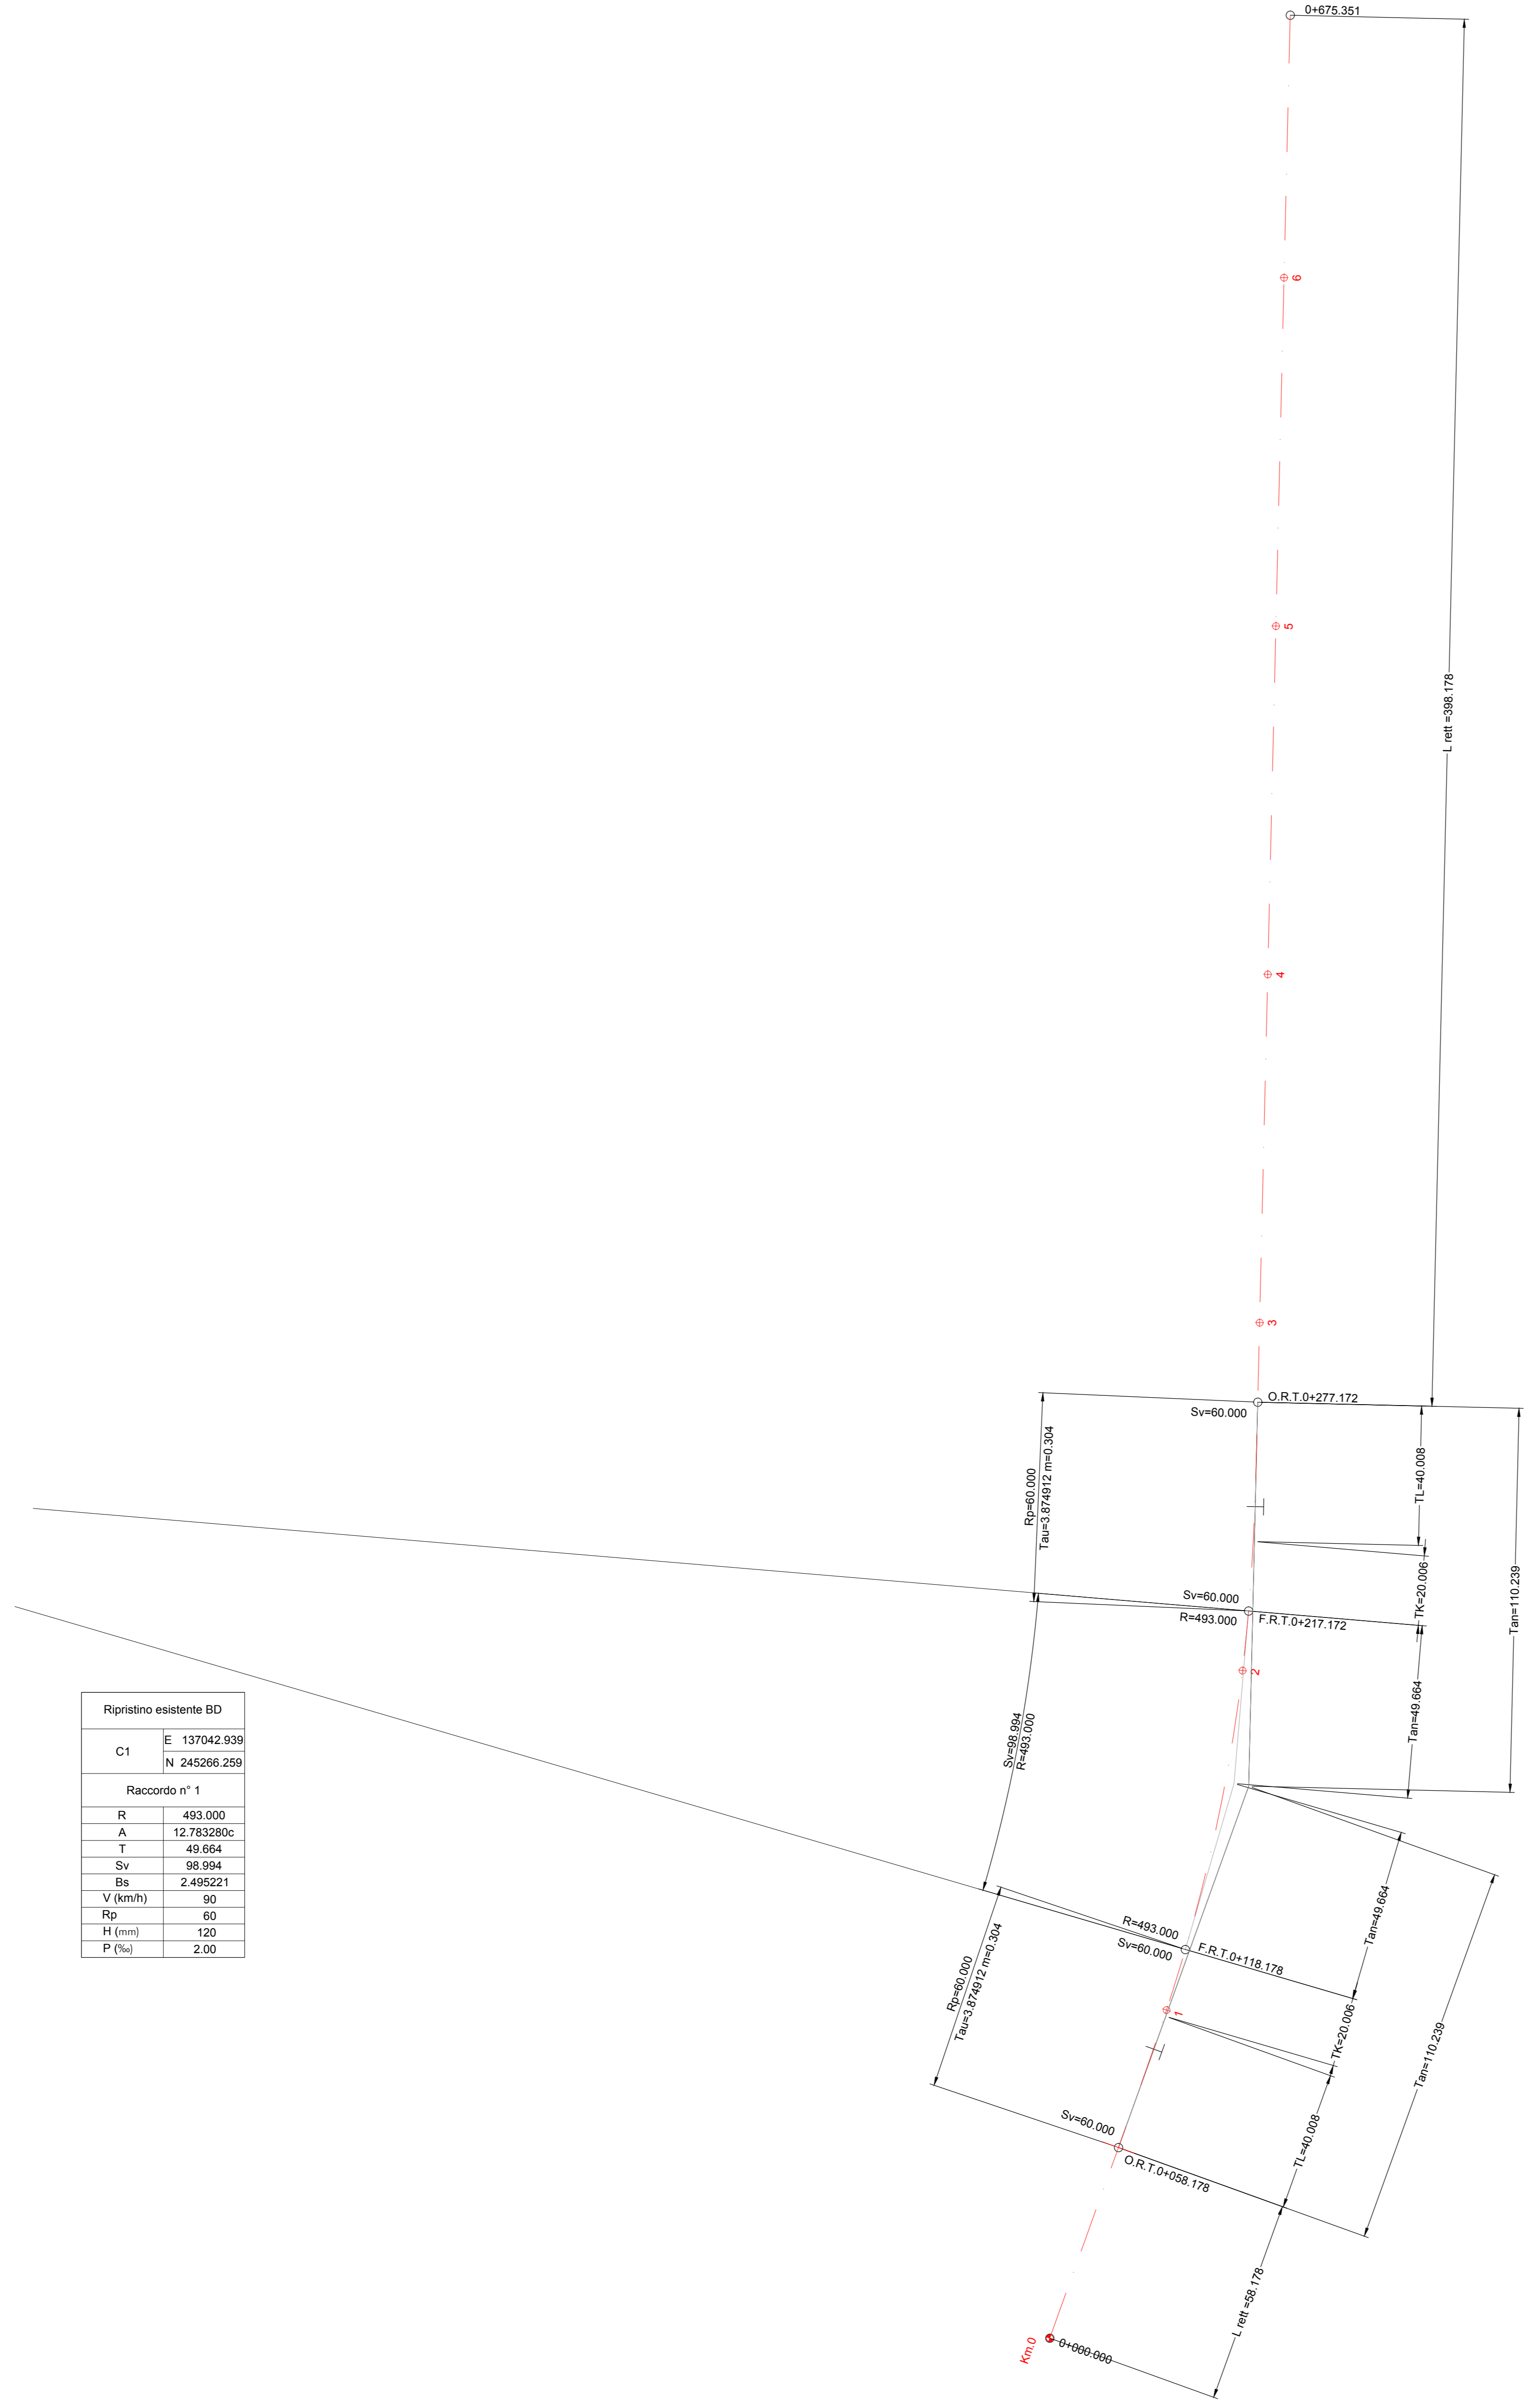

Ripristino esistente BD  
 V1 E 137530.009  
 N 245175.274

Ripristino esistente BD  
 Ve1 E 137534.230  
 N 245174.486  
 t1 110.239  
 t2 110.239

Ripristino esistente BD

C1	E	137042.939
	N	245266.259

Raccordo n° 1


R	493.000
A	12.783280c
T	49.664
Bs	2.495221
V (km/h)	90
Rp	60
H (mm)	120
P (%)	2.00

Ripristino esistente BD  
 V0 E 137477.123  
 N 245016.045

MILANO

A9

LENTATE

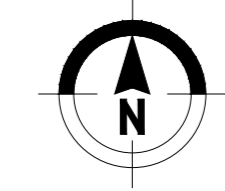

NB: Sistema di riferimento locale da rilievo aerofotogrammetrico in coordinate rettilinee

MATRICE DI REVISIONE

REV	DATA	DESCRIZIONE MODIFICA

N.B.: LA TAVOLA SOSTITUISCE QUELLA RELATIVA AL CODICE [ ] DEL PROGETTO ESECUTIVO

CONCESSIONE AUTOSTRADALE  
 COLLEGAMENTO AUTOSTRADALE  
 DALMINE - COMO - VARESE - VALICO DEL GAGGIOLO E OPERE AD ESSO CONNESSE  
 CODICE C.A.P. #1100000270001  
 TRATTE B1, B2, C, D, TRVA13-14, GREENWAY  
**AS BUILT**  
 TRATTA B1  
 PROGETTO STRADALE  
 DEVIAZIONE FERROVIARIA FNM  
 PROGETTO FERROVIARIO  
 PLANIMETRIA DI TRACCIAMENTO RIPRISTINO LINEA FNM

<b>IDENTIFICAZIONE ELABORATO</b>	<b>IMPRESA</b>
CODICE PROGETTO: FNM070	AGGRUPPAMENTO TEMPORANEO IMPRESE:
VERSIONE: 0001	Autore: STRABAG A.G.
DATA: 08/01/2011	Autore: GLF Grandi Lavori Fincosit S.p.A.
DESCRIZIONE: VERBA	Autore: Impresa costruzioni Giuseppe Millauro S.p.A.
REVISIONE: 01	Autore: STRABAG S.p.A.

Scala: 1:100

<b>CONCEDENTE</b>	<b>PROGETTISTA - PROGETTO ESECUTIVO DI DETTAGLIO</b>

Responsabile di Progetto ED Incaricato dell'integrazione tra le varie prestazioni: Ing. Alberto Casanova

Elaborazione Progettuale: 3TI PROGETTI ITALIA S.p.A.

3TI ITALIA S.p.A.  
 DIREZIONE TECNICA  
 Ing. Stefano Inaso Pizzardi  
 Ordine degli Ingegneri  
 Provincia di Roma n. 20809

Redatto: Nazz  
 Verificato: Lopez  
 Approvato: Possati